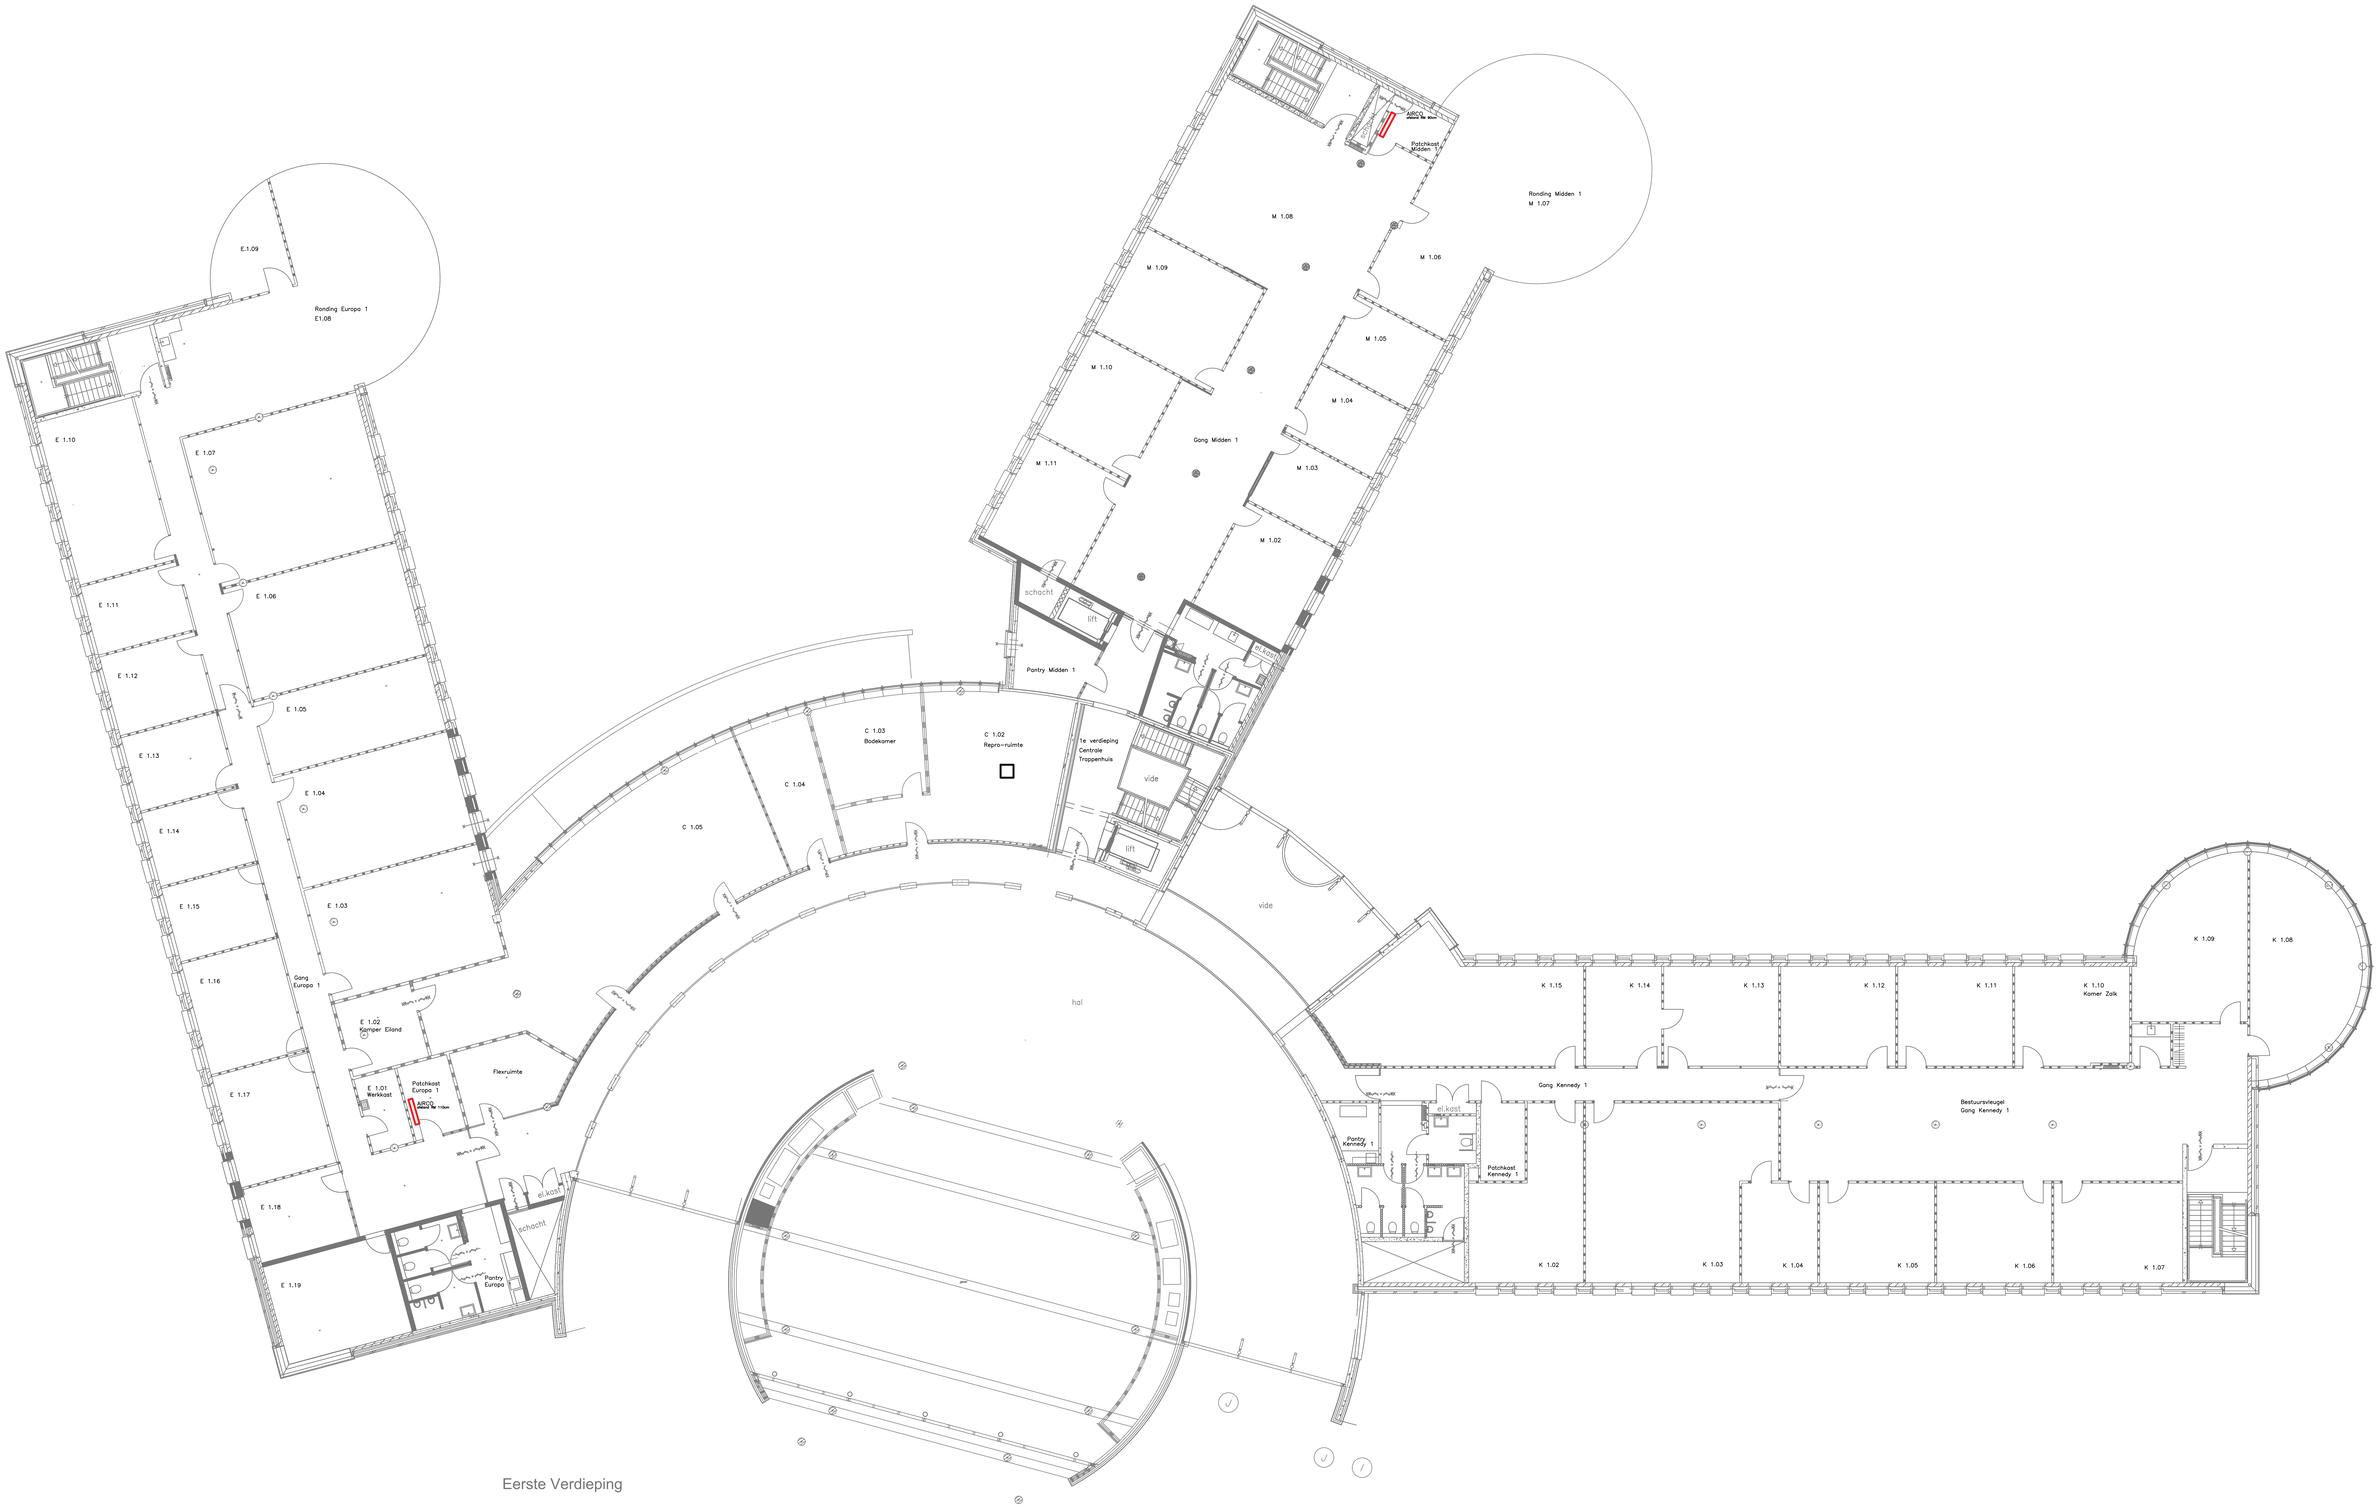


Eerste Verdieping

OPDRACHTGEVER: Gemeente Kampen afdeling Interne Dienstverlening Burgemeester Berghuisplein 1 8261 DD KAMPEN		PROJECT: Stadhuis Kampen Burgemeester Berghuisplein 1 8261 DD KAMPEN	
STATUS: AS-BUILD	ONDERWERP: BESTAAND EERSTE VERDIEPING		
Kampen	DATUM: 4-2-2020		Wijz:
	FORMAAT: A1-L		Wijz:
	SCHAAL: 1:100		Wijz: