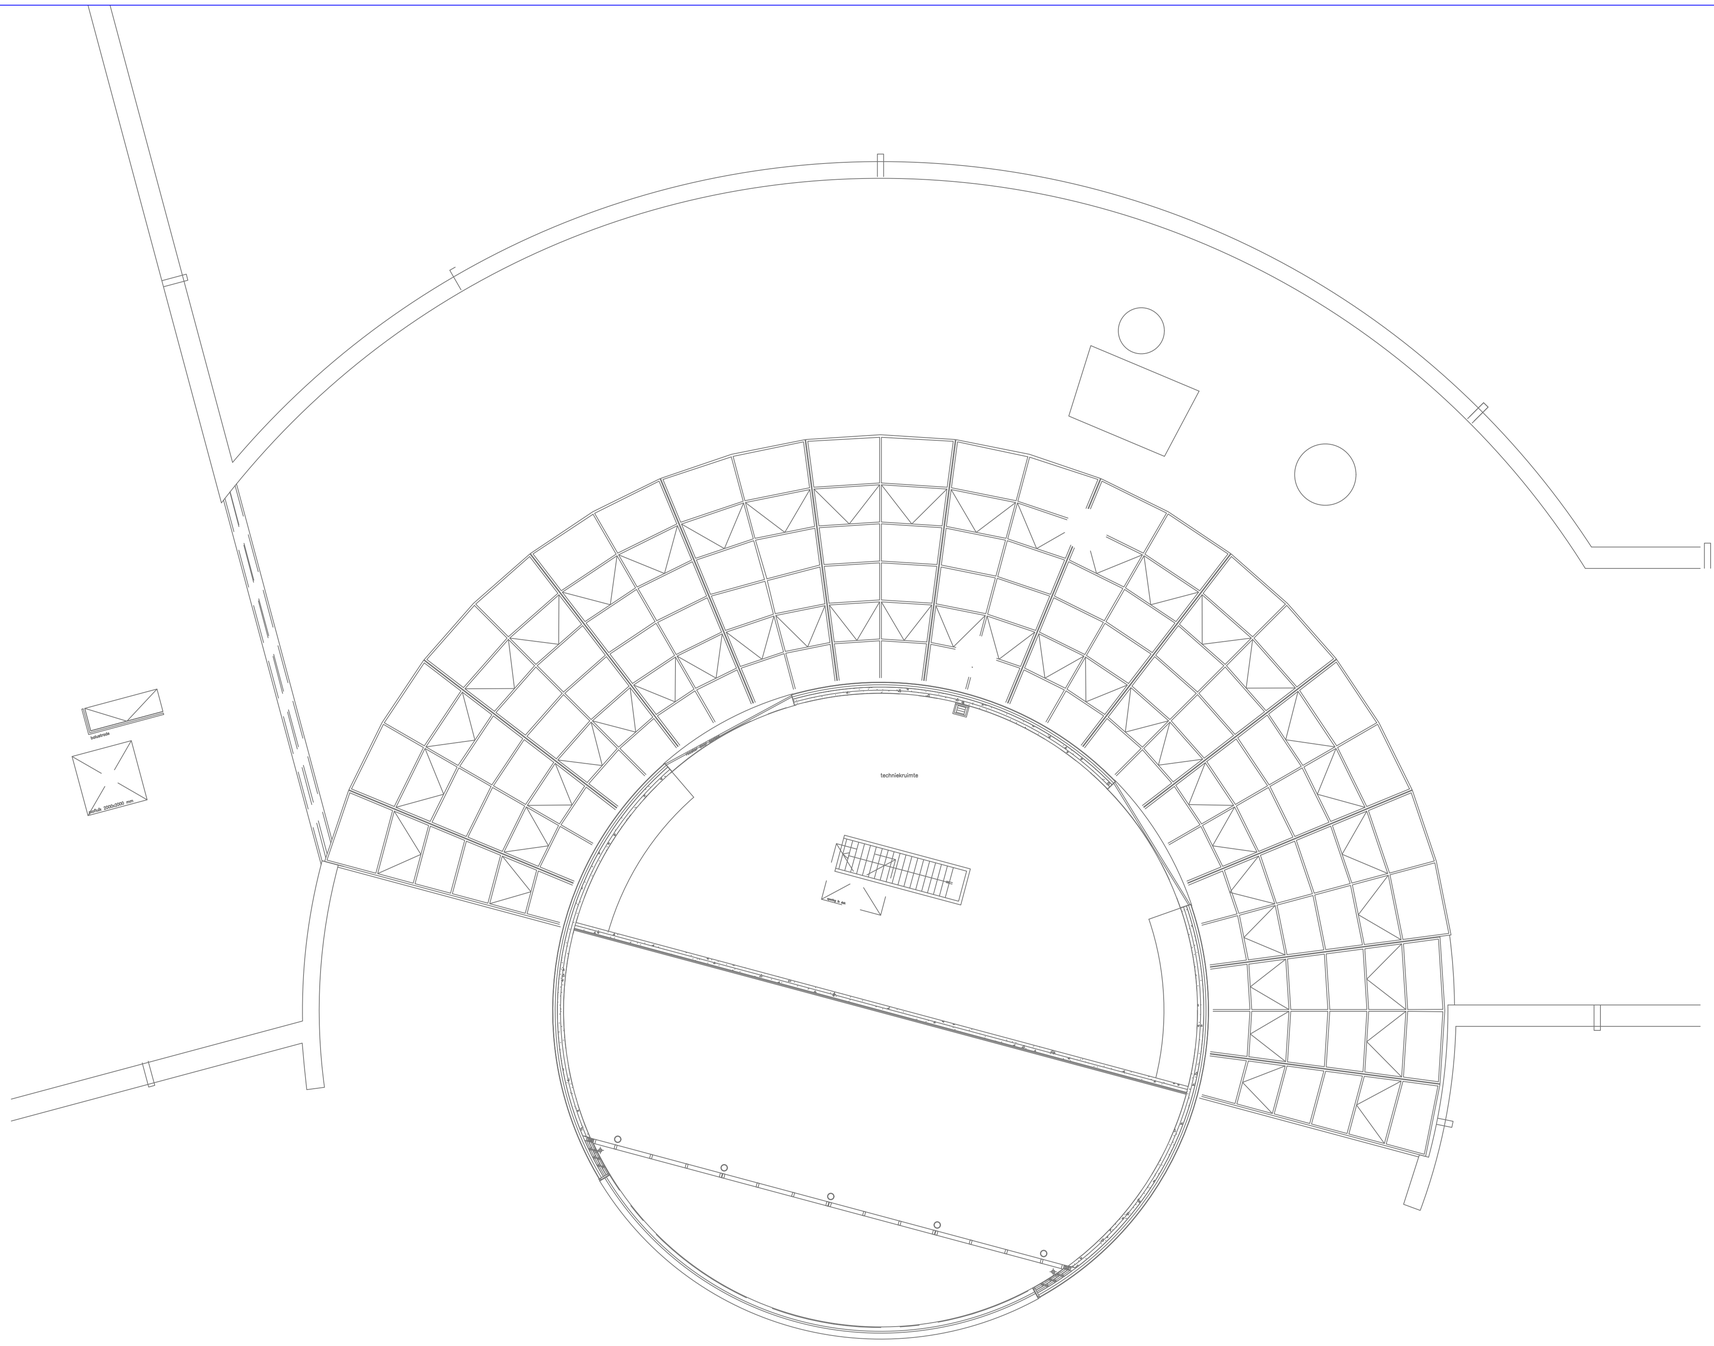


OPDRACHTGEVER: Gemeente Kampen afdeling Interne Dienstverlening Burgemeester Berghuisplein 1 8261 DD KAMPEN		PROJECT: Stadhuis Kampen Burgemeester Berghuisplein 1 8261 DD KAMPEN
STATUS: AS-BUILD	ONDERWERP: BESTAAND DERDE VERDIEPING	
Kampen	DATUM: 4-2-2020	Wijz:
	FORMAAT: A1-L	Wijz:
	SCHAAL: 1:100	Wijz: