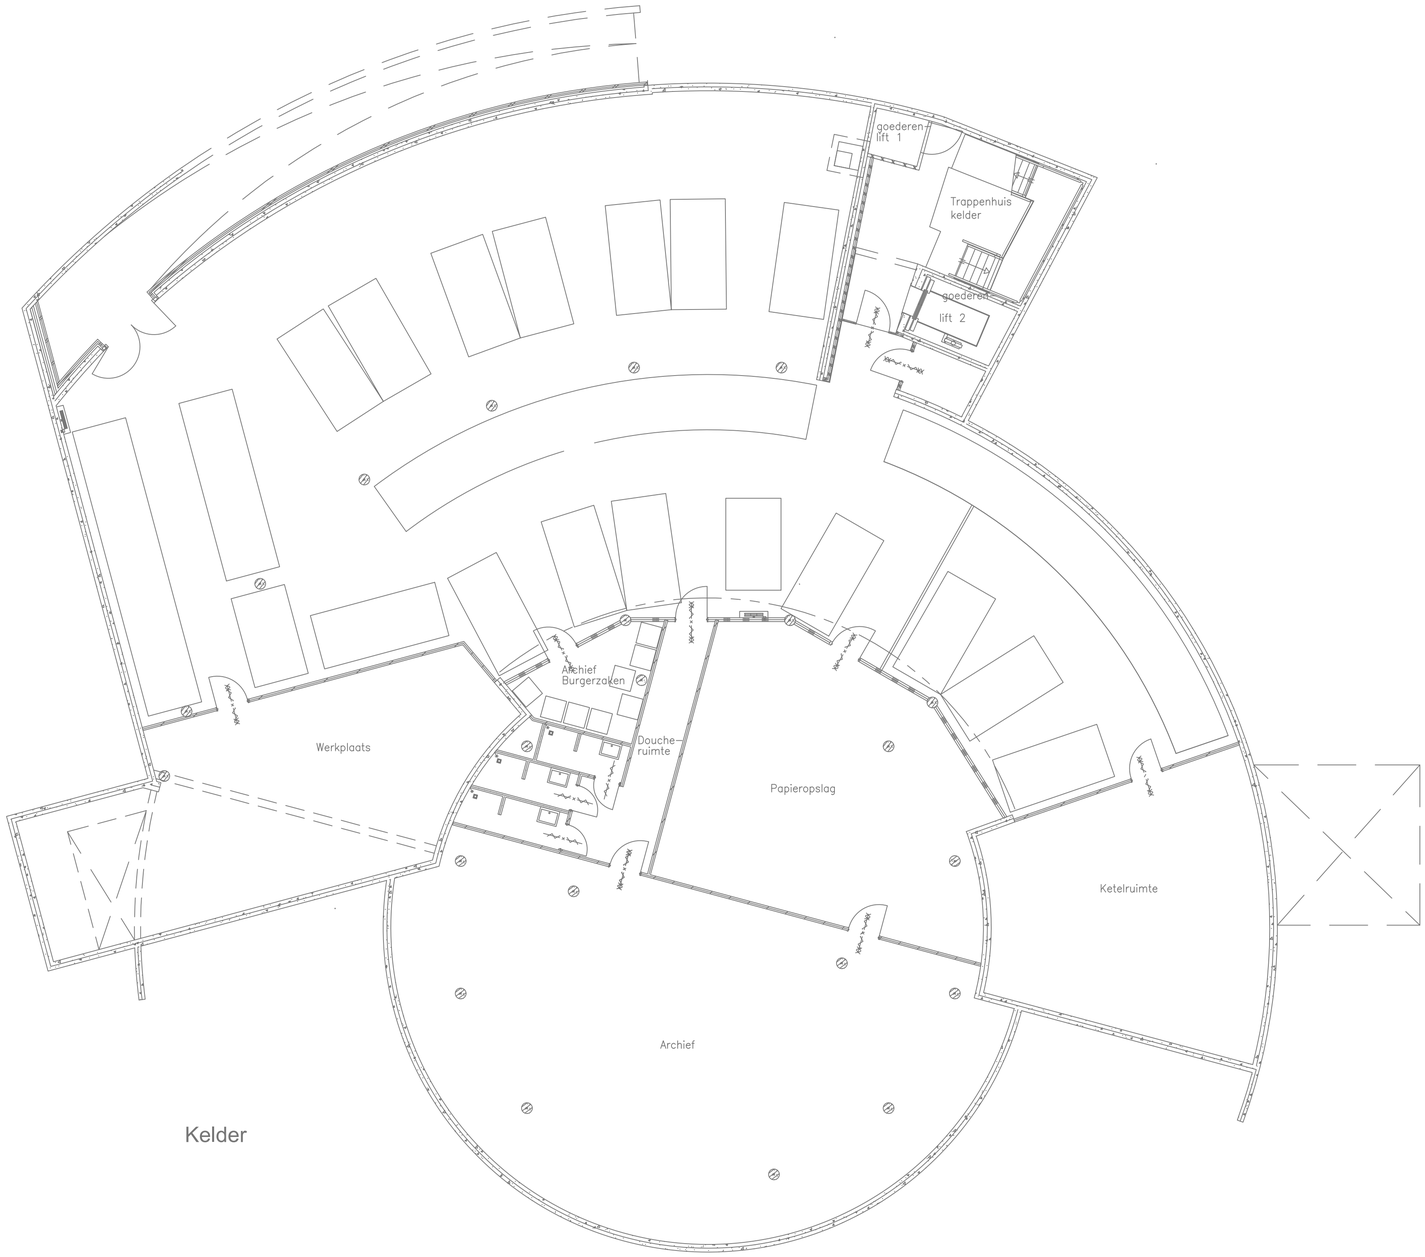


Kelder

OPDRACHTGEVER: Gemeente Kampen afdeling Interne Dienstverlening Burgemeester Berghuisplein 1 8261 DD KAMPEN	PROJECT: Stadhuis Kampen Burgemeester Berghuisplein 1 8261 DD KAMPEN	
STATUS: AS–BUILD	ONDERWERP: BESTAAND KELDER	
Kampen	DATUM: 4–2–2020	Wijz:
	FORMAAT: A1–L	Wijz:
	SCHAAL: 1:100	Wijz: