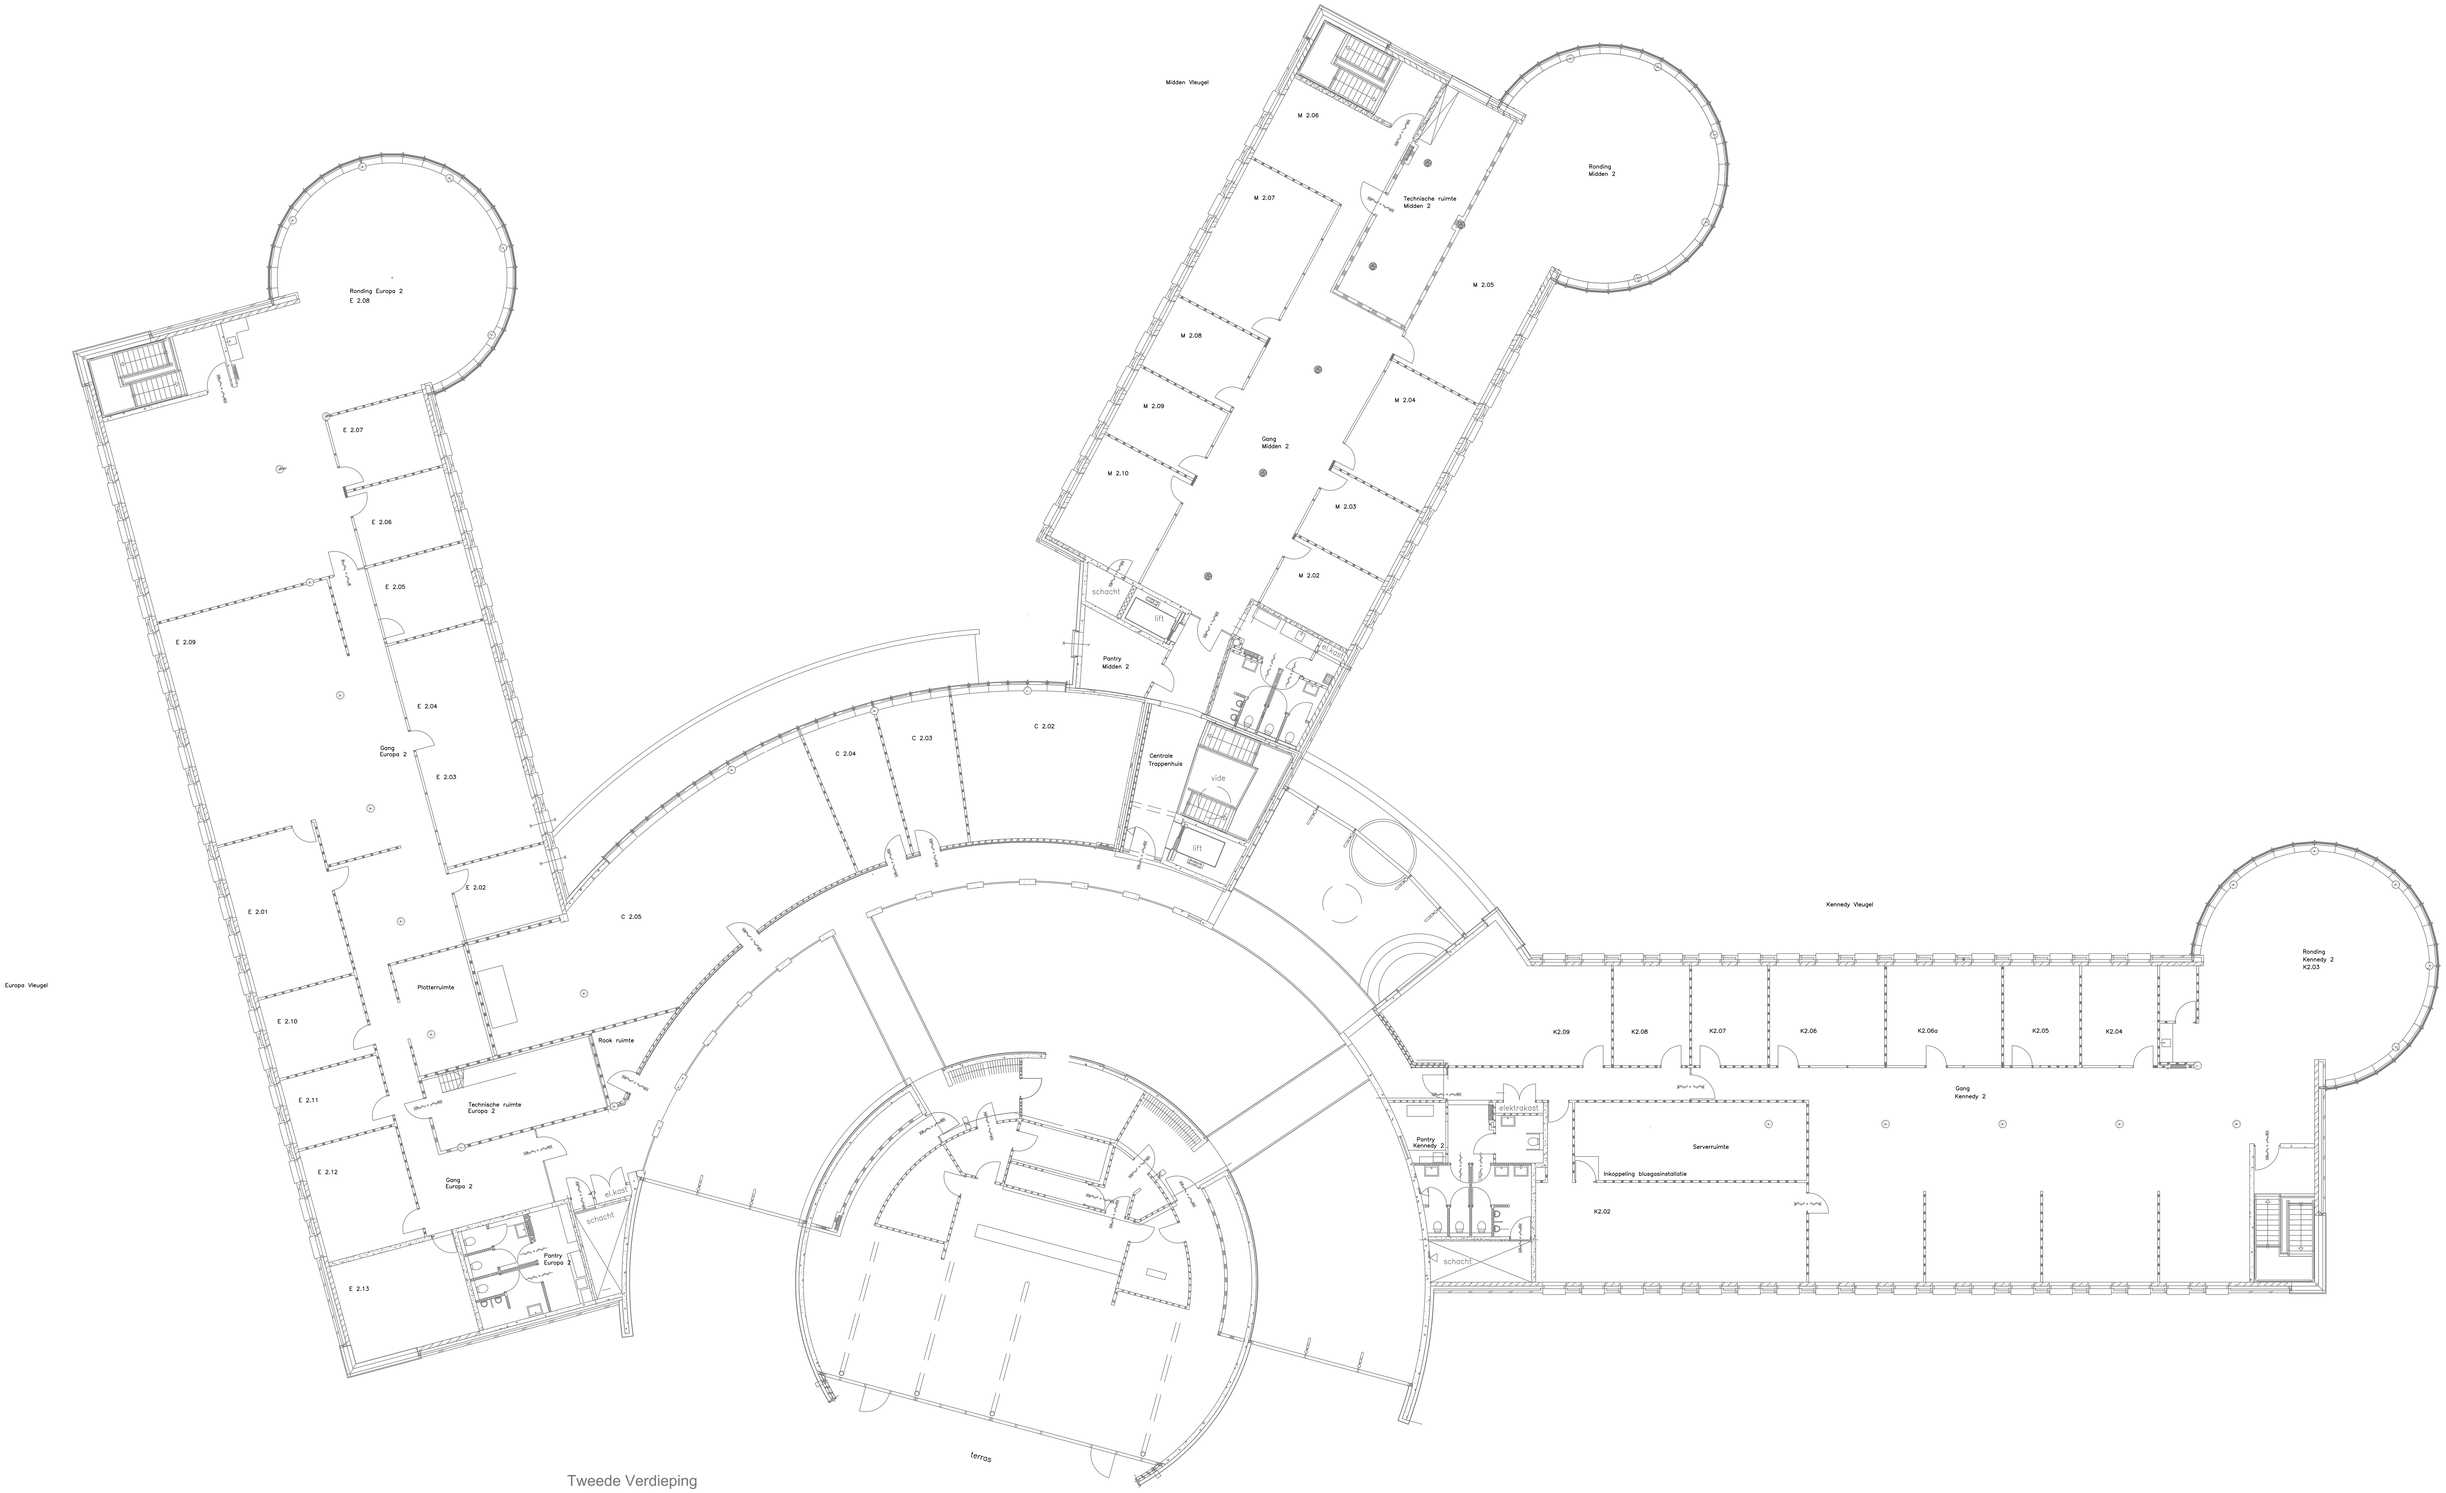


Tweede Verdieping

OPDRACHTGEVER: Gemeente Kampen afdeling Interne Dienstverlening Burgemeester Berghuisplein 1 8261 CG KAMPEN	PROJECT: Stadhuis Kampen Burgemeester Berghuisplein 1 8261 CG KAMPEN
STATUS: AS-BUILD	ONDERWERP: BESTAAND TWEEDE VERDIEPING
Kampen	DATUM: 4-2-2020 · FORMAAT: A1-L · SCHAAL: 1:100 · Wijz: