
10-10-2026

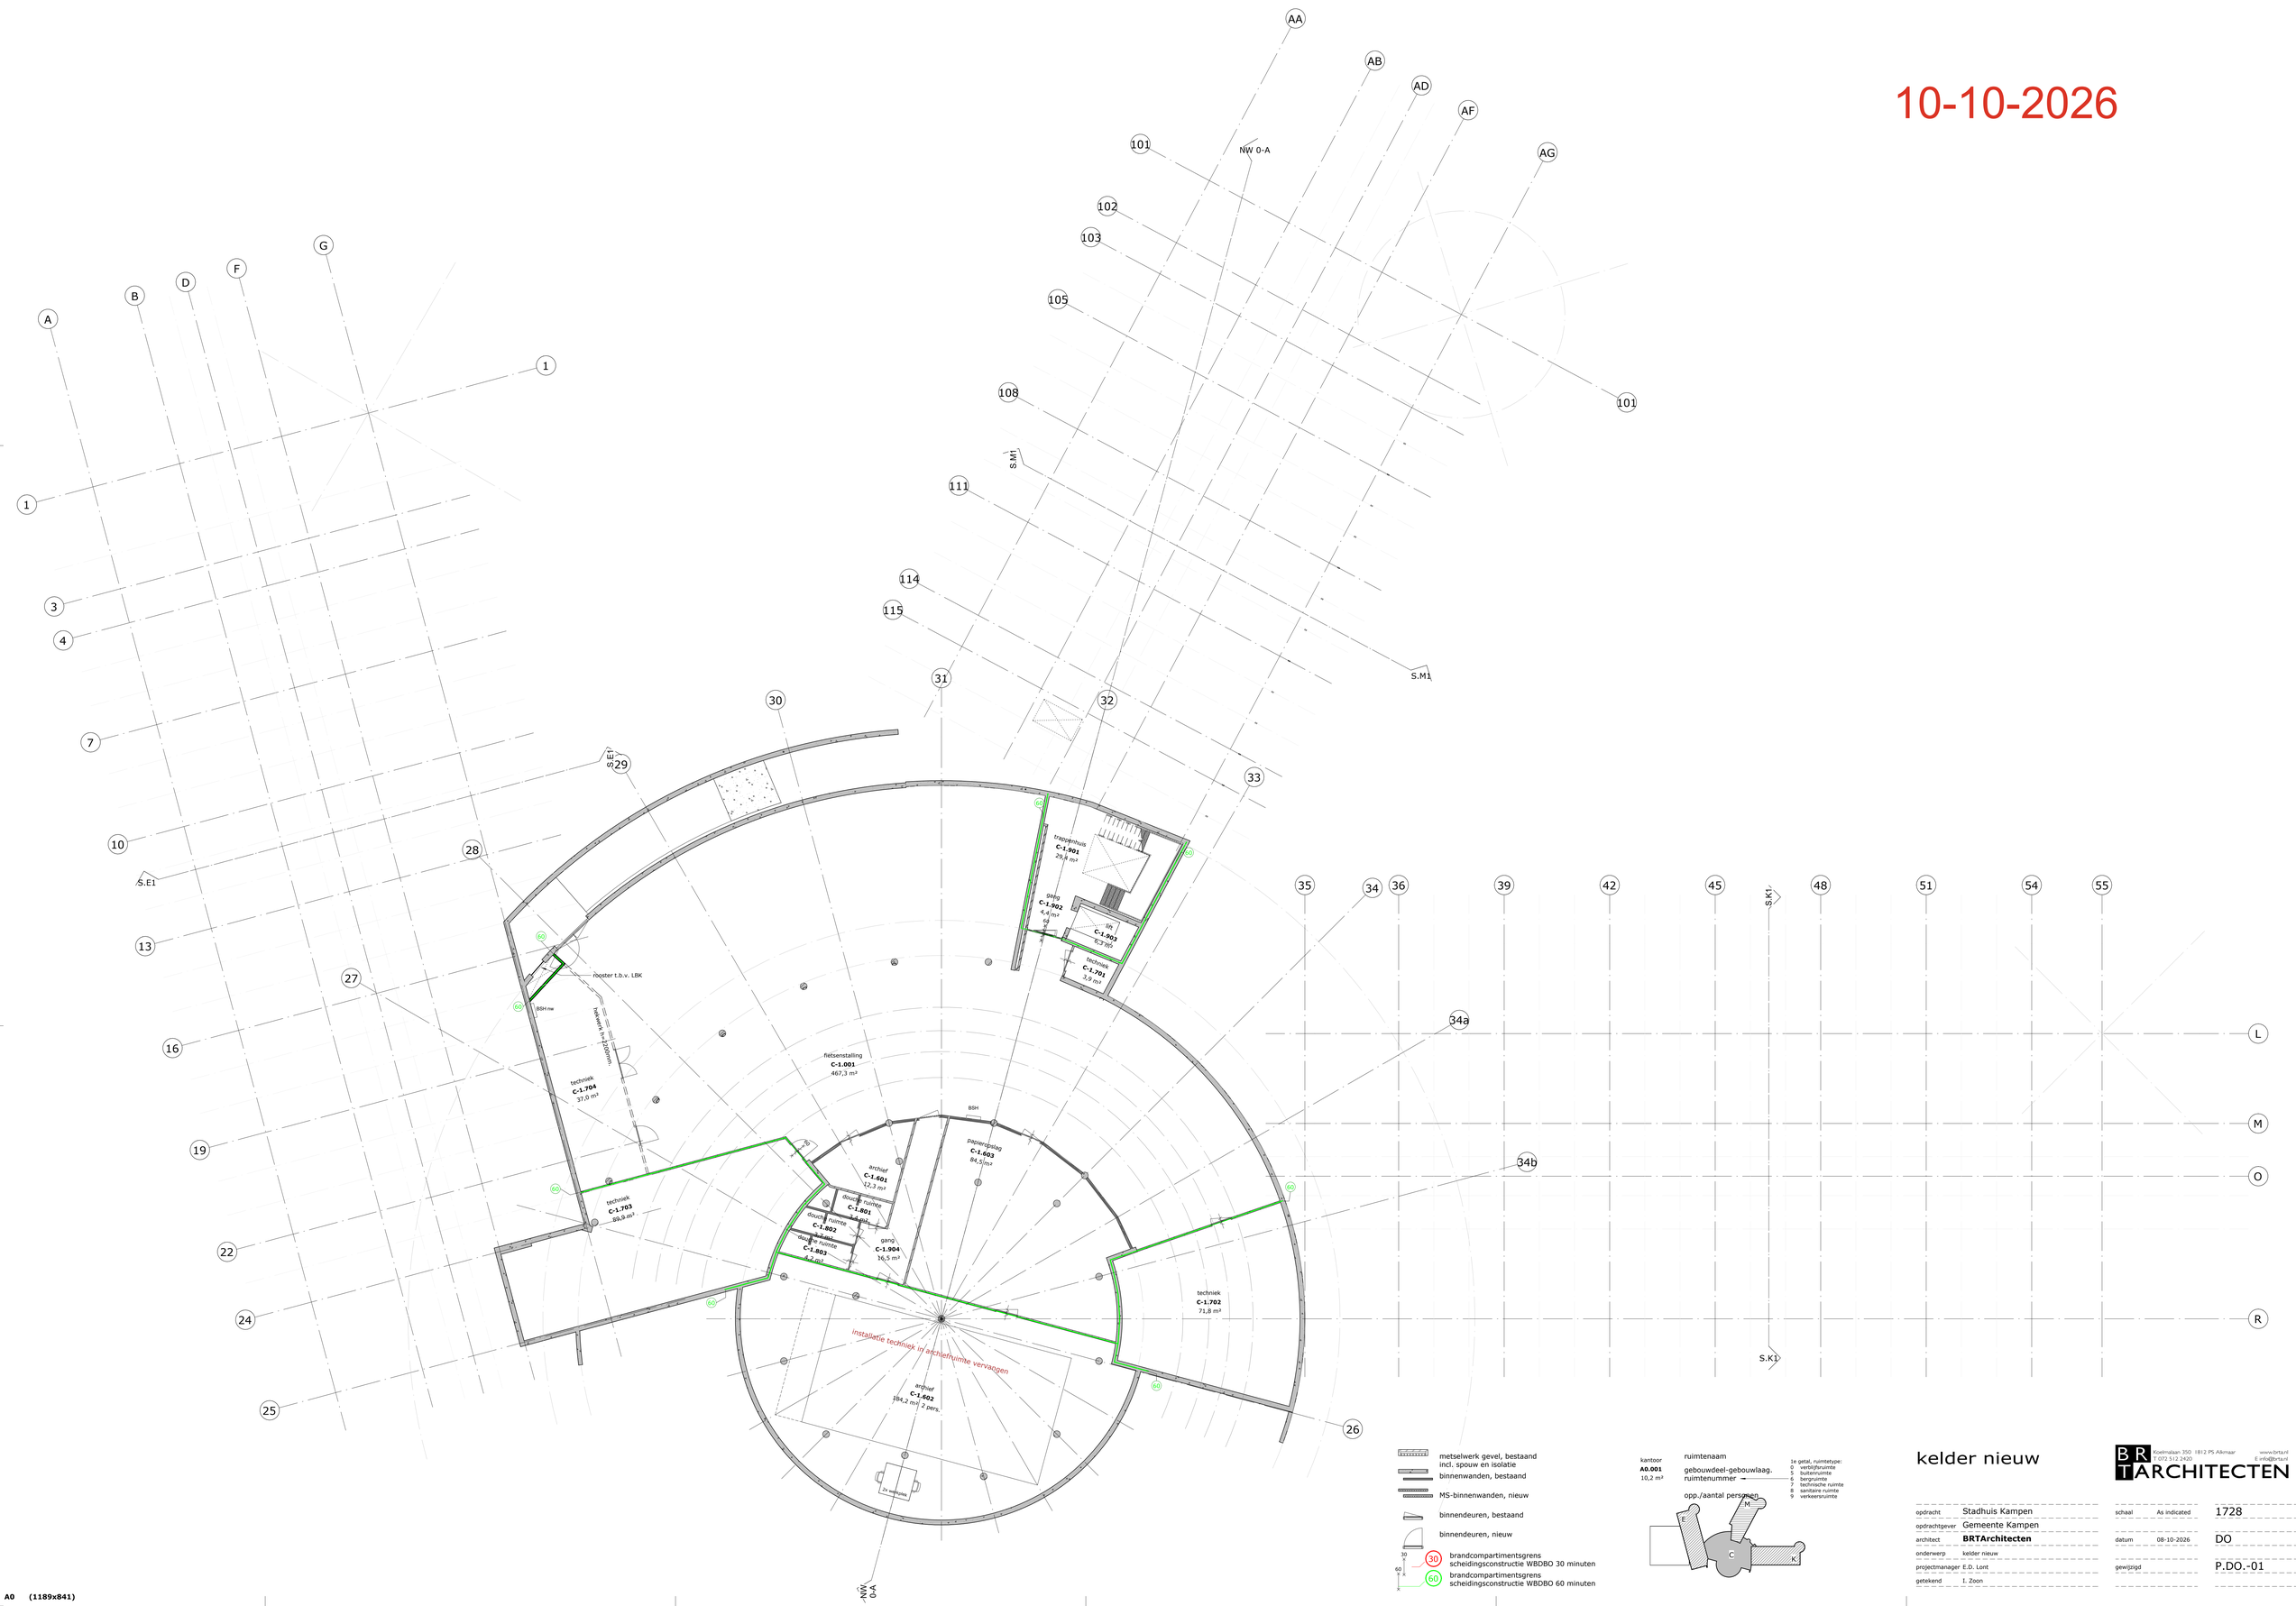

metselwerk gevel, bestaand
incl. spouw en isolatie

binnenwanden, bestaand

MS-binnenwanden, nieuw

binnendeuren, bestaand

binnendeuren, nieuw

30 brandcompartimentsgrens scheidingsconstructie WBDBO 30 minuten

60 brandcompartimentsgrens scheidingsconstructie WBDBO 60 minuten

kantoor
A0.001
10,2 m²

ruimtenaam
gebouwdeel-gebouwlaag.
ruimtenummer

opp./aantal personen

1e getal, ruimtetype:
0 verblijfsruimte
5 buitenruimte
6 bergruimte
7 technische ruimte
8 sanitaire ruimte
9 verkeersruimte

kelder nieuw

opdracht	Stadhuis Kampen
opdrachtgever	Gemeente Kampen
architect	**BRTArchitecten**
onderwerp	kelder nieuw
projectmanager	E.D. Lont
getekend	I. Zoon

schaal	As indicated	1728
datum	08-10-2026	DO
gewijzigd		P.DO.-01

BRT ARCHITECTEN
Koelmalaan 350 1812 PS Alkmaar
T 072 512 2420
www.brta.nl
E info@brta.nl

A0 (1189x841)