
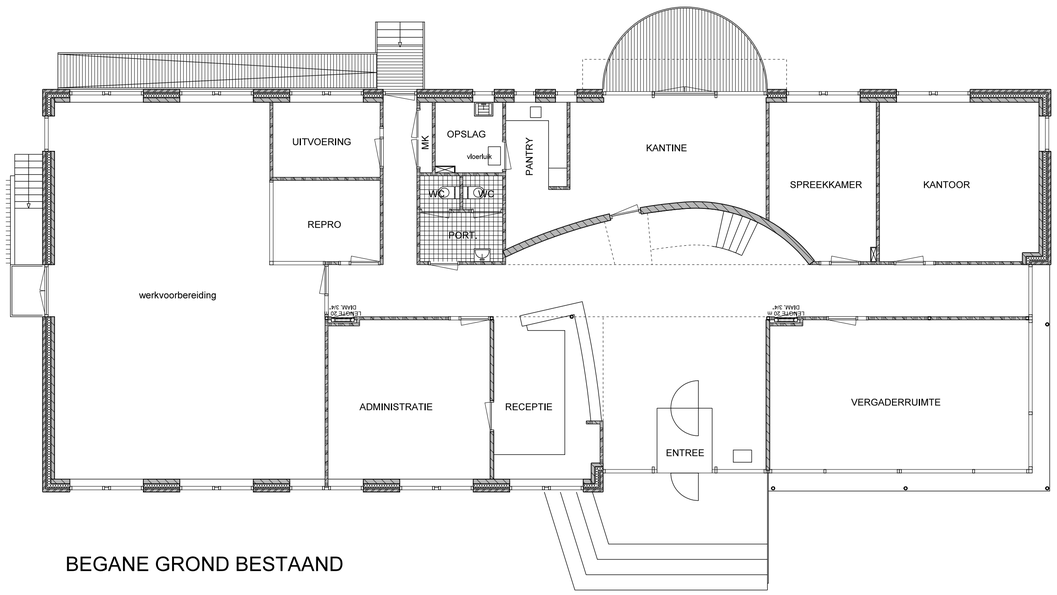



BEGANE GROND BESTAAND

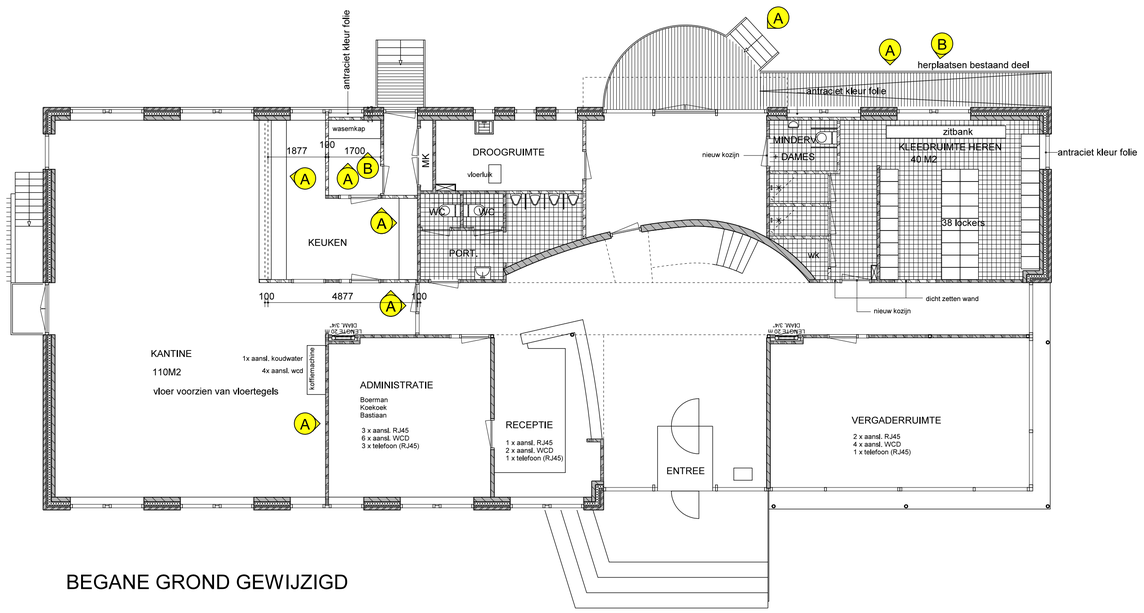


BEGANE GROND GEWIJZIGD

de opgegeven aansluitingen is een minimum
indien er meer aansluitingen aanwezig zijn deze laten bestaan.

gebouw A

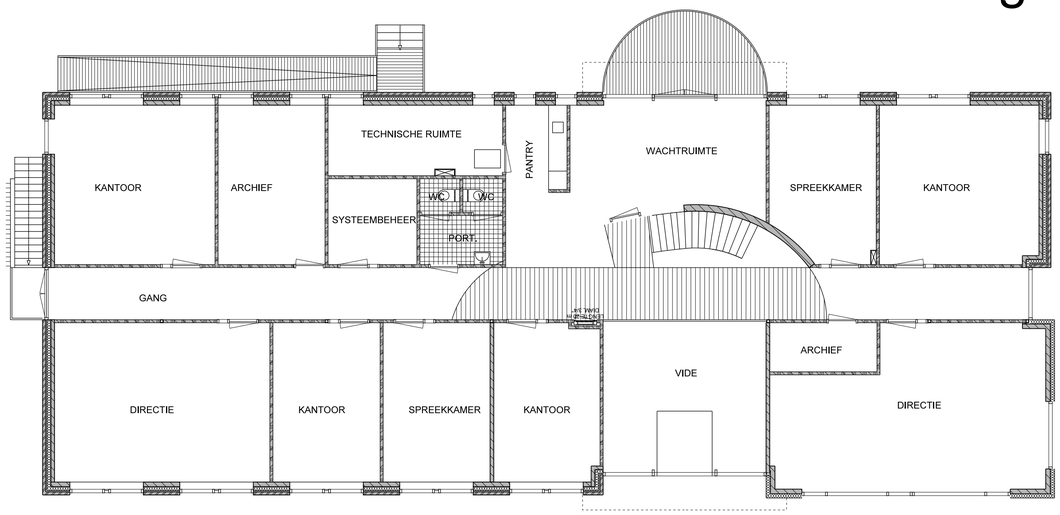


VERDIEPING BESTAAND

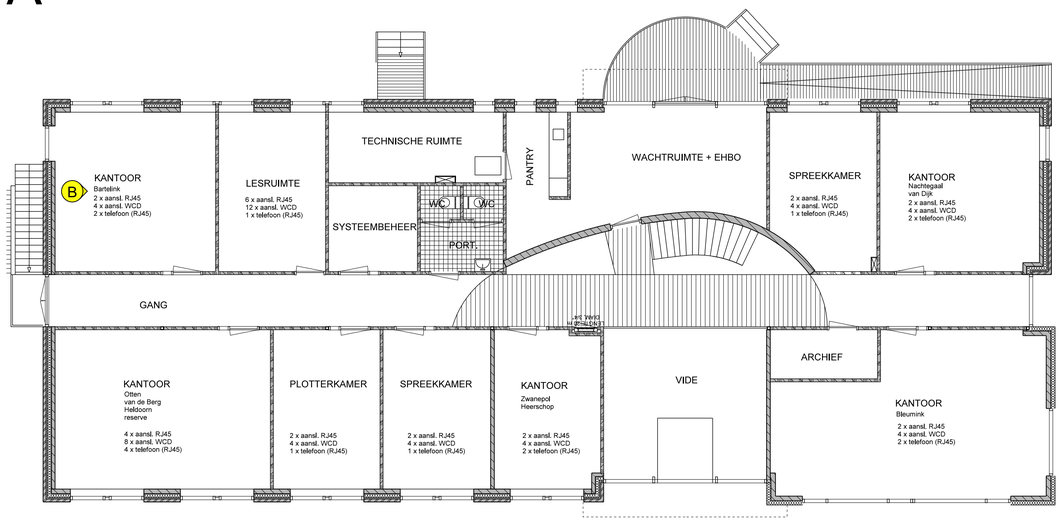

VERDIEPING GEWIJZIGD

de opgegeven aansluitingen is een minimum
indien er meer aansluitingen aanwezig zijn deze laten bestaan.

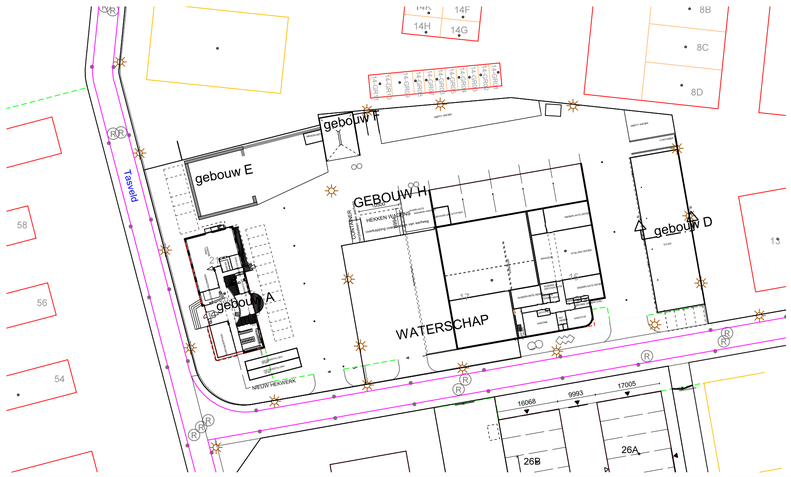

VOOR DETAILS ZIE TEK DEFH-01

BOUWKUNDIG - ONTWERP - EN ADVIESBUREAU

ZEINSTRA EN VAN DIJK

Opdrachtgever(s):	ANNA'S FACTORY B.V. TASVELD 26B 8271RW IJSSEMUIDEN
Werk:	VERPLAATSING CIVIELE WERKEN - TASVELD IJSSELMUIDEN
Onderwerp:	GEBOUW A
Getekend:	RvD
Datum:	22-09-2015
Schaal:	1:100
Revisie A:	05-10-'15
B:	
C:	
D:	
E:	
F:	
Werknummer:	141562
Bladnummer:	B-07
Formaat:	A1
Gecontroleerd:	

Industrieweg 5, 8263 AA, postbus 64, 8260 AB, Kampen, Tel 038 - 33 13 129, info@zeinstraenvandijk.nl, www.zeinstraenvandijk.nl