Wasplaats 1
T19.0.23

Wasplaats 2
T19.0.25


Wasplaats TD 1
T19.0.22

Wasplaats TD 2
T19.0.24

Zoutopslag
T19.0.21

Chemie opslag
T19.0.26

Pompen opslag
T19.0.27

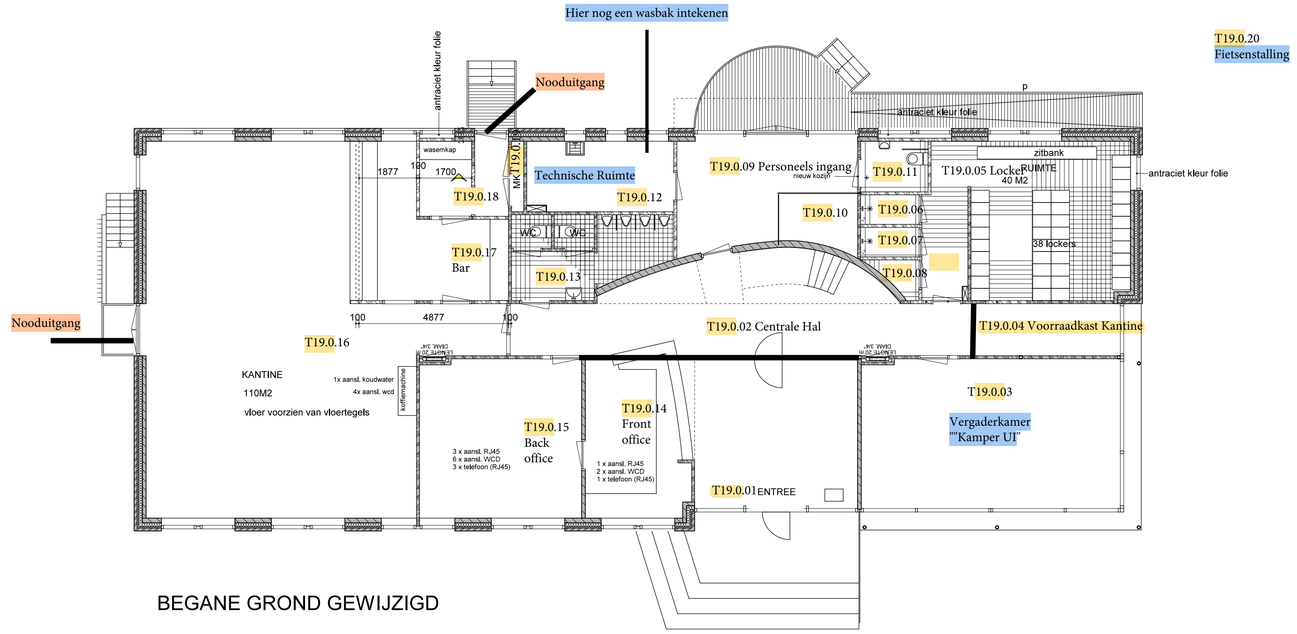

BEGANE GROND GEWIJZIGD

gebouw A

VERDIEPING GEWIJZIGD

VOOR DETAILS ZIE TEK DEFH-01

BOUWKUNDIG - ONTWERP - EN ADVIESBUREAU

ZEINSTRA EN VAN DIJK

Opdrachtgever(s): ANNA'S FACTORY B.V. TASVELD 26B 8271RW IJSSEMUIDEN
Werk: VERPLAATSING CIVIELE WERKEN - TASVELD IJSSELMUIDEN
Onderwerp: GEBOUW A
Getekend: RvD
Datum: 22-09-2015
Schaal: 1:100

Revisie A: 05-10-'15 D:
B: E:
C: F:

Werknummer: 141562
Bladnummer: B-07
Formaat: A1

Gecontroleerd:

Industrieweg 5, 8263 AA, postbus 64, 8260 AB, Kampen, Tel 038 - 33 13 129, info@zeinstraenvandijk.nl, www.zeinstraenvandijk.nl