




ACHTERGEVEL

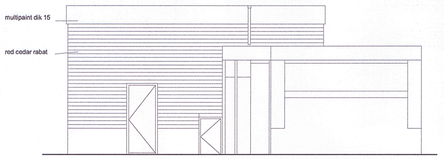


LINKERZIJGEVEL

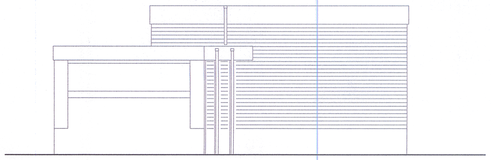

RECHTERZIJGEVEL

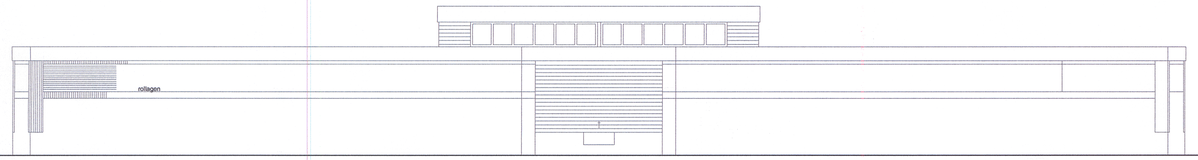


VOORGEVEL

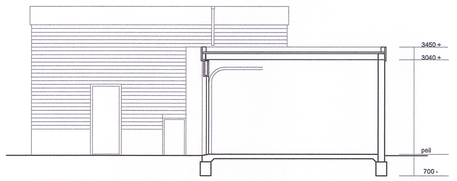


DOORSNEDE A-A




DOORSNEDE B-B

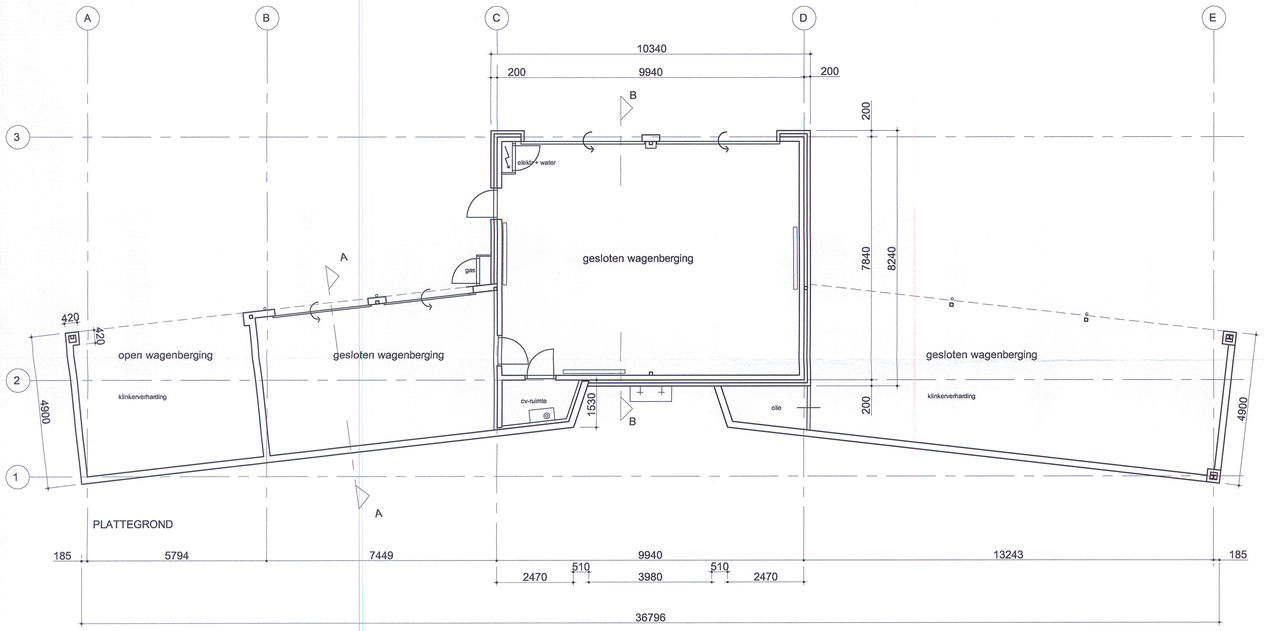

PLATTEGROND

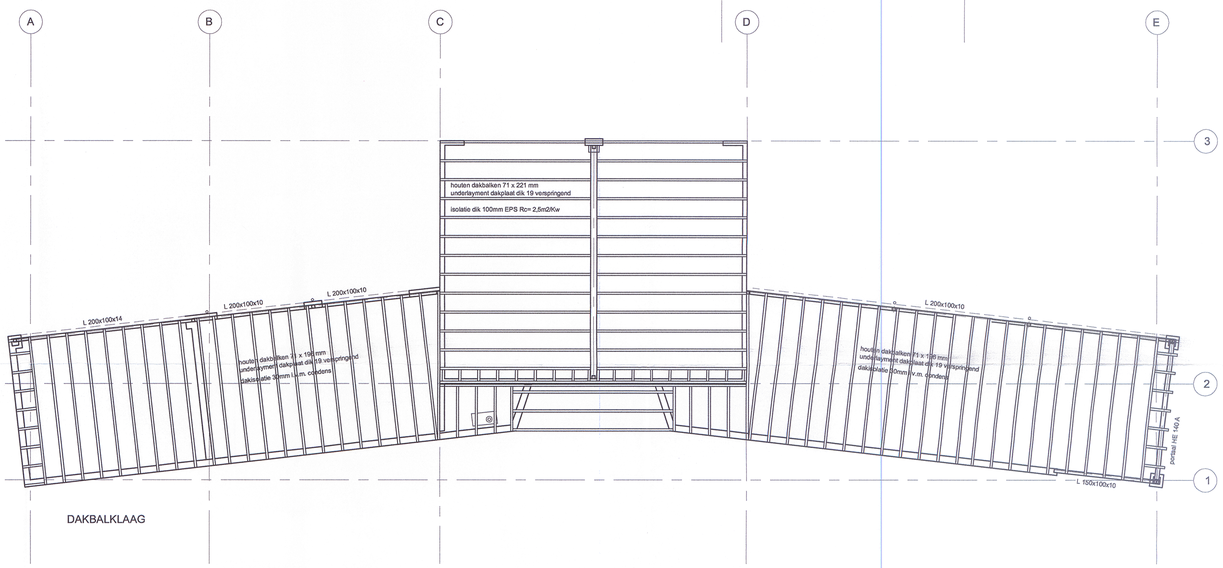


DAKBALKLAAG

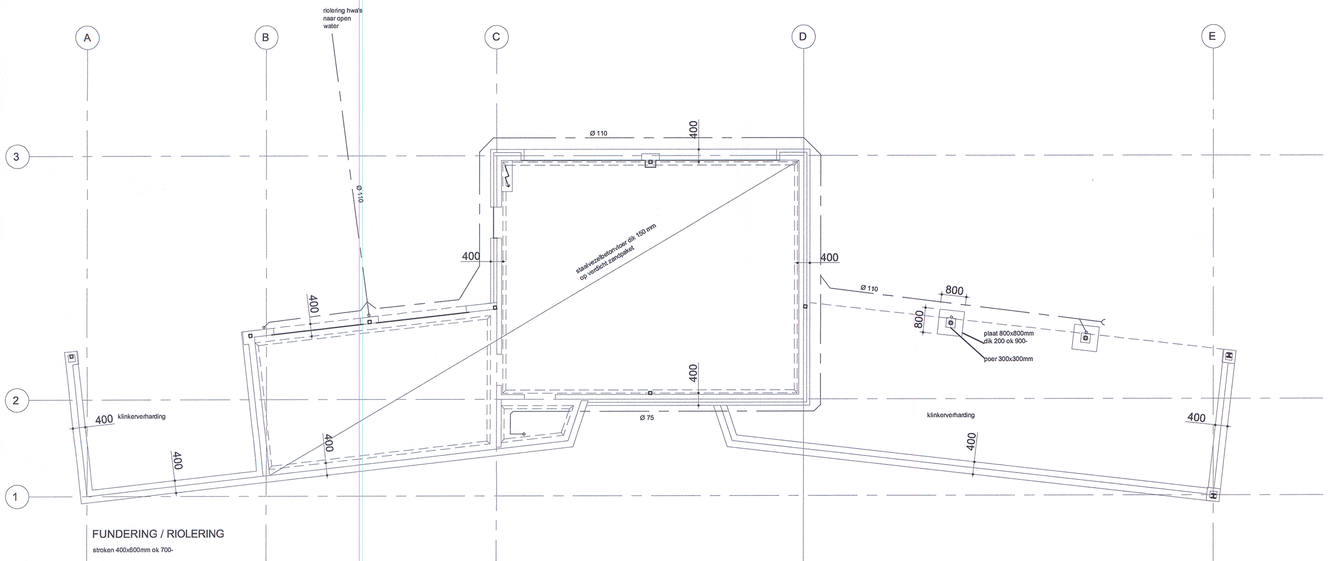

FUNDERING / RIOLERING

stroken 400x800mm ok 700-

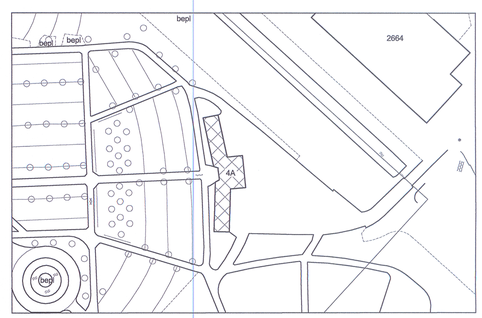

KADASTRALE SITUATIE
GEMEENTE KAMPEN
schaal 1 : 1000
sectie P nummer 399

GEMEENTE KAMPEN

BEGRAAFPLAATS BOVENBROEKSWEG 4A
WAGENBERGING
BESTAANDE TOESTAND

get	AtB	AUG 2011	Afdeling	FAMA
gew			Tekening	BLAD 1
gew			Layout	
gew			Schaal	1:100
gew			Formaat	A1

Postbus 5009, 8260 GA Kampen, tel: 038-3392999, Fax: 038-3392655

© Gemeente Kampen. Alle rechten voorbehouden. Niets uit deze uitgave mag worden verveelvoudigd, opgeslagen in een geautomatiseerd gegevensbestand, of openbaar gemaakt, in enige vorm of op enige wijze, zonder voorafgaande schriftelijke toestemming van de rechthebbende.