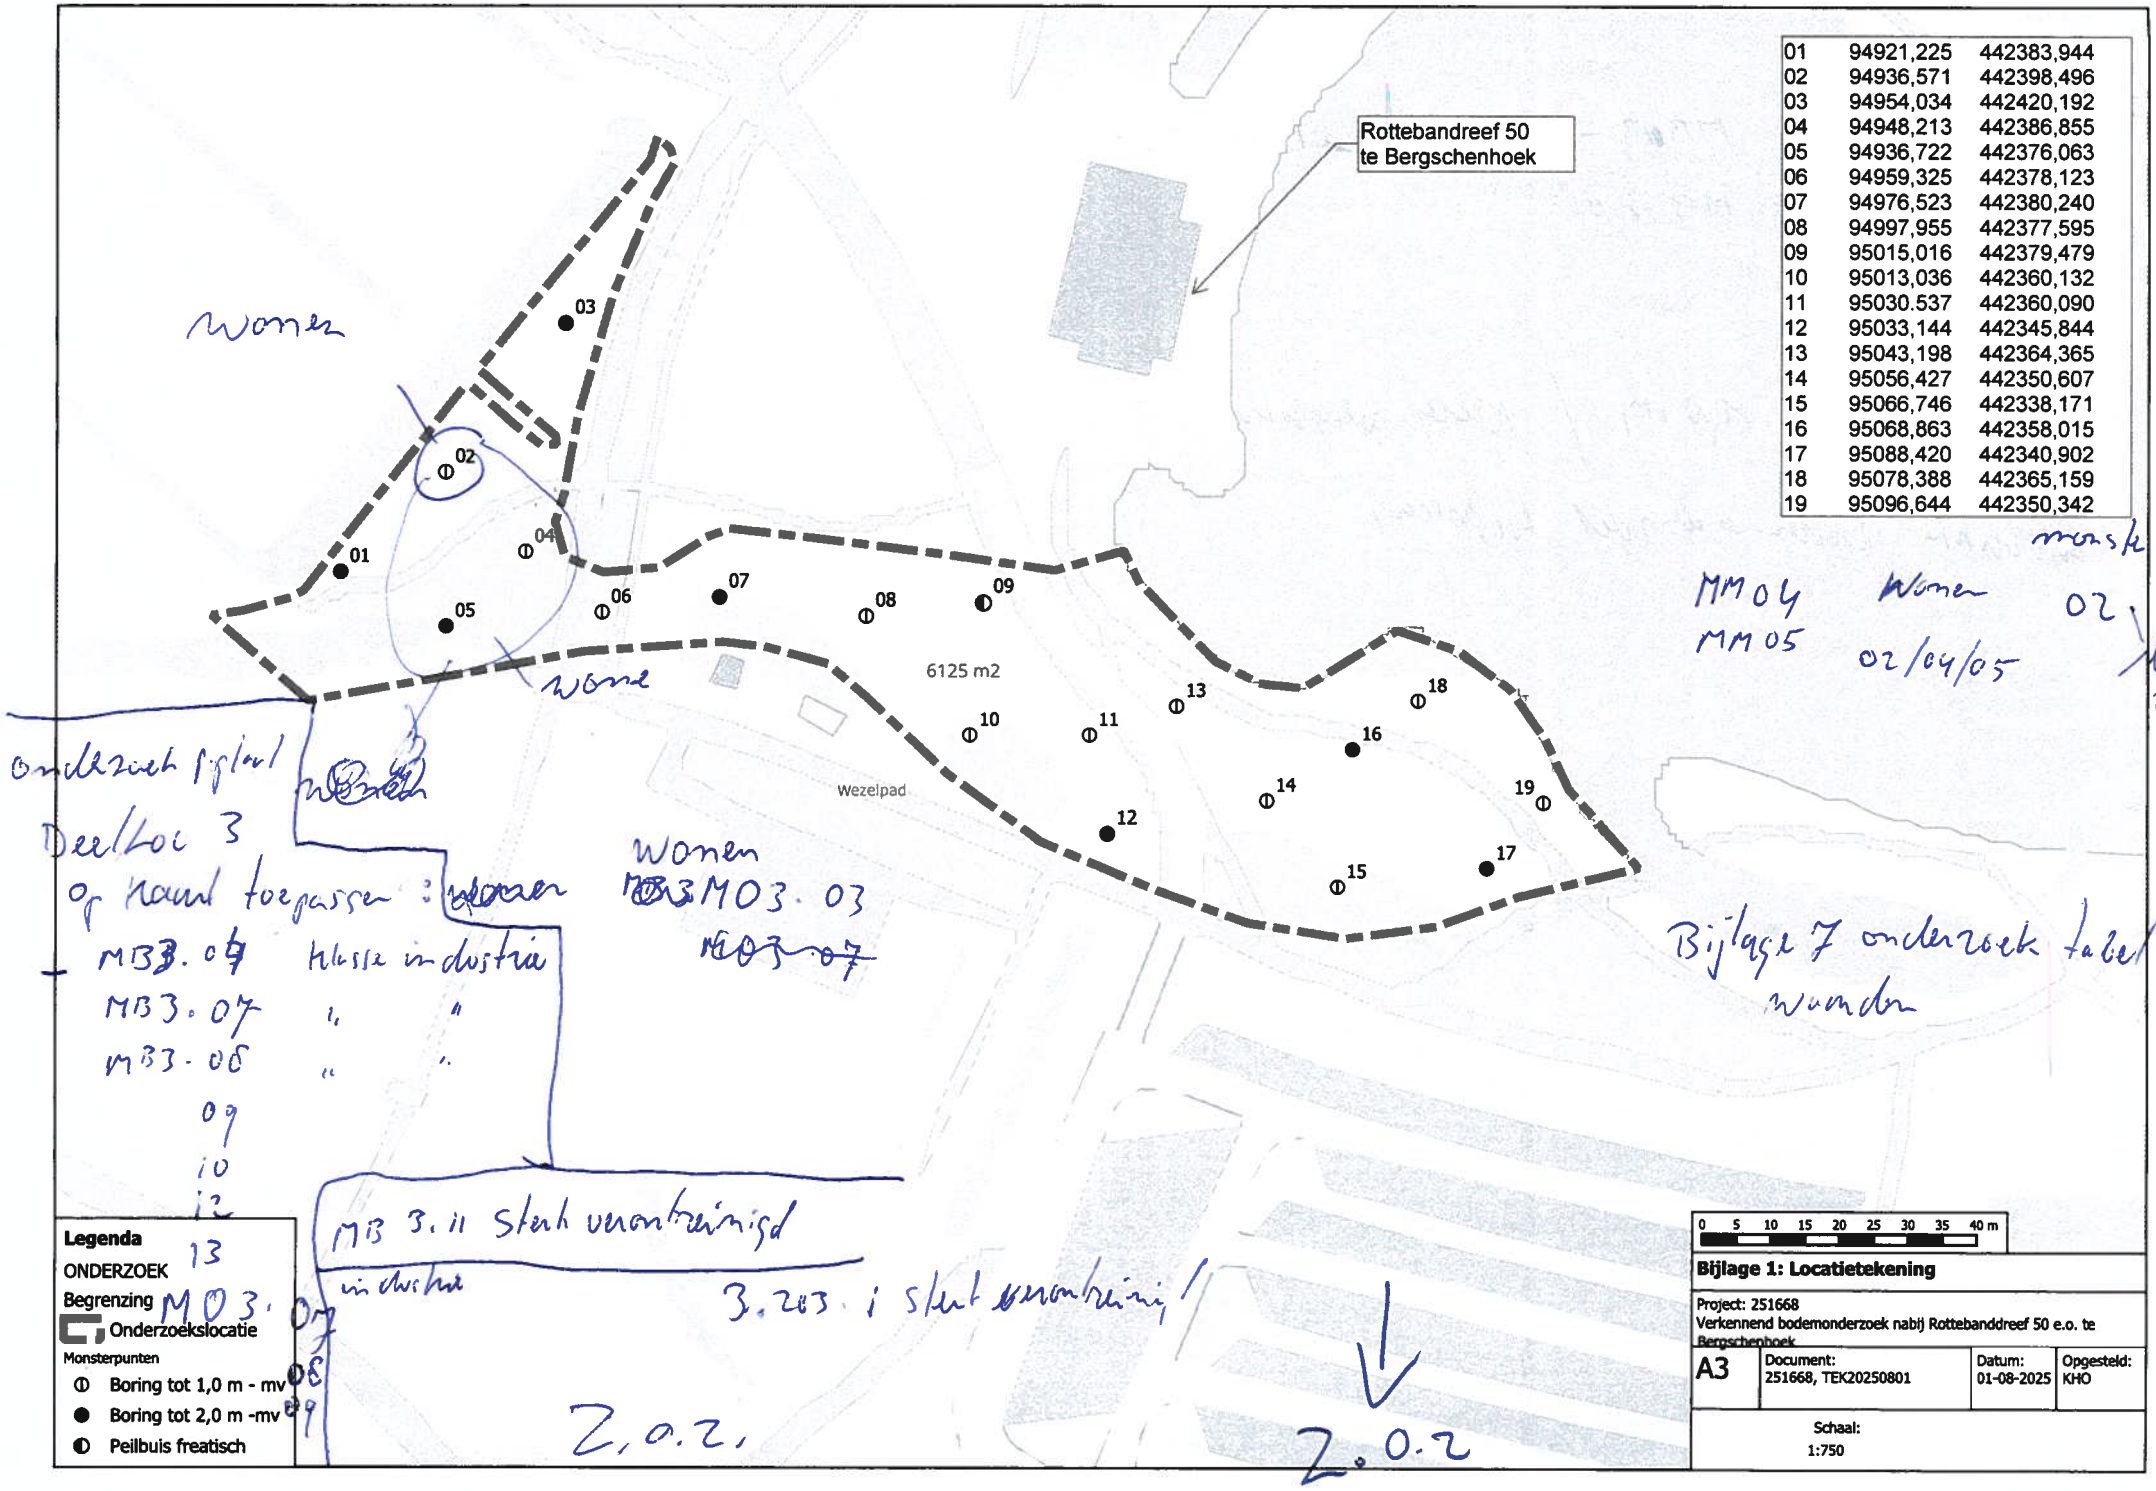
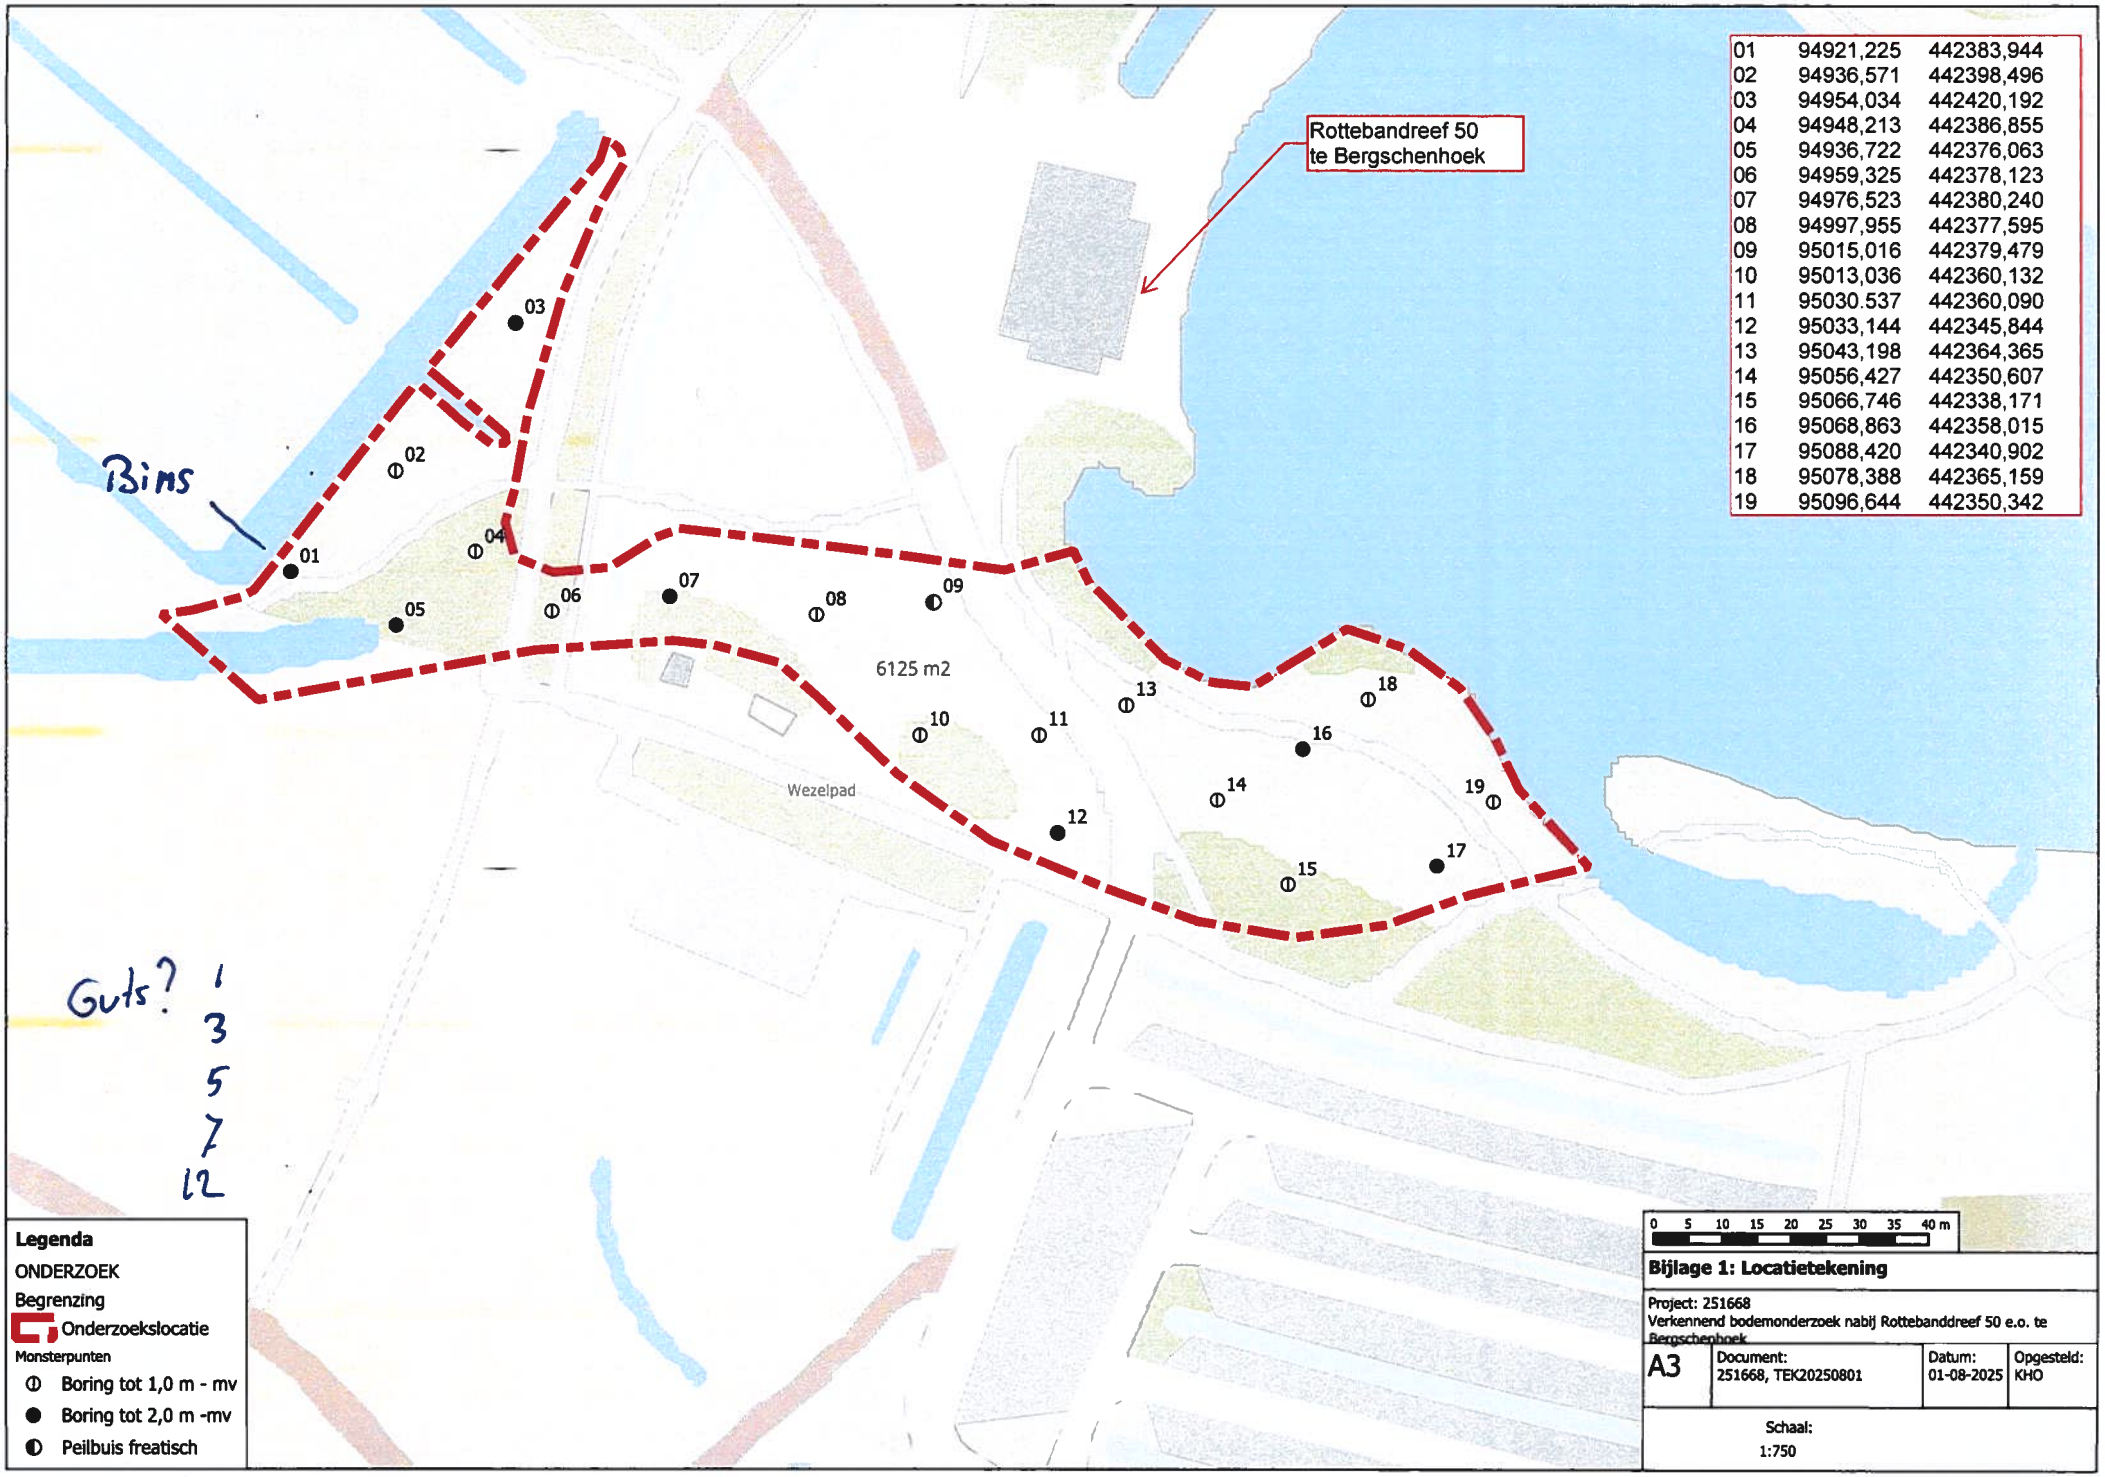


01	94921,225	442383,944
02	94936,571	442398,496
03	94954,034	442420,192
04	94948,213	442386,855
05	94936,722	442376,063
06	94959,325	442378,123
07	94976,523	442380,240
08	94997,955	442377,595
09	95015,016	442379,479
10	95013,036	442360,132
11	95030.537	442360,090
12	95033,144	442345,844
13	95043,198	442364,365
14	95056,427	442350,607
15	95066,746	442338,171
16	95068,863	442358,015
17	95088,420	442340,902
18	95078,388	442365,159
19	95096,644	442350,342

Onderzoek tgv Deel/Loc 3
op kaart toepassen: wonen
MB3.04 Klasse industrie
MB3.07 " "
MB3.08 " "
09
10
13
MB3.11 Sterk verontreinigd
in dwarsdoorsnede
3.203 i sterk verontreinigd
2.0.2
2.0.2
MM04 Wonen 02
MM05 02/04/05
Bijlage 7 onderzoek tabel wonen


Rottebandreef 50
te Bergschenhoek
6125 m2
Wezelpad
Bims
Guts? 1
3
5
7
12
01 94921,225 442383,944
02 94936,571 442398,496
03 94954,034 442420,192
04 94948,213 442386,855
05 94936,722 442376,063
06 94959,325 442378,123
07 94976,523 442380,240
08 94997,955 442377,595
09 95015,016 442379,479
10 95013,036 442360,132
11 95030.537 442360,090
12 95033,144 442345,844
13 95043,198 442364,365
14 95056,427 442350,607
15 95066,746 442338,171
16 95068,863 442358,015
17 95088,420 442340,902
18 95078,388 442365,159
19 95096,644 442350,342
Legenda
ONDERZOEK
Begrenzing
Onderzoekslocatie
Monsterpunten
Boring tot 1,0 m - mv
Boring tot 2,0 m -mv
Peilbuis freatisch
0 5 10 15 20 25 30 35 40 m
Bijlage 1: Locatietekening
Project: 251668
Verkennend bodemonderzoek nabij Rottebanddreef 50 e.o. te Bergschenhoek
A3
Document: 251668, TEK20250801
Datum: 01-08-2025
Opgesteld: KHO
Schaal: 1:750


Boorbeschrijving

classificatie: NEN 5104, eenheid verticaal: (meter)

Aveco de Bondt

Boring: 01


datum: 7-8-2025
veldwerker: Erik van Os
referentievlak: N.A.P. -5.951m+NAP
X/Y-coördinaat: 94921,66 / 442383,47
opmerking: 2

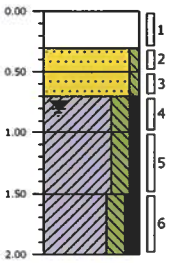

-5.95	gras
-6.25	Volledig onbekend, matig kleihoudend, bruinwit, Edelmanboor, Bims
-6.45	Zand matig fijn, zwak siltig, geen olie-water reactie, neutraalgrijs, Edelmanboor
-6.65	Zand matig fijn, zwak siltig, geen olie-water reactie, neutraalgrijs, Edelmanboor
-6.95	Klei, sterk siltig, zwak humeus, geen olie-water reactie, neutraalgrijs, Edelmanboor
-7.45	Klei, sterk siltig, zwak humeus, geen olie-water reactie, neutraalgrijs, Guts
-7.95	Klei, sterk siltig, matig humeus, geen olie-water reactie, grijsbruin, Guts

Boring: 02


datum: 7-8-2025
veldwerker: Erik van Os
referentievlak: N.A.P. -6.17 m+NAP
X/Y-coördinaat: 94935,00 / 442398,91

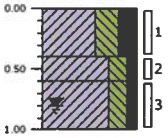

-6.17	gras
-6.57	Klei, uiterst siltig, sterk humeus, matig slibhoudend, geen olie-water reactie, donker zwartbruin, Edelmanboor
-6.77	Klei, sterk siltig, zwak humeus, zwak slibhoudend, geen olie-water reactie, neutraal zwartgrijs, Edelmanboor
-7.17	Klei, sterk siltig, zwak humeus, zwak roesthoudend, geen olie-water reactie, neutraal roodgrijs, Edelmanboor

Boring: 03


datum: 7-8-2025
veldwerker: Erik van Os
referentievlak: N.A.P. -6.102m+NAP
X/Y-coördinaat: 94953,86 / 442419,95
opmerking: 2

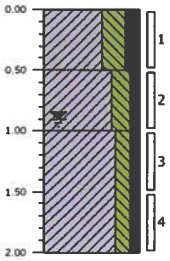

-6.10	gras
-6.60	Klei, uiterst siltig, matig humeus, geen olie-water reactie, donkerbruin, Edelmanboor
-7.10	Klei, sterk siltig, zwak humeus, zwak roesthoudend, geen olie-water reactie, neutraal roodgrijs, Edelmanboor
-8.10	Klei, matig siltig, zwak humeus, geen olie-water reactie, neutraalgrijs, Guts

Boring: 04


datum: 7-8-2025
veldwerker: Erik van Os
referentievlak: N.A.P. -5.933m+NAP
X/Y-coördinaat: 94940,99 / 442390,80

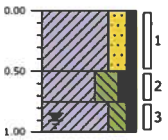

-5.93	bosschage
-6.43	Klei, sterk zandig, zwak humeus, geen olie-water reactie, grijsbruin, Edelmanboor
-6.68	Klei, uiterst siltig, sterk humeus, zwak slibhoudend, geen olie-water reactie, zwart, Edelmanboor
-6.93	Klei, sterk siltig, zwak humeus, matig roesthoudend, geen olie-water reactie, neutraal roodgrijs, Edelmanboor

Boring: 05


datum: 7-8-2025
veldwerker: Erik van Os
referentievlak: N.A.P. -6.103m+NAP
X/Y-coördinaat: 94935,48 / 442374,26
opmerking: 2

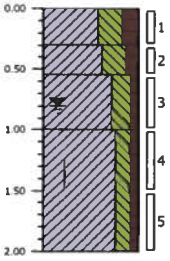

-6.10	bosschage
-6.40	Klei, uiterst siltig, sterk humeus, geen olie-water reactie, donkerbruin, Edelmanboor
-6.65	Klei, uiterst siltig, matig humeus, zwak slibhoudend, geen olie-water reactie, donker bruingrijs, Edelmanboor
-7.10	Klei, sterk siltig, zwak humeus, zwak roesthoudend, geen olie-water reactie, neutraalgrijs, Edelmanboor
-8.10	Klei, matig siltig, zwak humeus, zwak schelphoudend, geen olie-water reactie, neutraalgrijs, Guts

Boring: 06

datum: 7-8-2025
veldwerker: Erik van Os
referentievlak: N.A.P. -5.89 m+NAP
X/Y-coördinaat: 94960,13 / 442378,07

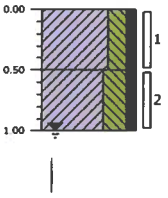

-5.89	gras
-6.39	Klei, sterk siltig, zwak humeus, zwak roesthoudend, geen olie-water reactie, neutraal roodbruin, Edelmanboor
-6.89	Klei, uiterst siltig, zwak humeus, laagjes zand, geen olie-water reactie, donker zwartbruin, Edelmanboor

Projectcode: 251668 : rotteband dreef bergschenhoek


Boorbeschrijving

classificatie: NEN 5104, eenheid verticaal: (meter)

Aveco de Bondt

Boring: 01


datum: 7-8-2025
veldwerker: Erik van Os
referentievlak: N.A.P. -5.951m+NAP
X/Y-coördinaat: 94921,66 / 442383,47
opmerking: 2

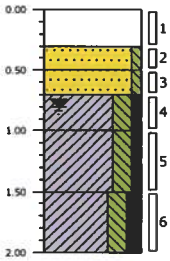

-5.95	gras
-6.25	Volledig onbekend, matig kleihoudend, bruinwit, Edelmanboor, Bims
-6.45	Zand matig fijn, zwak siltig, geen olie-water reactie, neutraalgrijs, Edelmanboor
-6.95	Klei, sterk siltig, zwak humeus, geen olie-water reactie, neutraalgrijs, Edelmanboor
-7.45	Klei, sterk siltig, zwak humeus, geen olie-water reactie, neutraalgrijs, Guts
-7.95	Klei, sterk siltig, matig humeus, geen olie-water reactie, grijsbruin, Guts

Boring: 02


datum: 7-8-2025
veldwerker: Erik van Os
referentievlak: N.A.P. -6.17 m+NAP
X/Y-coördinaat: 94935,00 / 442398,91

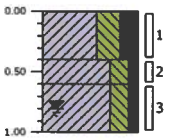

-6.17	gras
-6.57	Klei, uiterst siltig, sterk humeus, matig stibhoudend, geen olie-water reactie, donker zwartbruin, Edelmanboor
-6.77	Klei, sterk siltig, zwak humeus, zwak stibhoudend, geen olie-water reactie, neutraal zwartgrijs, Edelmanboor
-7.17	Klei, sterk siltig, zwak humeus, zwak roesthoudend, geen olie-water reactie, neutraal roodgrijs, Edelmanboor

Boring: 03


datum: 7-8-2025
veldwerker: Erik van Os
referentievlak: N.A.P. -6.102m+NAP
X/Y-coördinaat: 94953,86 / 442419,95
opmerking: 2

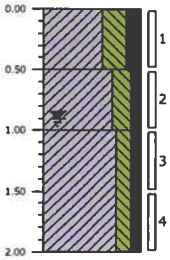

-6.10	gras
-6.60	Klei, uiterst siltig, matig humeus, geen olie-water reactie, donkerbruin, Edelmanboor
-7.10	Klei, sterk siltig, zwak humeus, zwak roesthoudend, geen olie-water reactie, neutraal roodgrijs, Edelmanboor
-8.10	Klei, matig siltig, zwak humeus, geen olie-water reactie, neutraalgrijs, Guts

Boring: 04


datum: 7-8-2025
veldwerker: Erik van Os
referentievlak: N.A.P. -5.933m+NAP
X/Y-coördinaat: 94940,99 / 442390,80

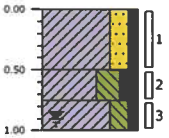

-5.93	bosschage
-6.43	Klei, sterk zandig, zwak humeus, geen olie-water reactie, grijsbruin, Edelmanboor
-6.68	Klei, uiterst siltig, sterk humeus, zwak stibhoudend, geen olie-water reactie, zwart, Edelmanboor
-6.93	Klei, sterk siltig, zwak humeus, matig roesthoudend, geen olie-water reactie, neutraal roodgrijs, Edelmanboor

Boring: 05


datum: 7-8-2025
veldwerker: Erik van Os
referentievlak: N.A.P. -6.103m+NAP
X/Y-coördinaat: 94935,48 / 442374,26
opmerking: 2

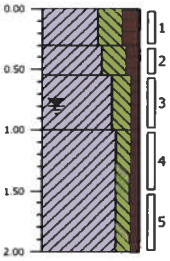

-6.10	bosschage
-6.40	Klei, uiterst siltig, sterk humeus, geen olie-water reactie, donkerbruin, Edelmanboor
-6.65	Klei, uiterst siltig, matig humeus, zwak slibhoudend, geen olie-water reactie, donker bruingrijs, Edelmanboor
-7.10	Klei, sterk siltig, zwak humeus, zwak roesthoudend, geen olie-water reactie, neutraalgrijs, Edelmanboor
-8.10	Klei, matig siltig, zwak humeus, zwak schelphoudend, geen olie-water reactie, neutraalgrijs, Guts

Boring: 06

datum: 7-8-2025
veldwerker: Erik van Os
referentievlak: N.A.P. -5.89 m+NAP
X/Y-coördinaat: 94960,13 / 442378,07

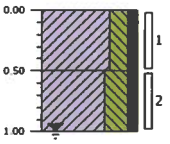

-5.89	gras
-6.39	Klei, sterk siltig, zwak humeus, zwak roesthoudend, geen olie-water reactie, neutraal roodbruin, Edelmanboor
-6.89	Klei, uiterst siltig, zwak humeus, laagjes zand, geen olie-water reactie, donker zwartbruin, Edelmanboor


Boorbeschrijving

classificatie: NEN 5104, eenheid verticaal: (meter)

Aveco de Bondt

Boring: 13


datum: 7-8-2025
veldwerker: Erik van Os
referentievlak: N.A.P. -5.905m+NAP
X/Y-coördinaat: 95043,00 / 442364,74

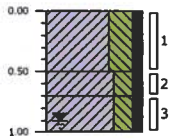

-5.91 gras
Klei, uiterst siltig, zwak humeus, geen olie-water reactie, neutraalbruin, Edelmanboor
-6.41
-6.61 Klei, sterk siltig, zwak humeus, zwak roesthoudend, geen olie-water reactie, donker roodgrijs, Edelmanboor
-6.91 Klei, sterk siltig, zwak humeus, geen olie-water reactie, neutraalgrijs, Edelmanboor

Boring: 14


datum: 7-8-2025
veldwerker: Erik van Os
referentievlak: N.A.P. -5.892m+NAP
X/Y-coördinaat: 95056,03 / 442350,83

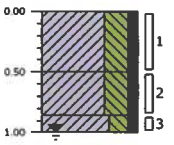

-5.89 gras
Klei, uiterst siltig, zwak humeus, geen olie-water reactie, neutraalbruin, Edelmanboor
-6.39
Klei, uiterst siltig, zwak humeus, zwak roesthoudend, geen olie-water reactie, neutraalbruin, Edelmanboor
-6.74
-6.89 Klei, sterk siltig, zwak humeus, matig roesthoudend, geen olie-water reactie, neutraal roodgrijs, Edelmanboor

Boring: 15


datum: 7-8-2025
veldwerker: Erik van Os
referentievlak: N.A.P. -5.705m+NAP
X/Y-coördinaat: 95067,07 / 442339,11

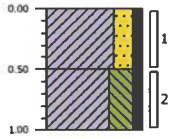

-5.70 bosschage
Klei, sterk zandig, zwak humeus, geen olie-water reactie, licht grijsbruin, Edelmanboor
-6.20
Klei, uiterst siltig, zwak humeus, zwak roesthoudend, geen olie-water reactie, donker roodbruin, Edelmanboor
-6.70

Boring: 16


datum: 7-8-2025
veldwerker: Erik van Os
referentievlak: N.A.P. -5.814m+NAP
X/Y-coördinaat: 95068,75 / 442358,07
opmerking: 2

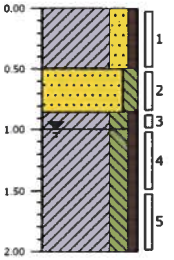

-5.81 gras
Klei, sterk zandig, zwak humeus, geen olie-water reactie, licht grijsbruin, Edelmanboor
-6.31
Zand matig fijn, matig siltig, matig roesthoudend, geen olie-water reactie, licht roodgrijs, Edelmanboor
-6.66
-6.81 Klei, sterk siltig, zwak humeus, zwak roesthoudend, geen olie-water reactie, licht roodgrijs, Edelmanboor
Klei, sterk siltig, zwak humeus, geen olie-water reactie, neutraalgrijs, Guts
-7.81

Boring: 17


datum: 7-8-2025
veldwerker: Erik van Os
referentievlak: N.A.P. -5.789m+NAP
X/Y-coördinaat: 95088,46 / 442340,87
opmerking: 2

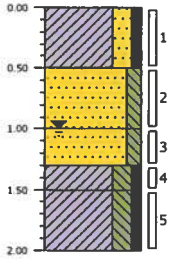

-5.79 gras
Klei, sterk zandig, zwak humeus, geen olie-water reactie, lichtbruin, Edelmanboor
-6.29
Zand matig fijn, matig siltig, zwak roesthoudend, geen olie-water reactie, lichtbruin, Edelmanboor
-6.79
Zand matig fijn, matig siltig, geen olie-water reactie, neutraalgrijs, Edelmanboor
-7.09
-7.29 Klei, sterk siltig, zwak humeus, geen olie-water reactie, neutraalgrijs, Edelmanboor
Klei, sterk siltig, zwak humeus, geen olie-water reactie, neutraalgrijs, Guts
-7.79

Boring: 18

datum: 7-8-2025
veldwerker: Erik van Os
referentievlak: N.A.P. -6.001m+NAP
X/Y-coördinaat: 95078,43 / 442365,50

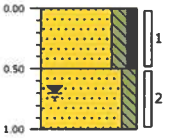


-6.00 gras
Zand matig fijn, matig siltig, zwak humeus, matig kleihoudend, geen olie-water reactie, licht grijsbruin, Edelmanboor
-6.50
Zand matig fijn, matig siltig, geen olie-water reactie, licht grijsbruin, Edelmanboor
-7.00

Boorbeschrijving

classificatie: NEN 5104 eenheid verticaal: (meter)


Legenda (conform NEN 5104)

grind

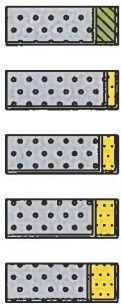


Grind, siltig
Grind, zwak zandig
Grind, matig zandig
Grind, sterk zandig
Grind, uiterst zandig

zand

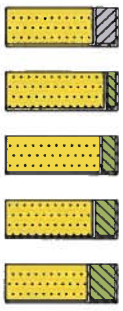

Zand, kleïig
Zand, zwak siltig
Zand, matig siltig
Zand, sterk siltig
Zand, uiterst siltig

veen

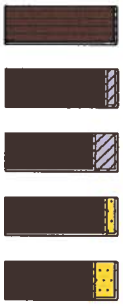

Veen, mineraalarm
Veen, zwak kleïig
Veen, sterk kleïig
Veen, zwak zandig
Veen, sterk zandig

peilbuis



klei



Klei, zwak siltig
Klei, matig siltig
Klei, sterk siltig
Klei, uiterst siltig
Klei, zwak zandig
Klei, matig zandig
Klei, sterk zandig

leem



Leem, zwak zandig
Leem, sterk zandig

overige toevoegingen



zwak humeus
matig humeus
sterk humeus
zwak grindig
matig grindig
sterk grindig

geur

- geen geur
- zwakke geur
- matige geur
- sterke geur
- uiterste geur

olie

- geen olie-water reactie
- zwakke olie-water reactie
- matige olie-water reactie
- sterke olie-water reactie
- uiterste olie-water reactie

p.i.d.-waarde

- >0
- >1
- >10
- >100
- >1000
- >10000

monsters



geroerd monster
ongeroerd monster
volumering

overig

- bijzonder bestanddeel
- Gemiddeld hoogste grondwaterstand
- grondwaterstand
- Gemiddeld laagste grondwaterstand



slib
water