
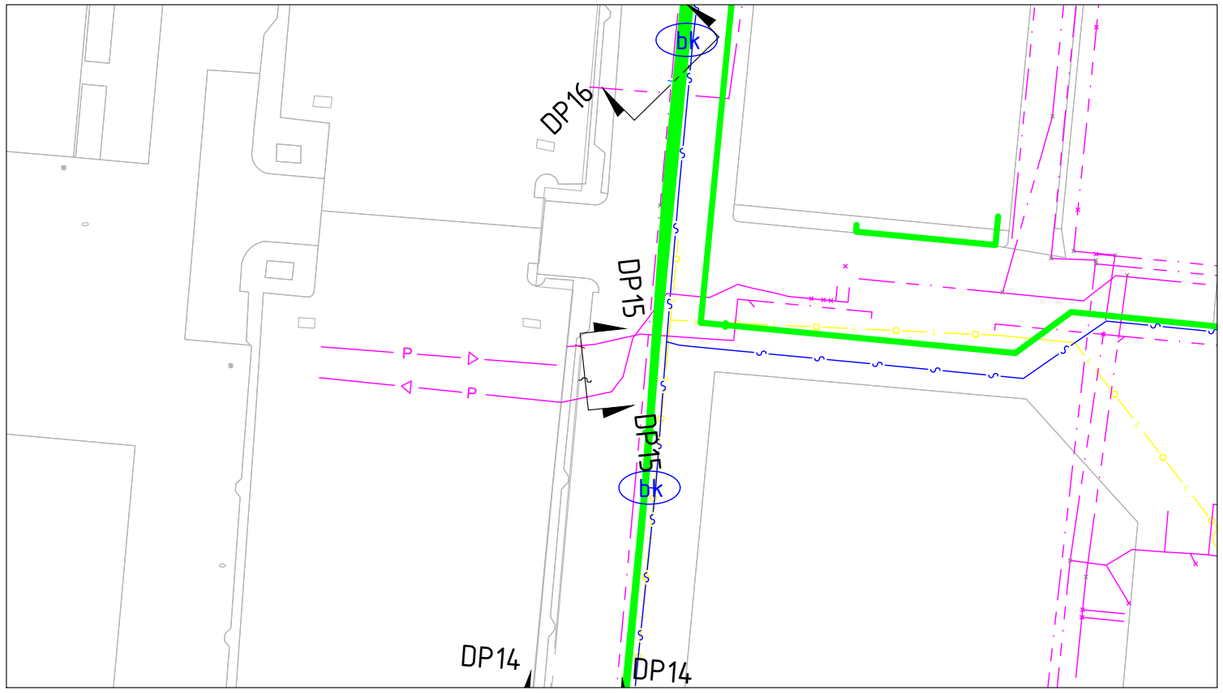


Overzicht met Klic-melding

Schaal 1:500

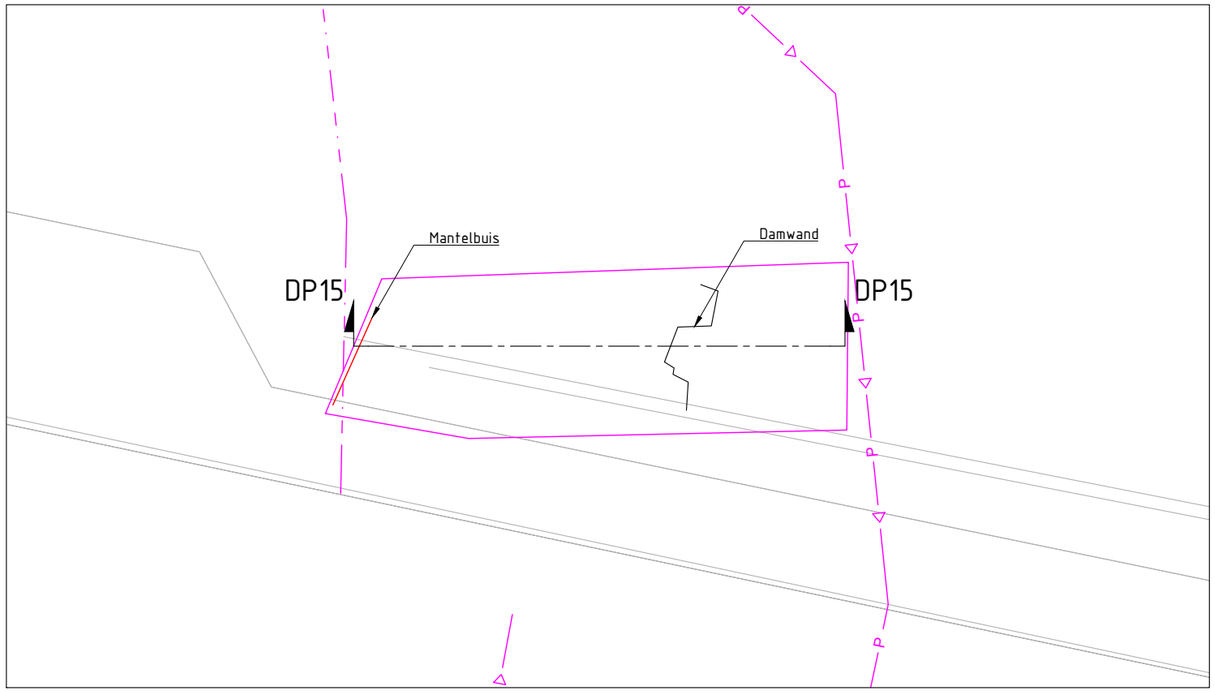

Situatie proefsleuf


Schaal 1:50



Foto proefsleuf DP15

DP15

Proefsleuven buitenveld
1
Schaal: 1:50

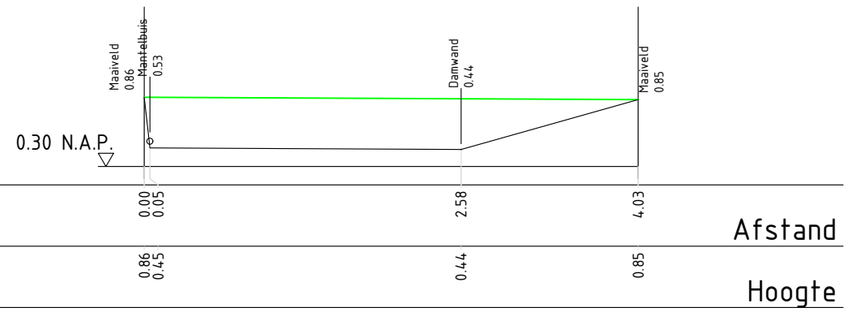

Alle hoogte maten t.o.v. NAP(in meters) en lengtematen in meters tenzij anders is aangegeven

Projectnaam:	Buitenveld Den Helder	*tekeningnr.*	1251079-TEK-VO-100
Onderdeel:	Proefsleuf 15	*formaat:* A3	*projectnummer:* 1251079
Opdrachtgever:	Rijksvastgoedbedrijf	*schaal:* 1:500/1:50	*projectfase:* VO
bestandsnaam:	1251079-TEK-VO-100-PROEFSLEUVEN BUITENVELD_v2.0.dwg		

CONCEPT

NTP Hattem
Zonnecelstraat 7
8051 TB Hattem
T (038) 44 41 681
E hattem@ntp.nl
I www.ntp.nl

wijz.	datum	getek.	gecon.	omschrijving
1.0	19-01-2026	BvD	DH	Eerste uitgave

Deze tekening is eigendom van NTP B.V. Zij mag noch gekopieerd, noch aan derden ter kopiering of namaking getoond worden zonder toestemming der vennootschap.