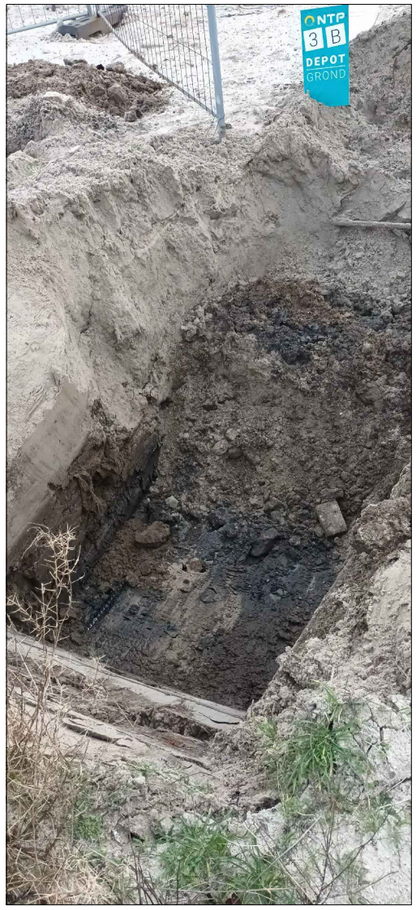



Foto proefsleuf 1b



Foto proefsleuf 1a



Foto proefsleuf 2

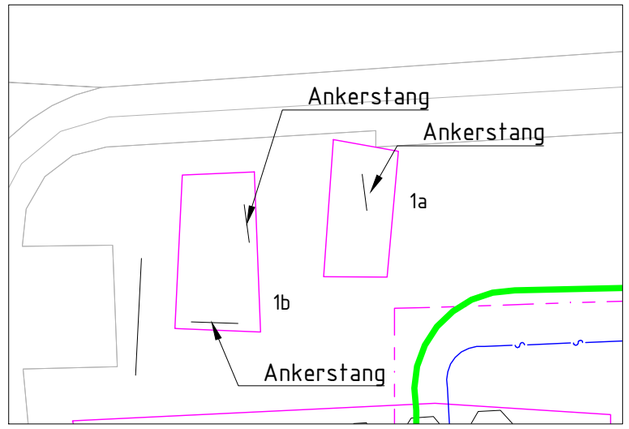


Situatie proefsleuf 1

Schaal 1:200



Situatie proefsleuf 2

Schaal 1:200

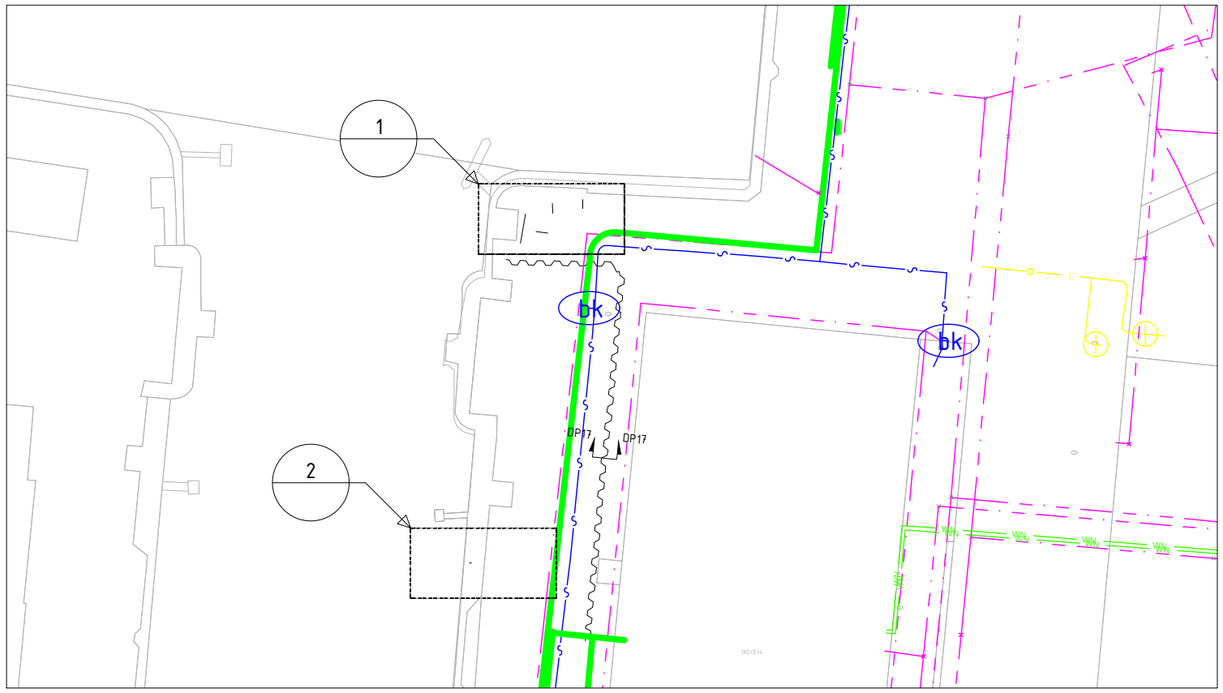

Overzicht met Klic-melding

Schaal 1:500

Alle hoogte maten t.o.v. NAP(in meters) en lengtematen in meters tenzij anders is aangegeven

Projectnaam:	Buitenveld Den Helder	*tekeningnr.*	1251079-TEK-VO-100
Onderdeel:	Proefsleuf ankers damwand	*formaat:* A3	*projectnummer:* 1251079
Opdrachtgever:	Rijksvastgoedbedrijf	*schaal:* 1:500/1:50	*projectfase:* VO
bestandsnaam:	1251079-TEK-VO-100-PROEFSLEUVEN BUITENVELD_v3.0.dwg		

CONCEPT

NTP Hattem
Zonnecelstraat 7
8051 TB Hattem

T (038) 44 41 681
E hattem@ntp.nl
I www.ntp.nl

wijz.	*datum*	*getek.*	*gecon.*	*omschrijving*
1.0	23-01-2026	BvD	DH	Eerste uitgave

Deze tekening is eigendom van NTP B.V. Zij mag noch gekopieerd, noch aan derden ter kopiering of namaking getoond worden zonder toestemming der vennootschap.