
DP1


Proefsleuven
Profiel 1
Schaal: 1:50

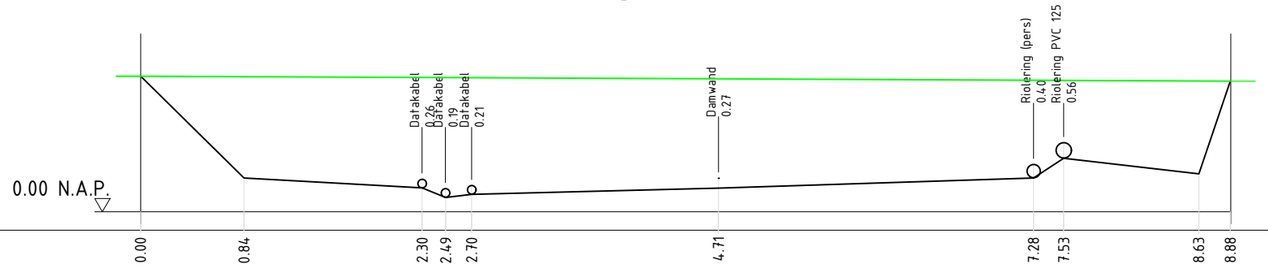

Afstand	0.00	0.84	2.30	2.49	2.70	4.71	7.28	7.53	8.63	8.88	Afstand
Hoogte	1.11	0.28	0.26	0.19	0.21	0.27	0.38	0.56	0.31	1.07	Hoogte

DP2


Proefsleuven
Profiel 2
Schaal: 1:50

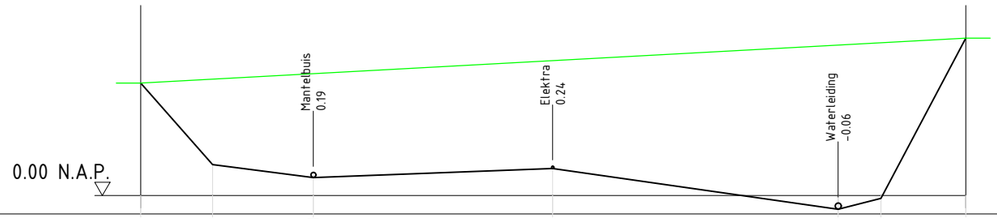


Afstand	0.00	0.59	1.41	3.36	5.69	6.04	6.73	Afstand
Hoogte	0.92	0.25	0.19	0.24	-0.07	-0.02	1.28	Hoogte

DP3

Proefsleuven
Profiel 3
Schaal: 1:50

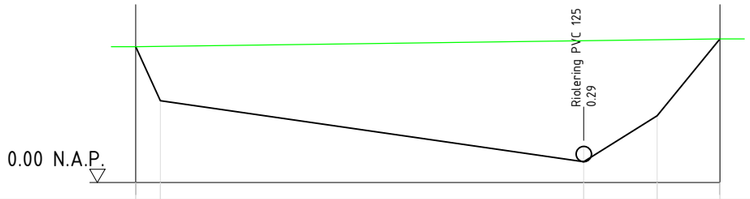

Afstand	0.00	0.20	3.65	4.25	4.76	Afstand
Hoogte	1.11	0.67	0.29	0.54	1.17	Hoogte

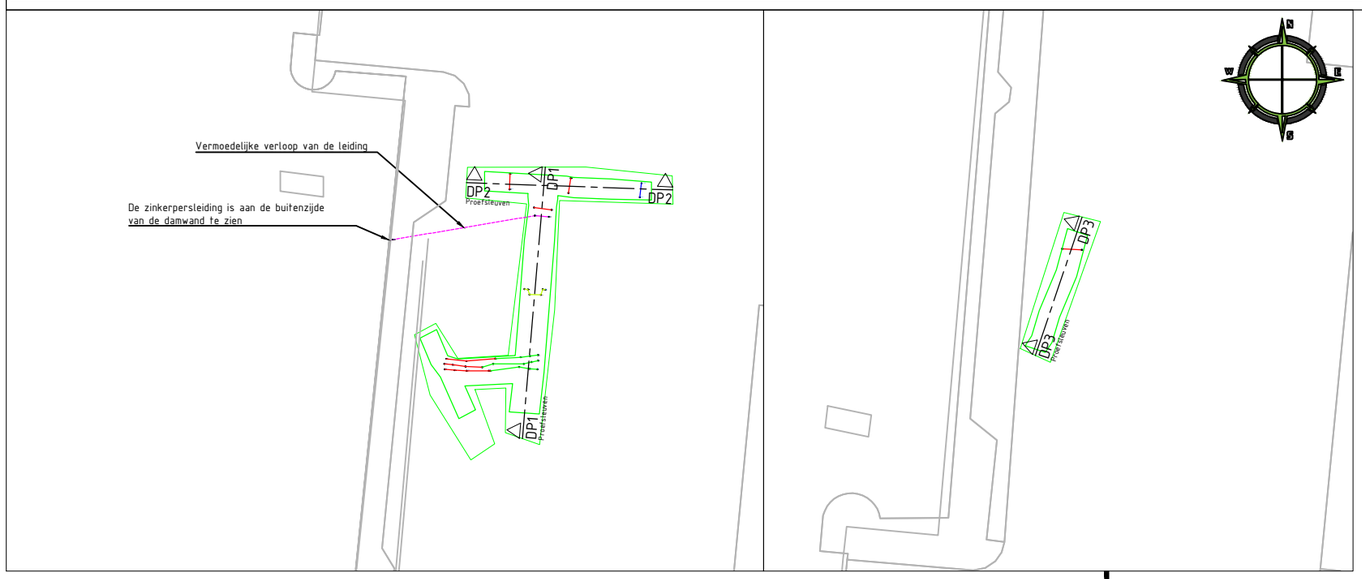

0 2 4 6 8m

Gebruik nooit de schaal van de tekening; uitsluitend de opgegeven maatwaarden zijn leidend.
Alle maatvoeringen zijn in meters, tenzij anders aangegeven.
Hoogtematen zijn in meters t.o.v. N.A.P., tenzij anders aangegeven.
Materiaalmaatvoeringen zijn in millimeters, tenzij anders aangegeven.
Diameters worden weergegeven in millimeters, tenzij anders gespecificeerd.
De weergegeven situatie is indicatief en niet bindend voor de exacte maatvoering van grenzen en bebouwing.
De vermelde hoogtematen vormen de hoofdmaatvoering van het beoogde profiel.

Projectnummer	Tekeningnummer	Versie
P26016	1012	1.0

Ontwerper
B. Zwaan
Projectleider

Project
Extra Proefsleuven
Buitenveld
Onderwerp
Inm. Proefsleuven

Opdrachtgever
NTP

status	datum
DO	30-03-2026
schaal	formaat
1:200	A3
1:50	(420x297)
paraaf	datum
	30-03-2026

blad 01
van 01

Deze tekening behoort toe aan BZ-Infra BV en mag niet worden gereproduceerd of gedeeld zonder toestemming.

Parallelweg 52 | 1759LK Callantsoog | www.bz-infra.nl | info@bz-infra.nl

C:\Users\Gebruiker\Nextcloud\02 Projecten\03_NTP\P26016 Extra proefsleuven Buitenveld