
Klic-melding: **9809637606/10 19O032954 - 1**	Aanvraagdatum: **16-04-2019**		Blz 1 van 21
Verzamelkaart (alle thema's)		Status: **Levering compleet**	16-04-2019 18:33

Liander gas hoge druk
Liander middenspanning
Liander gas lage druk
Liander laagspanning
Gemeente Haarle riool ond
Gemeente Haarle datatransp
Gemeente Haarle laagspan
Gemeente Haarle riool vrijv
Gemeente Haarle water
Gemeente Velsen riool ond
Gemeente Velsen laagspan
VW Telecom datatransport
KPN datatransport
PWN ald. Klicbe datatransp
PWN ald. Klicbe laagspann
PWN ald. Klicbe water
Vdbronondholwe laagspann
Vdbronondholwe riool vrijv
Tele2 Nederland datatransp
Ziggo BV datatransport

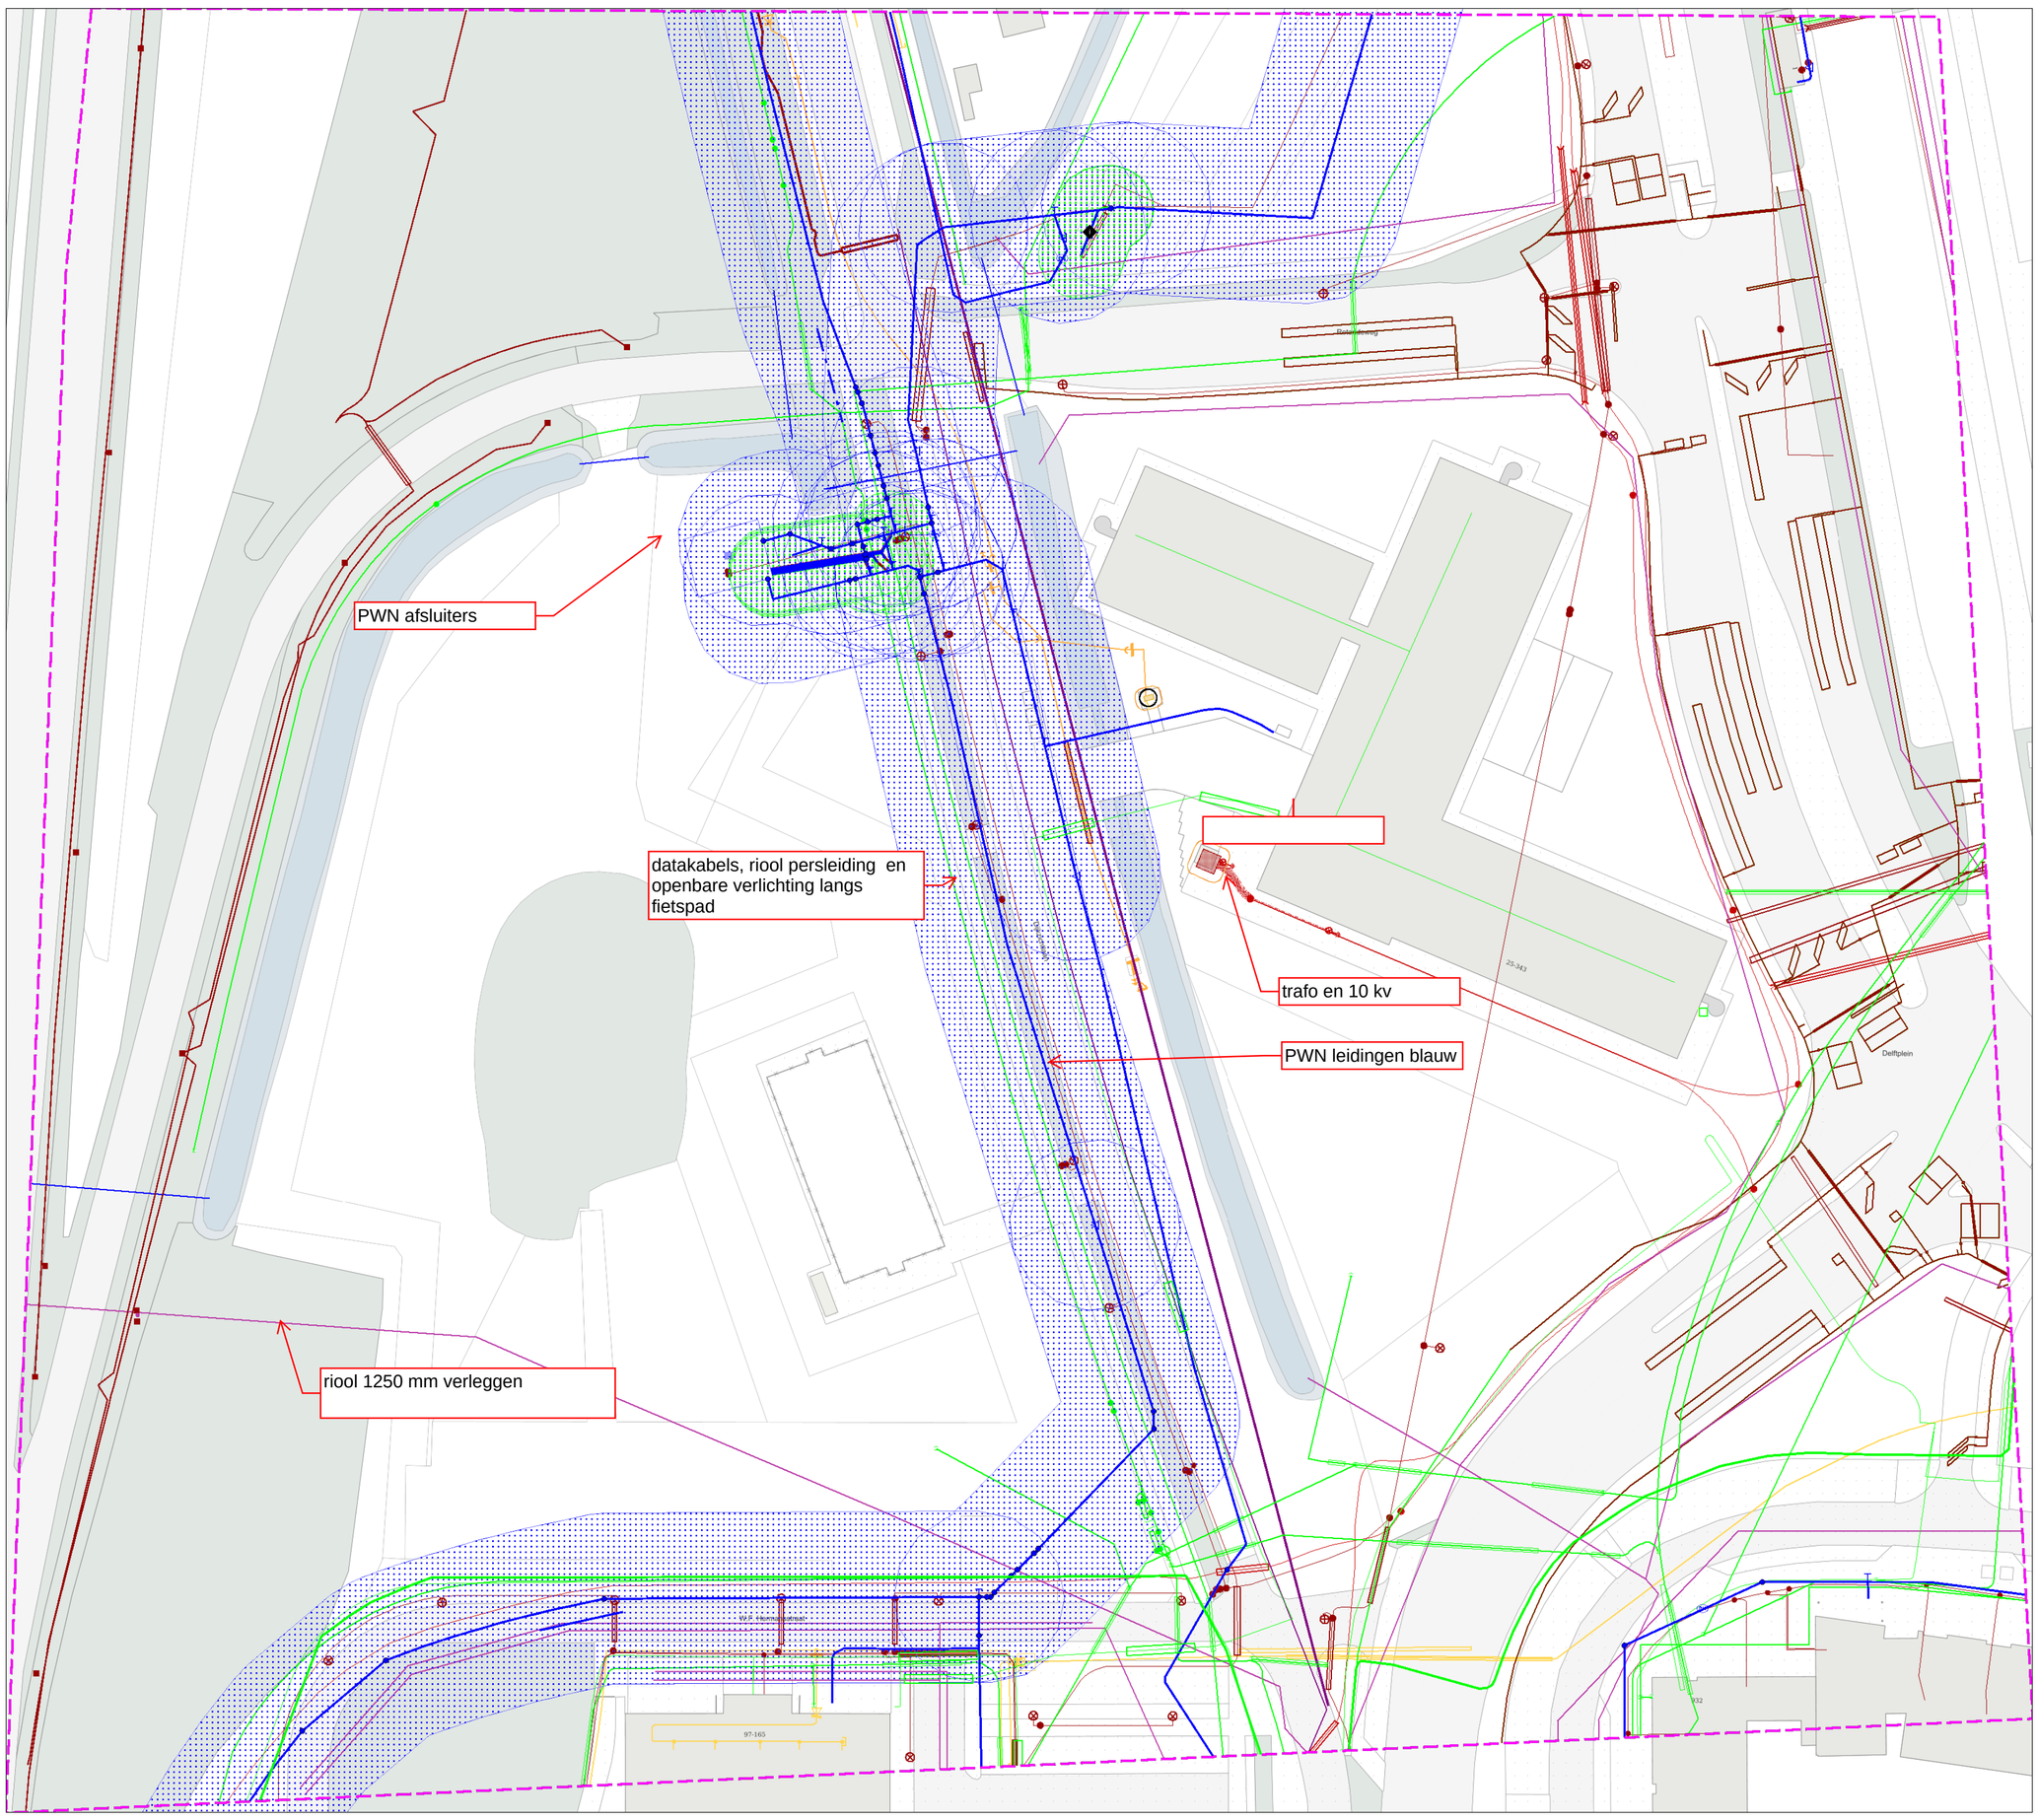


50 m

Contact: 0611 382 570

Beschadigingsnummer:

Storingsnummer: 0800-9009

Toezichthouder(s): 0881912211

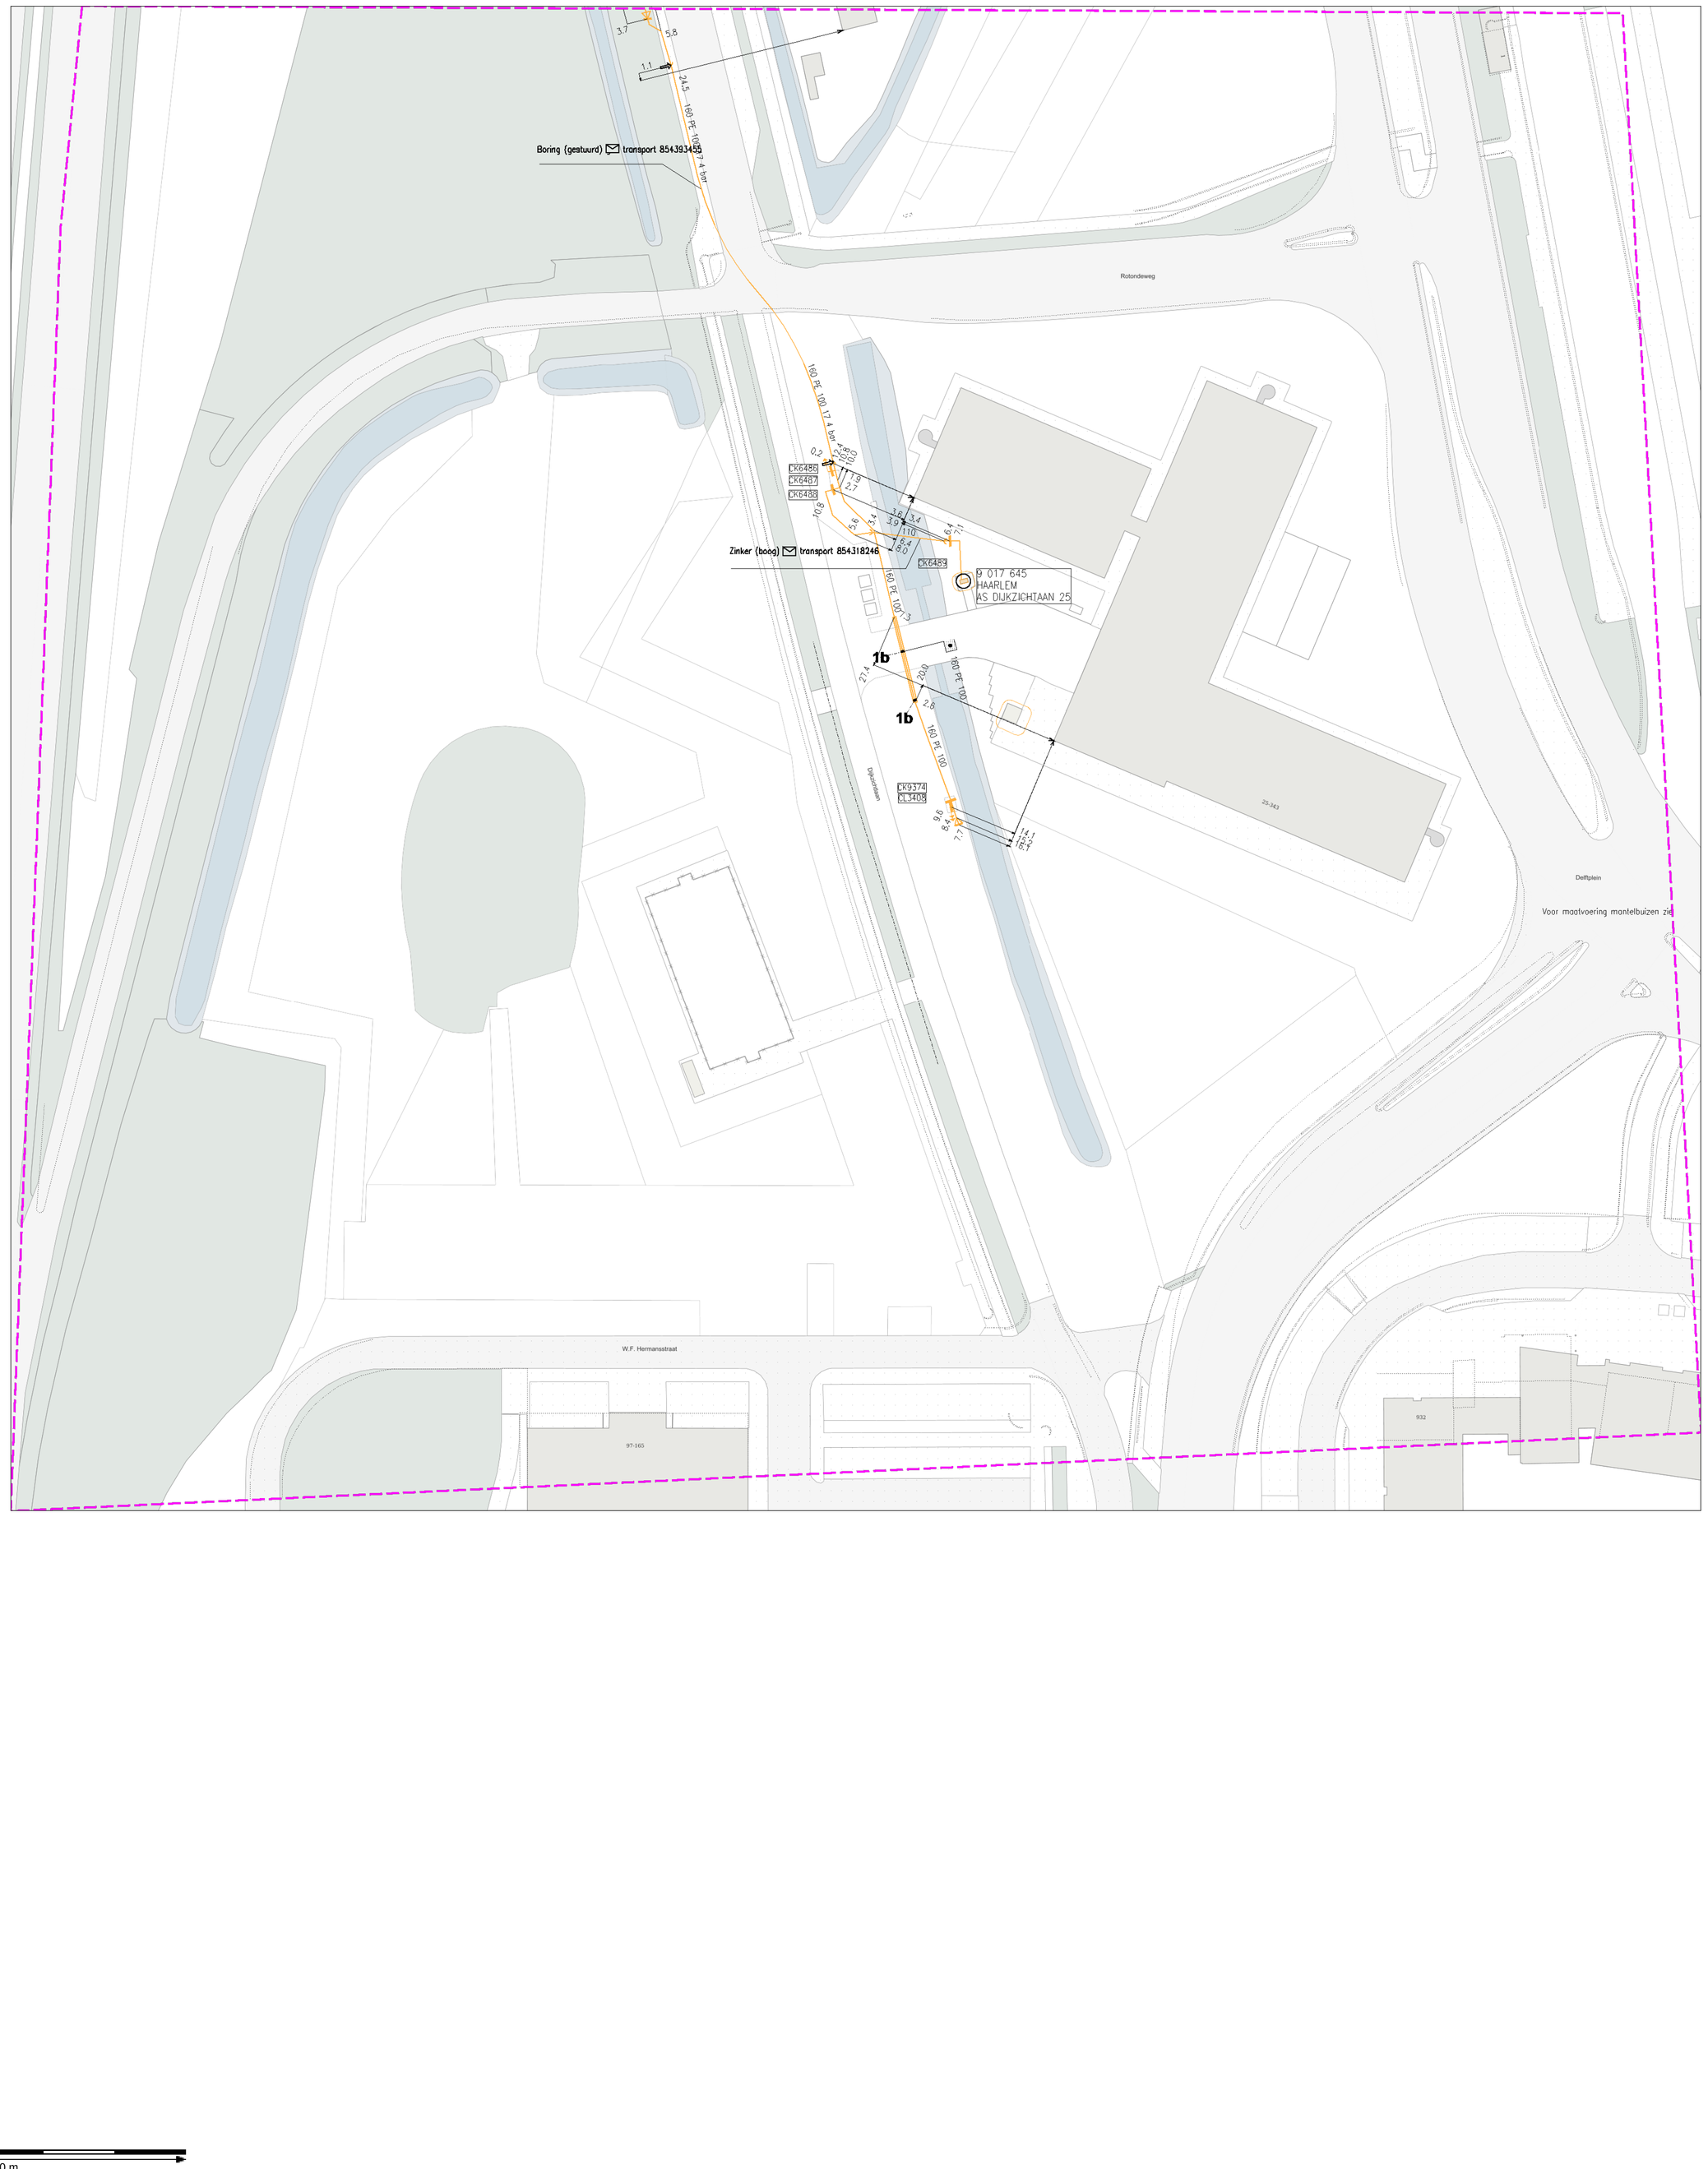


50 m

Contact: 0611 382 570

Beschadigingsnummer:

Storingsnummer: 0800-9009

Toezichthouder(s): 0881912211

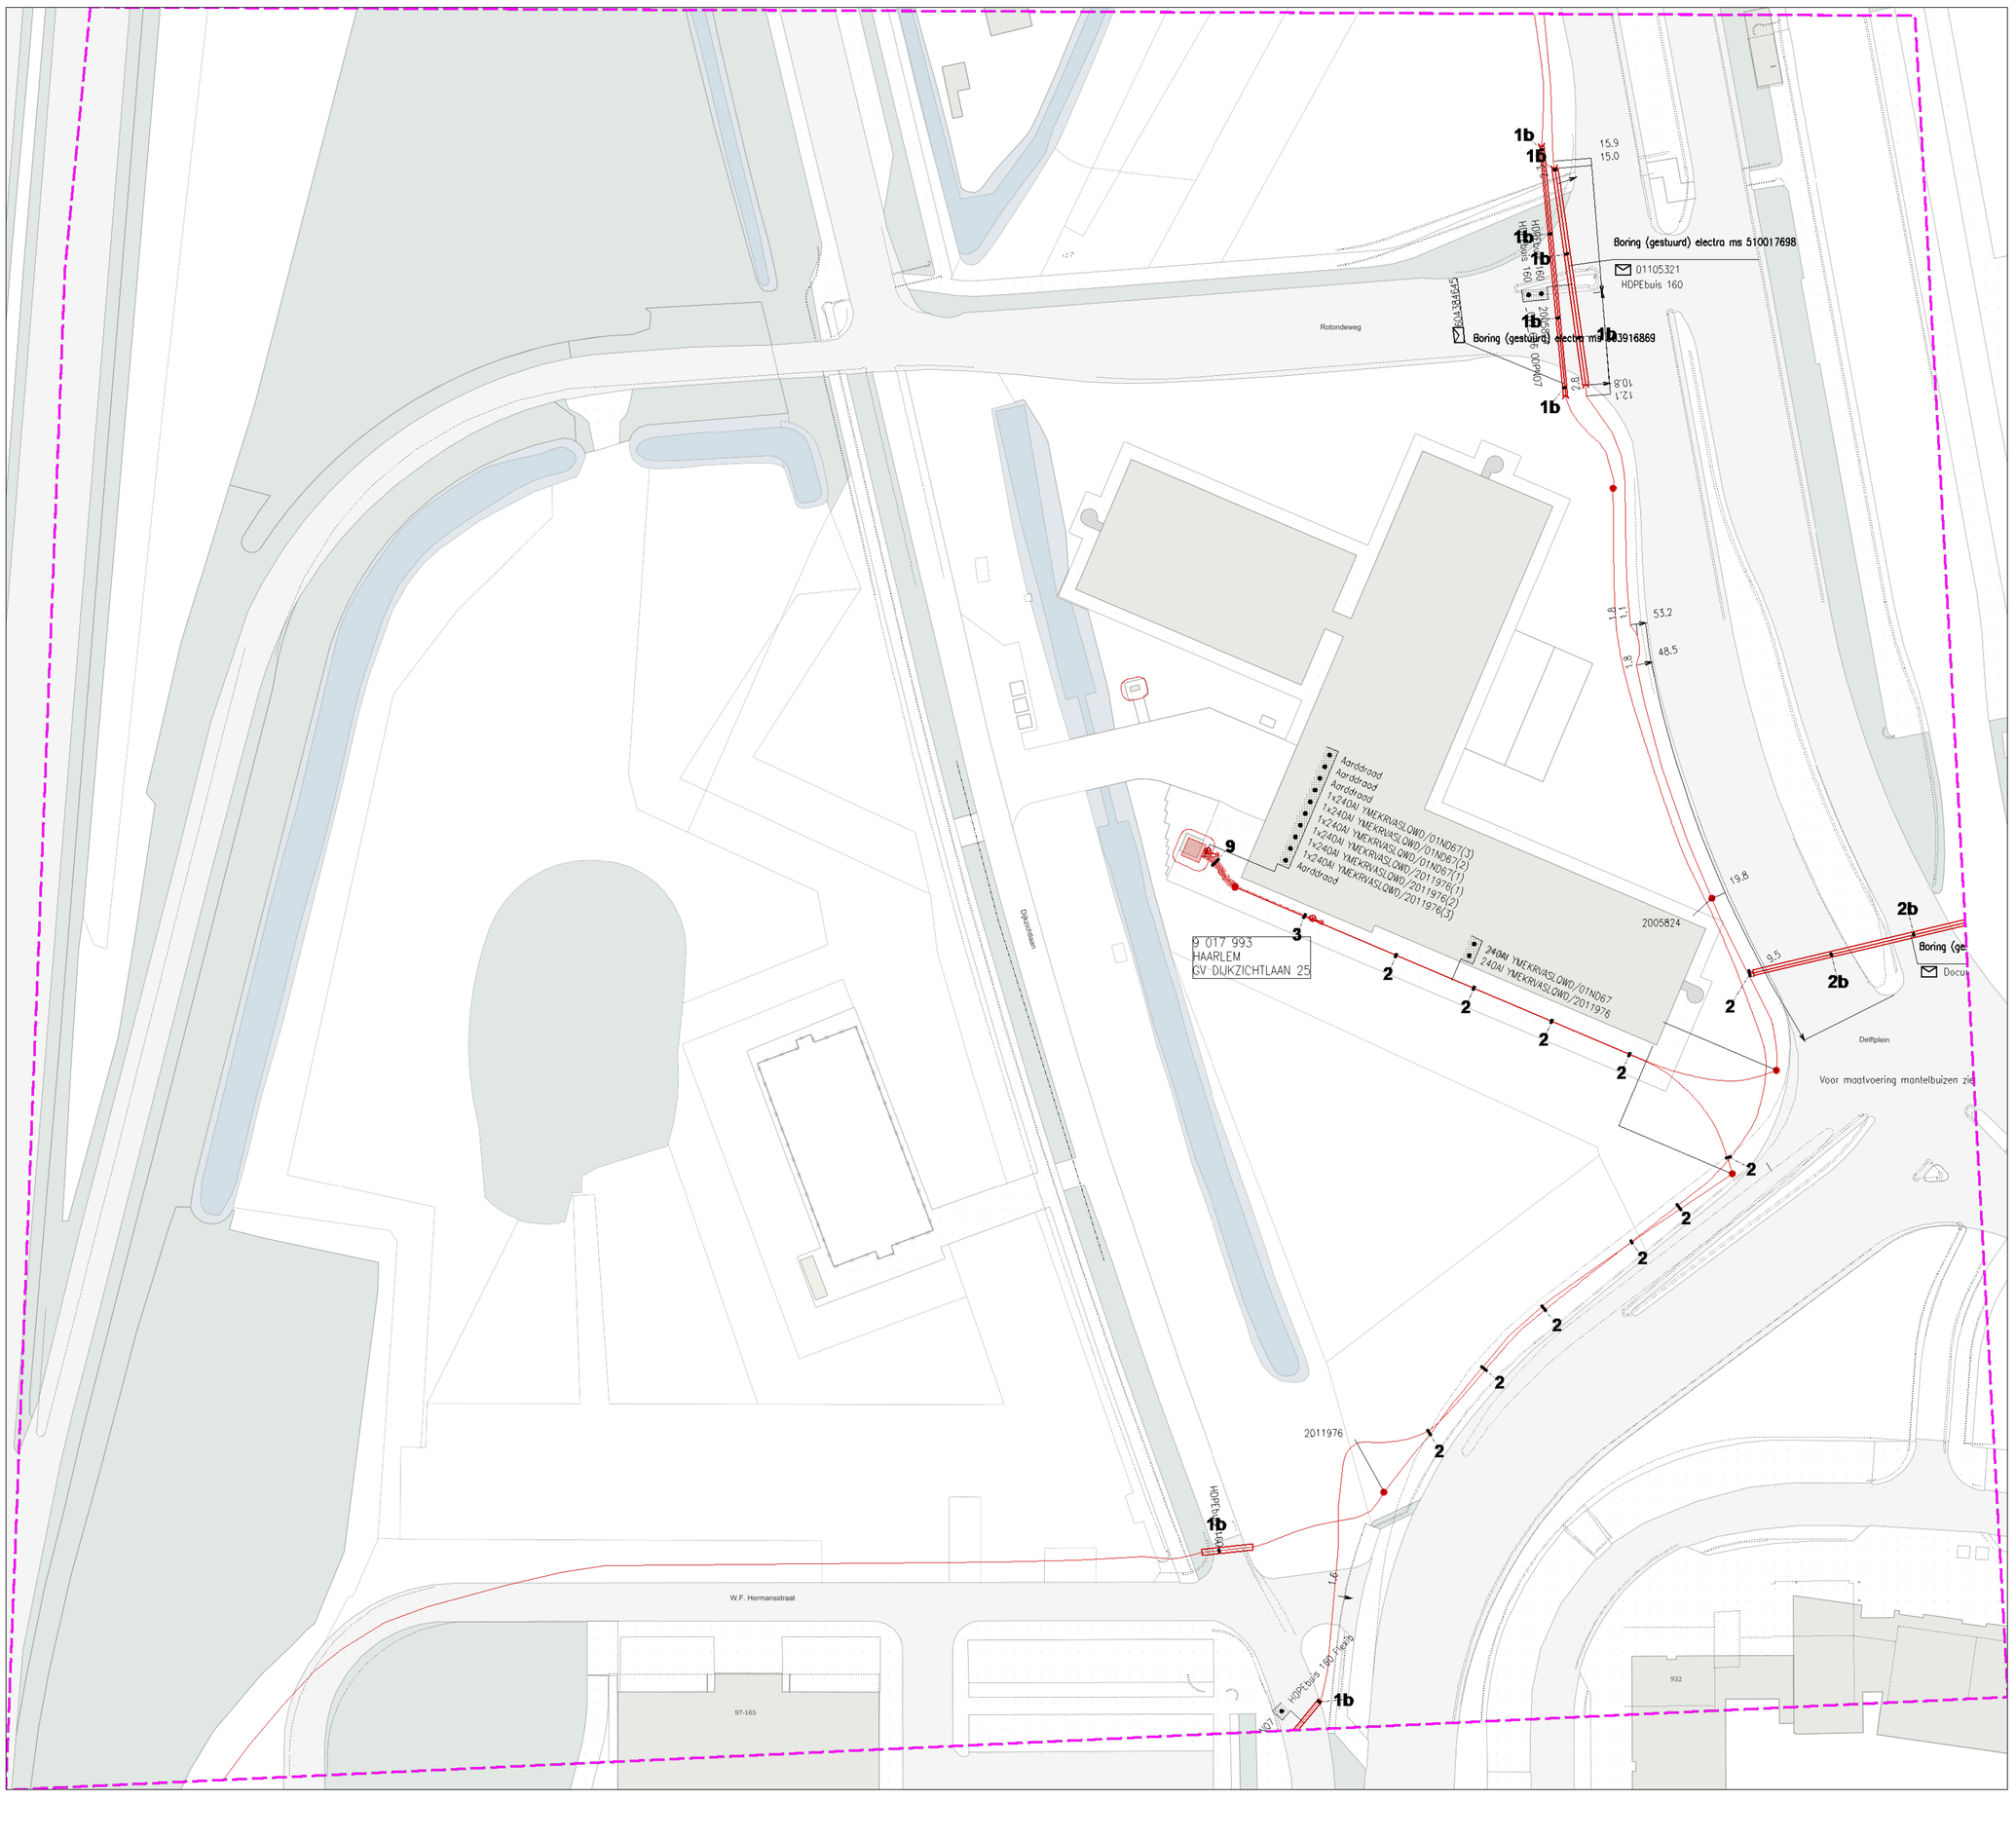
Rotondeweg
Dijkzichtlaan
W.F. Hermansstraat
Delftplein
Boring (gestuurd) electra ms 510017698
01105321
HDPEbuis 160
Boring (gestuurd) electra ms 510016869
01384645
2005824
2011976
9 017 993
HAARLEM
GV DIJKZICHTLAAN 25
Aardraad
1x240Al YMEKRVASLOWD/01ND67(3)
1x240Al YMEKRVASLOWD/01ND67(2)
1x240Al YMEKRVASLOWD/01ND67(1)
1x240Al YMEKRVASLOWD/2011976(1)
1x240Al YMEKRVASLOWD/2011976(2)
1x240Al YMEKRVASLOWD/2011976(3)
240Al YMEKRVASLOWD/01ND67
240Al YMEKRVASLOWD/2011976
HDPEbuis 160 Hard
HDPEbuis 160 Hard
HDPEbuis 160 Hard


Themakaart: Liander gas lage druk


Contact: 0611 382 570

Beschadigingsnummer:

Storingsnummer: 0800-9009

Toezichthouder(s): 0881912211

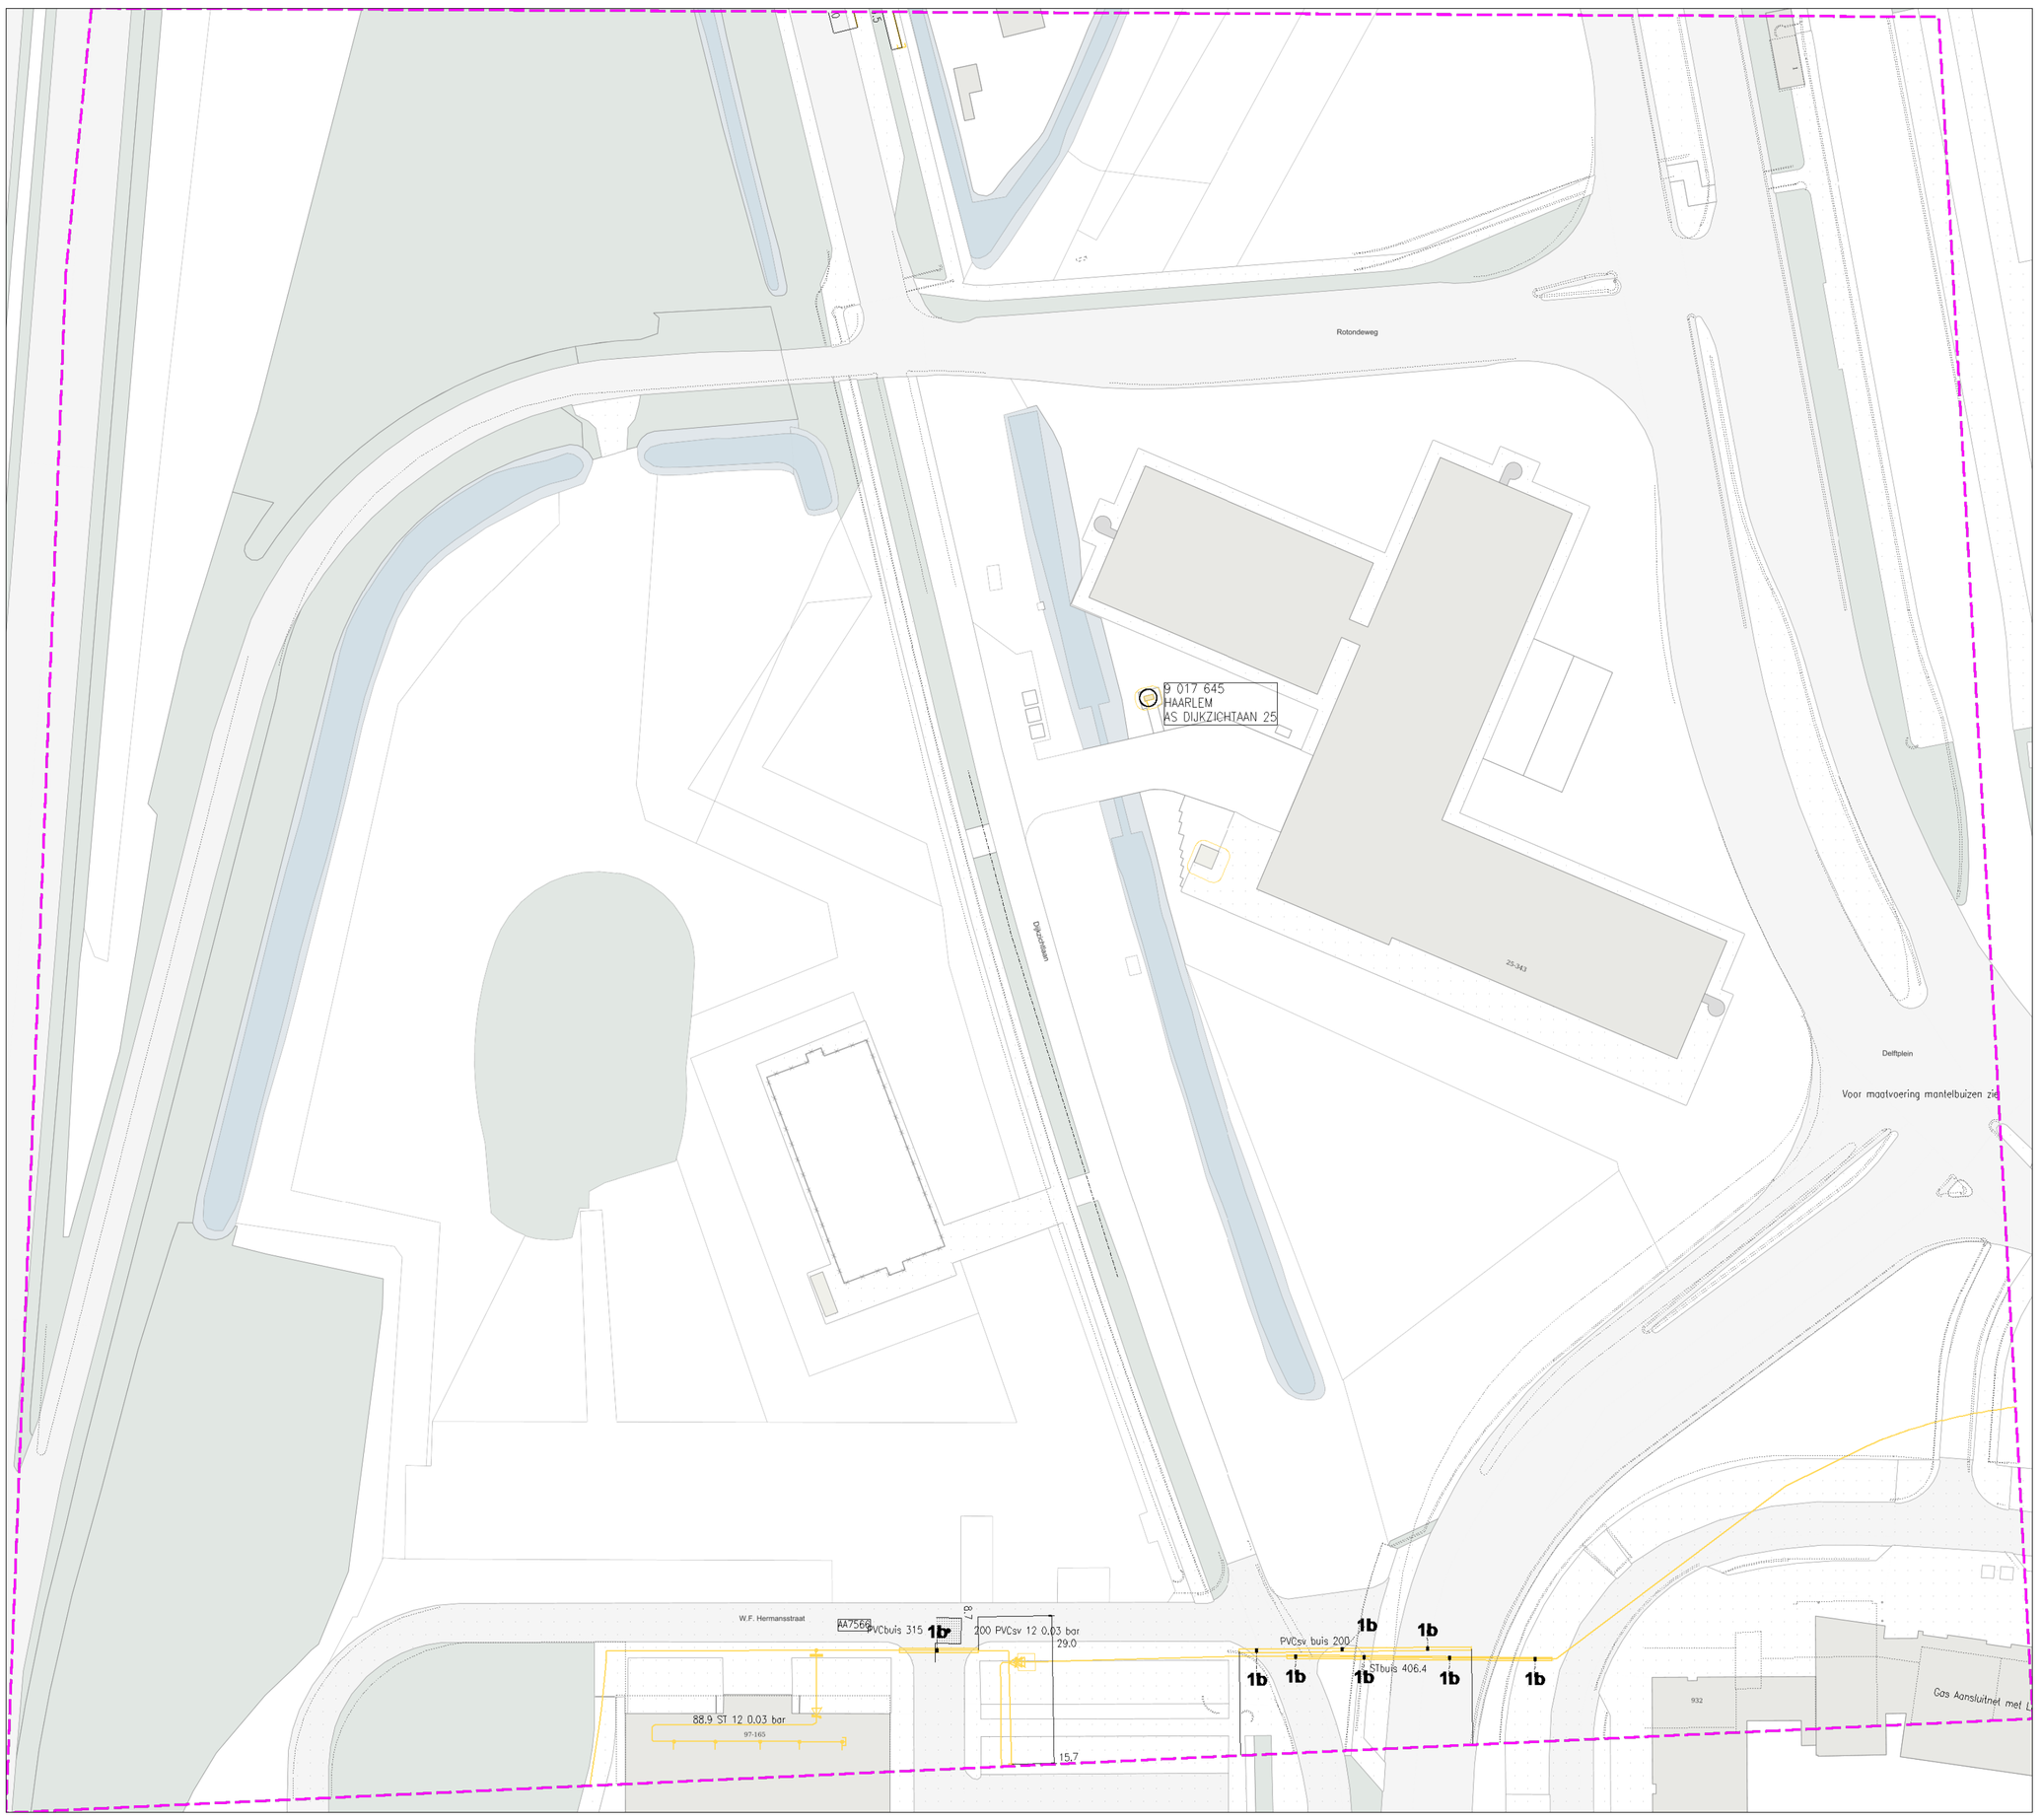

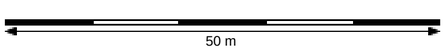


Contact: 0611 382 570

Beschadigingsnummer:

Storingsnummer: 0800-9009

Toezichthouder(s): 0881912211

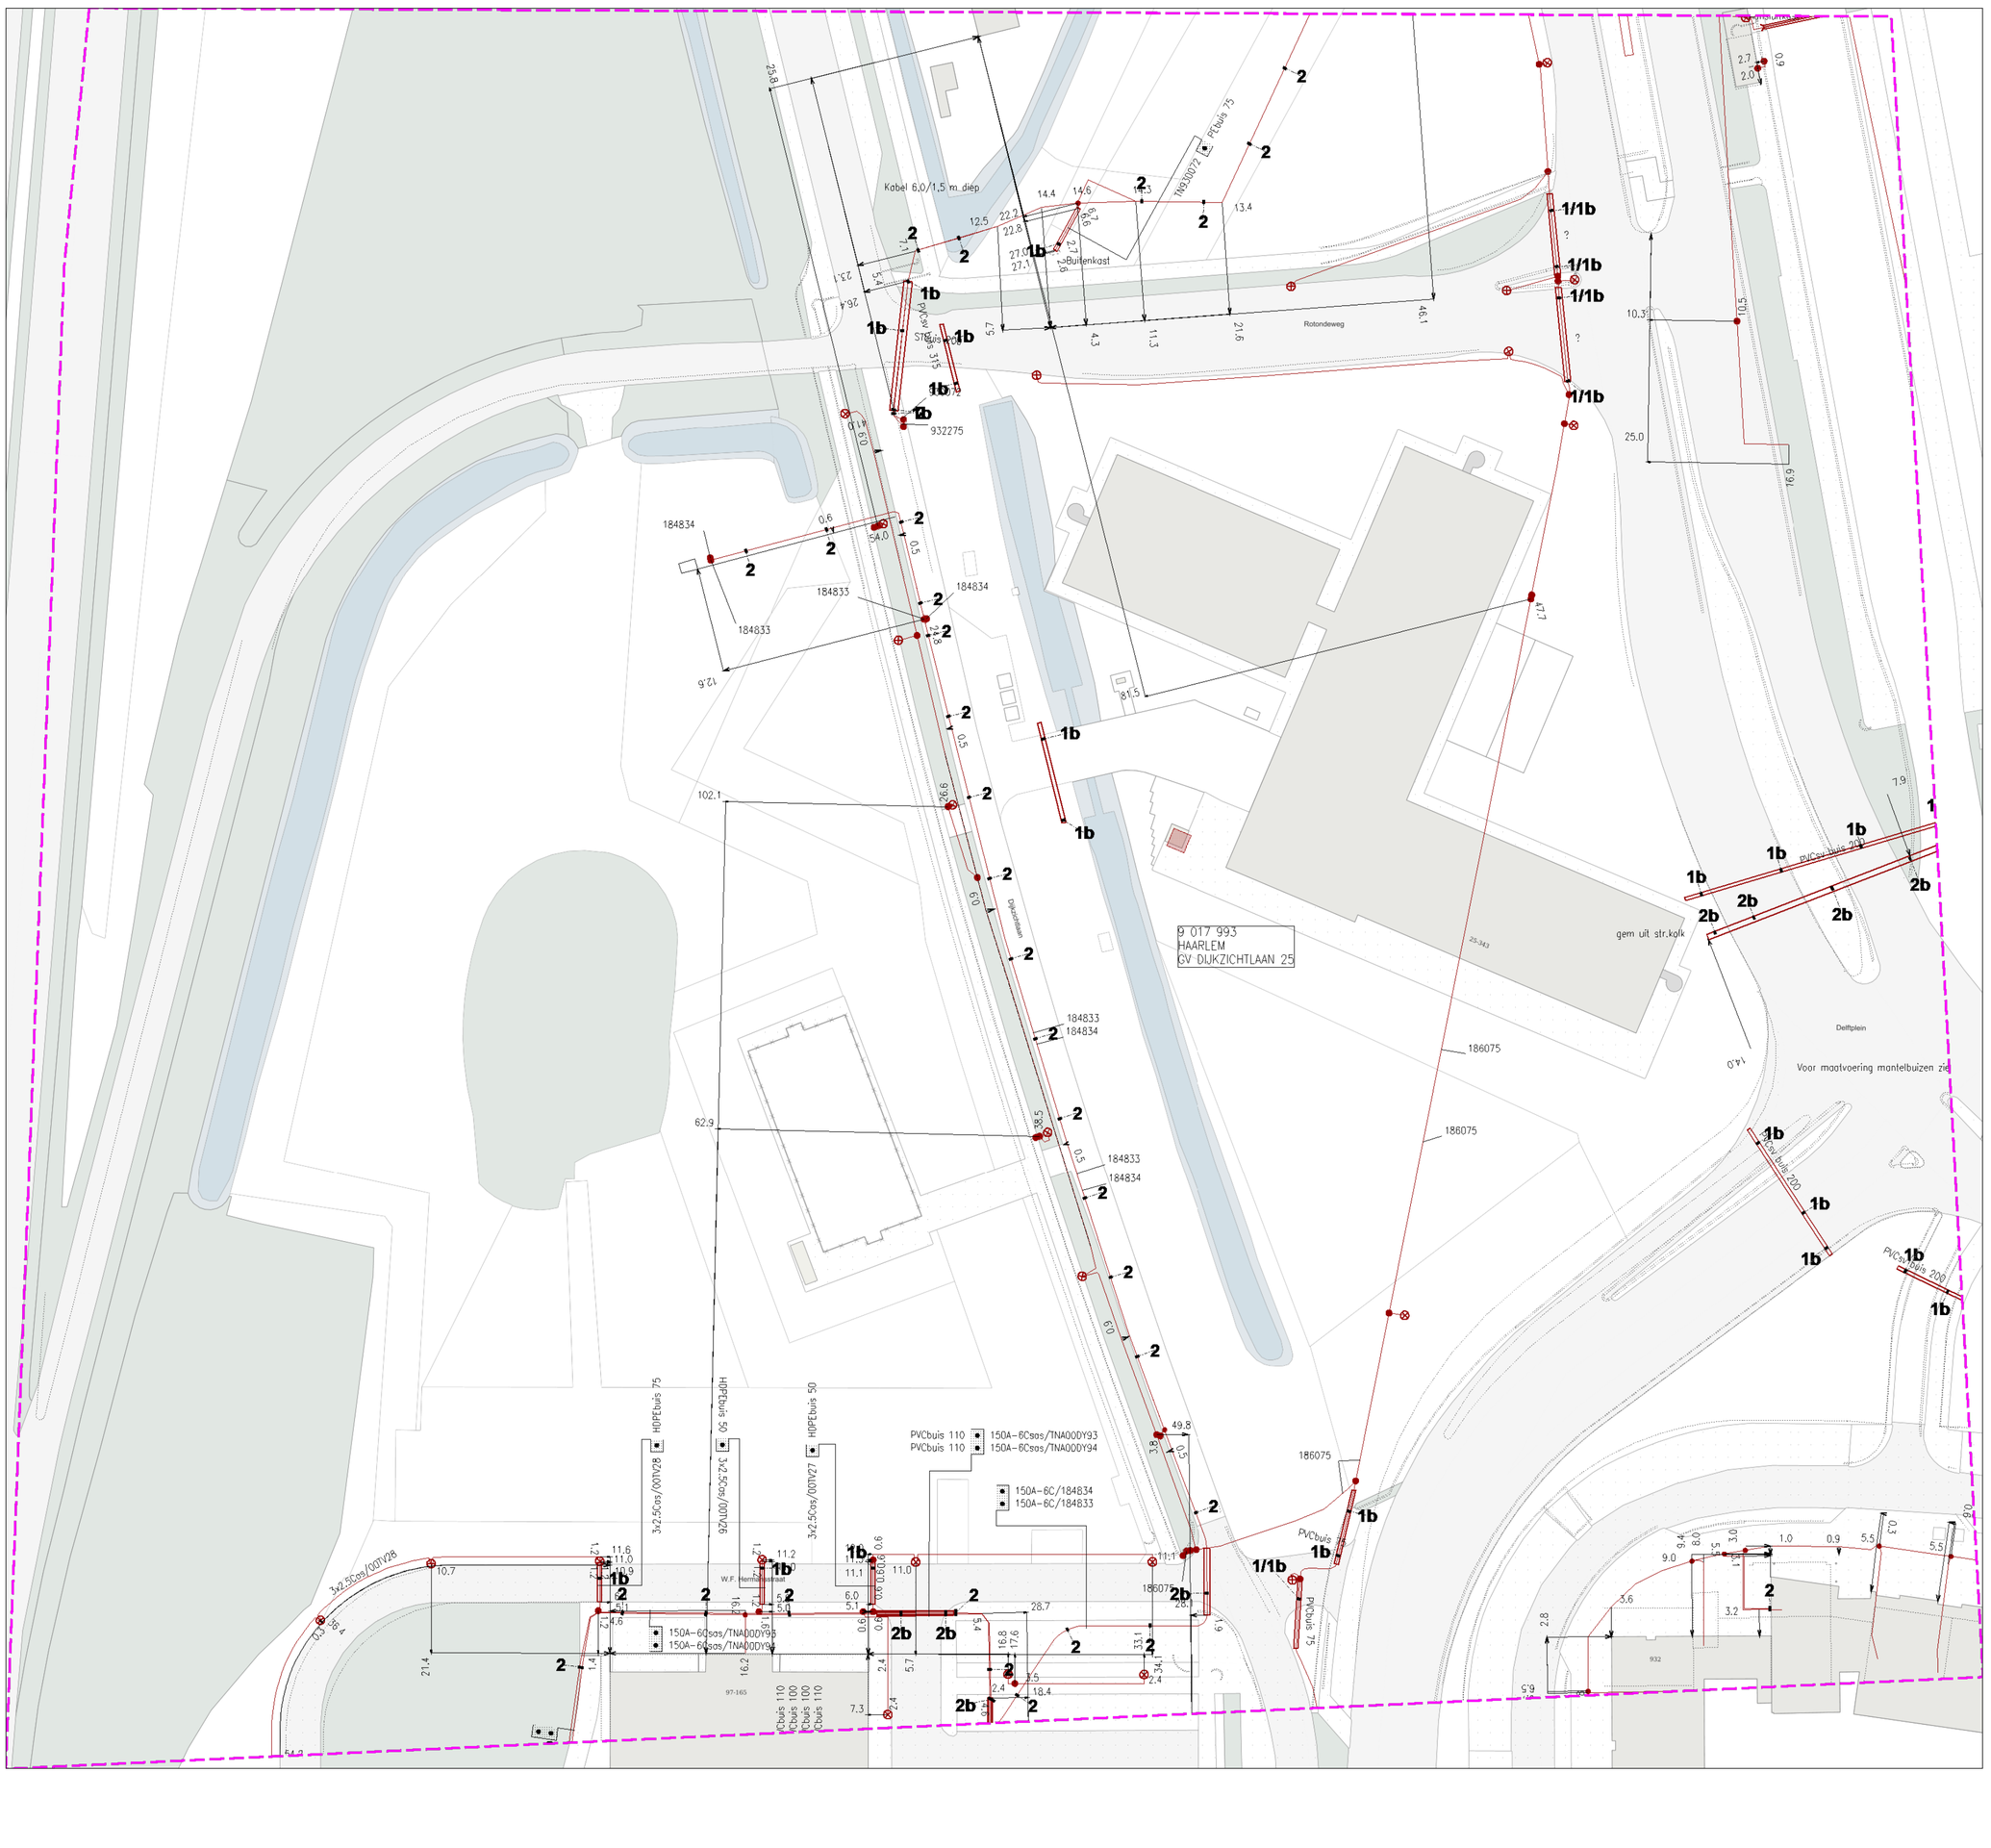


50 m

Contact:
Speer IT
wion.haarlem@speerit.nl

Beschadigingsnummer:

Storingsnummer:

Toezichthouder(s):
Anteagroup
Marwin.vandenBurg@AnteaGroup.com
-

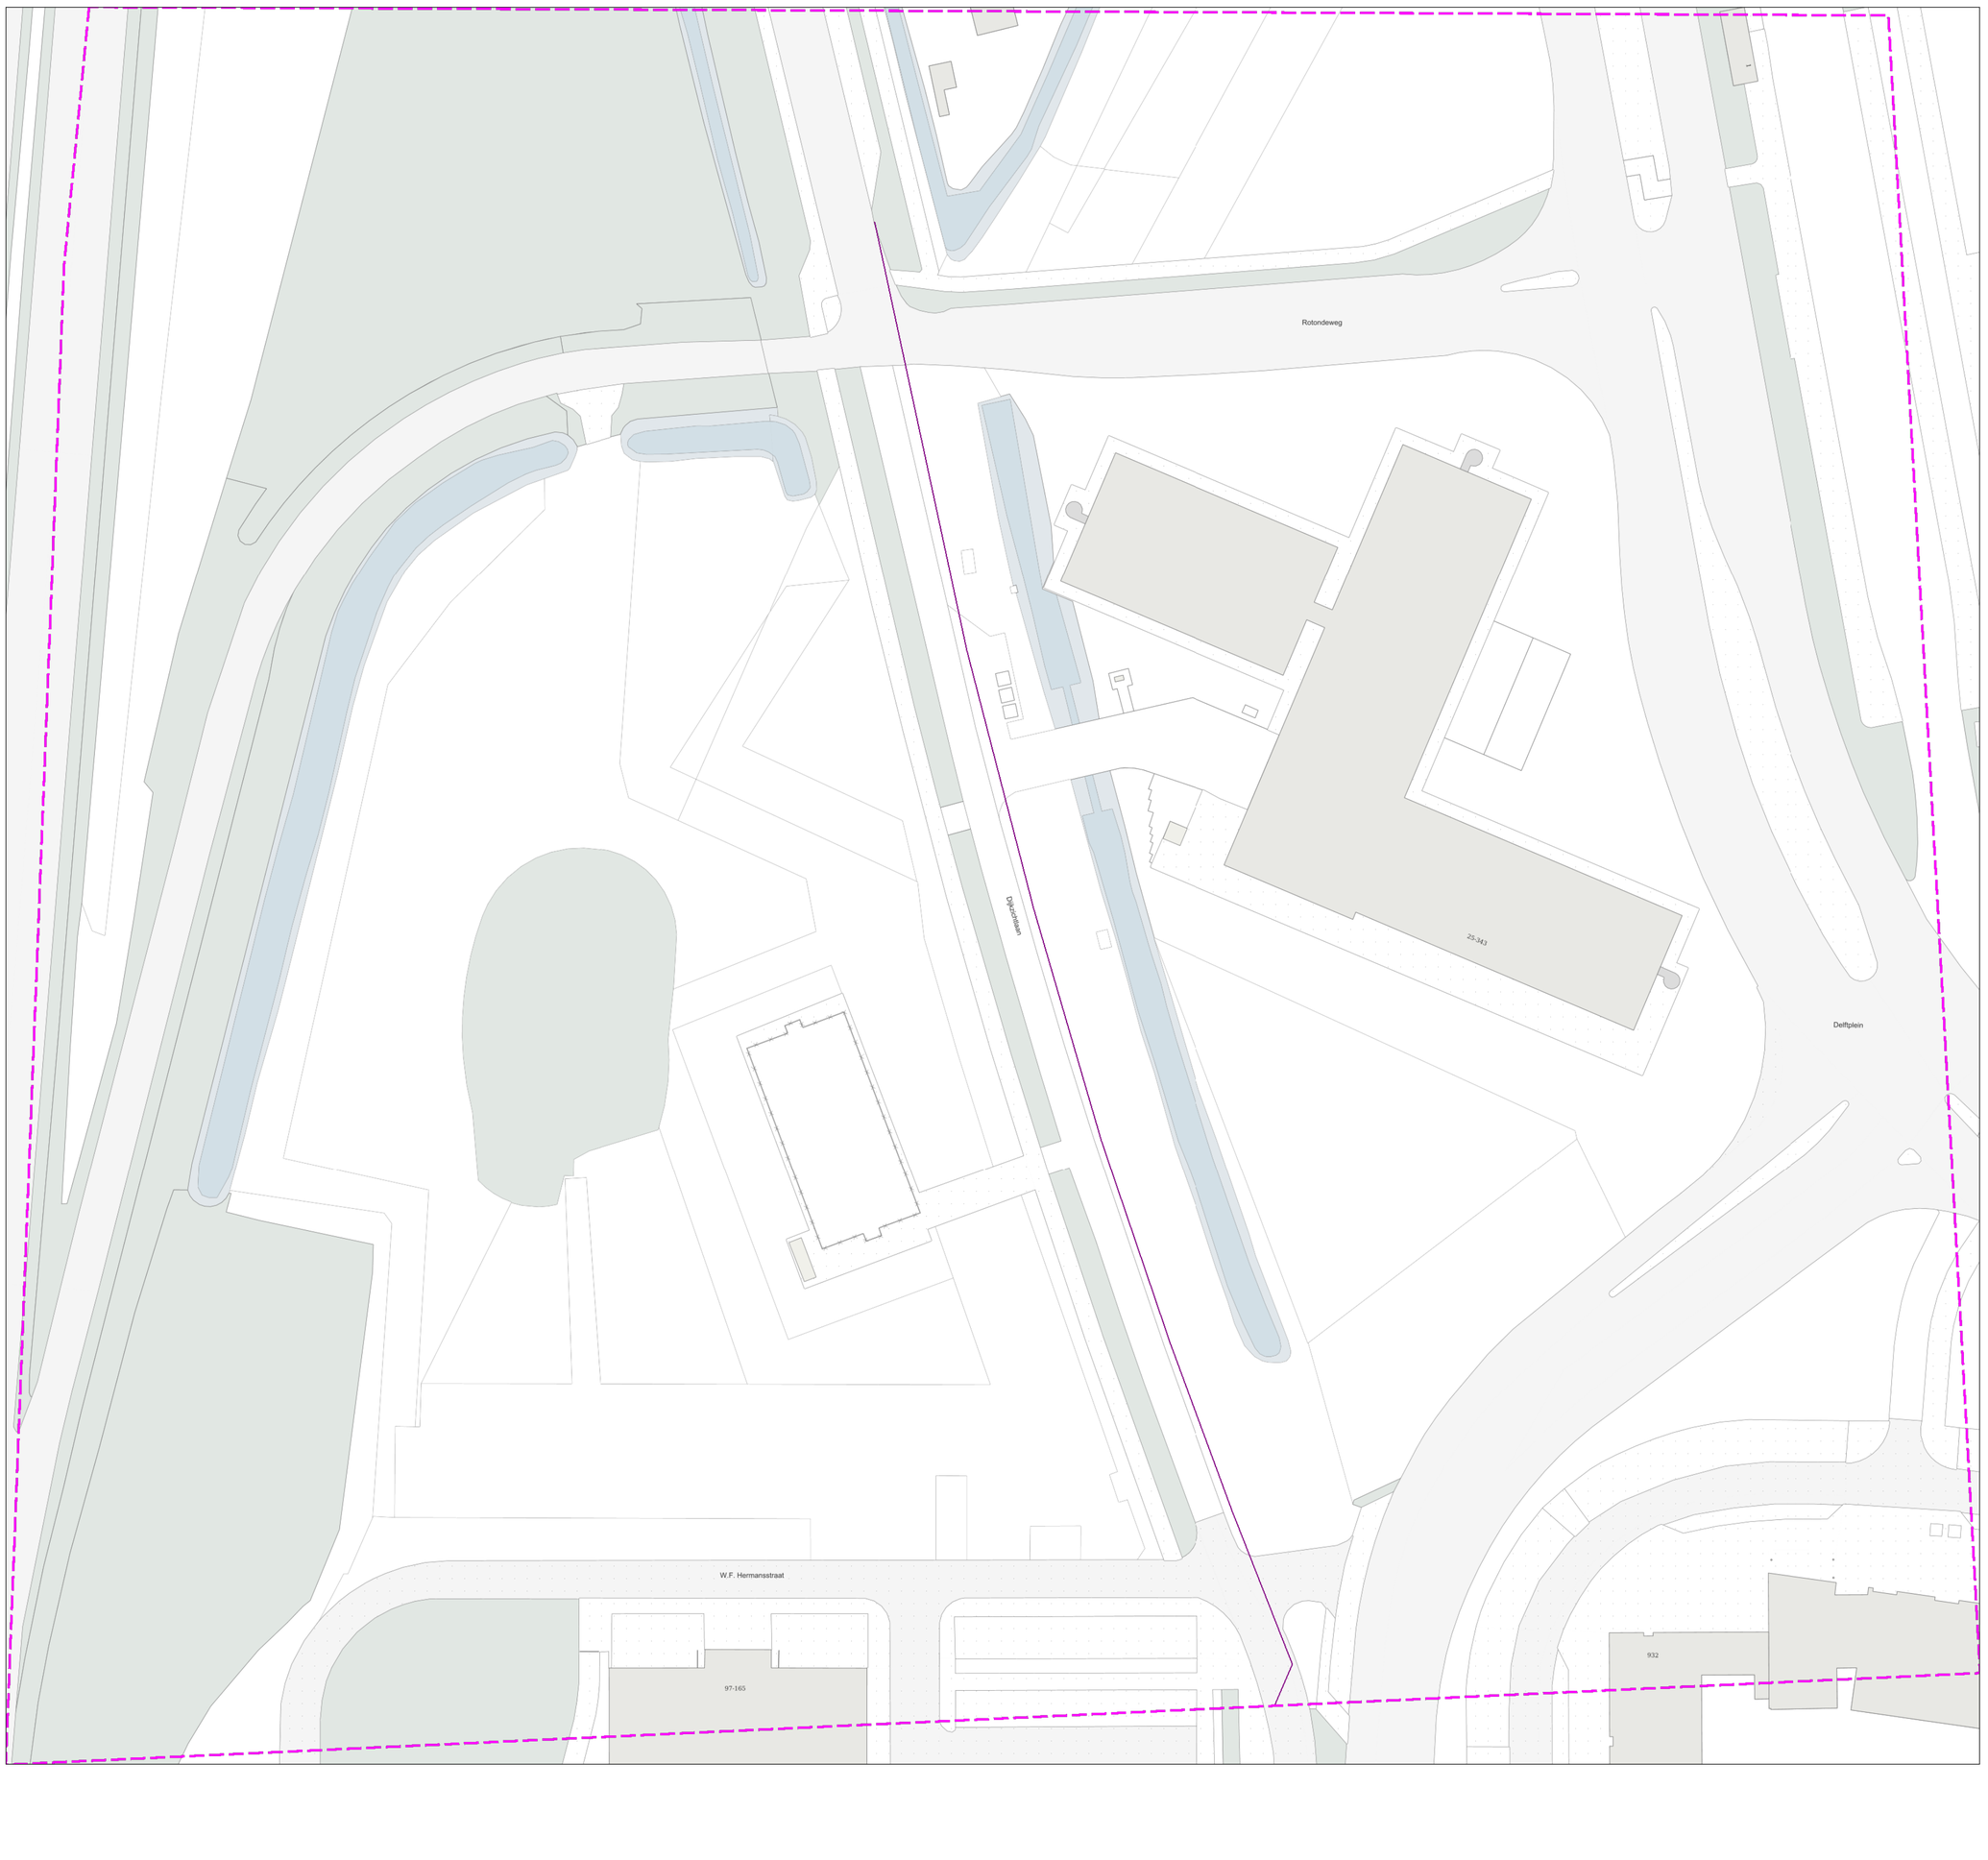


50 m

Contact:
Speer IT
wion.haarlem@speerit.nl

Beschadigingsnummer:

Storingsnummer:

Toezichthouder(s):
Anteagroup
Marwin.vandenBurg@AnteaGroup.com
-

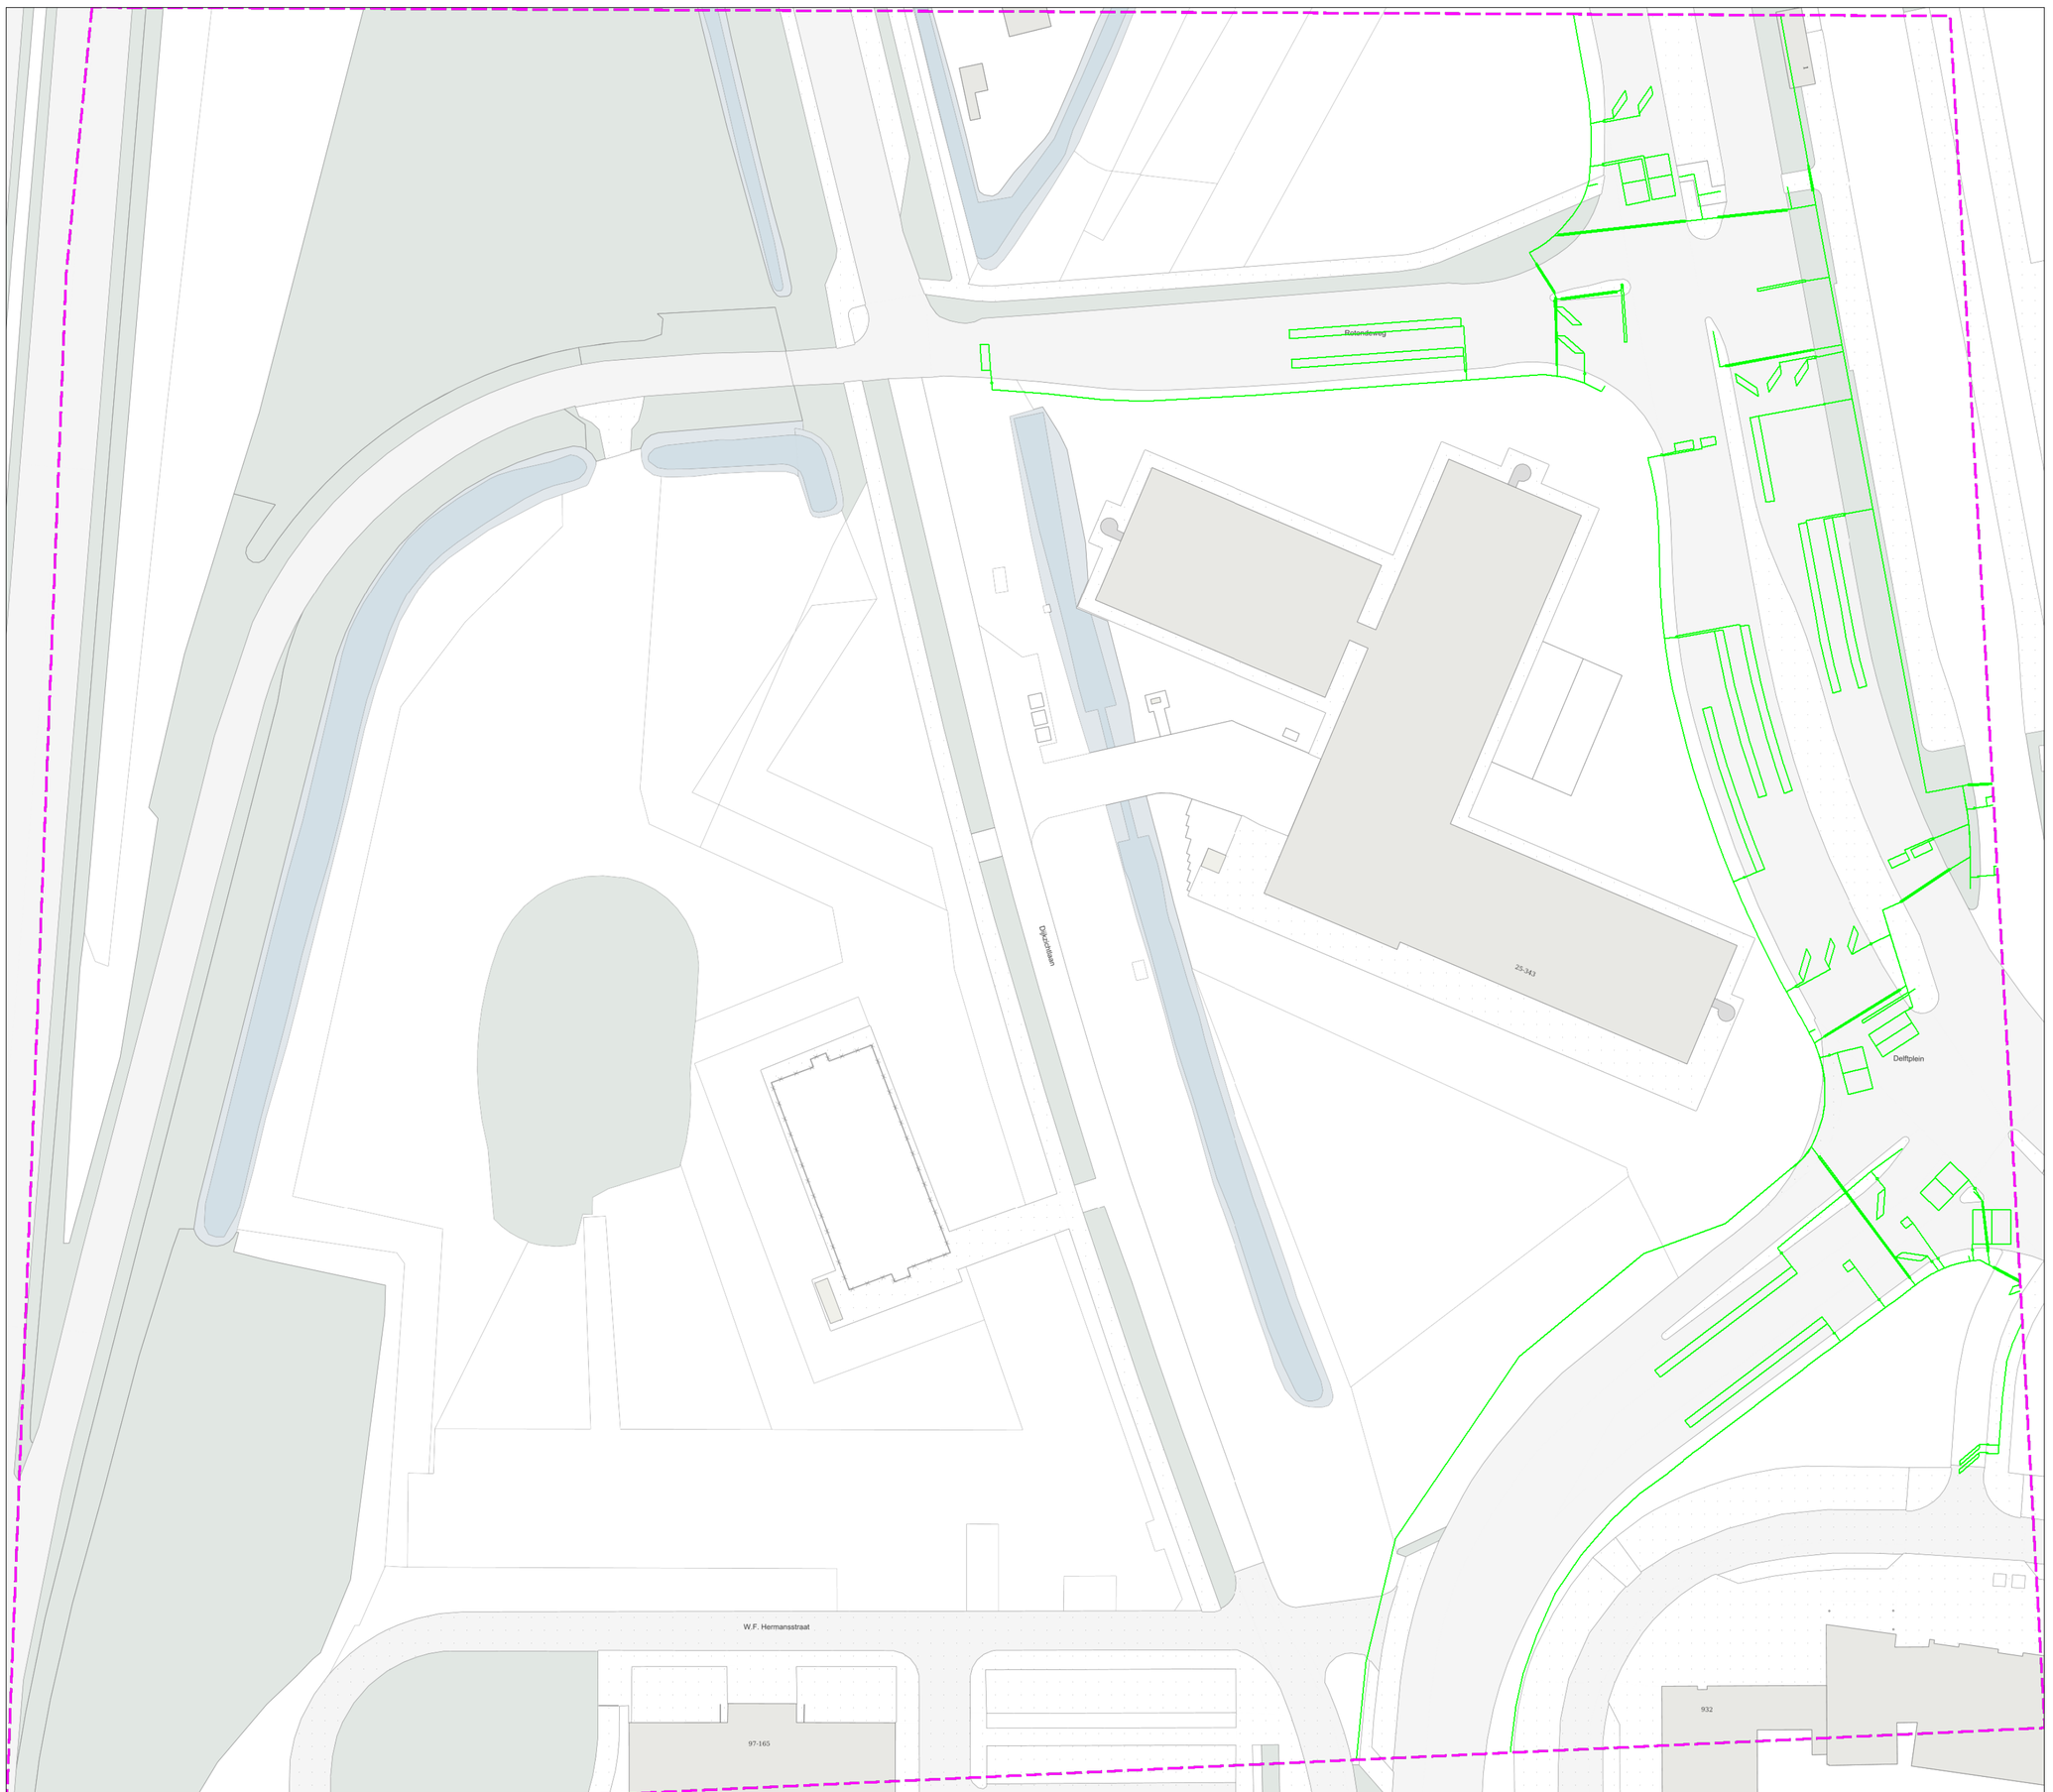


50 m

Contact:
Speer IT
wion.haarlem@speerit.nl

Beschadigingsnummer:

Storingsnummer:

Toezichthouder(s):
Anteagroup
Marwin.vandenBurg@AnteaGroup.com
-

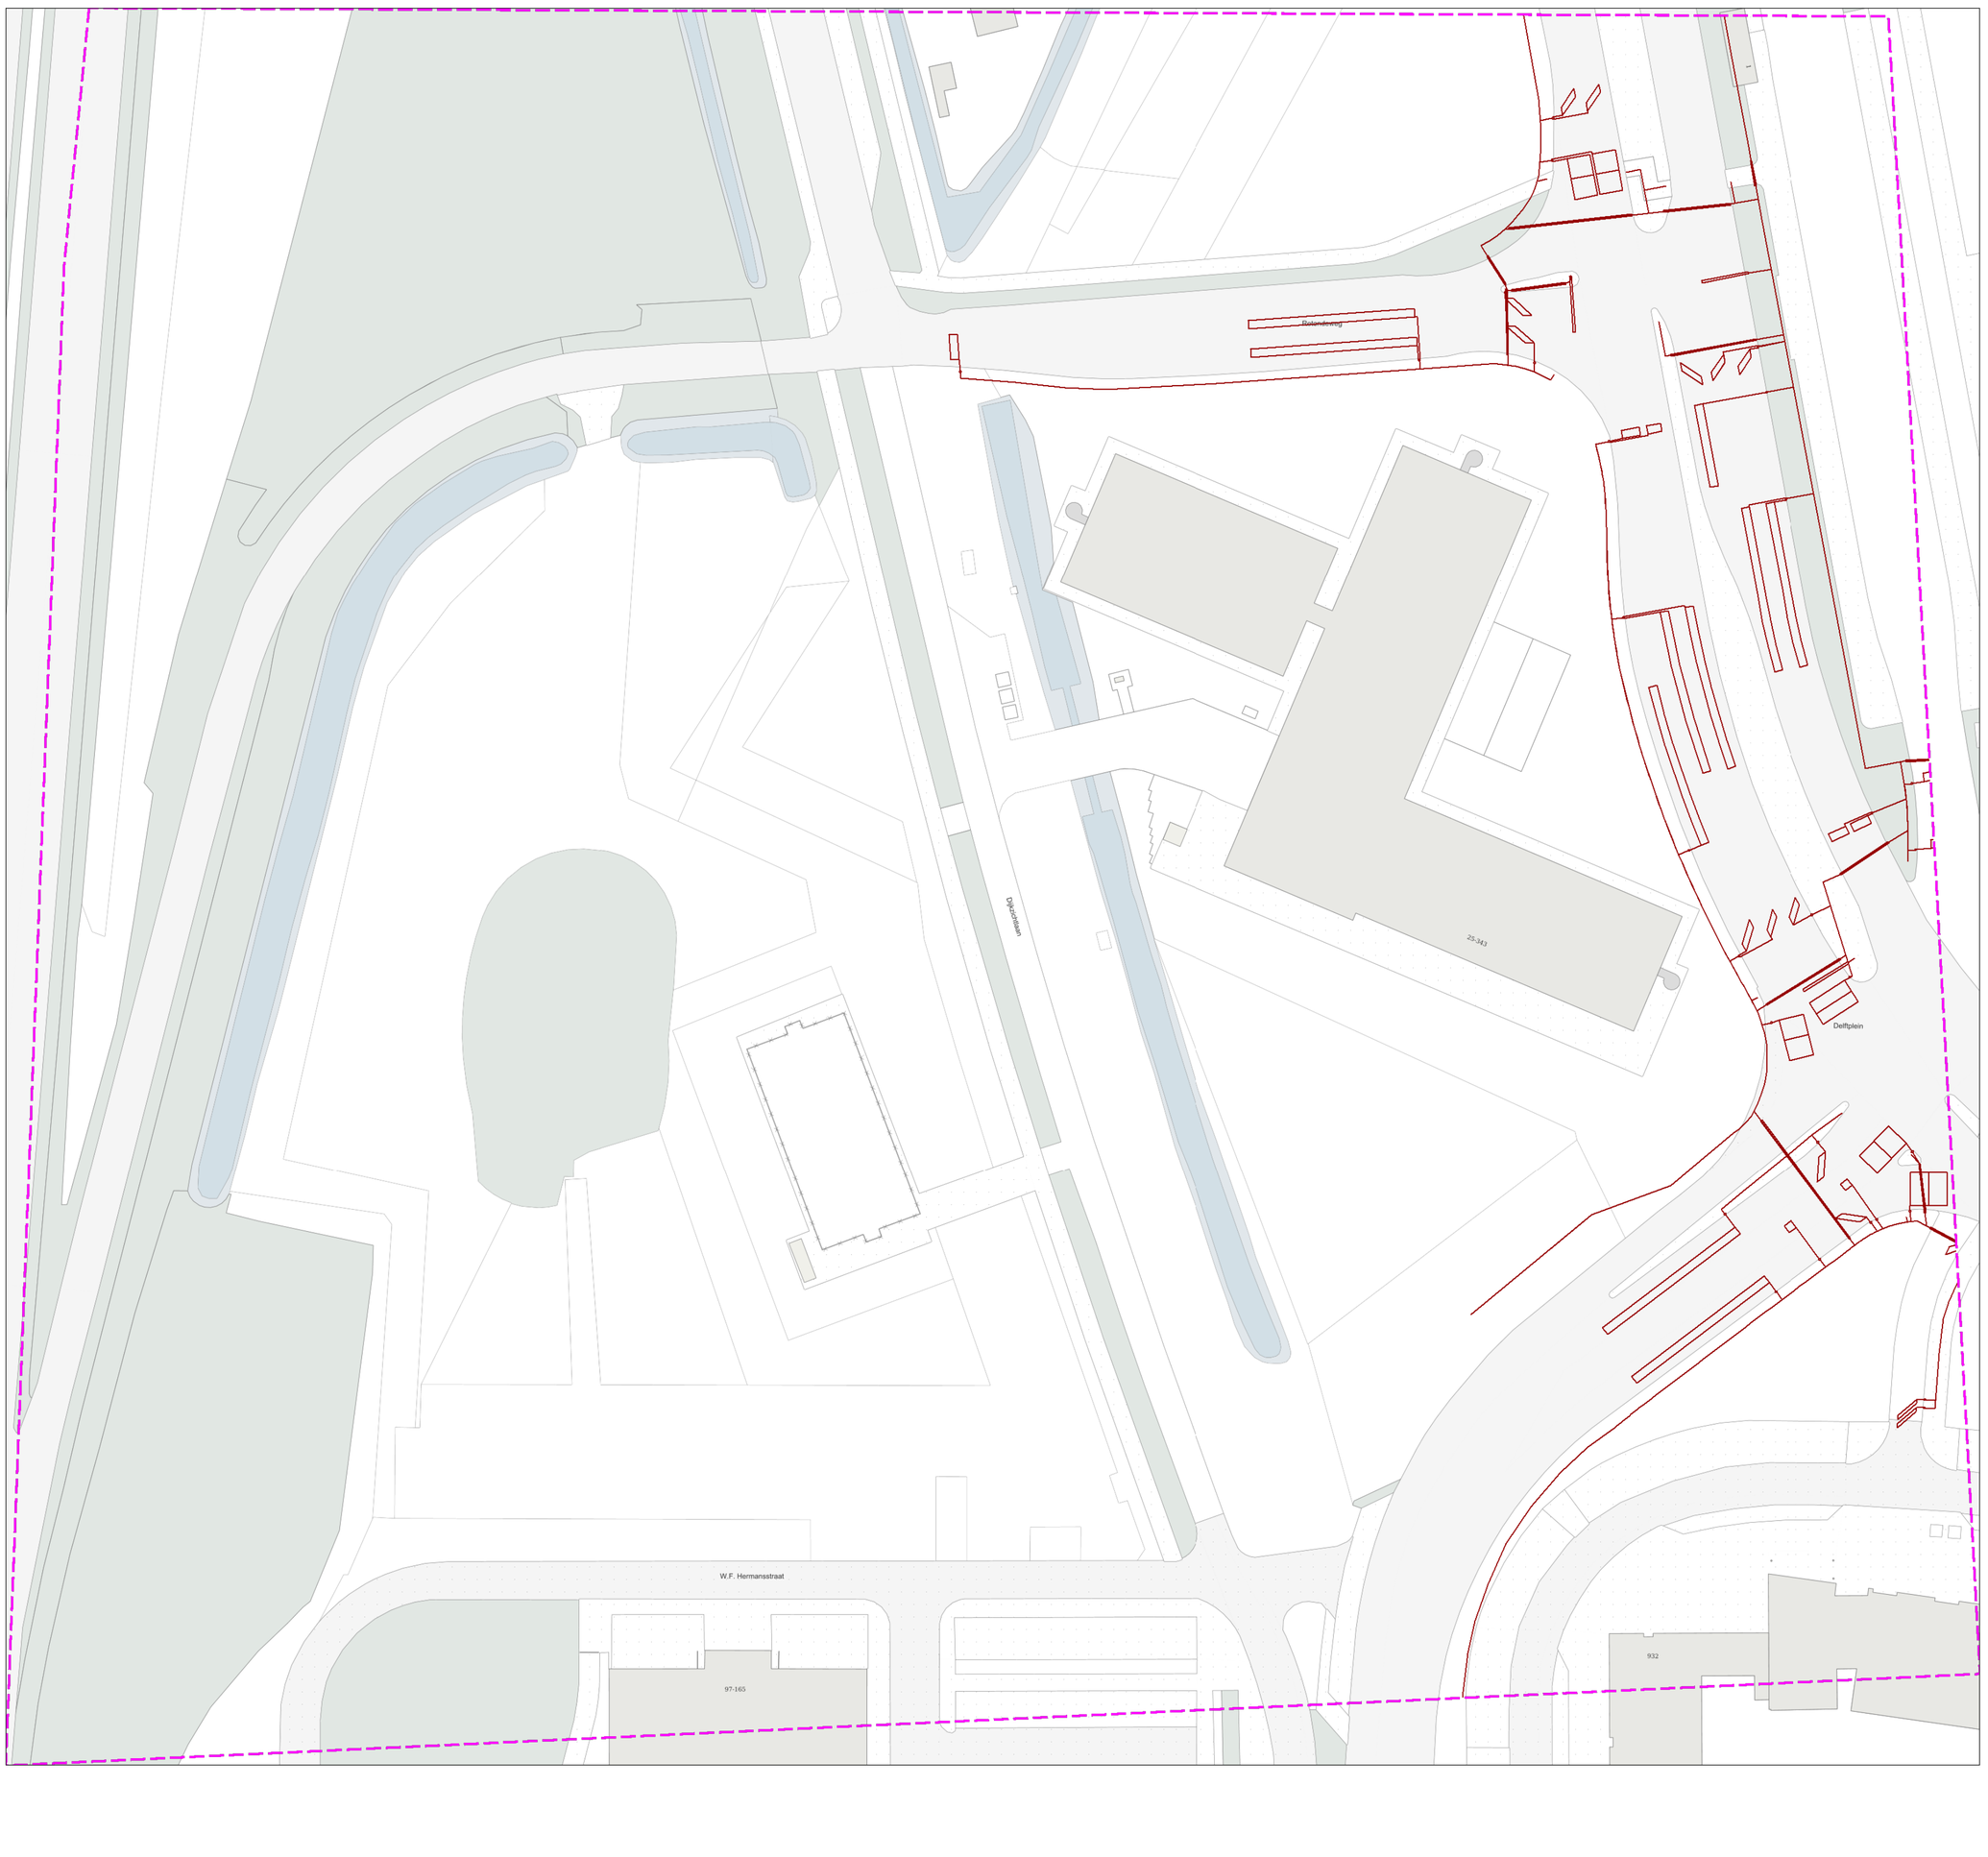


50 m

Contact:
Speer IT
wion.haarlem@speerit.nl

Beschadigingsnummer:

Storingsnummer:

Toezichthouder(s):
Anteagroup
Marwin.vandenBurg@AnteaGroup.com
-

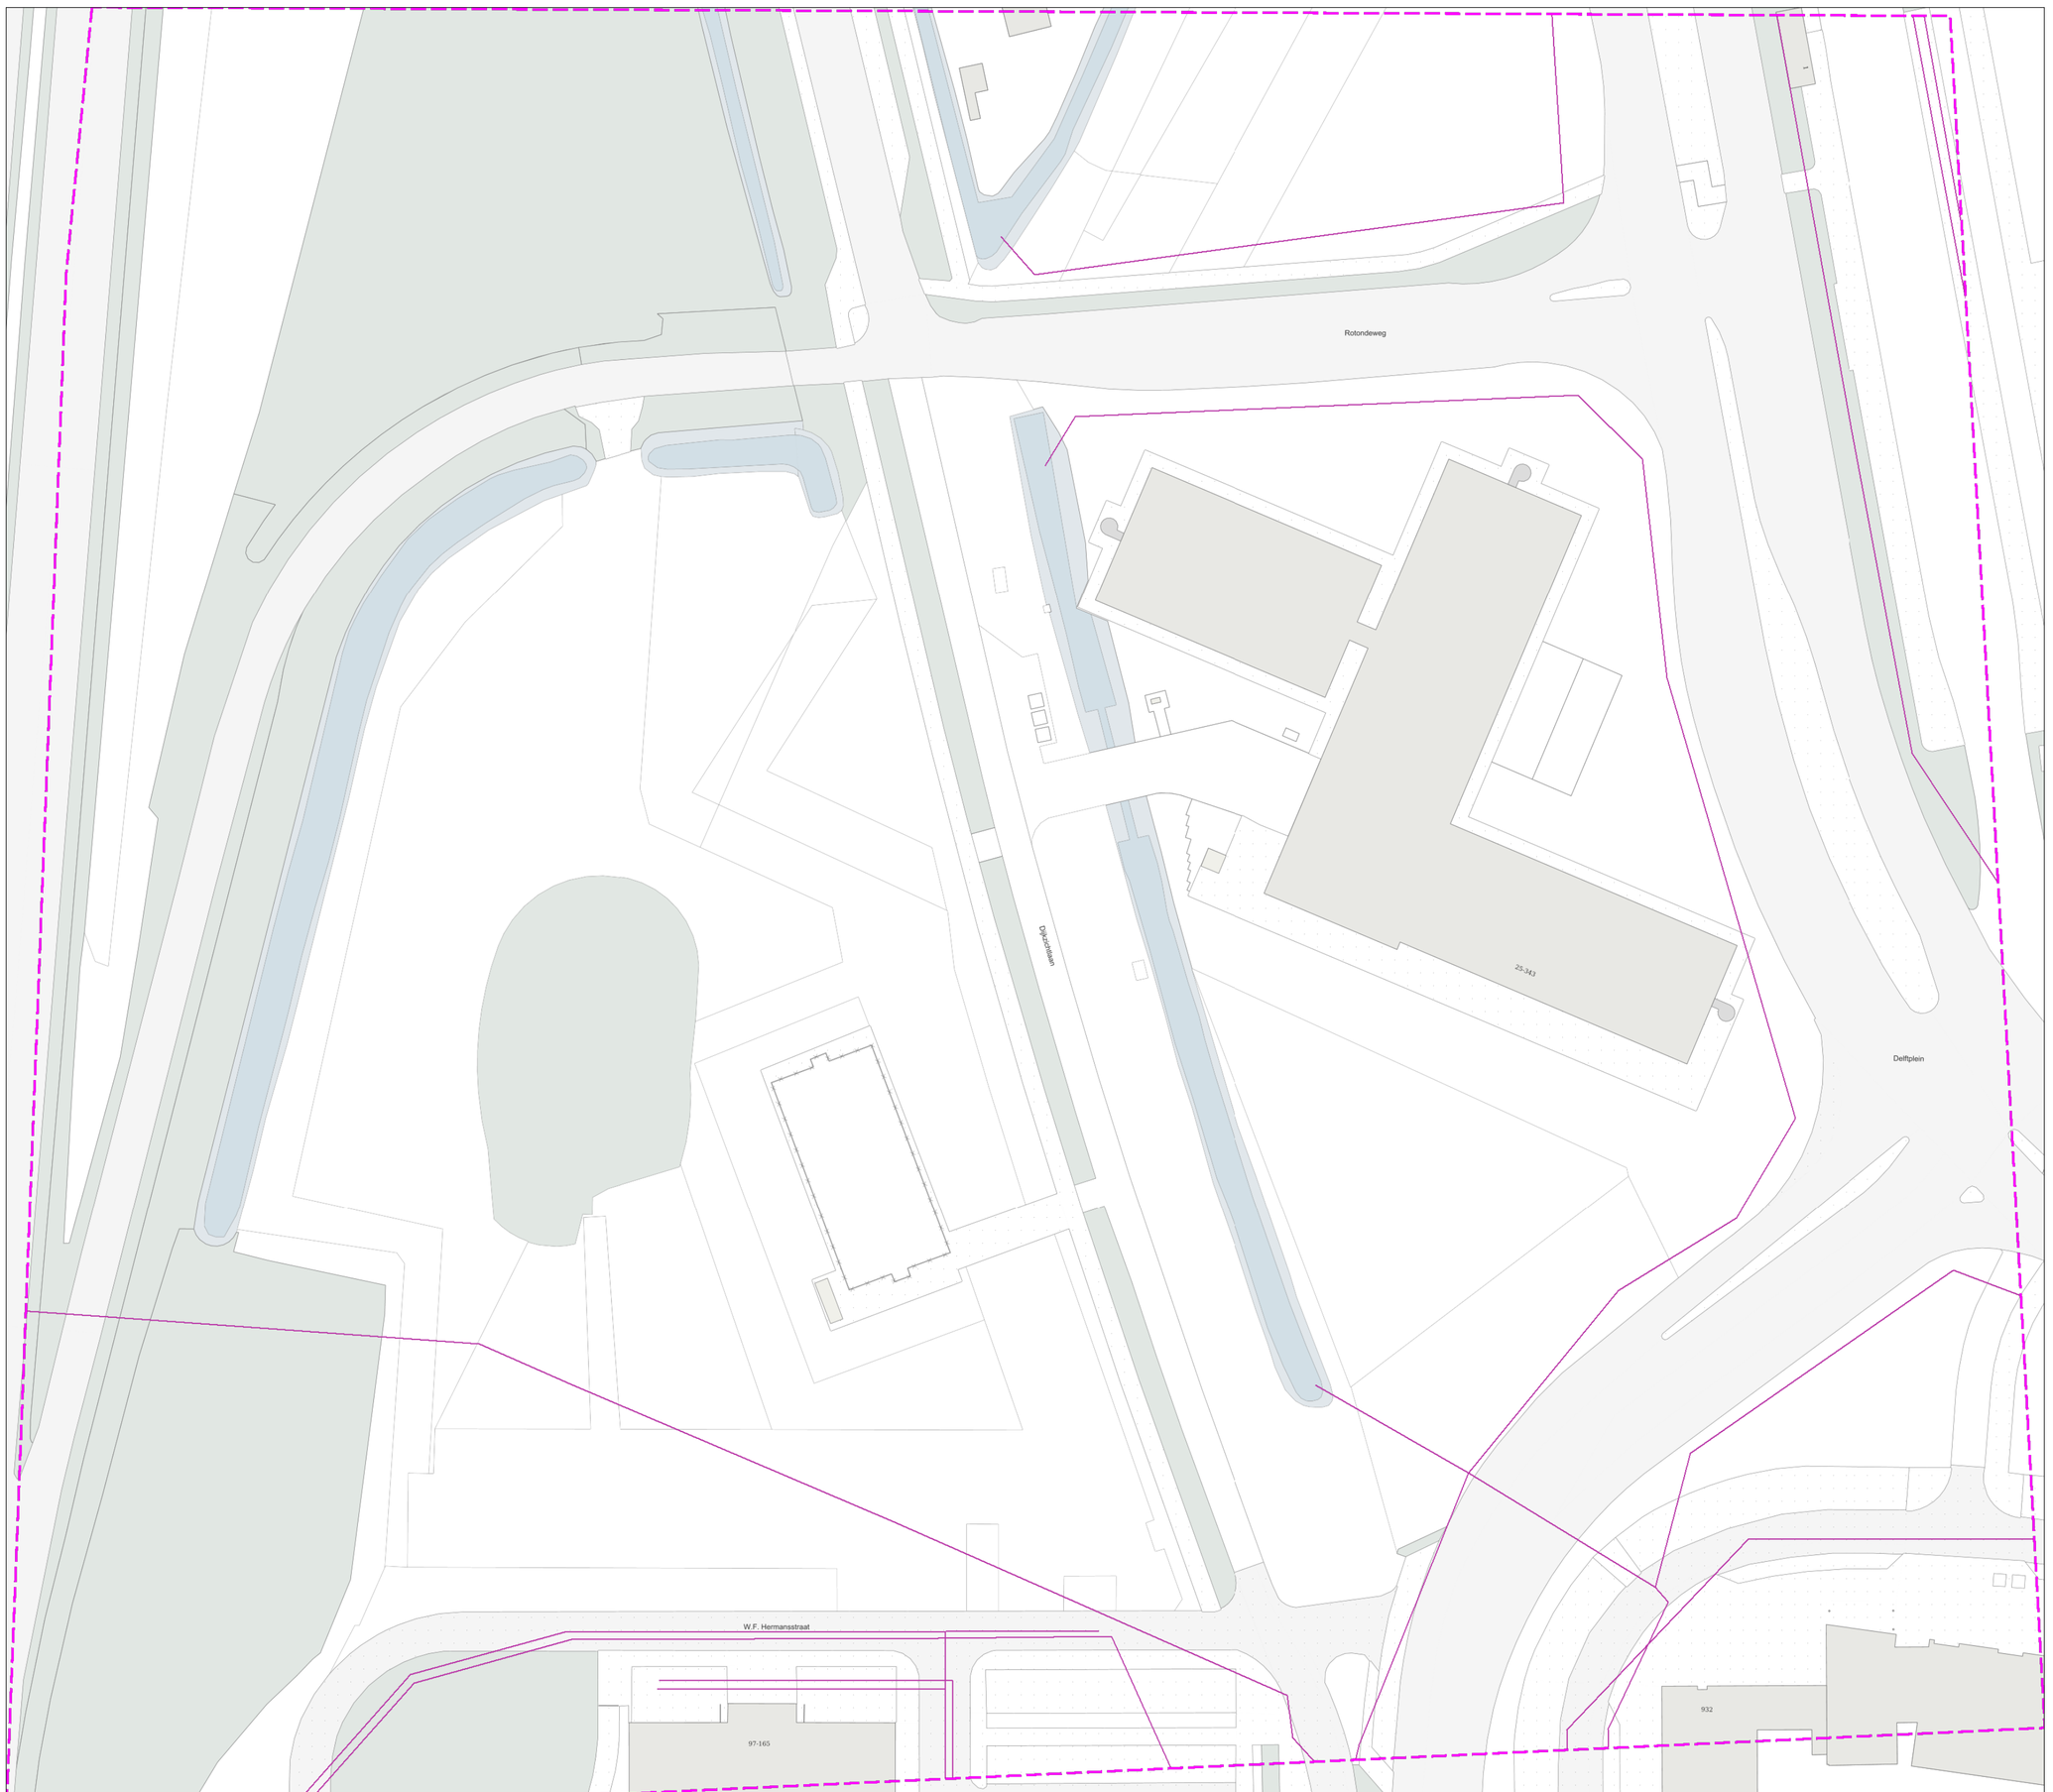


50 m

Contact:
Speer IT
wion.haarlem@speerit.nl

Beschadigingsnummer:

Storingsnummer:

Toezichthouder(s):
Anteagroup
Marwin.vandenBurg@AnteaGroup.com
-

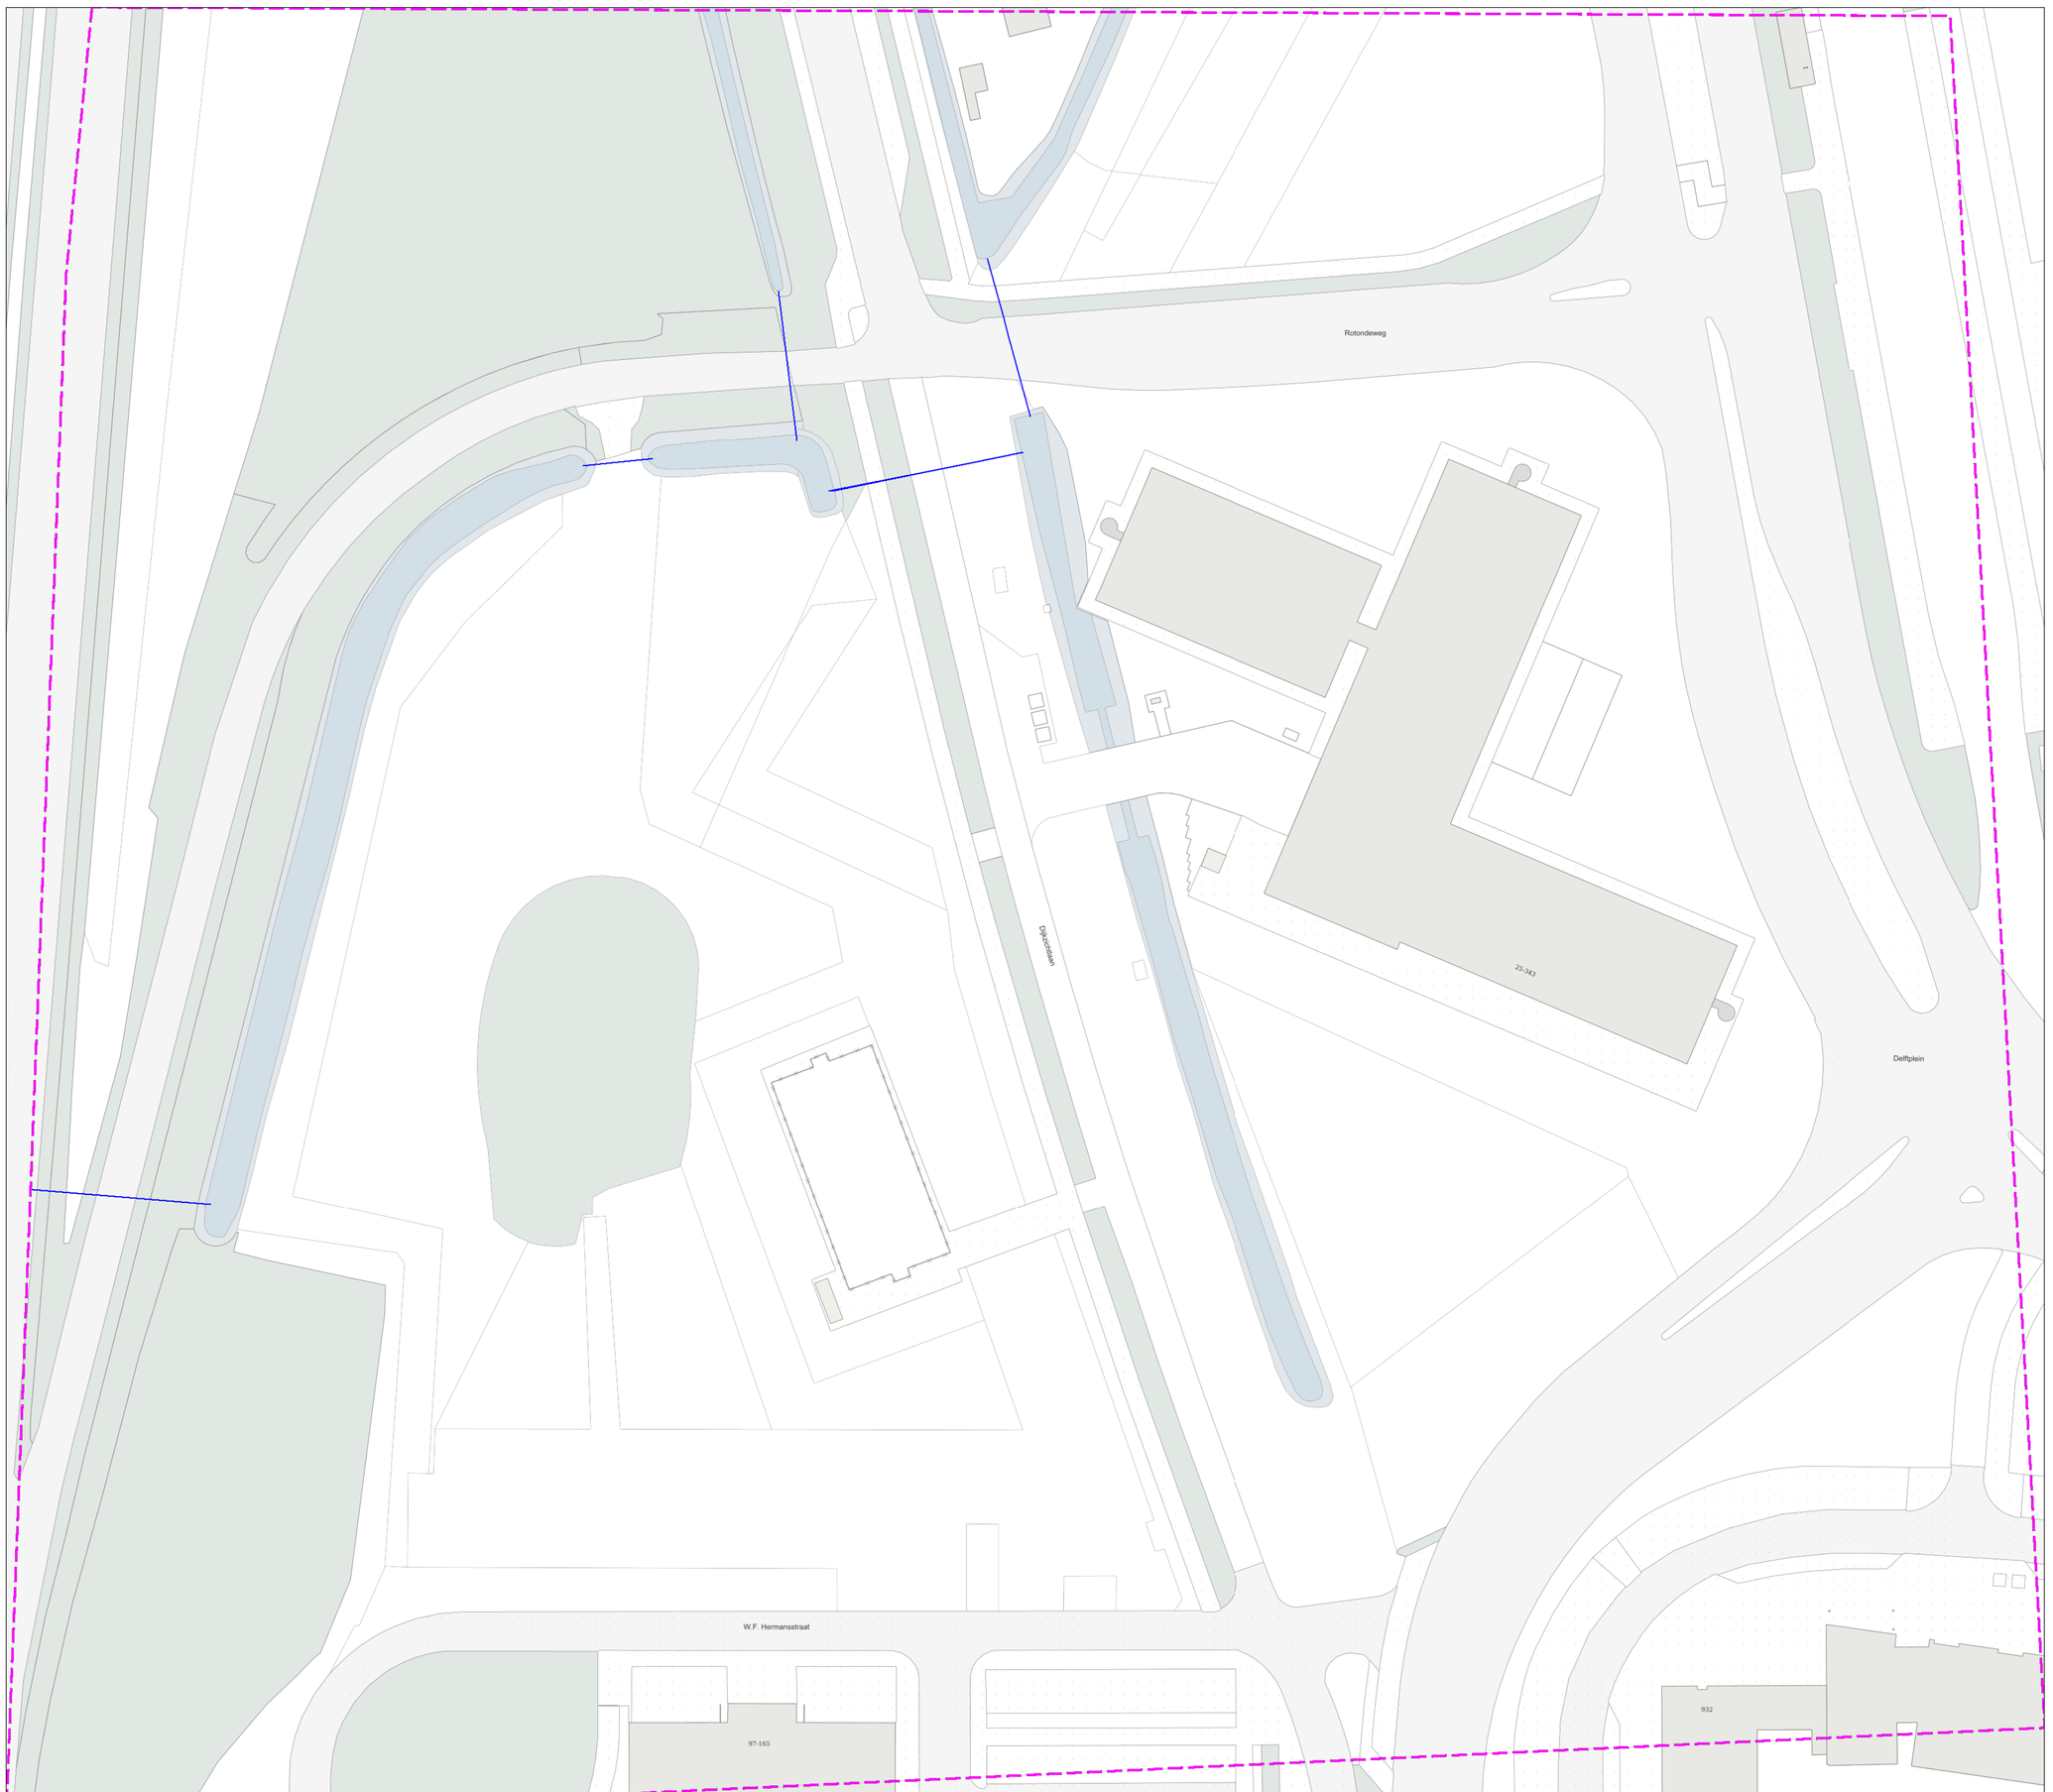


50 m

Themakaart: Gemeente Velsen riool onder over- of onderdruk

Contact:

Beschadigingsnummer:
0654905193
Storingsnummer:

Toezichthouder(s):
Bosma
klic@velsen.nl
0255567377

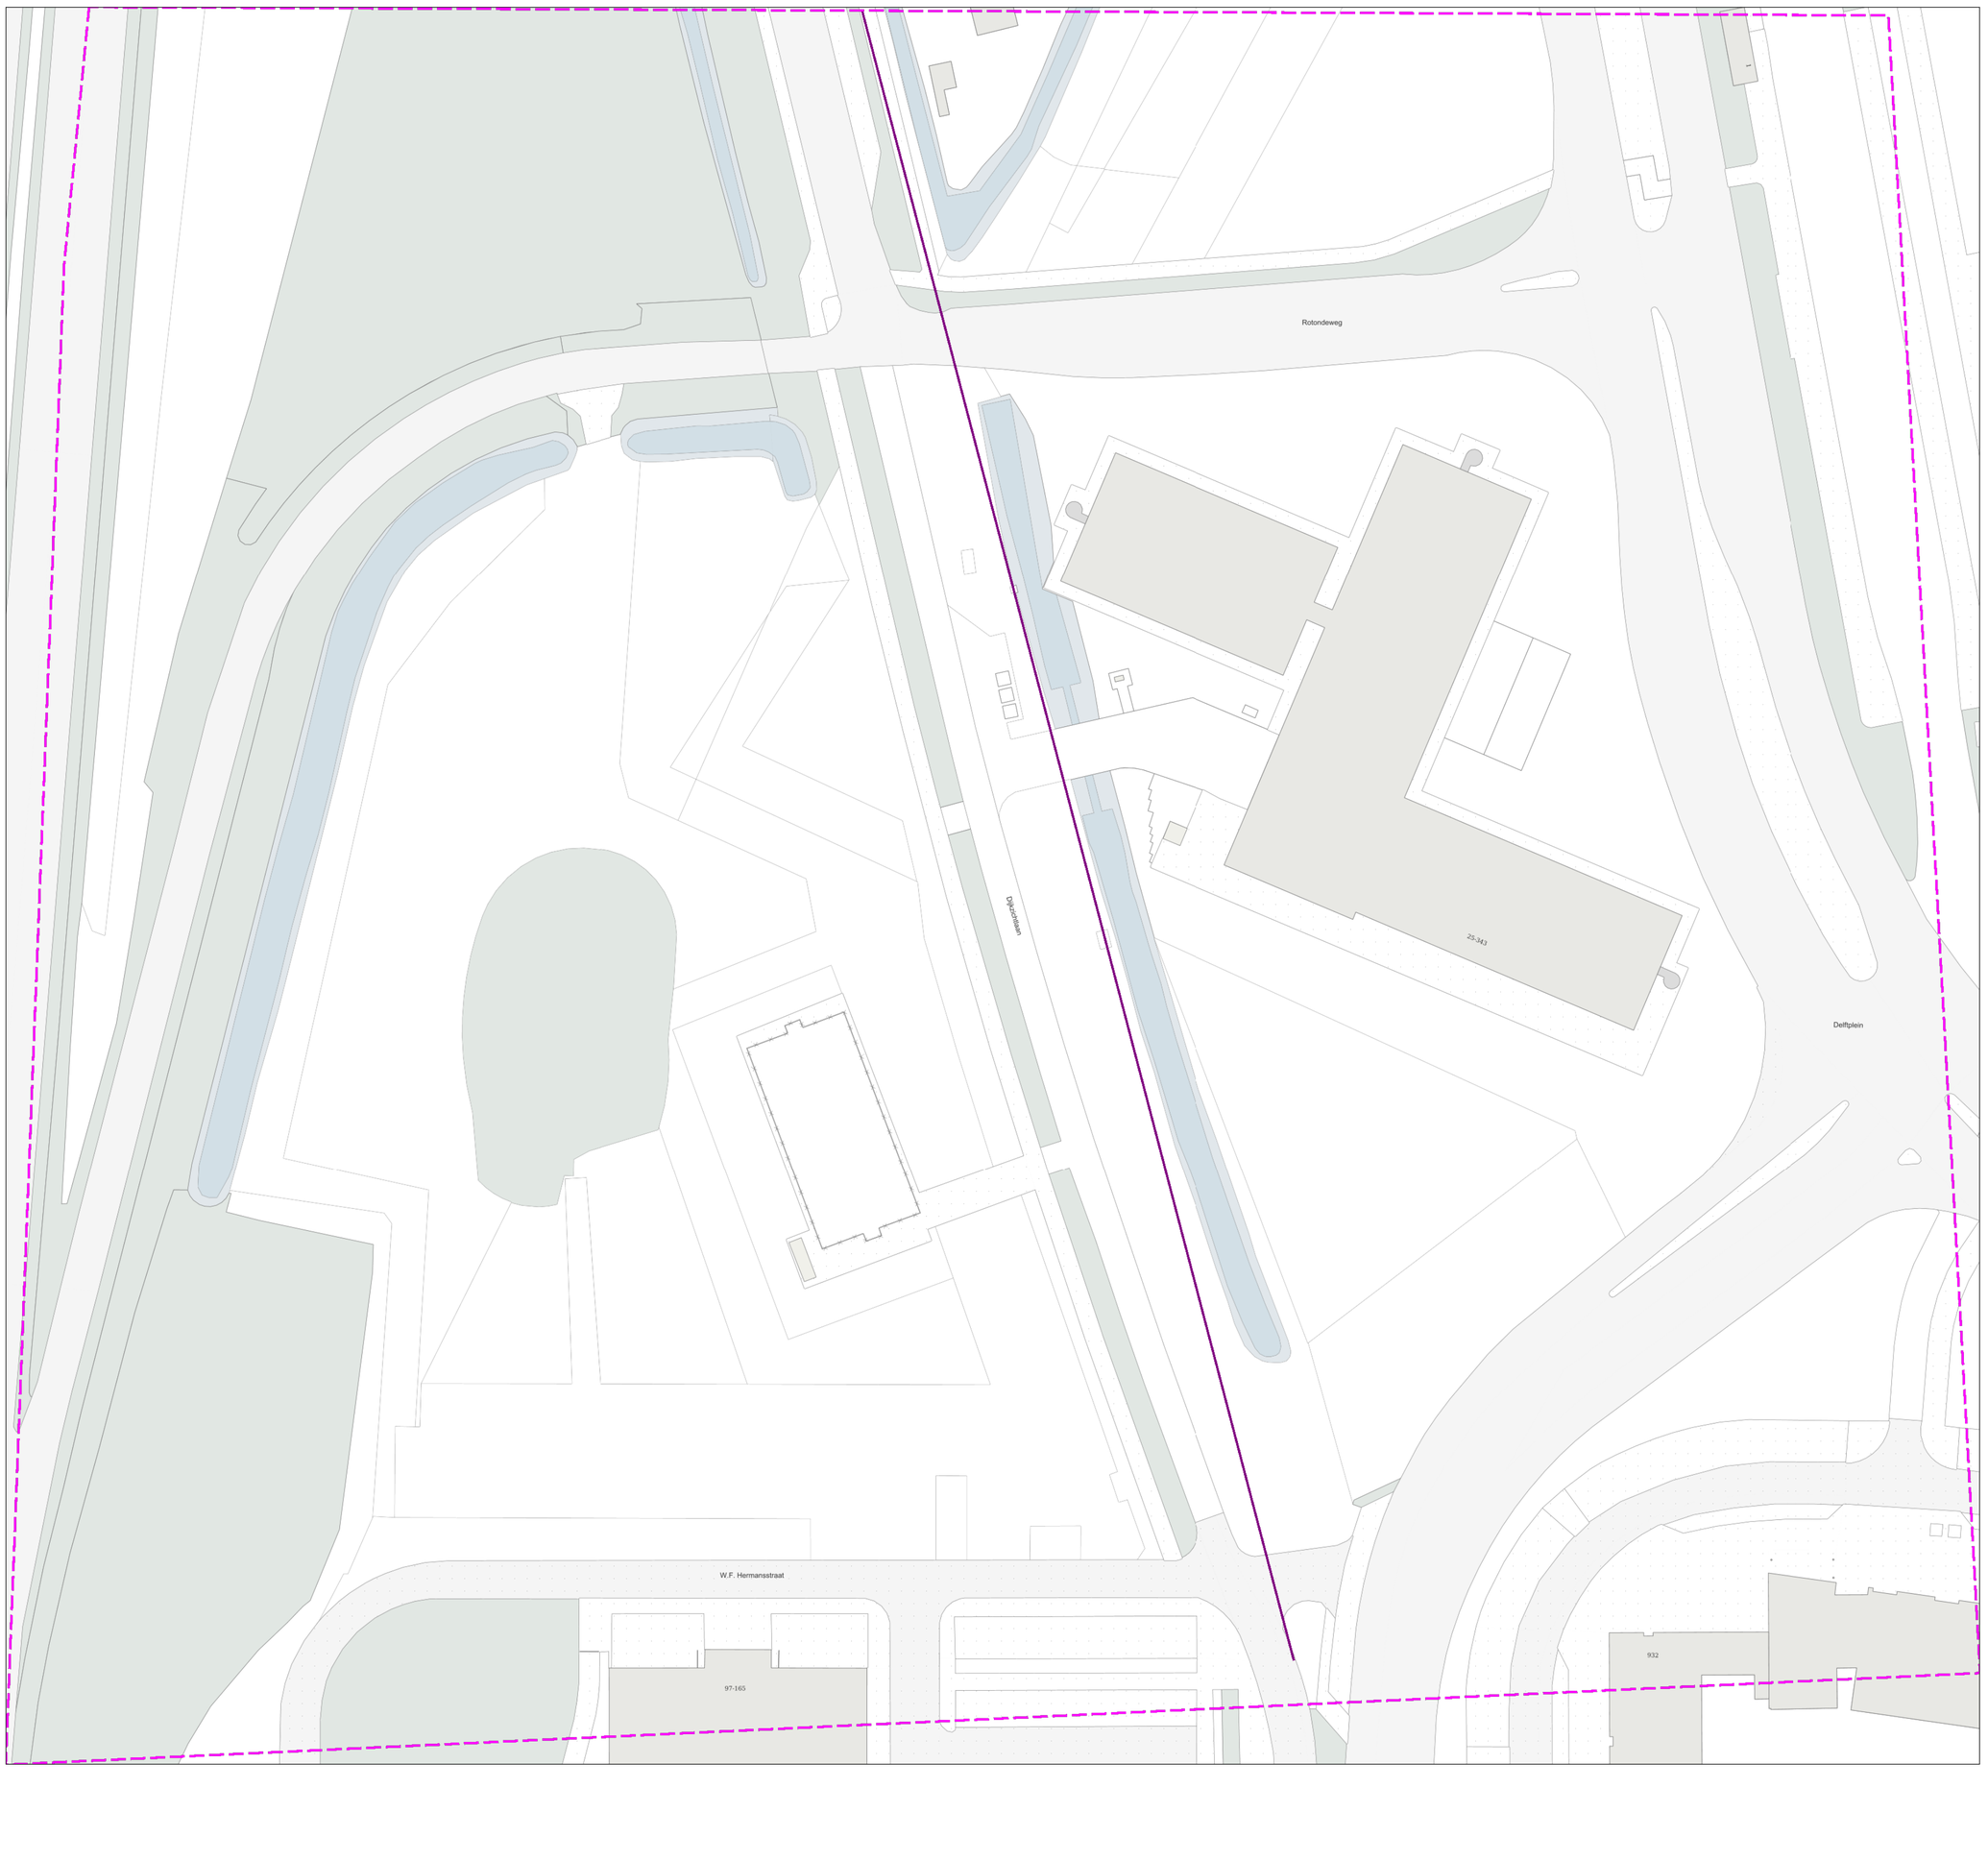


50 m

Themakaart: Gemeente Velsen laagspanning

Contact:

Beschadigingsnummer:
0654905193
Storingsnummer:

Toezichthouder(s):
Bosma
klic@velsen.nl
0255567377

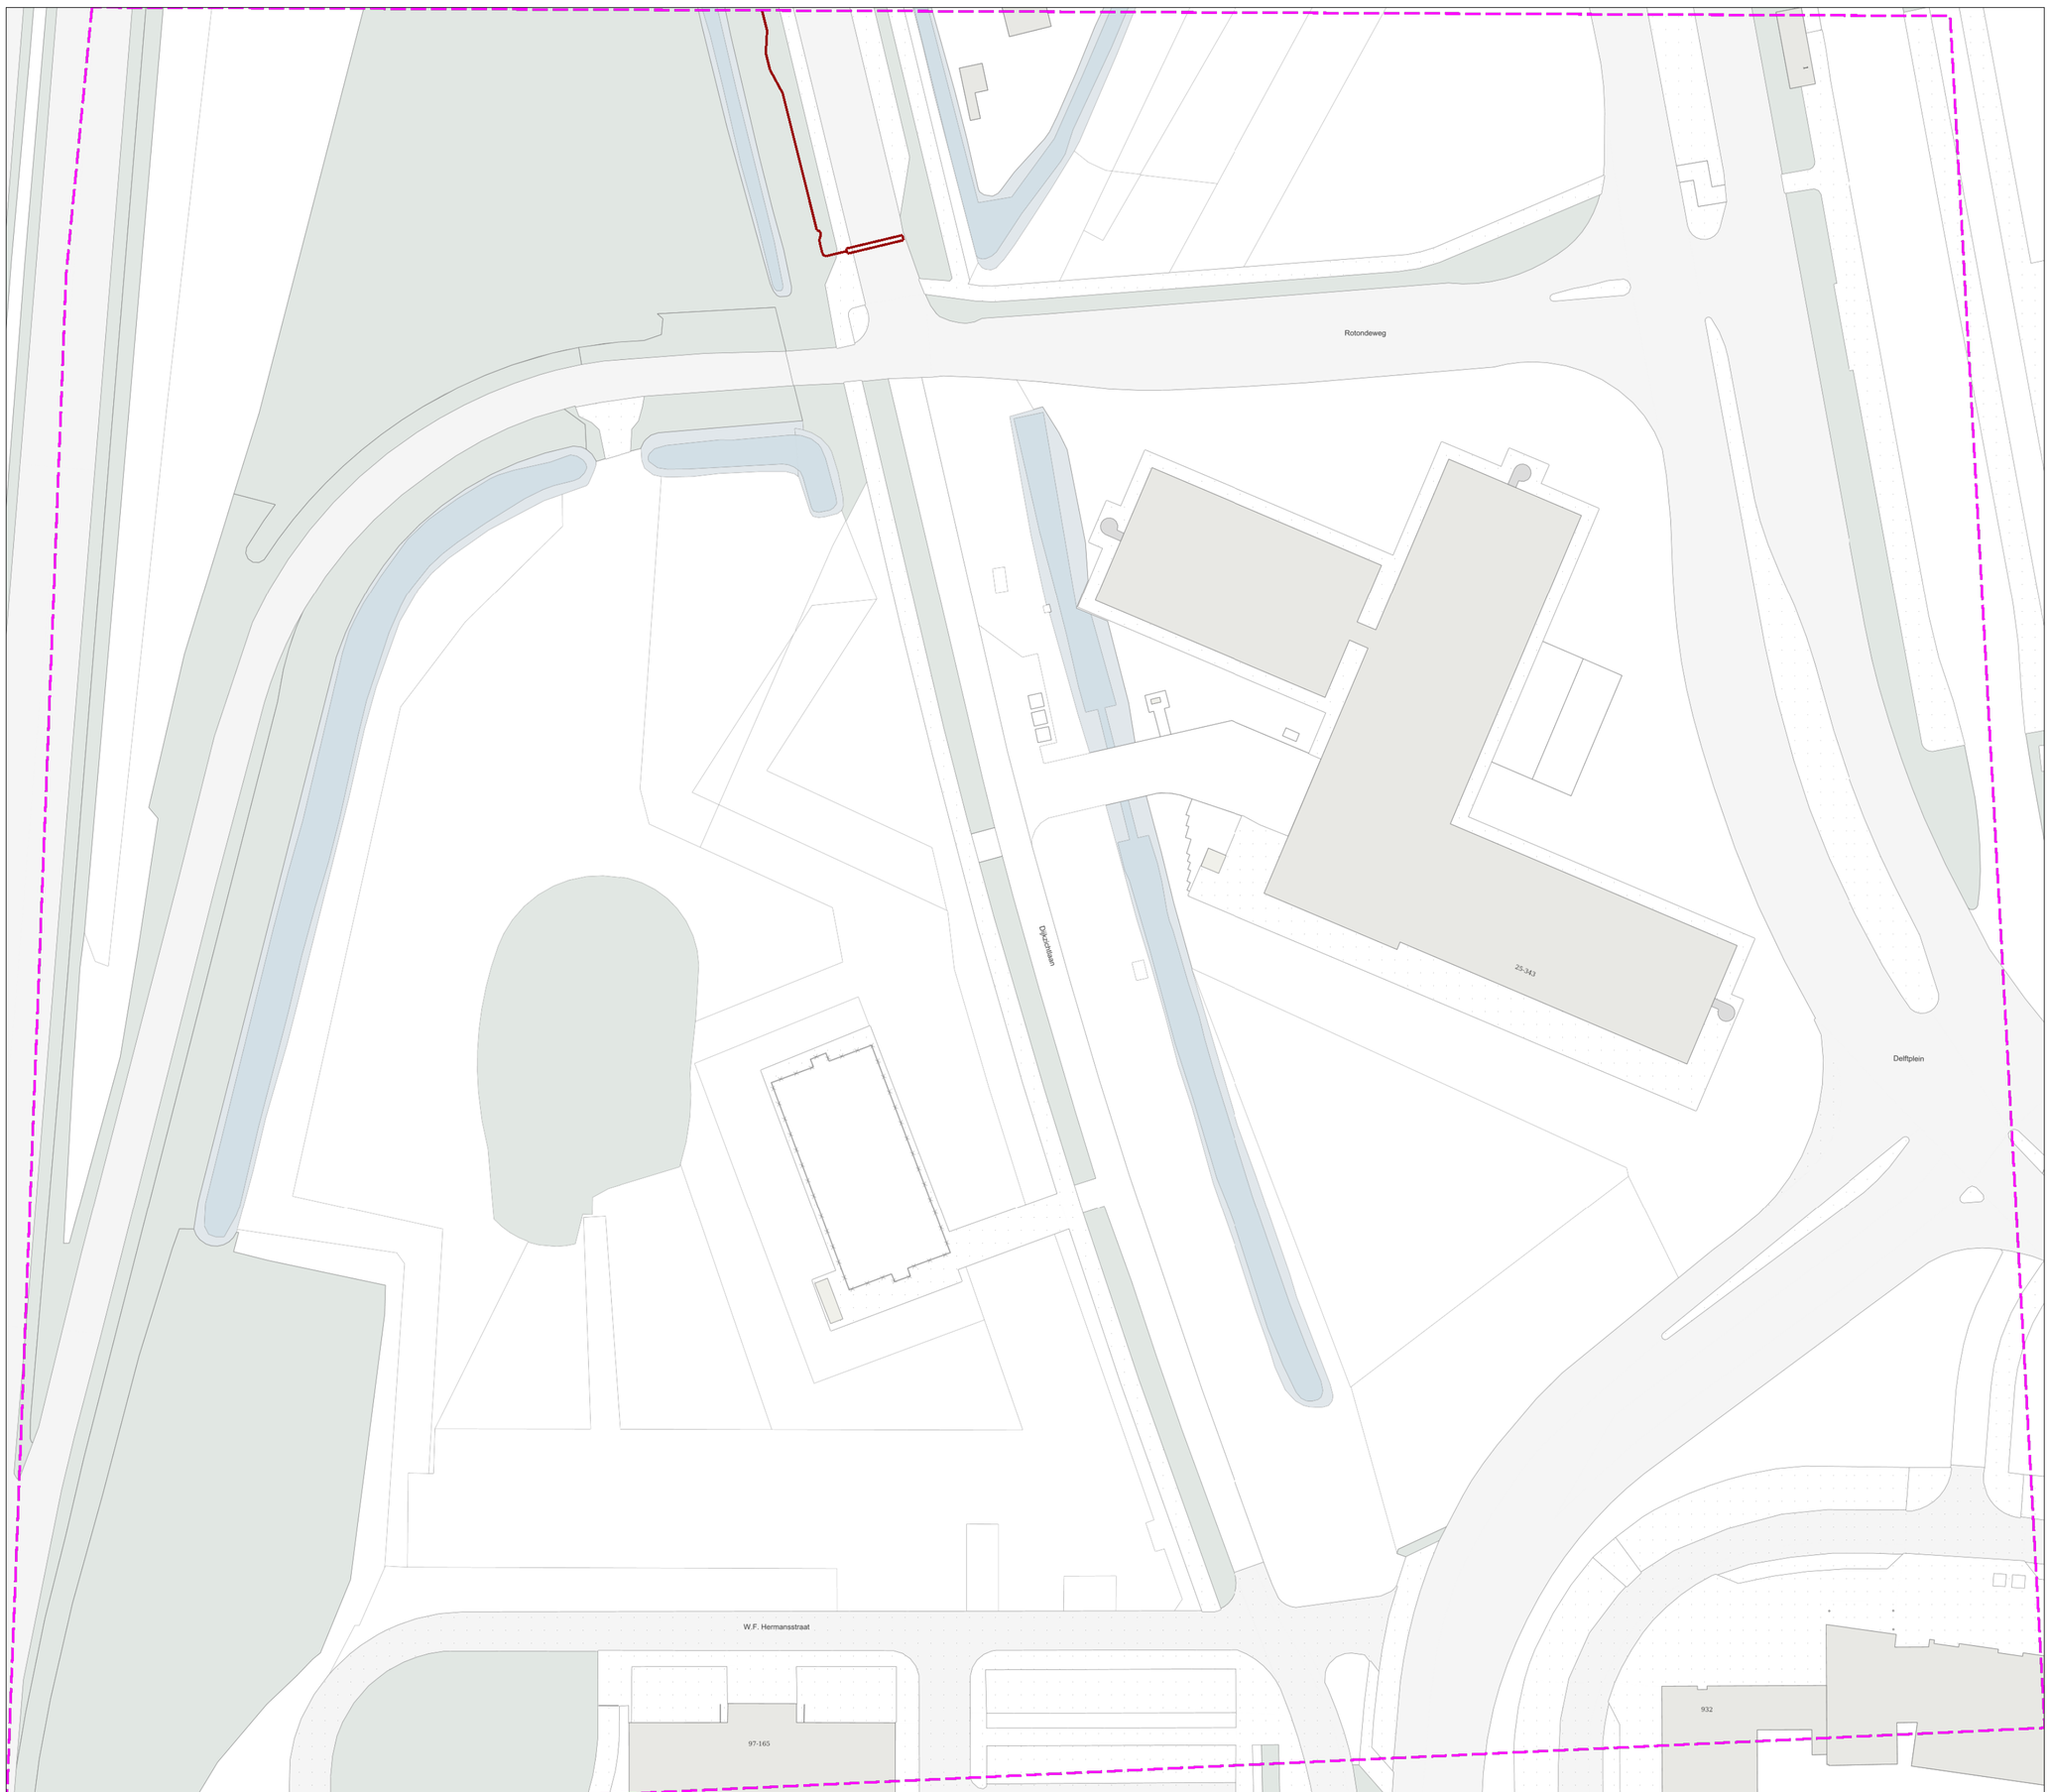


50 m

Contact:
Bianca Salakory
b.kesimaat@vwtelecom.com

Beschadigingsnummer:

Storingsnummer:

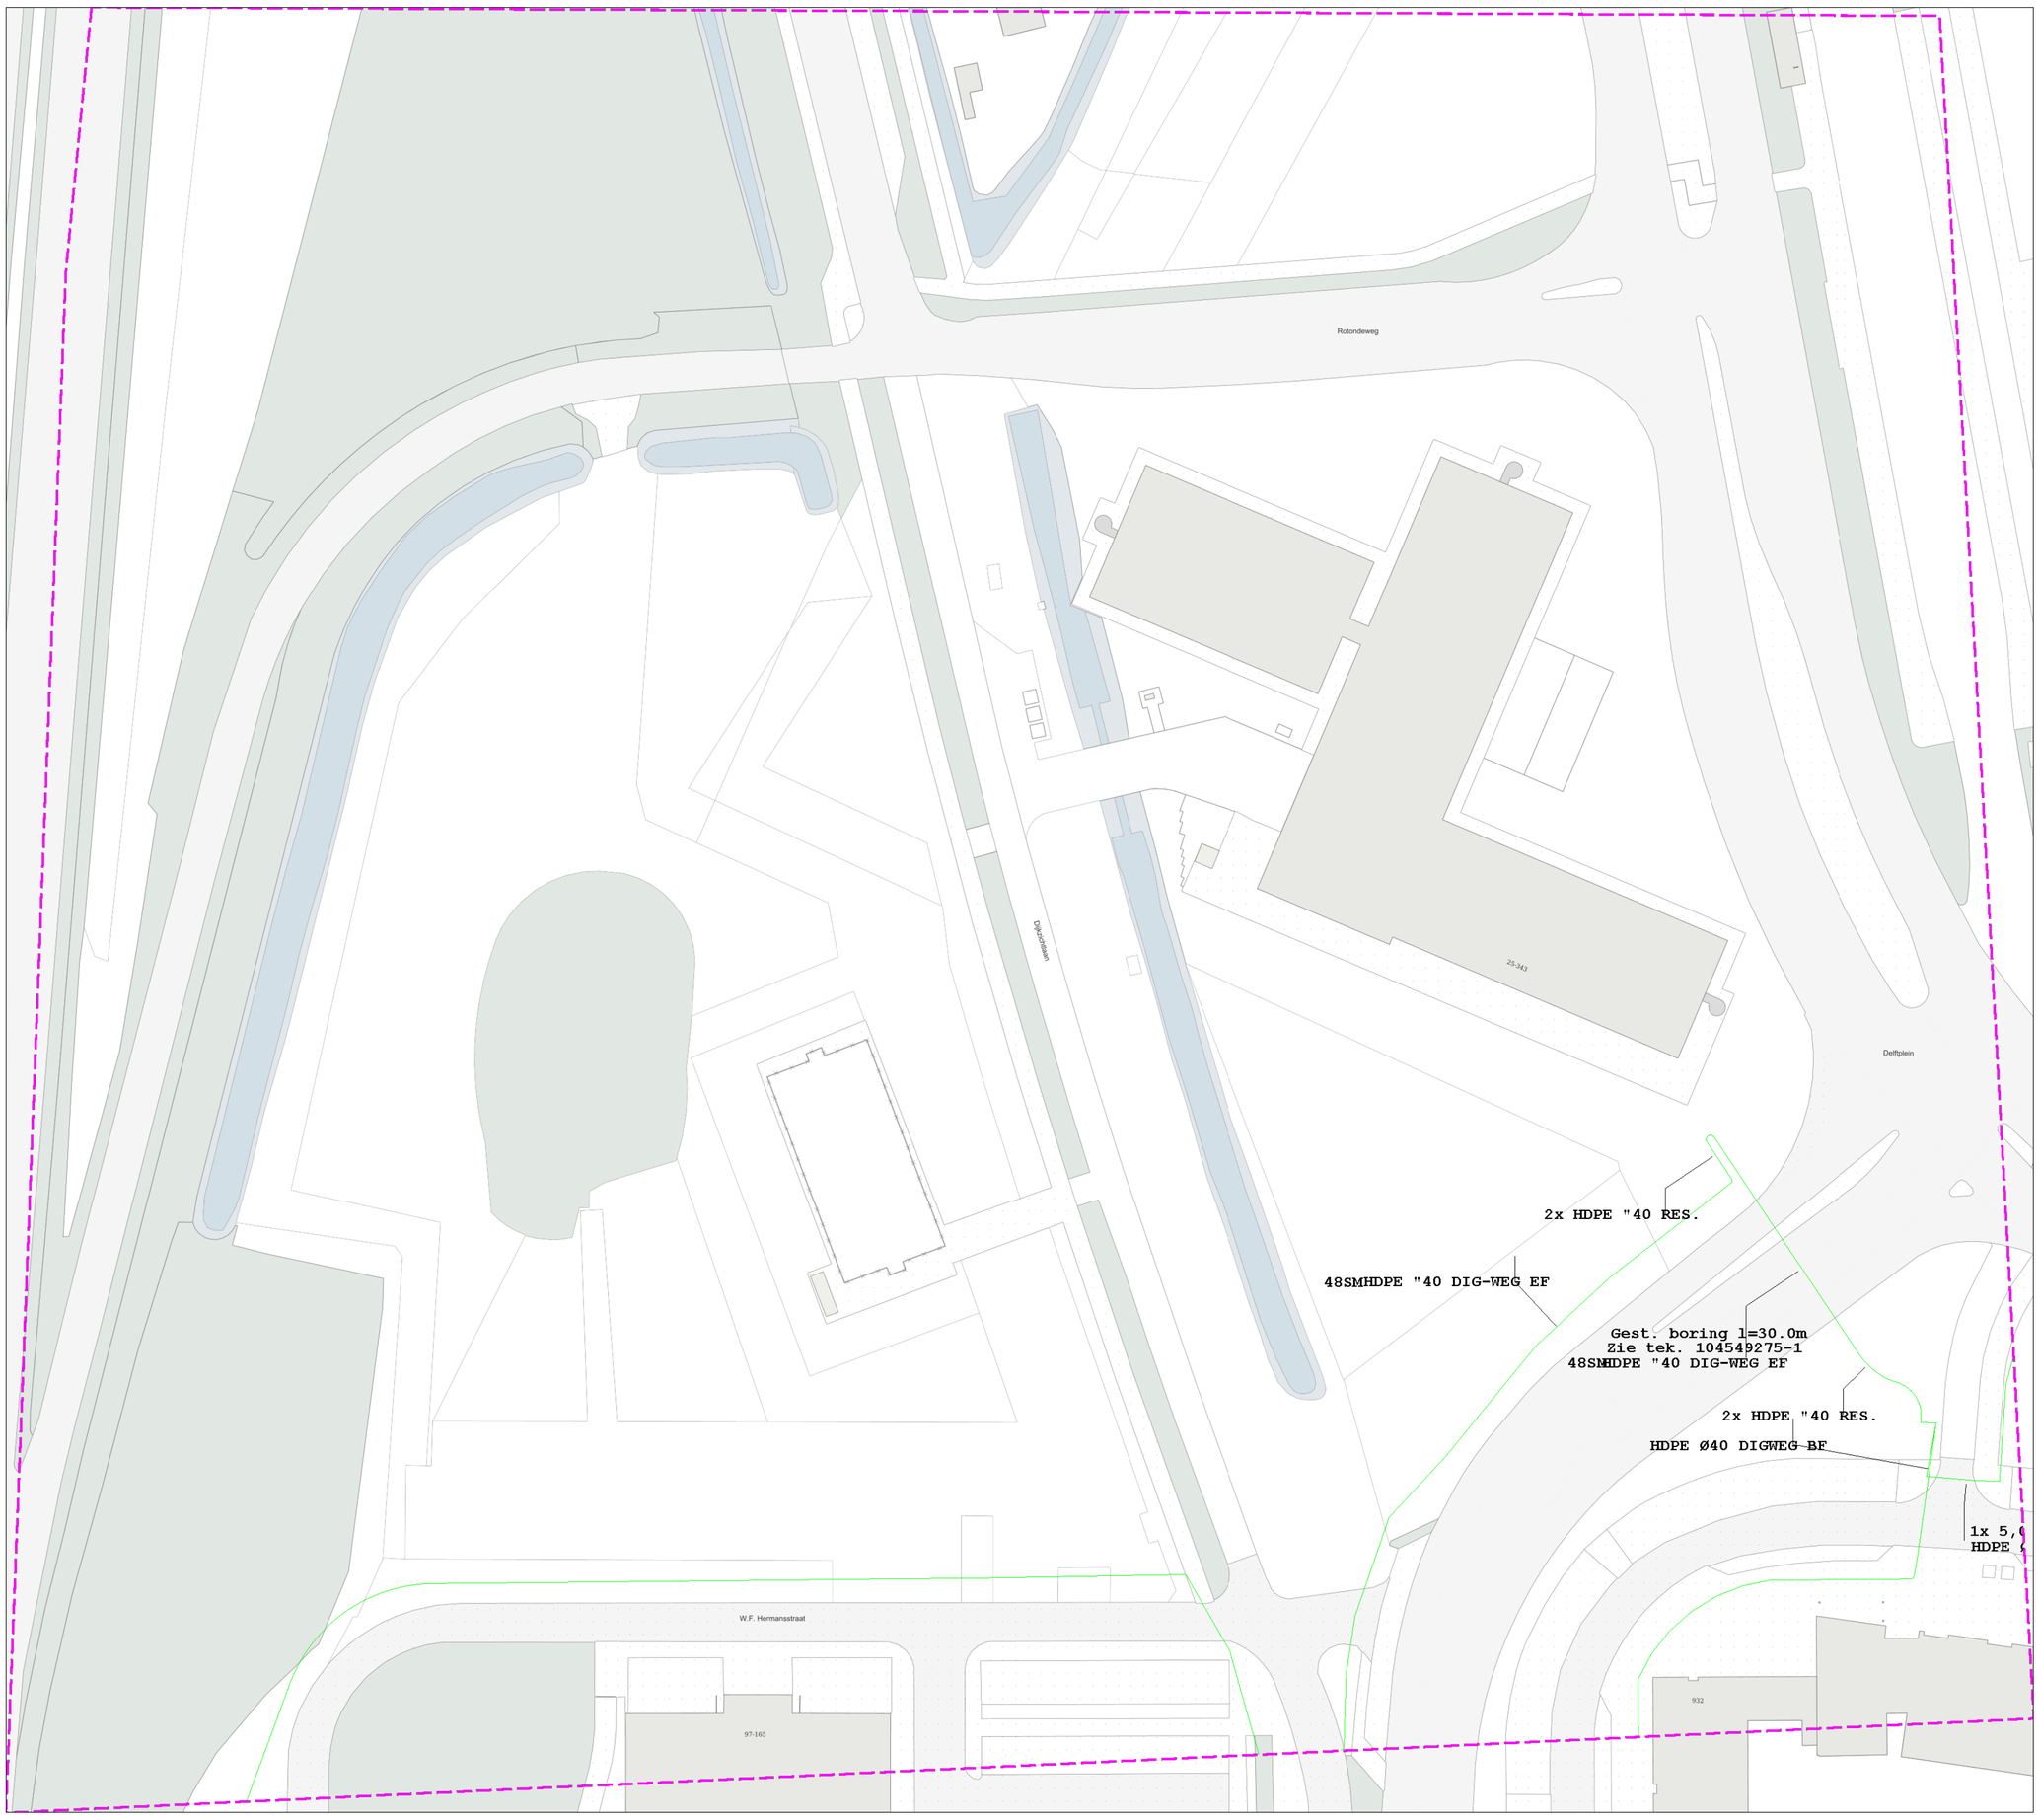



50 m

Contact:
KPN KLIC-loket
orderintakeplan@kpn.com
030-25 53334

Beschadigingsnummer:
0800 023 01 93
Storingsnummer:
0800 023 01 93

Toezichthouder(s):
KPN KLIC-loket
orderintakeplan@kpn.com
030-25 53334

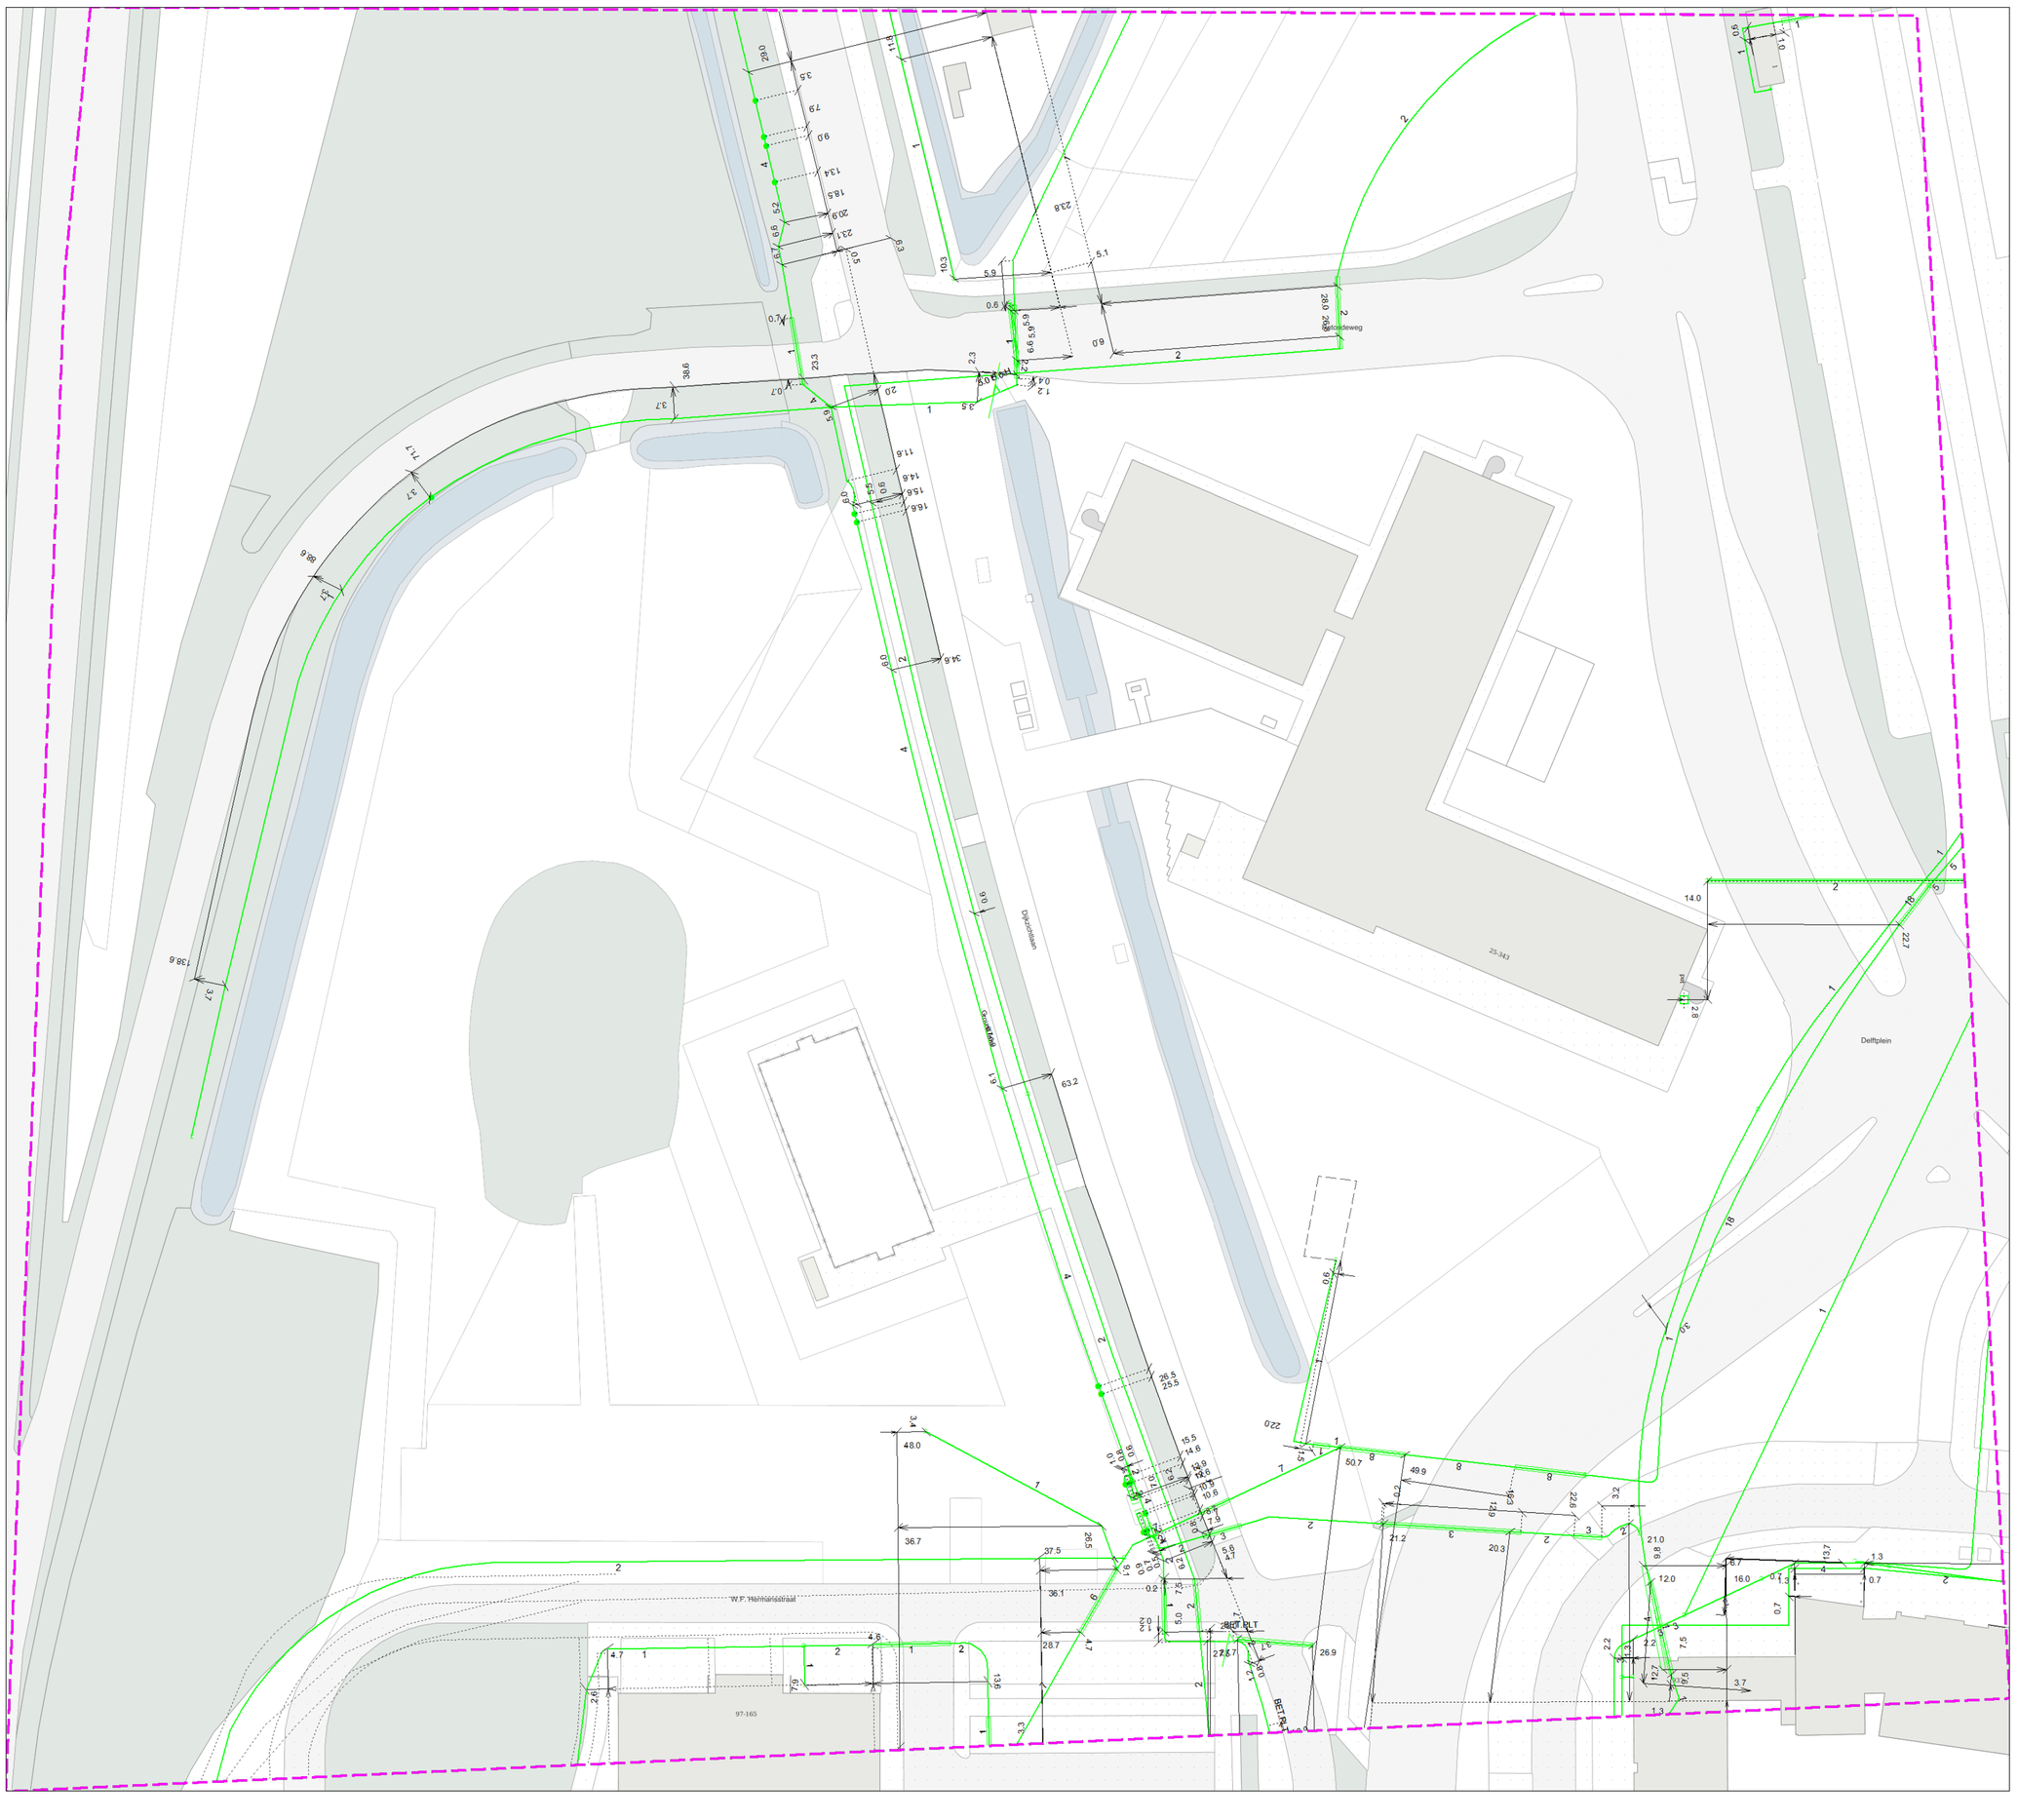


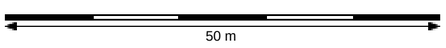

Contact:

Beschadigingsnummer:
(0251) 26 43 60
Storingsnummer:

Toezichthouder(s):
Contactpersoon Netbeheerder
klic.beheer@pwn.nl
(0251) 26 43 60

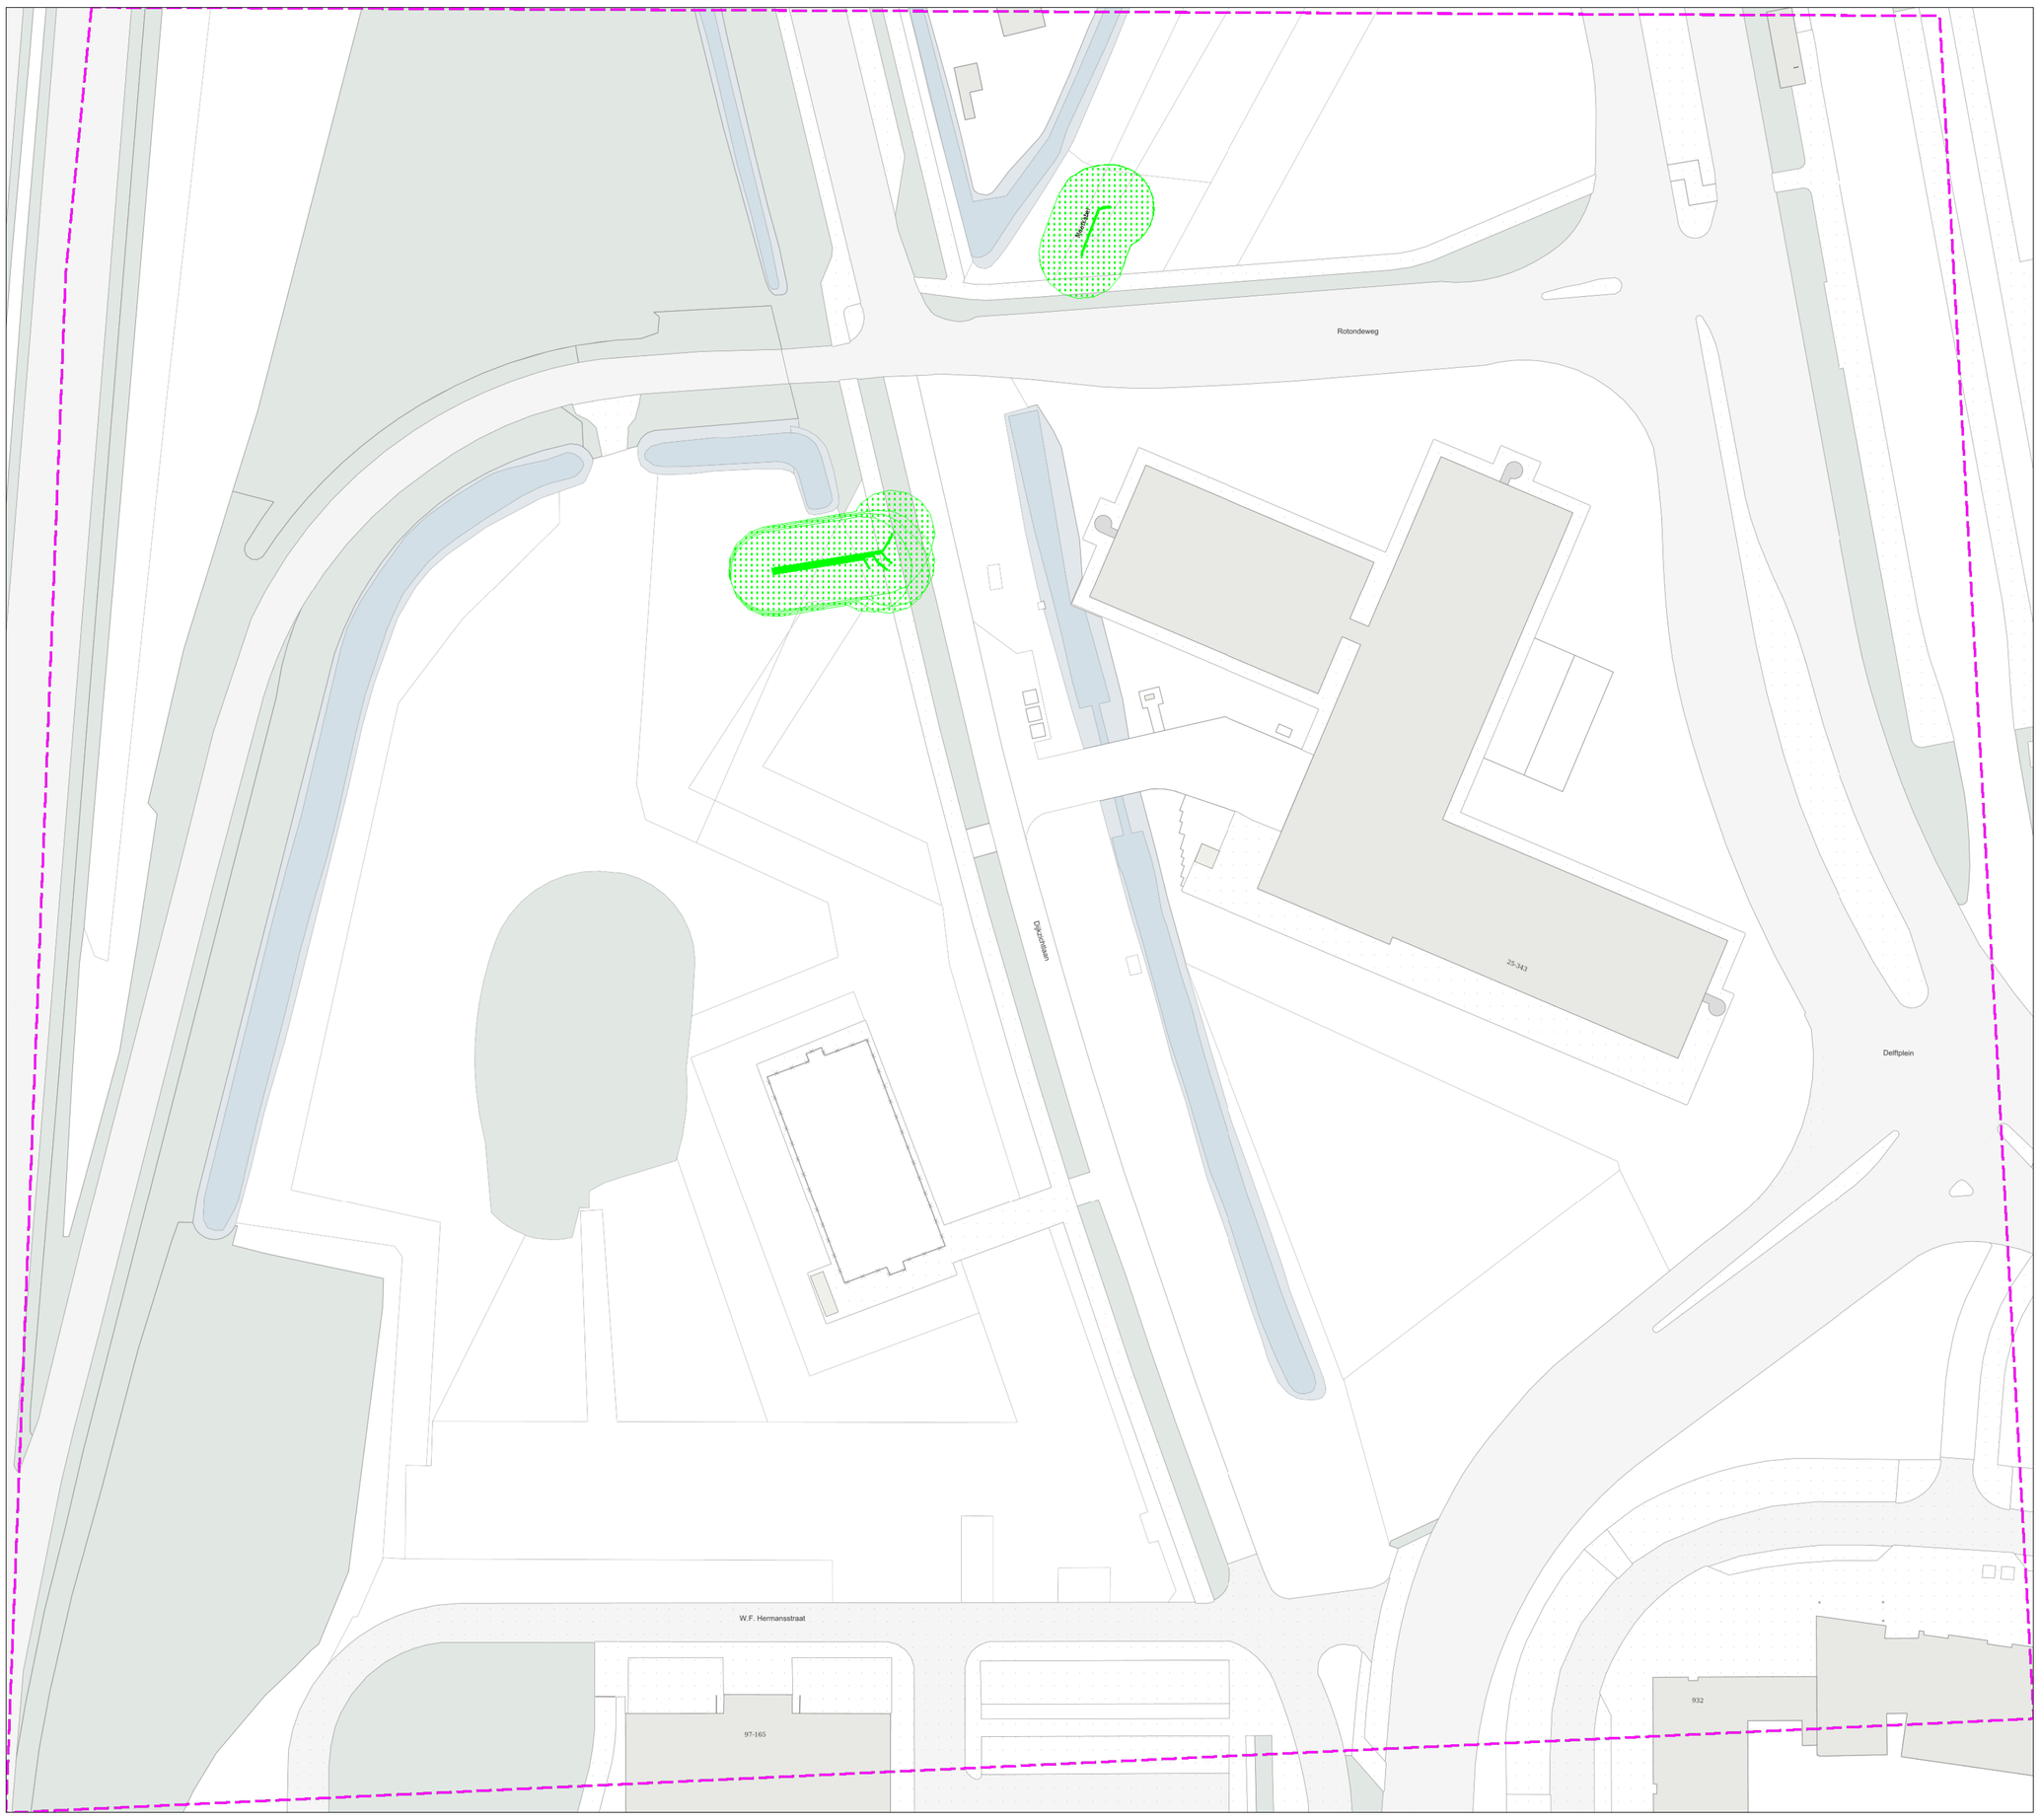


50 m

Contact:

Beschadigingsnummer:
(0251) 26 43 60
Storingsnummer:


Toezichthouder(s):
Contactpersoon Netbeheerder
klic.beheer@pwn.nl
(0251) 26 43 60

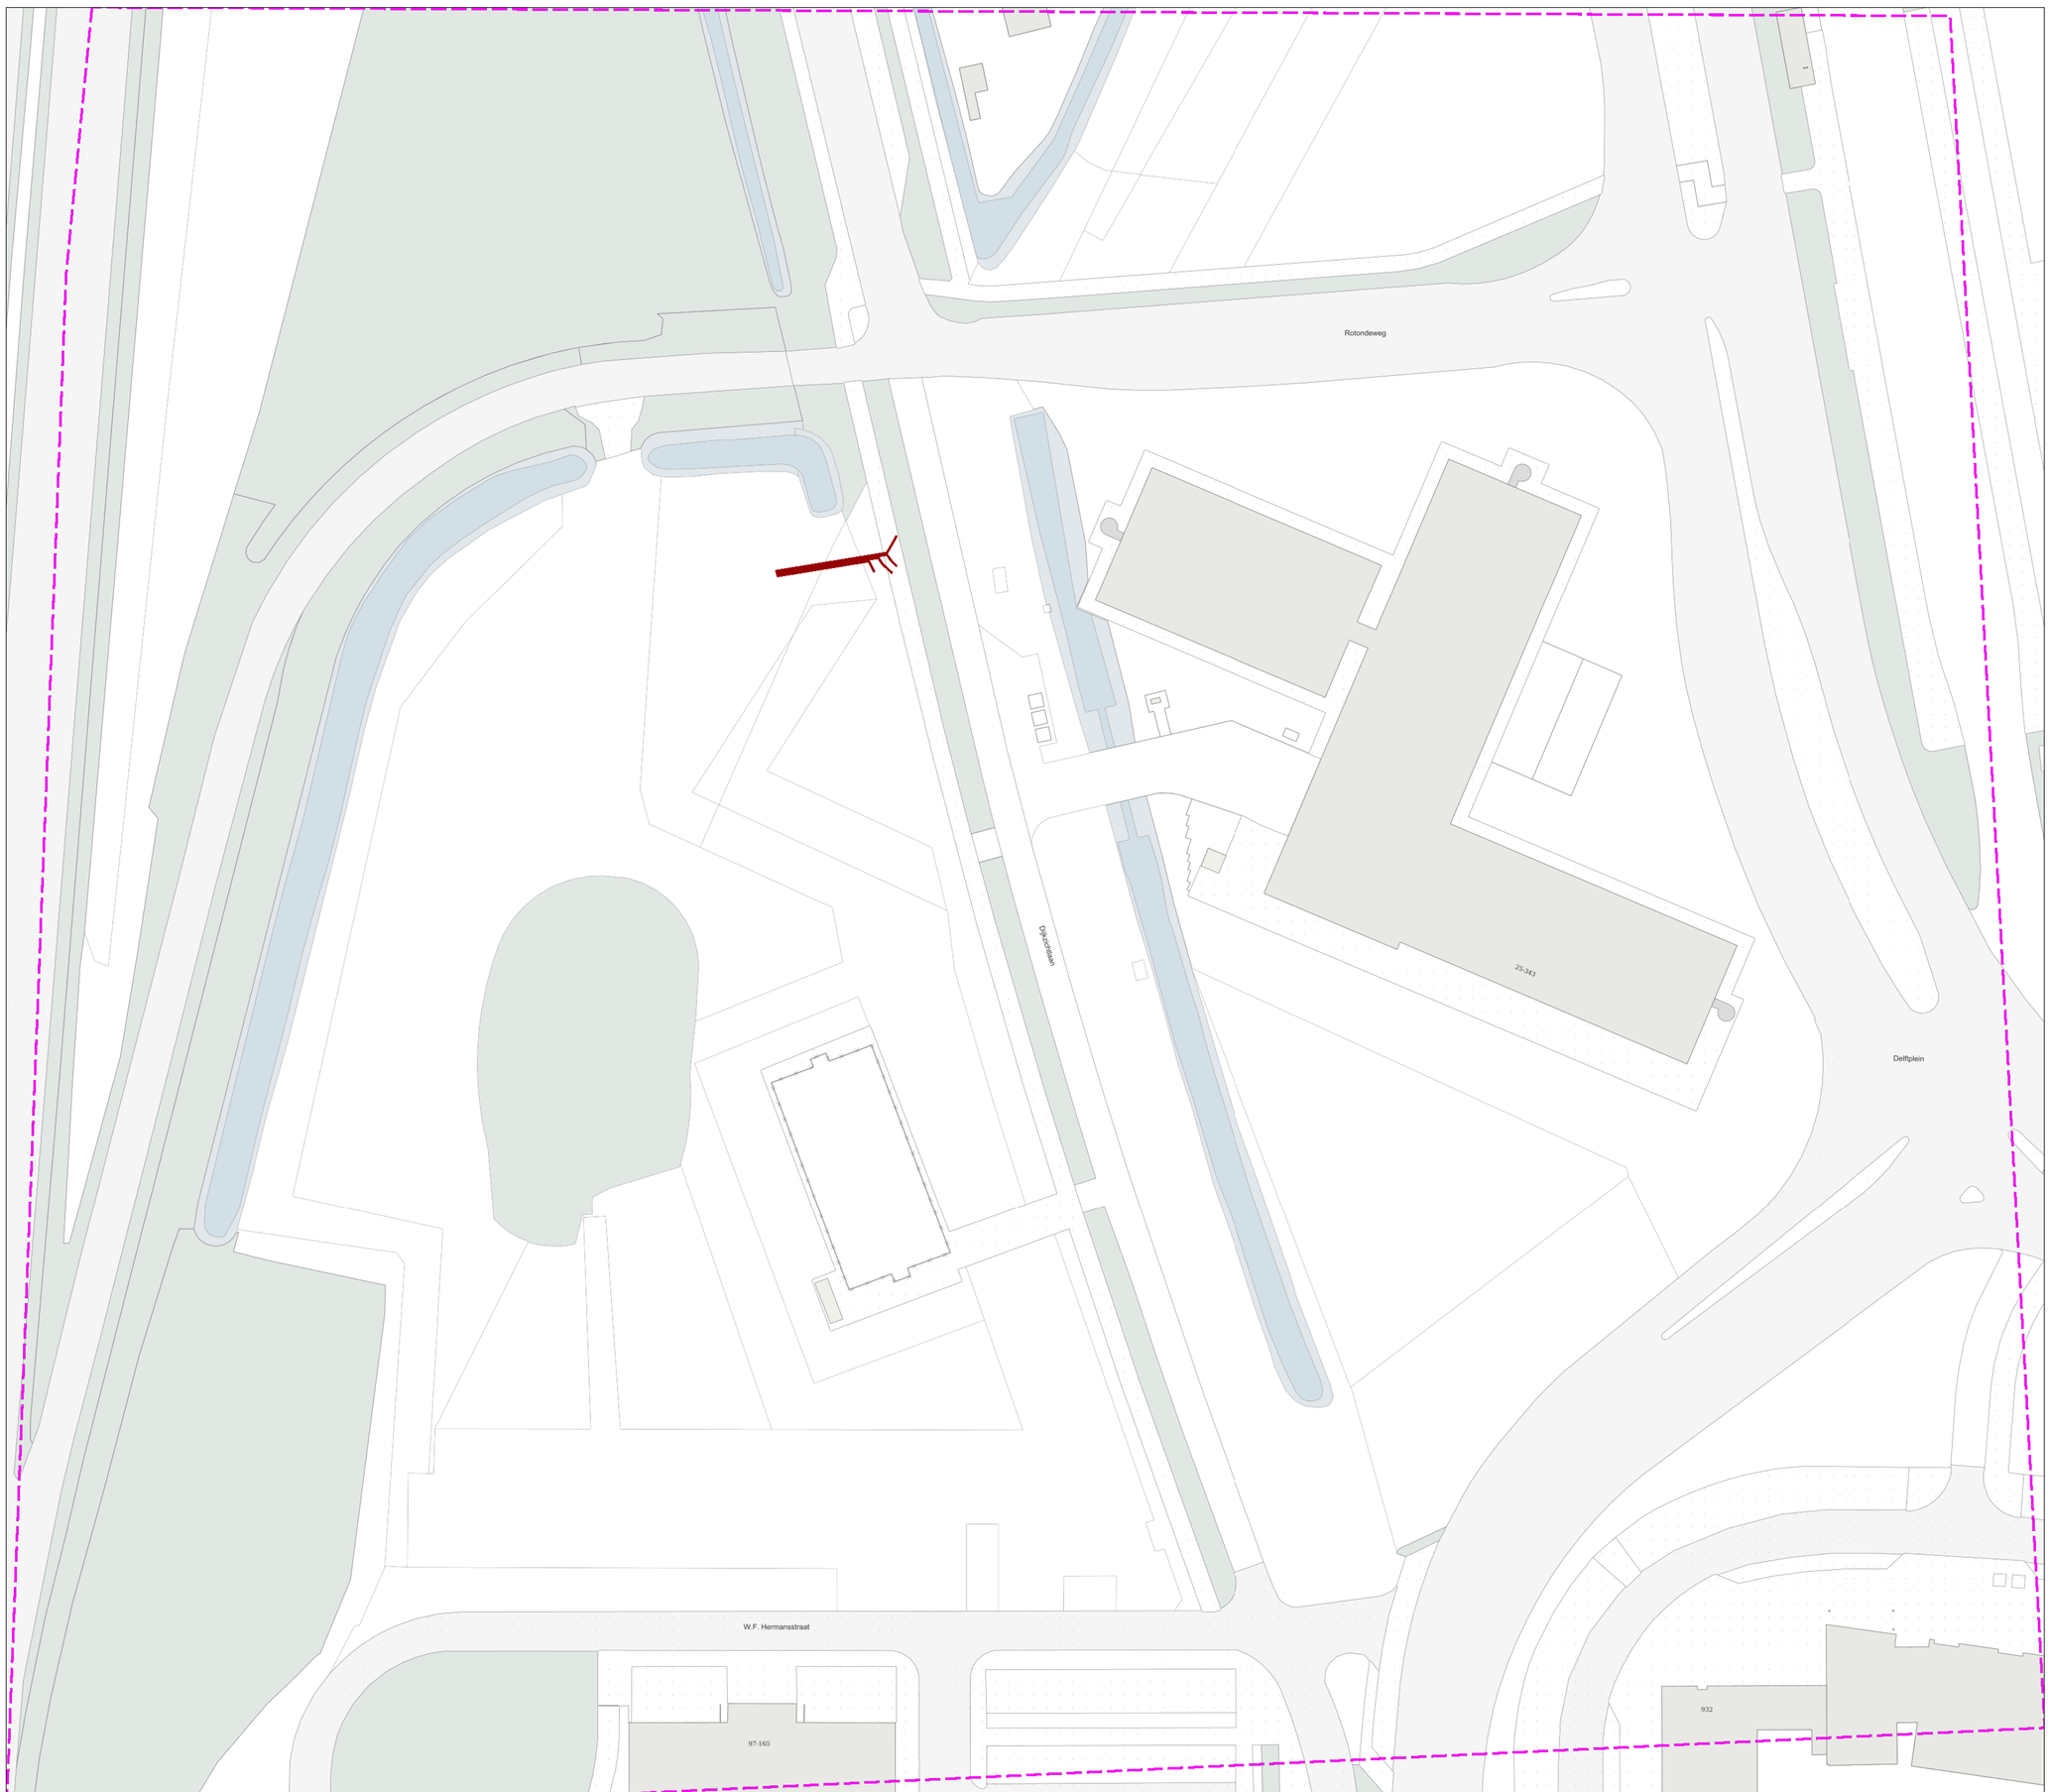

50 m

Contact:
Beschadigingsnummer:
(0251) 26 43 60
Storingsnummer:

Toezichthouder(s):
Contactpersoon Netbeheerder
klic.beheer@pwn.nl
(0251) 26 43 60

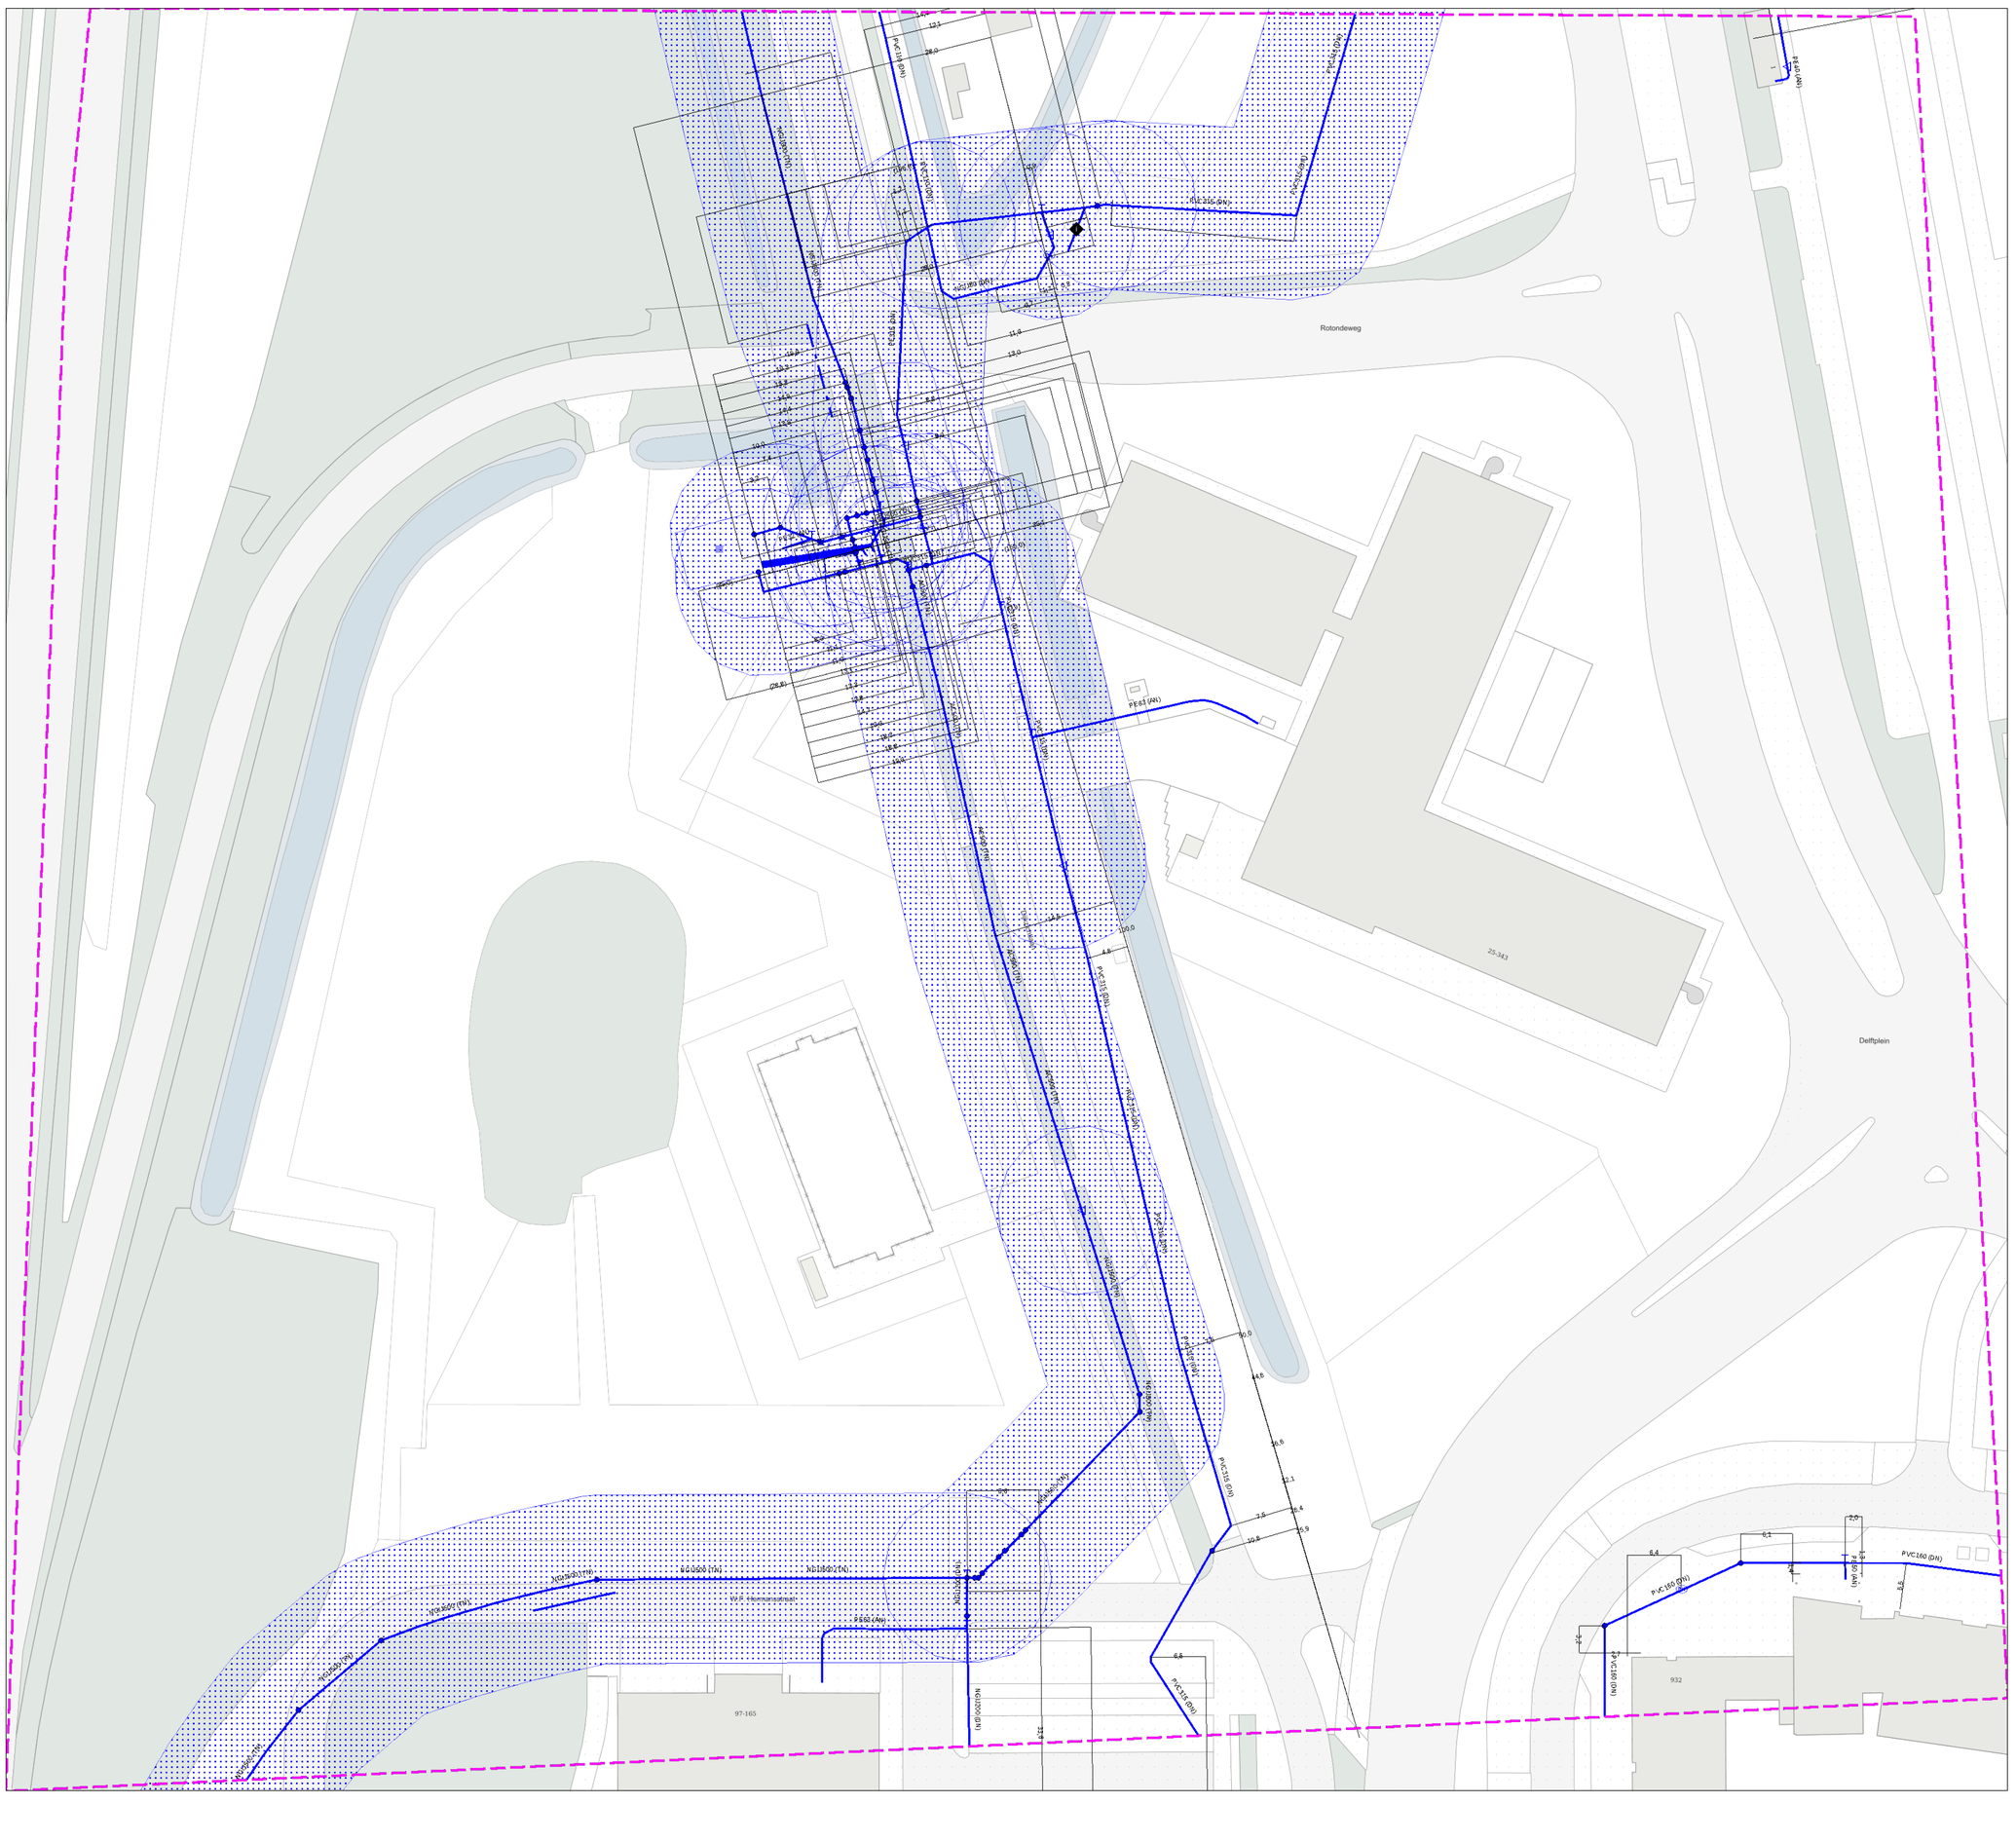

Contact:
Medewerker kabel en leiding beheer
Klic_prov_nh@bam.nl
0172-632032


Beschadigingsnummer:
08000200600
Storingsnummer:
08000200600



50 m

Contact:
Medewerker kabel en leiding beheer
Klic_prov_nh@bam.nl
0172-632032

Beschadigingsnummer:
08000200600
Storingsnummer:
08000200600

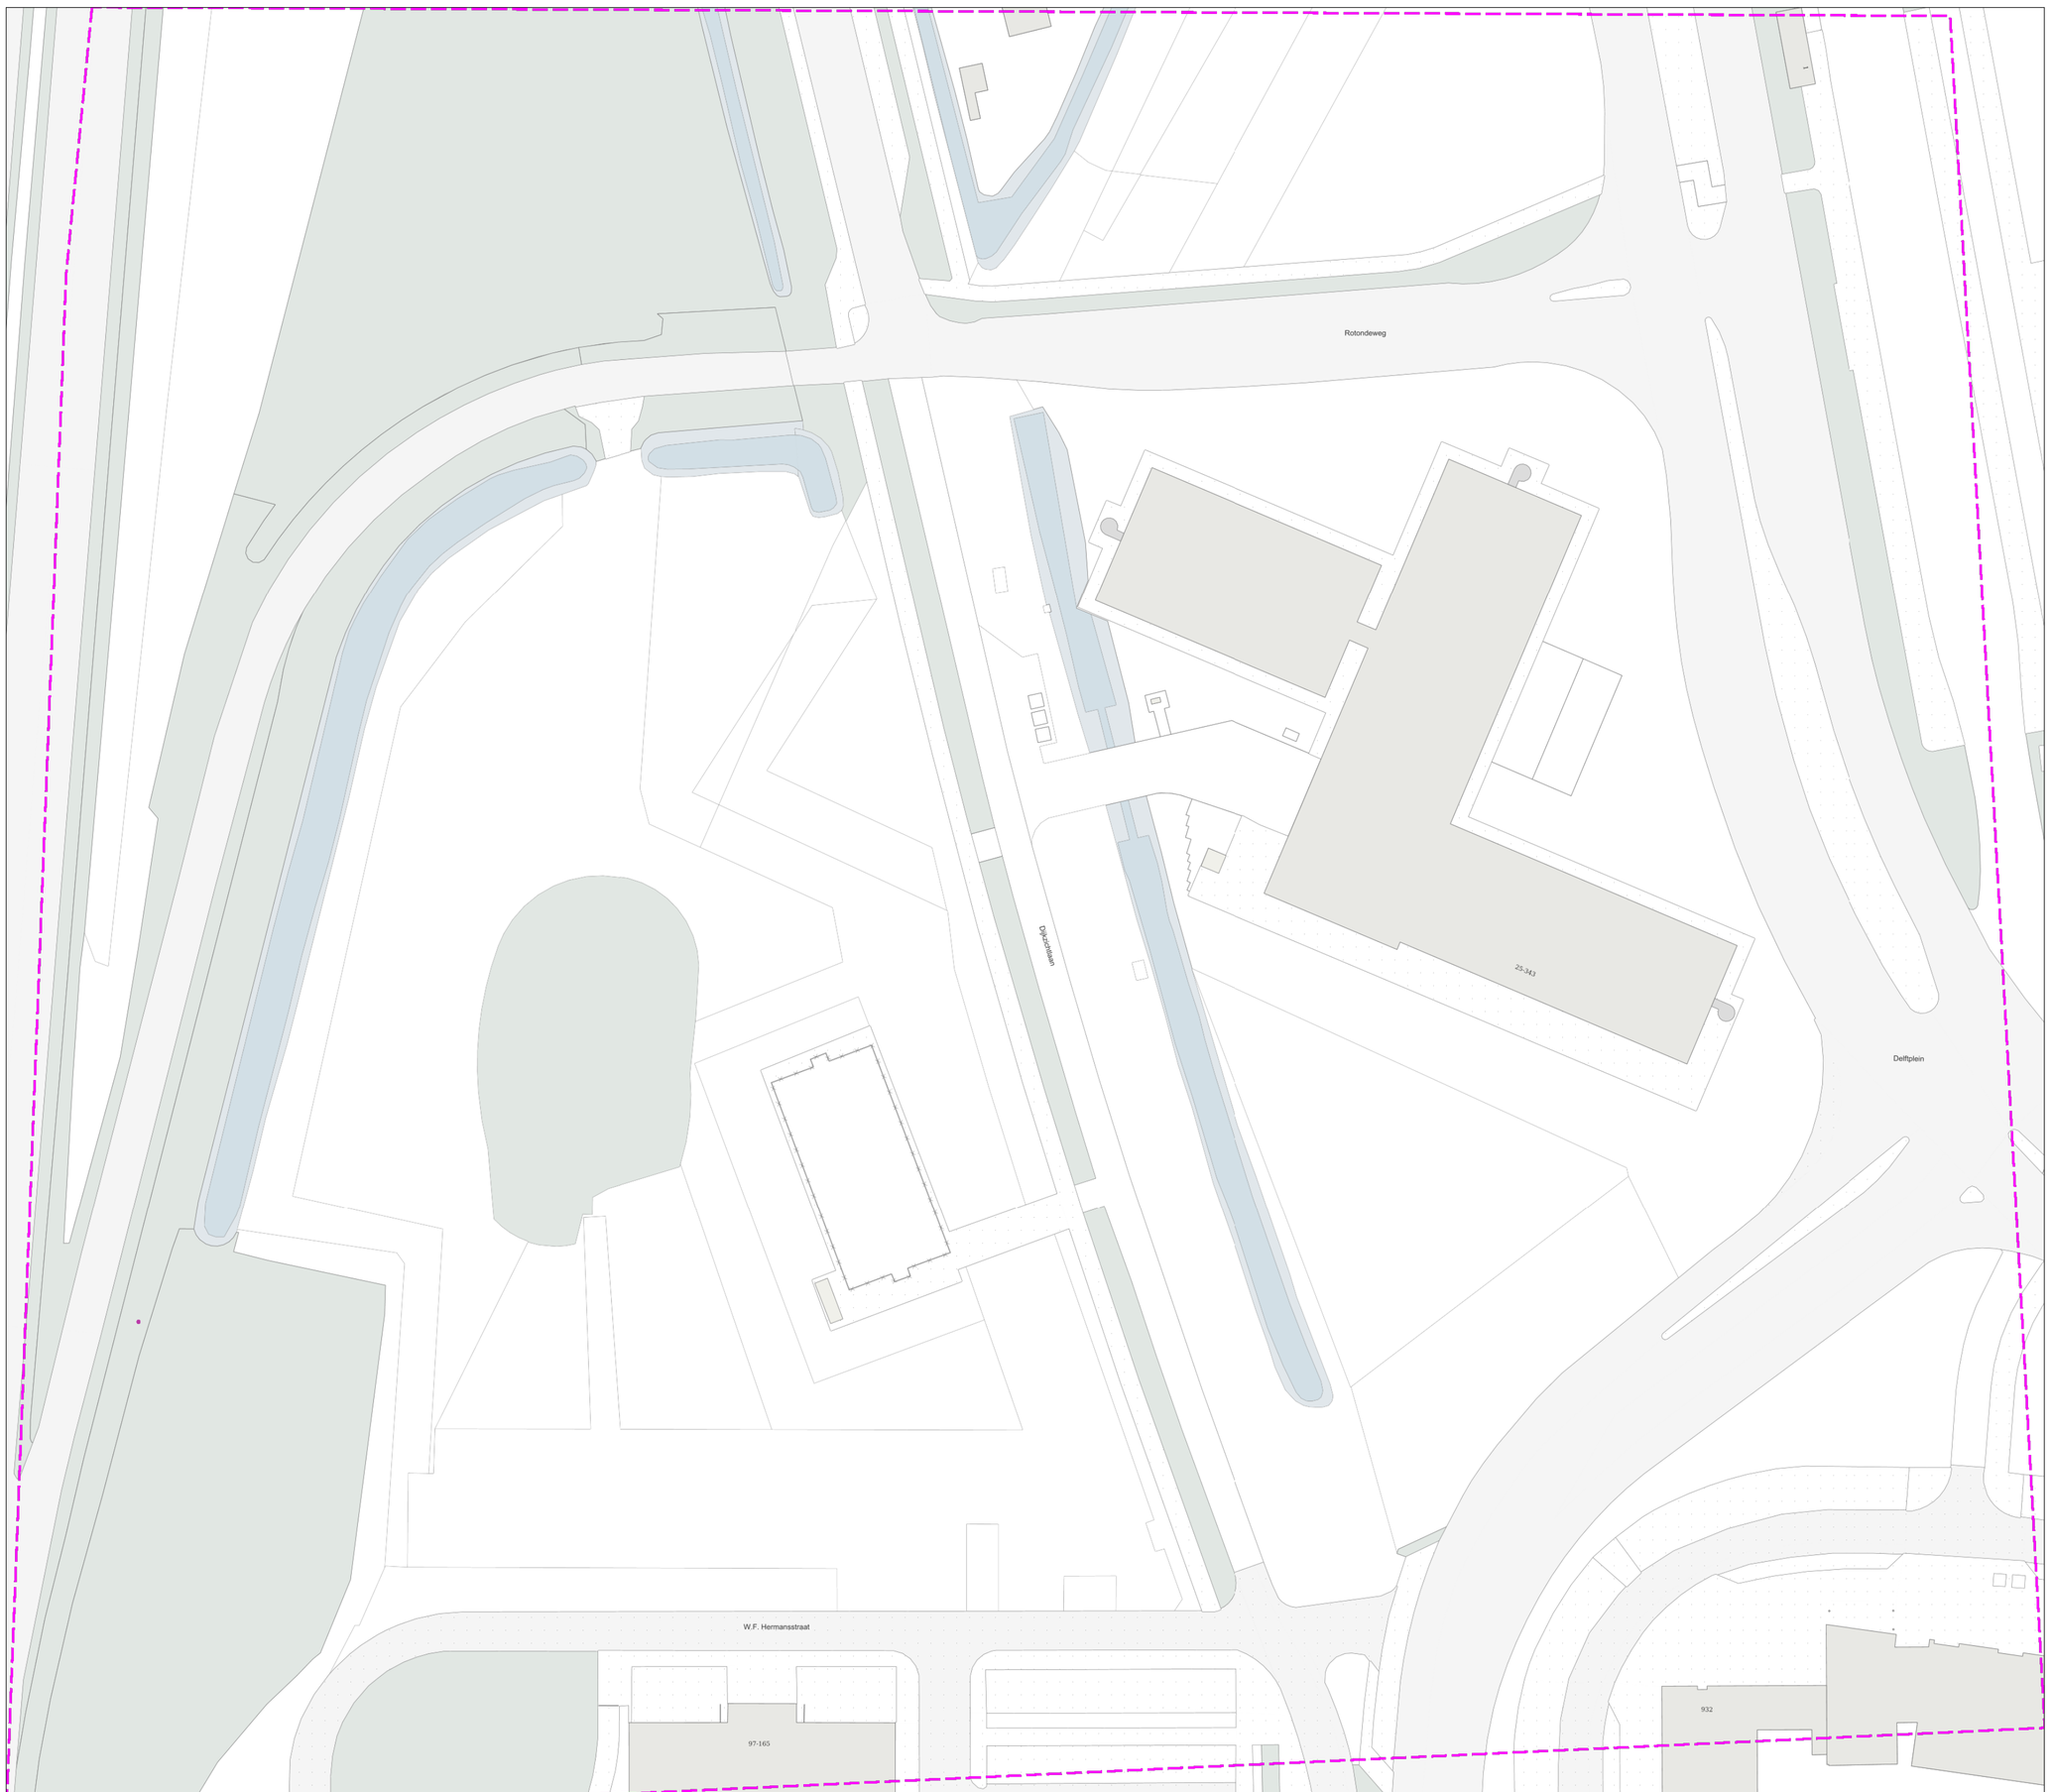


50 m

Themakaart: Tele2 Nederland B.V. datatransport

Contact:

Beschadigingsnummer:
020 - 750 1500
Storingsnummer:


Toezichthouder(s):
Afdeling BackBone Networks
ams-klicvooroverleg@tele2.com
020 - 750 1133

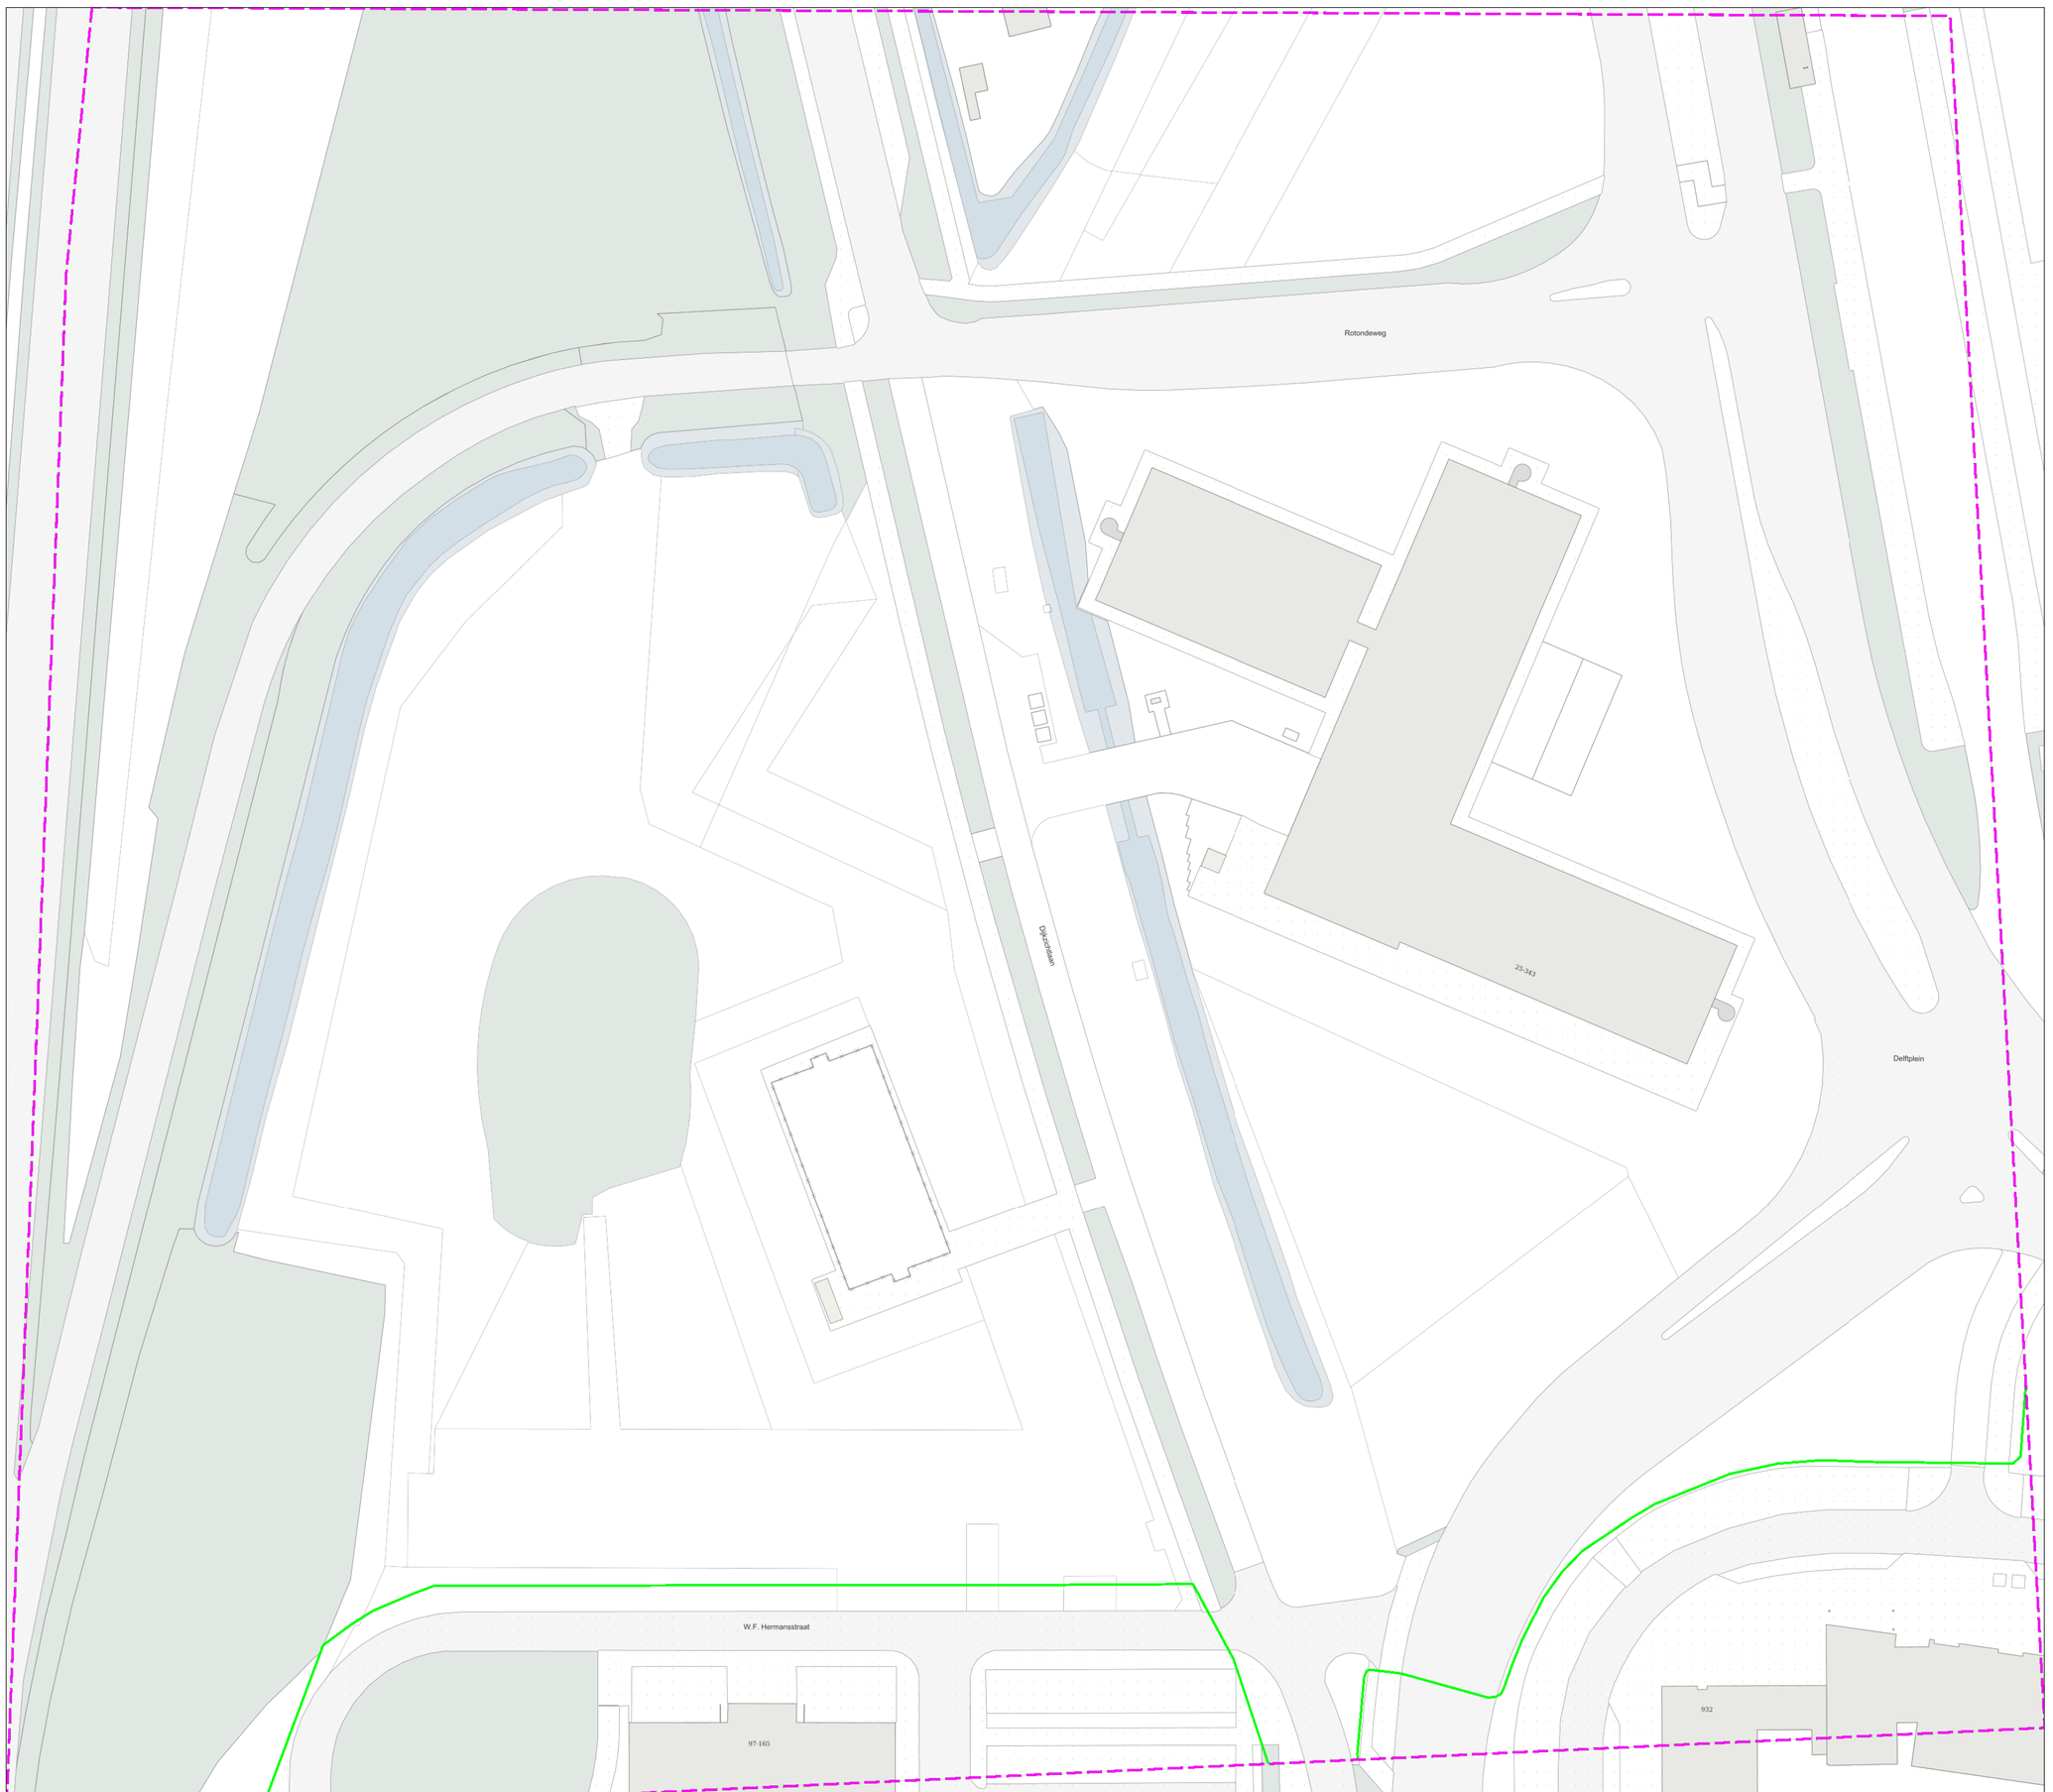

50 m

Contact:
Afd. ROW Regional Project Infrastructure
topografie.west@office.ziggo.nl
088 - 717 2238

Beschadigingsnummer:
088 - 717 4403
Storingsnummer:
088 - 717 4403

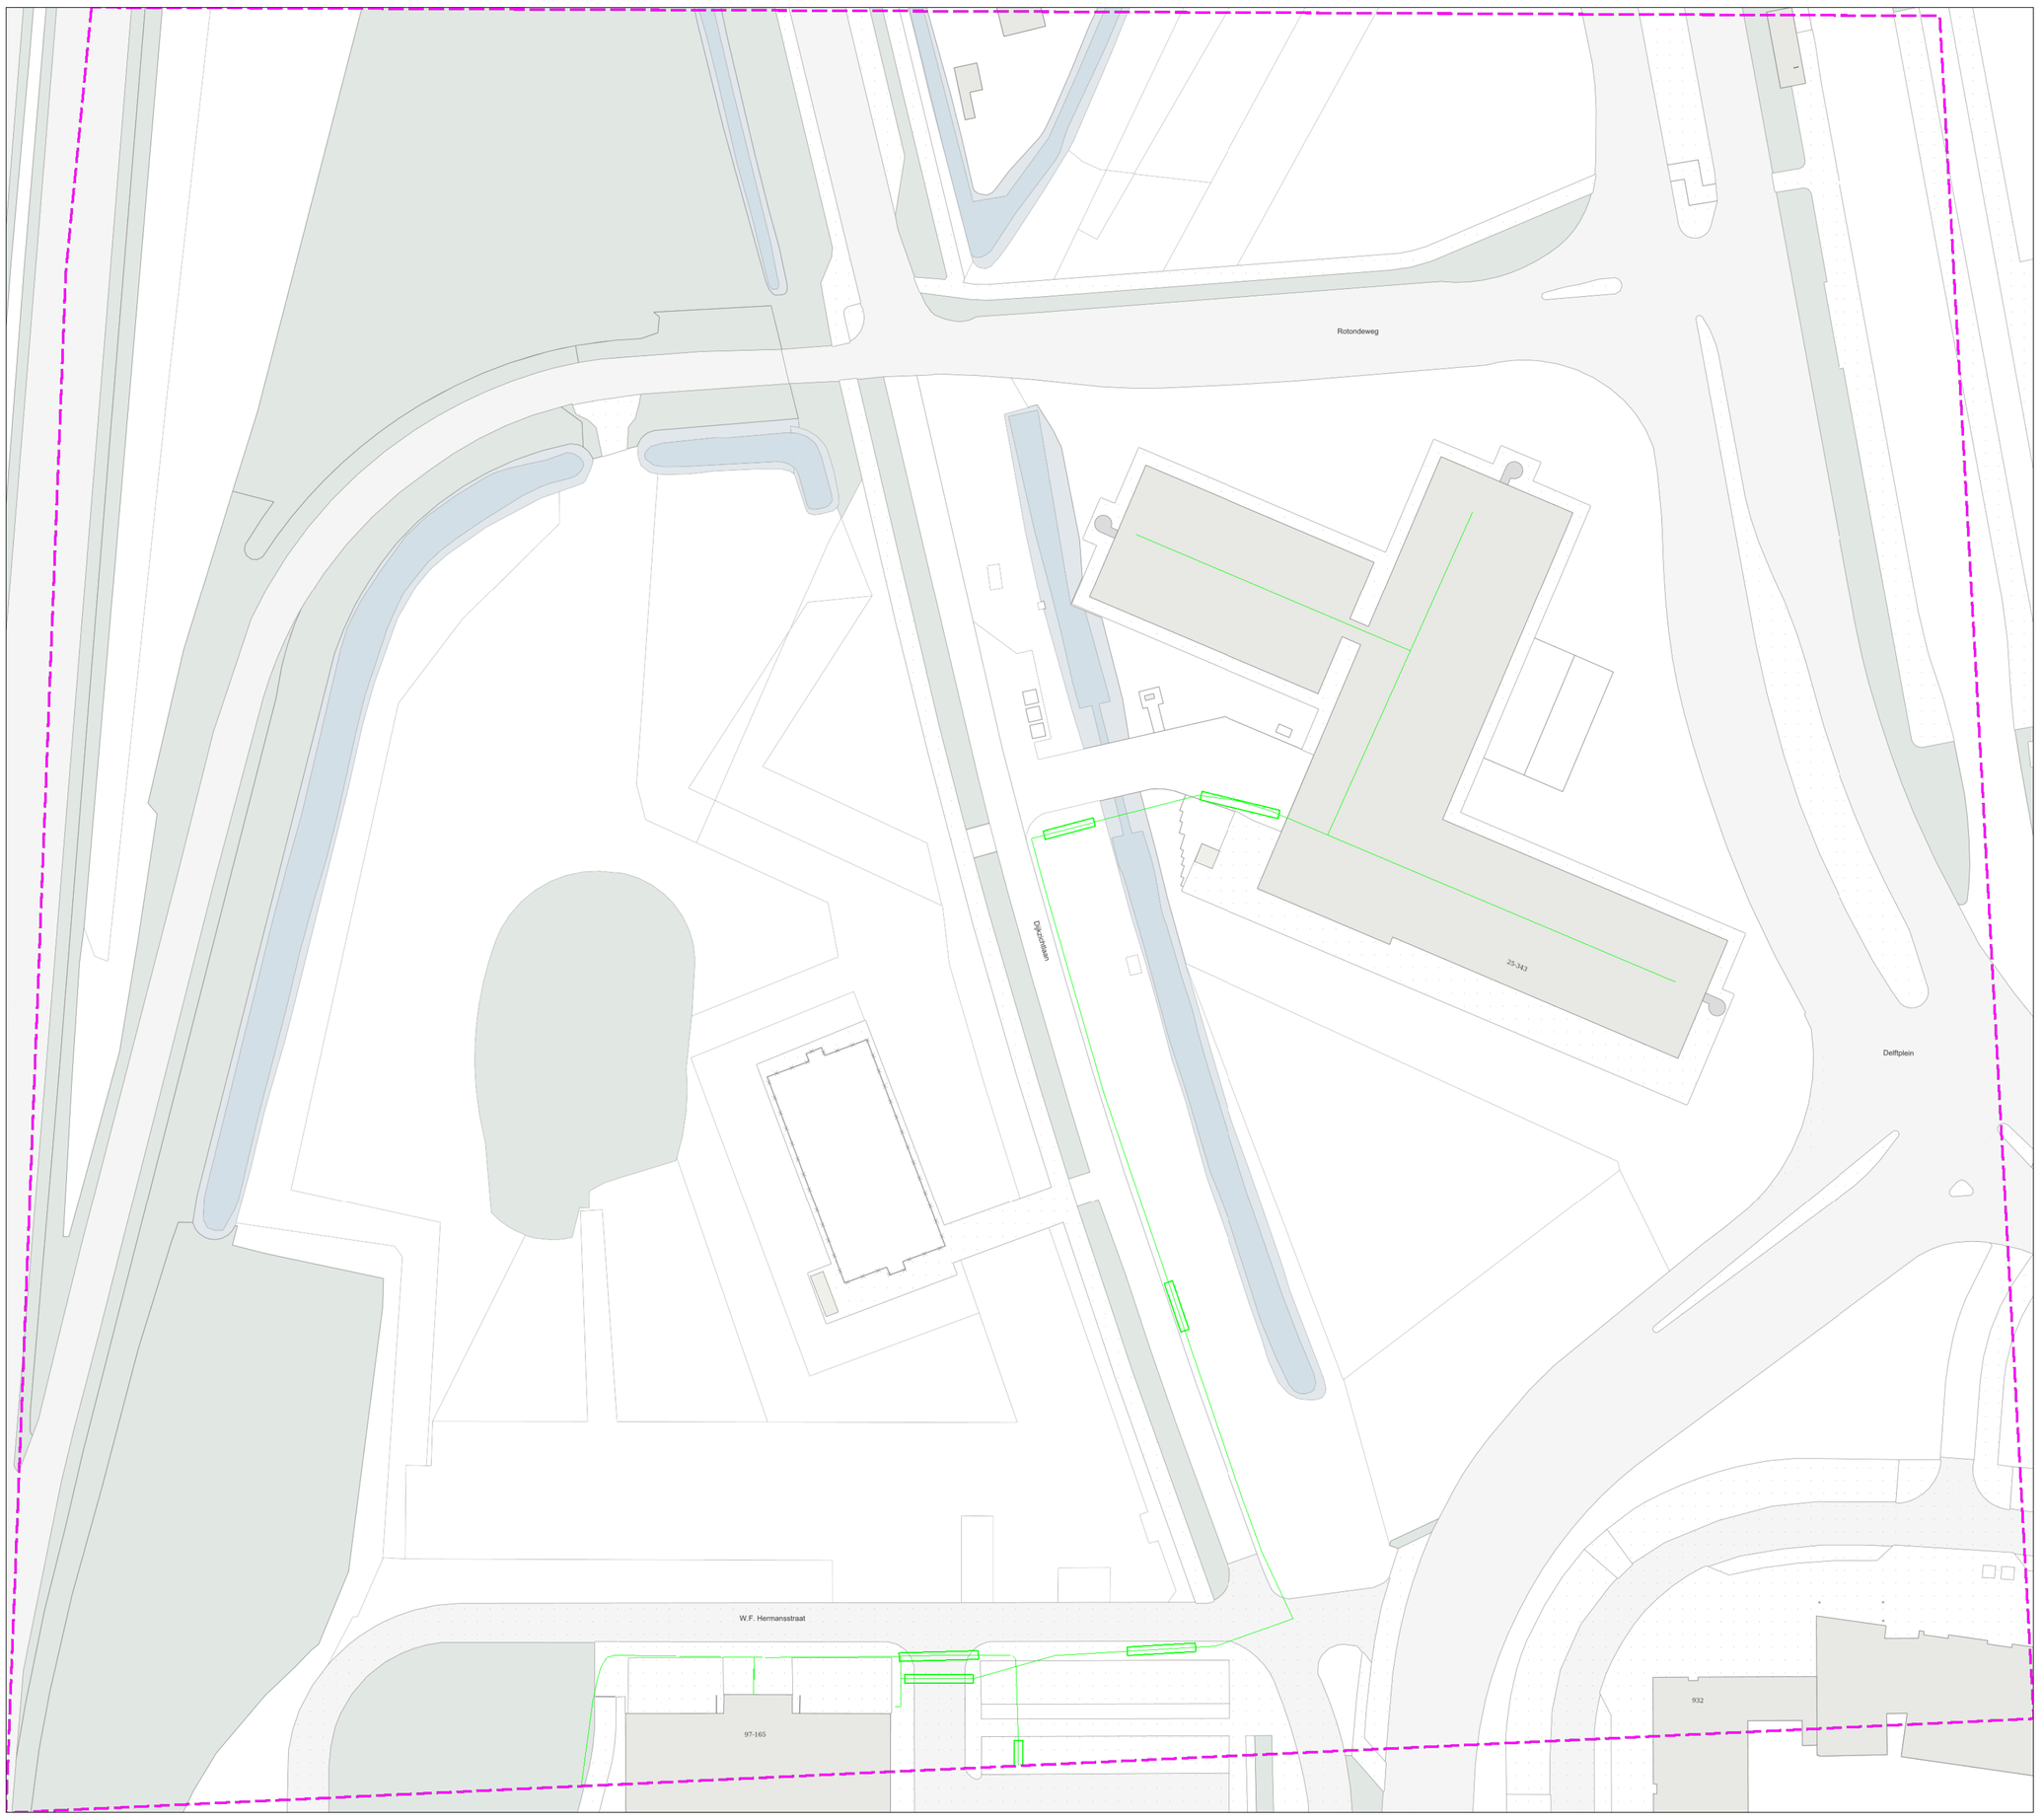

50 m