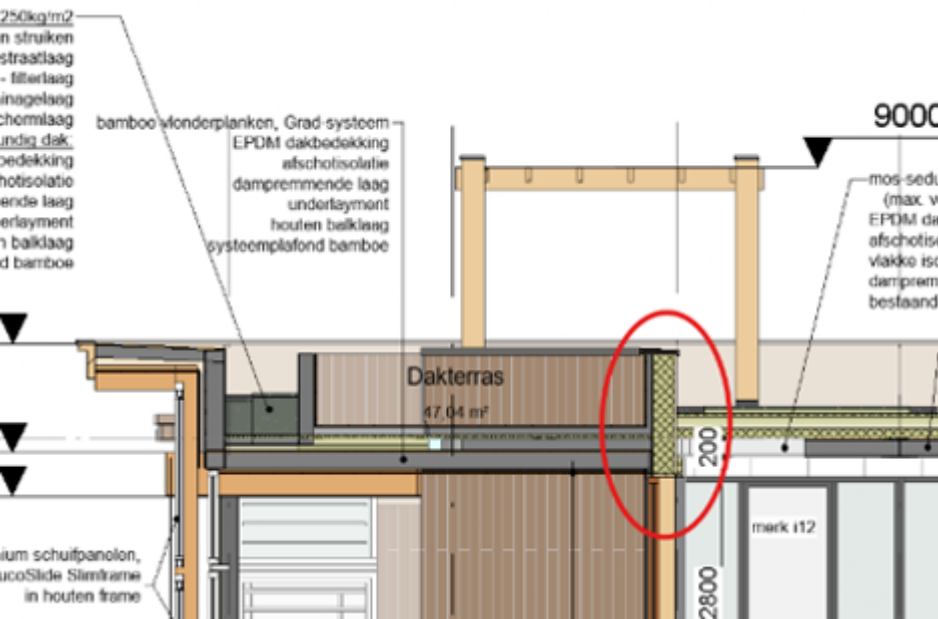
250kg/m2
n struiken
straatlaag
- filterlaag
inagelaag
chormlaag
undig dak:
oedekking
hotisolatie
ende laag
erlayment
n balklaag
d bamboe
bamboo vlonderplanken, Grad systeem
EPDM dakbedekking
afschotisolatie
dampremmende laag
underlayment
houten balklaag
systeemplafond bamboe
9000
mos-sedu
(max. v
EPDM de
afschotis
vlakke iso
dampprem
bestaand
Dakterras
47.04 m²
200
mark t12
2800
ium schuifpanolon,
ucoSlide Slimframe
in houten frame