
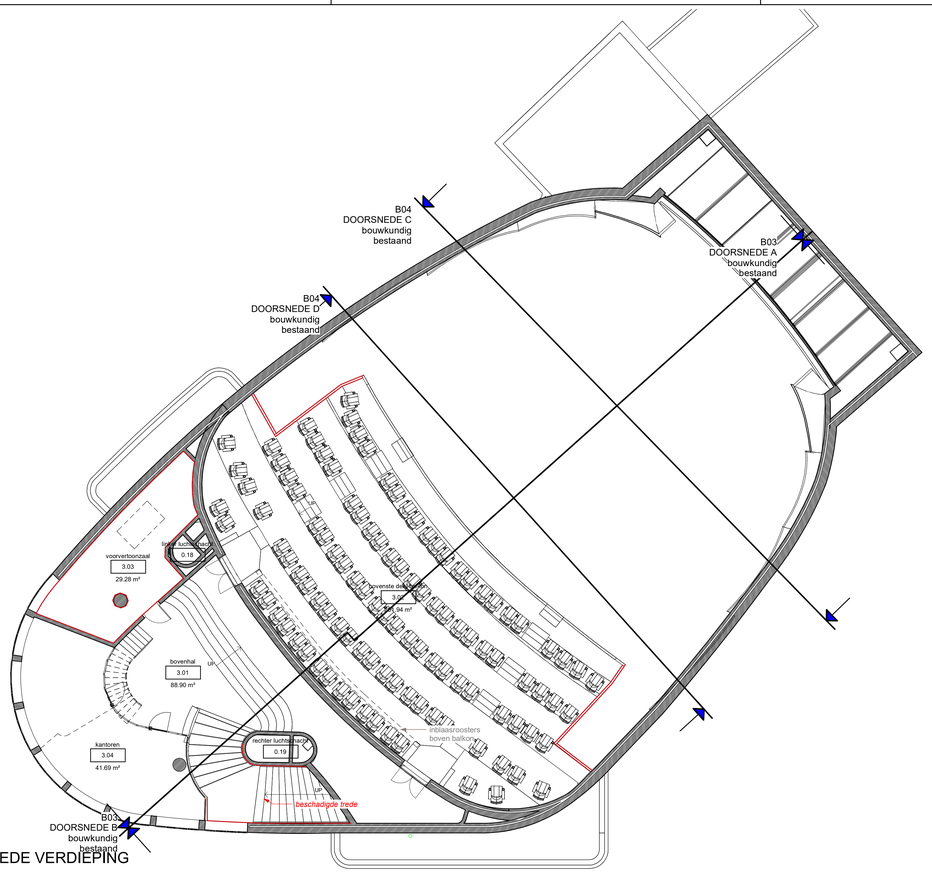



1 TWEEDE VERDIEPING

schaal 1 : 100

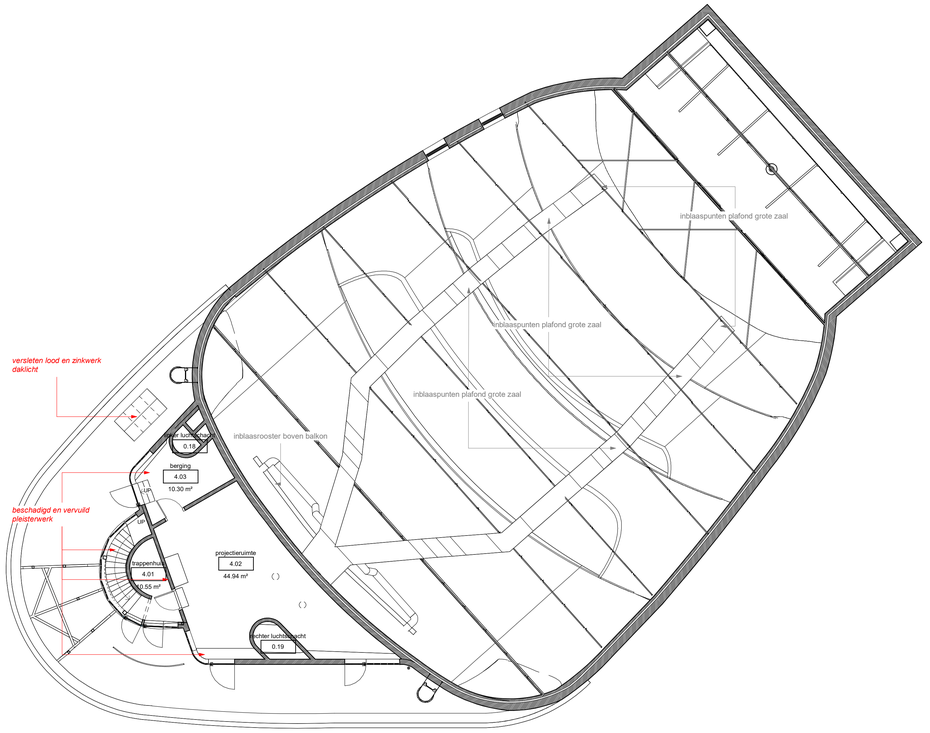


2 DERDE VERDIEPING


schaal 1 : 100

LEGENDA

- water doorlatende betonnen vloeren
- gedemonteerde loges
- beschadigd pleisterwerk exterieur
- verweerd schilderwerk exterieur
- beschadigde lambrisering


OPNAME

schaal 1 : 50

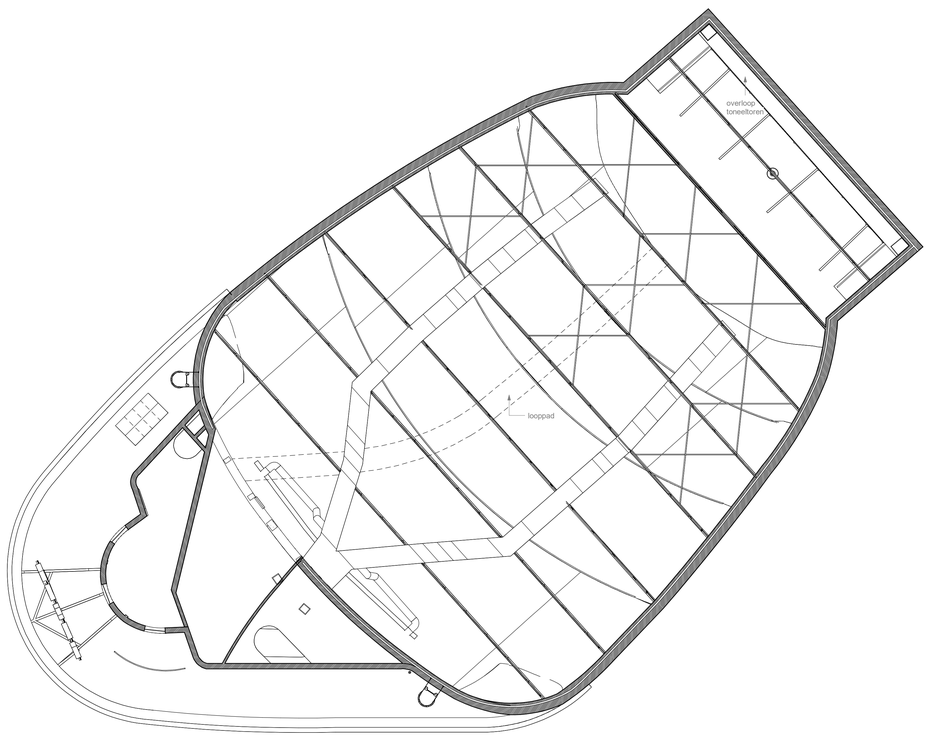


4 ZOLDER

schaal 1 : 100

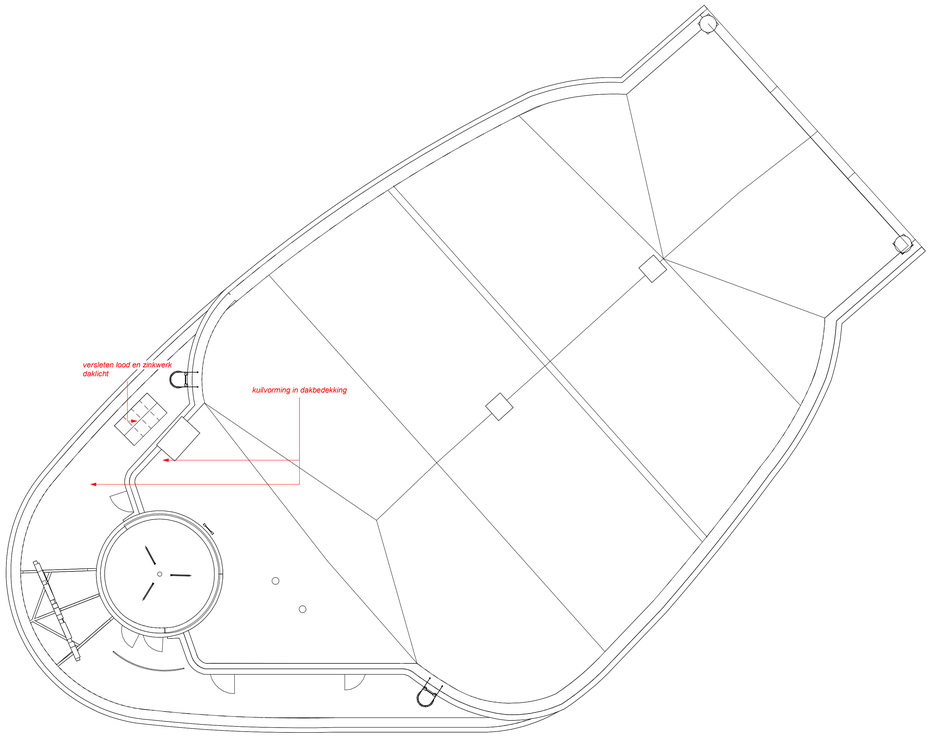


3 DAK

schaal 1 : 100

# OPNAME GEBREKEN PLATTEGRONDEN CONCEPT

Stadsherstel Limburg

Ir. Karl Pesch Konopka
restauratiearchitect

Bourgognestraat 13a
6191HX, Beek Lb.

T. +32-25 020 822
M. +31-623 456 637
E. stadsherstellimburg@planet.nl
W. stadsherstellimburg.com

| | | |
|---|---|---|
| project | : | Theater Royal Heerlen |
| onderdeel | : | OPNAME GEBREKEN PLATTEGRONDEN |
| opdr. gever | : | Gemeente Heerlen |
| | | Geleenstraat 25<br>6411 HP Heerlen<br>Nederland |

10 20 30 40

| | | | |
|---|---|---|---|
| schaal : | As indicated | gewijzigd : | tekening nr : |
| datum : | 30-10-2019 | 20/10/2023 22:51:18 | ON06 |
| eenheid: | mm | format : A0 landscape | |