
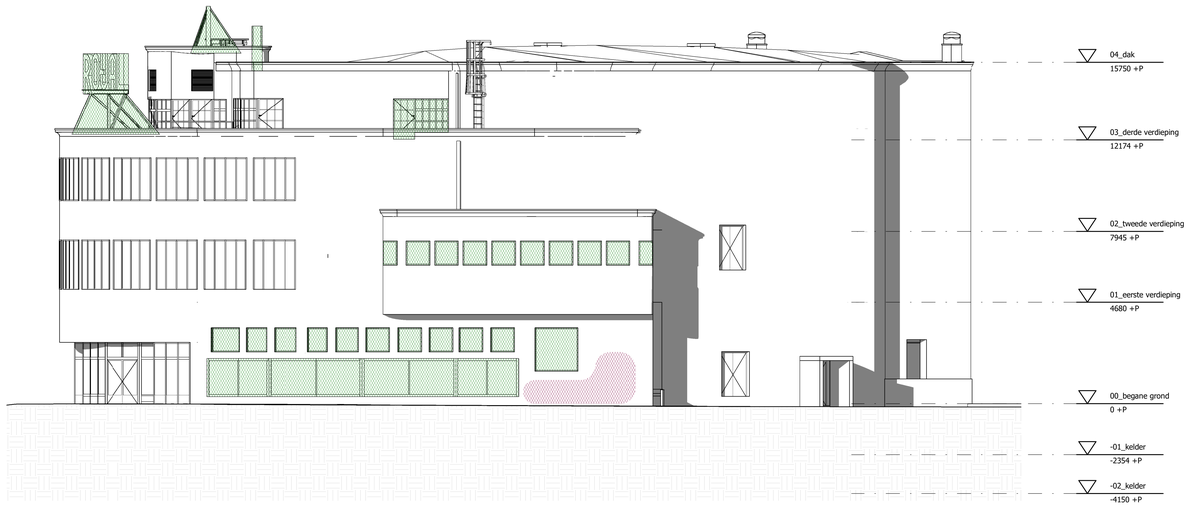



2 NOORDELIJKE GEVEL

schaal 1 : 100

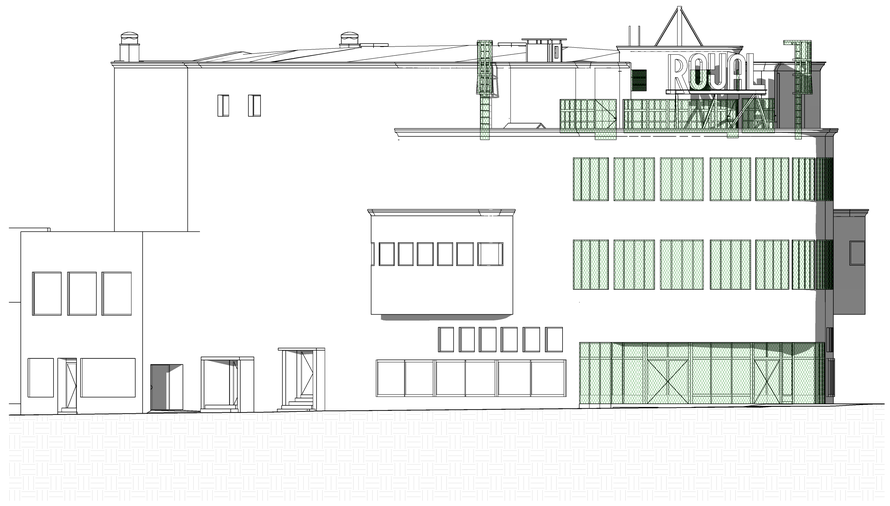


1 OOSTELIJKE GEVEL

schaal 1 : 100

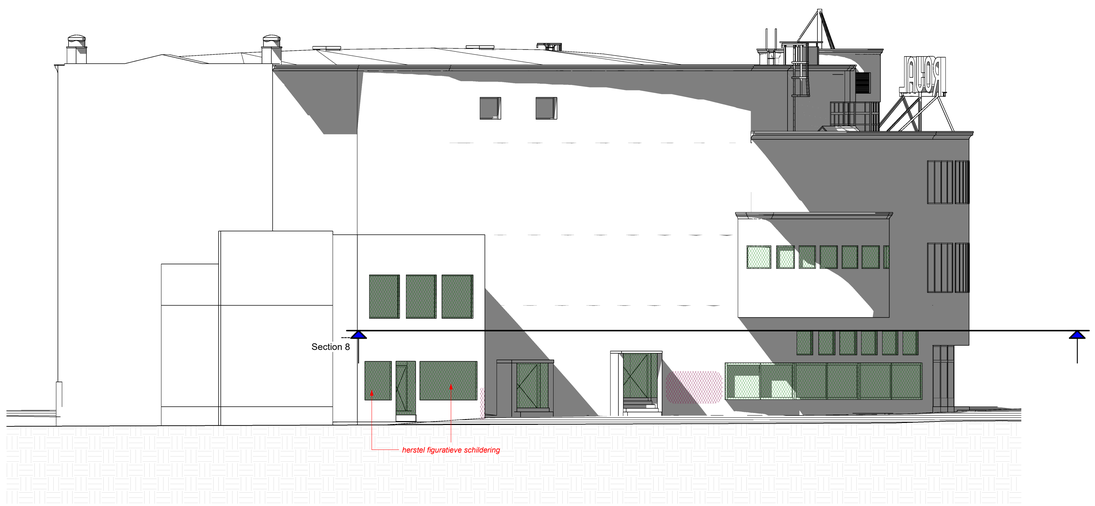

4 ZUIDELIJKE GEVEL

schaal 1 : 100

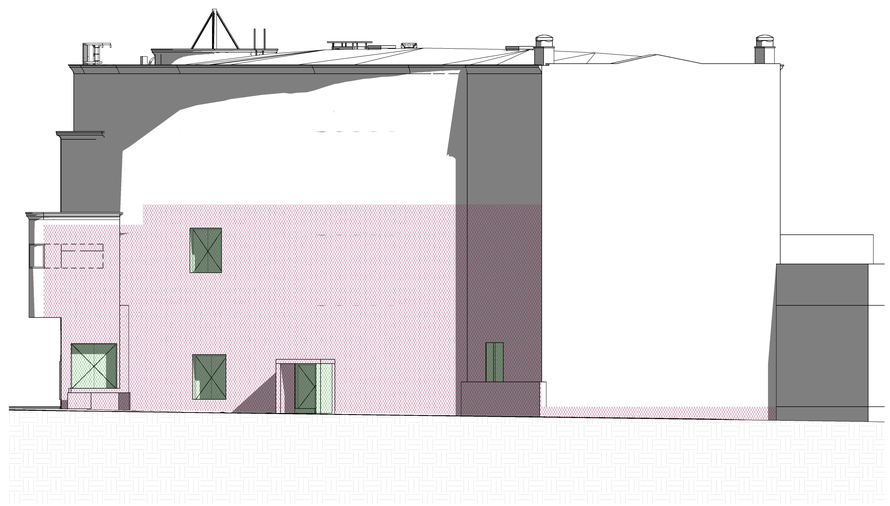

3 WESTELIJKE GEVEL

schaal 1 : 100

LEGENDA

- water doorlatende betonnen vloeren
- gedemonteerde loges
- beschadigd pleisterwerk exterieur
- verweerd schilderwerk exterieur
- beschadigde lambrisering

OPNAME

schaal 1 : 50

Stadsherstel Limburg

Ir. Karl Pesch Konopka
restauratiearchitect

Bourgognestraat 13a
6191HX, Beek Lb.

T. +32-25 020 822
M. +31-623 456 637
E. stadsherstellimburg@planet.nl
W. stadsherstellimburg.com

project	:	Theater Royal Heerlen
onderdeel	:	OPNAME GEBREKEN GEVELS
opdr. gever	:	Gemeente Heerlen
		Geleenstraat 25 6411 HP Heerlen Nederland

10 20 30 40

schaal :	As indicated	gewijzigd :	tekening nr :
datum :	30-10-2019	12/12/2023 14:43:34	ON07
eenheid:	mm	format :	A0 landscape

OPNAME GEBREKEN GEVELS CONCEPT