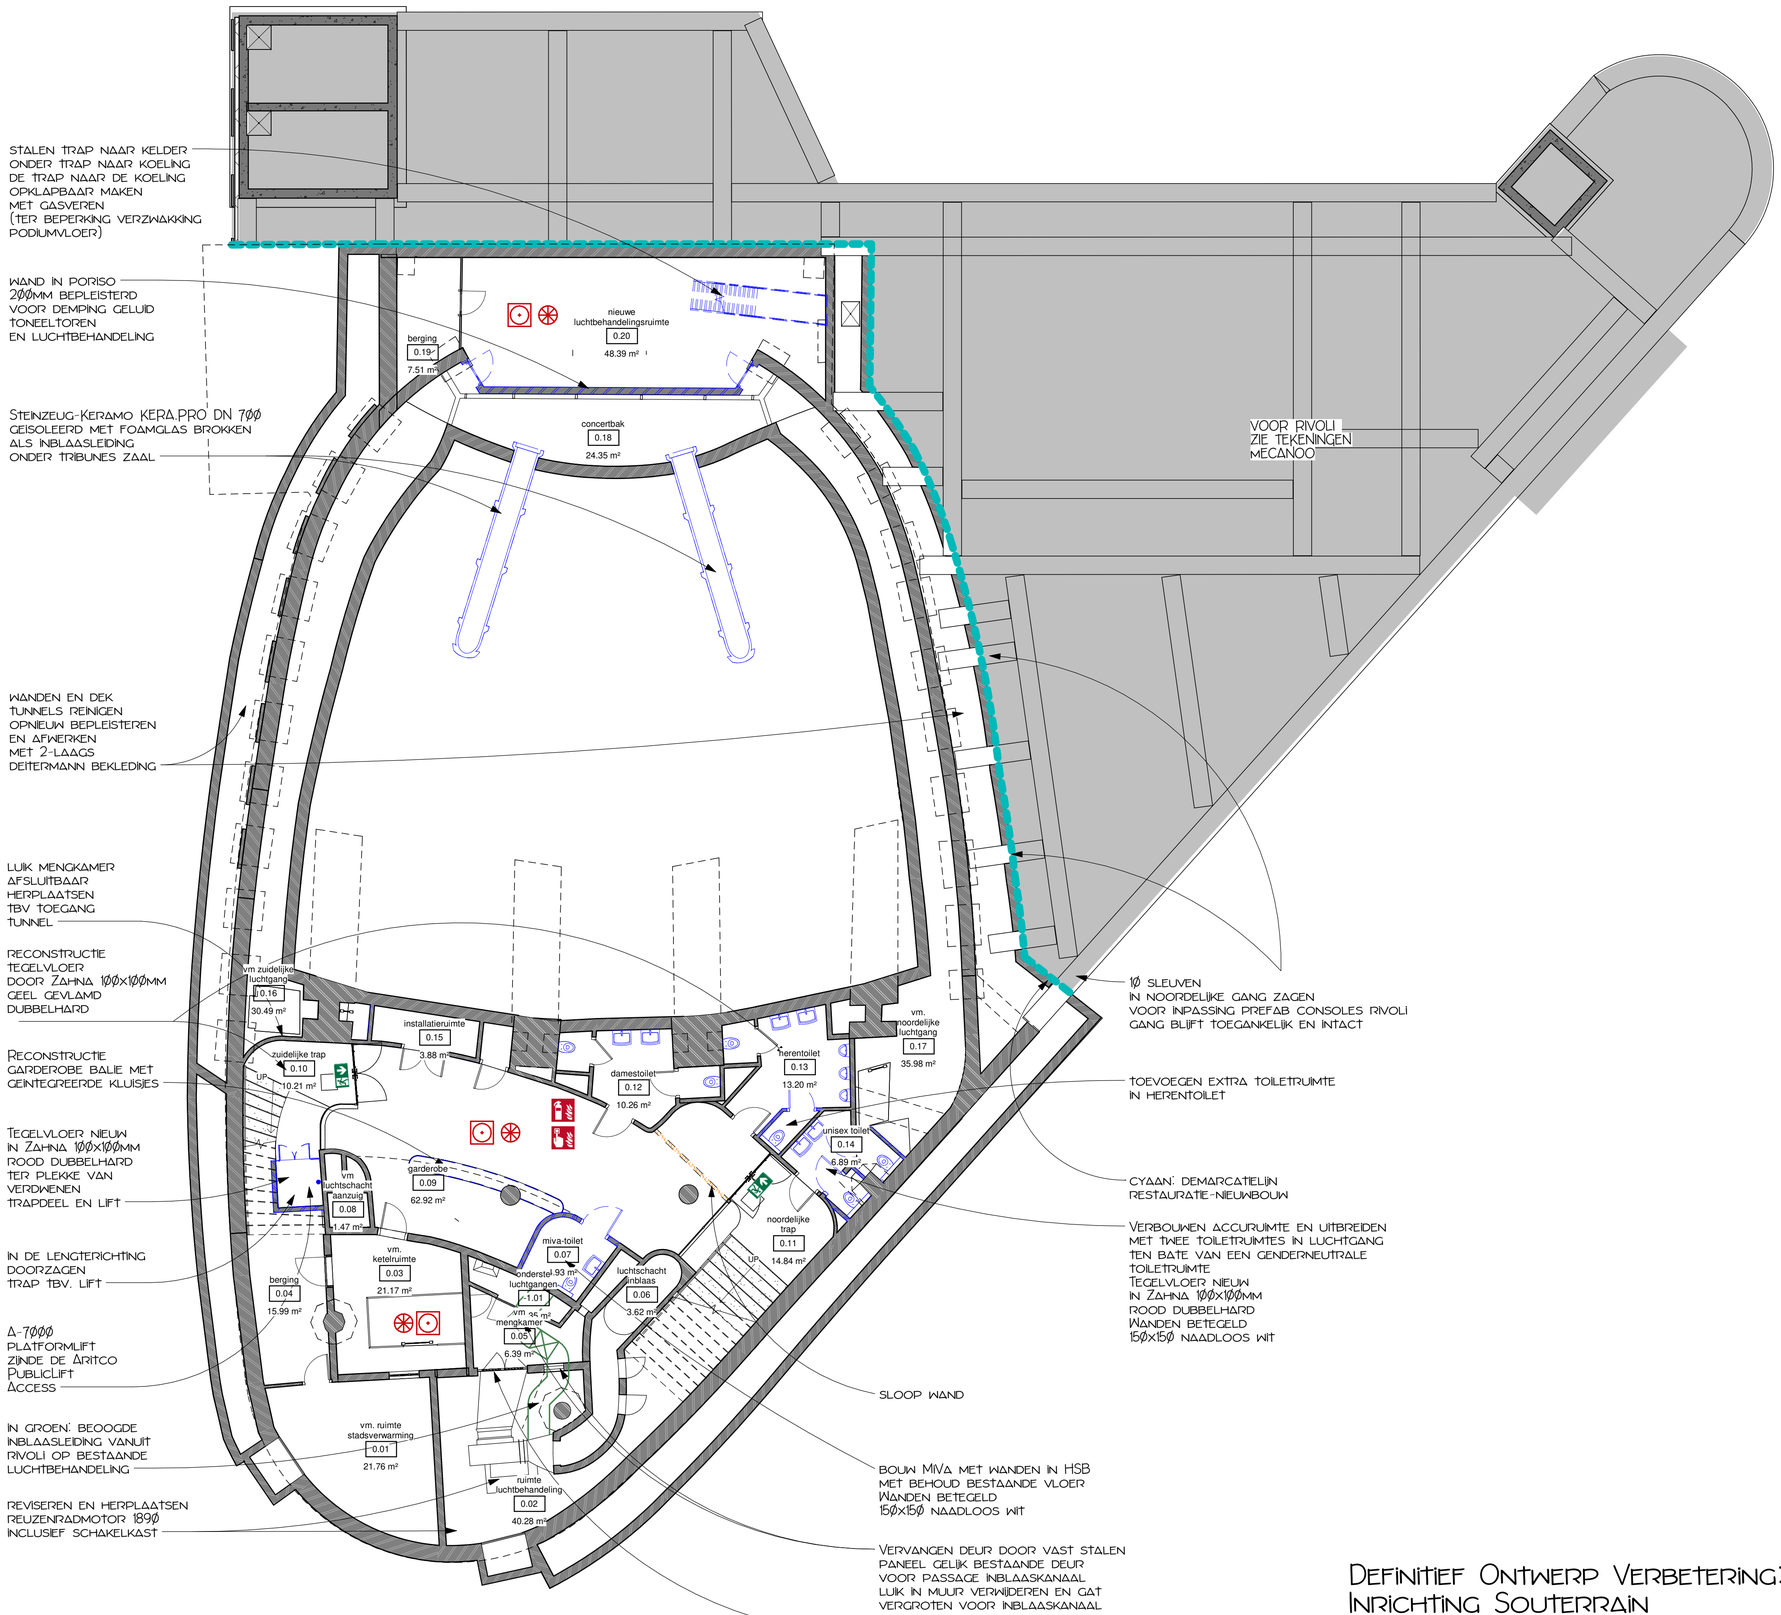


1 KELDER

schaal 1 : 100

LEGENDA

renvooi bouwkundig

- metselwerk / beton bestaande constructie
- te slopen onderdeel
- te slopen onderdeel

renvooi brandveiligheid

- vlucht-/looprichting
- scheiding met WBDBO ≥ 30 min, bepaald volgens NEN 6068
- scheiding met WBDBO ≥ 60 min, bepaald volgens NEN 6068
- brand-/rookwerende deur, zelfsluitend; prestatie conform brandveiligheidsrapport, NEN 6069 / NEN 6075
- PB PB paniekSluiting conform NEN-EN 1125, waar voorgeschreven
- NB NB nooduitgangsbeslag conform NEN-EN 179, waar voorgeschreven
- KM KM deurvastzetinrichting op kleefmagneet; automatische vrijgave bij brandalarm / spanningsuitval
- draagbaar blustoestel; zichtbaar / gemarkeerd conform NEN 3011
- brandslanghaspel; plaatsing en bereik conform Bbl / brandveiligheidsadvies
- BMC brandmeldcentrale
- brandweeringang / toegang hulpdiensten
- EHBO-middelen
- noodverlichting; waar vereist ≥ 1 lux binnen 15 s en ≥ 60 min; Bbl art. 4.195–4.196
- vluchtrouteaanduiding conform NEN 3011 en NEN-EN 1838 § 5.4.5; Bbl art. 4.215
- handbrandmelder
- rookmelder / optische rookdetector
- akoestische alarmgever (slow-whoop); NEN 2575
- noodtelefoon / brandweertelefoon, indien van toepassing
- noodsleutel in sleutelkluis

algemene opmerkingen

- Peil P = 0,00 en de relatie tot NAP vermelden conform de projecttekeningen; controleer het projectpeil vóór uitvoering.
- Alle maatvoering in mm, tenzij anders aangegeven. Hoogtematen en peilen in m.
- Alle maatvoering, bestaande aansluitingen, sparingen en maatketens in het werk controleren vóór productie en uitvoering; afwijkingen vooraf melden aan de architect / directie.
- Detailtekeningen, staten en expliciete maatvoering gaan bij tegenstrijdigheid vóór schematische weergaven op overzichtstekeningen.
- Bestaande monumentale onderdelen, materialen en afwerkingen behouden, tenzij op tekening of in werkomschrijving uitdrukkelijk anders is aangegeven. Aansluitingen op monumentaal werk zorgvuldig inmeten en proefstukken / monsters ter goedkeuring voorleggen waar relevant.
- Uitwendige scheidingsconstructies: openingen ter voorkoming van ratten en muizen conform de toepasselijke eisen van Bbl § 4.3.9; bij nieuwbouwsystematiek in beginsel geen openingen breder dan 10 mm, behoudens de in het Bbl genoemde uitzonderingen.
- Hoogteverschillen in de vereiste toegankelijke route en ter plaatse van de hoofdtoegang volgens de toepasselijke Bbl-eisen; hoogteverschillen groter dan 20 mm waar vereist overbruggen met hellingbaan of lift. Voor deze verbouw / monumentensituatie is het goedgekeurde toegankelijkheidsconcept leidend.
- Sanitaire en natte ruimten: vloerpeilen en afschot conform tekeningen / details; vochtwering en wateropname waar van toepassing bepalen conform Bbl en NEN 2778:2015.
- Constructief glas en glazen vloerafscheidingen toetsen conform NEN 2608:2026 en de toepasselijke constructieve belastingen. Veiligheidsbeglazing toepassen waar vereist conform NEN 3569:2018 of de op het moment van uitvoering geldende opvolger.
- Brandveiligheidsaanduidingen op bouwkundige tekeningen zijn schematisch. Brandveiligheidsrapport, PvE brandmeld-/ontruimingsinstallatie en goedgekeurde vergunningstukken zijn leidend voor omvang, prestatie en exacte positionering.
- Brand- en rookwerende doorvoeringen, voegen en aansluitingen uitvoeren met aantoonbaar geschikte systemen die passen bij de vereiste prestatie van de scheidingsconstructie.
- Alle werkzaamheden aan het rijksmonument uitvoeren conform vergunningvoorwaarden, restauratie-uitgangspunten en toepasselijke ERM-uitvoeringsrichtlijnen.

tekeningen dienen te worden gezien in samenhang met documenten

planvorming en tekeningen Rivoli	Mecanoo Architecten
ruimteboek historische binnenruimte Royal	Rosan Scheres / Stadsherstel Limburg
ontwerp bioscooptechniek	Cinema Next
tekeningen en berekeningen constructie	ABWN / constructeur
tekeningen en berekeningen installaties	K+ / installatieadviseur
notities en berekeningen akoestiek	Sweco
notities en berekeningen bouwfysica	Sweco
notities en berekeningen brandveiligheid	Sweco
bouwhistorisch onderzoek	Res nova Monumenten
bouwveiligheidsplan / V&G-uitvoeringsdocumenten	n.t.b.

? LEGENDA VERBETERING

schaal 1 : 100

Definitief Ontwerp Verbetering:
Inrichting Souterrain

Stadsherstel Limburg | Stadsherstel Limburg, +32 25 020 822 | Bourgognestraat 13a, 6191HX, Beek, The Netherlands | stadsherstellimburg@planet.nl | www.stadsherstellimburg.com

ROSAN SCHERES | Rosan Scheres, +31 6 28 61 63 33 | Tongersestraat 65, 6211 LP Maastricht, The Netherlands | rosanscheres@gmail.com | www.rosanscheres.com

mecanoo | Mecanoo Architecten B.V., +31 15 278 81 00 | Oude Delft 203, 2611 HD, Delft, The Netherlands | info@mecanoo.nl | www.mecanoo.nl

project	:	Theater Royal Heerlen
onderdeel	:	PLATTEGROND SOUTERRAIN VERBETERING
opdr. gever	:	Gemeente Heerlen
		Geleenstraat 25 6411 HP Heerlen Nederland

10 20 30 40

schaal :	1 : 100	gewijzigd :	tekening nr :
datum :	30-10-2019	25-10-2026 23:29:22	N021
eenheid:	mm	format : A1 landscape	

PLATTEGROND SOUTERRAIN VERBETERING