
Gegevens inspectie Bouwbedrijf Coppes 16 juli 2026
- Dakisolatie PIR-plaat Kingspan 80mm
- Stadsuitlopen is 110x280 voorzien
- van vergaarbakken zonder spuwer (lopen aan bovenzijde over)
- Hemelwaterpijpen 100mm

Alle maten in het werk te controleren
Oppervlakten zijn netto oppervlakken,
zijnde zij zijn niet opgeteld met de oppervlakten die erop lozen.

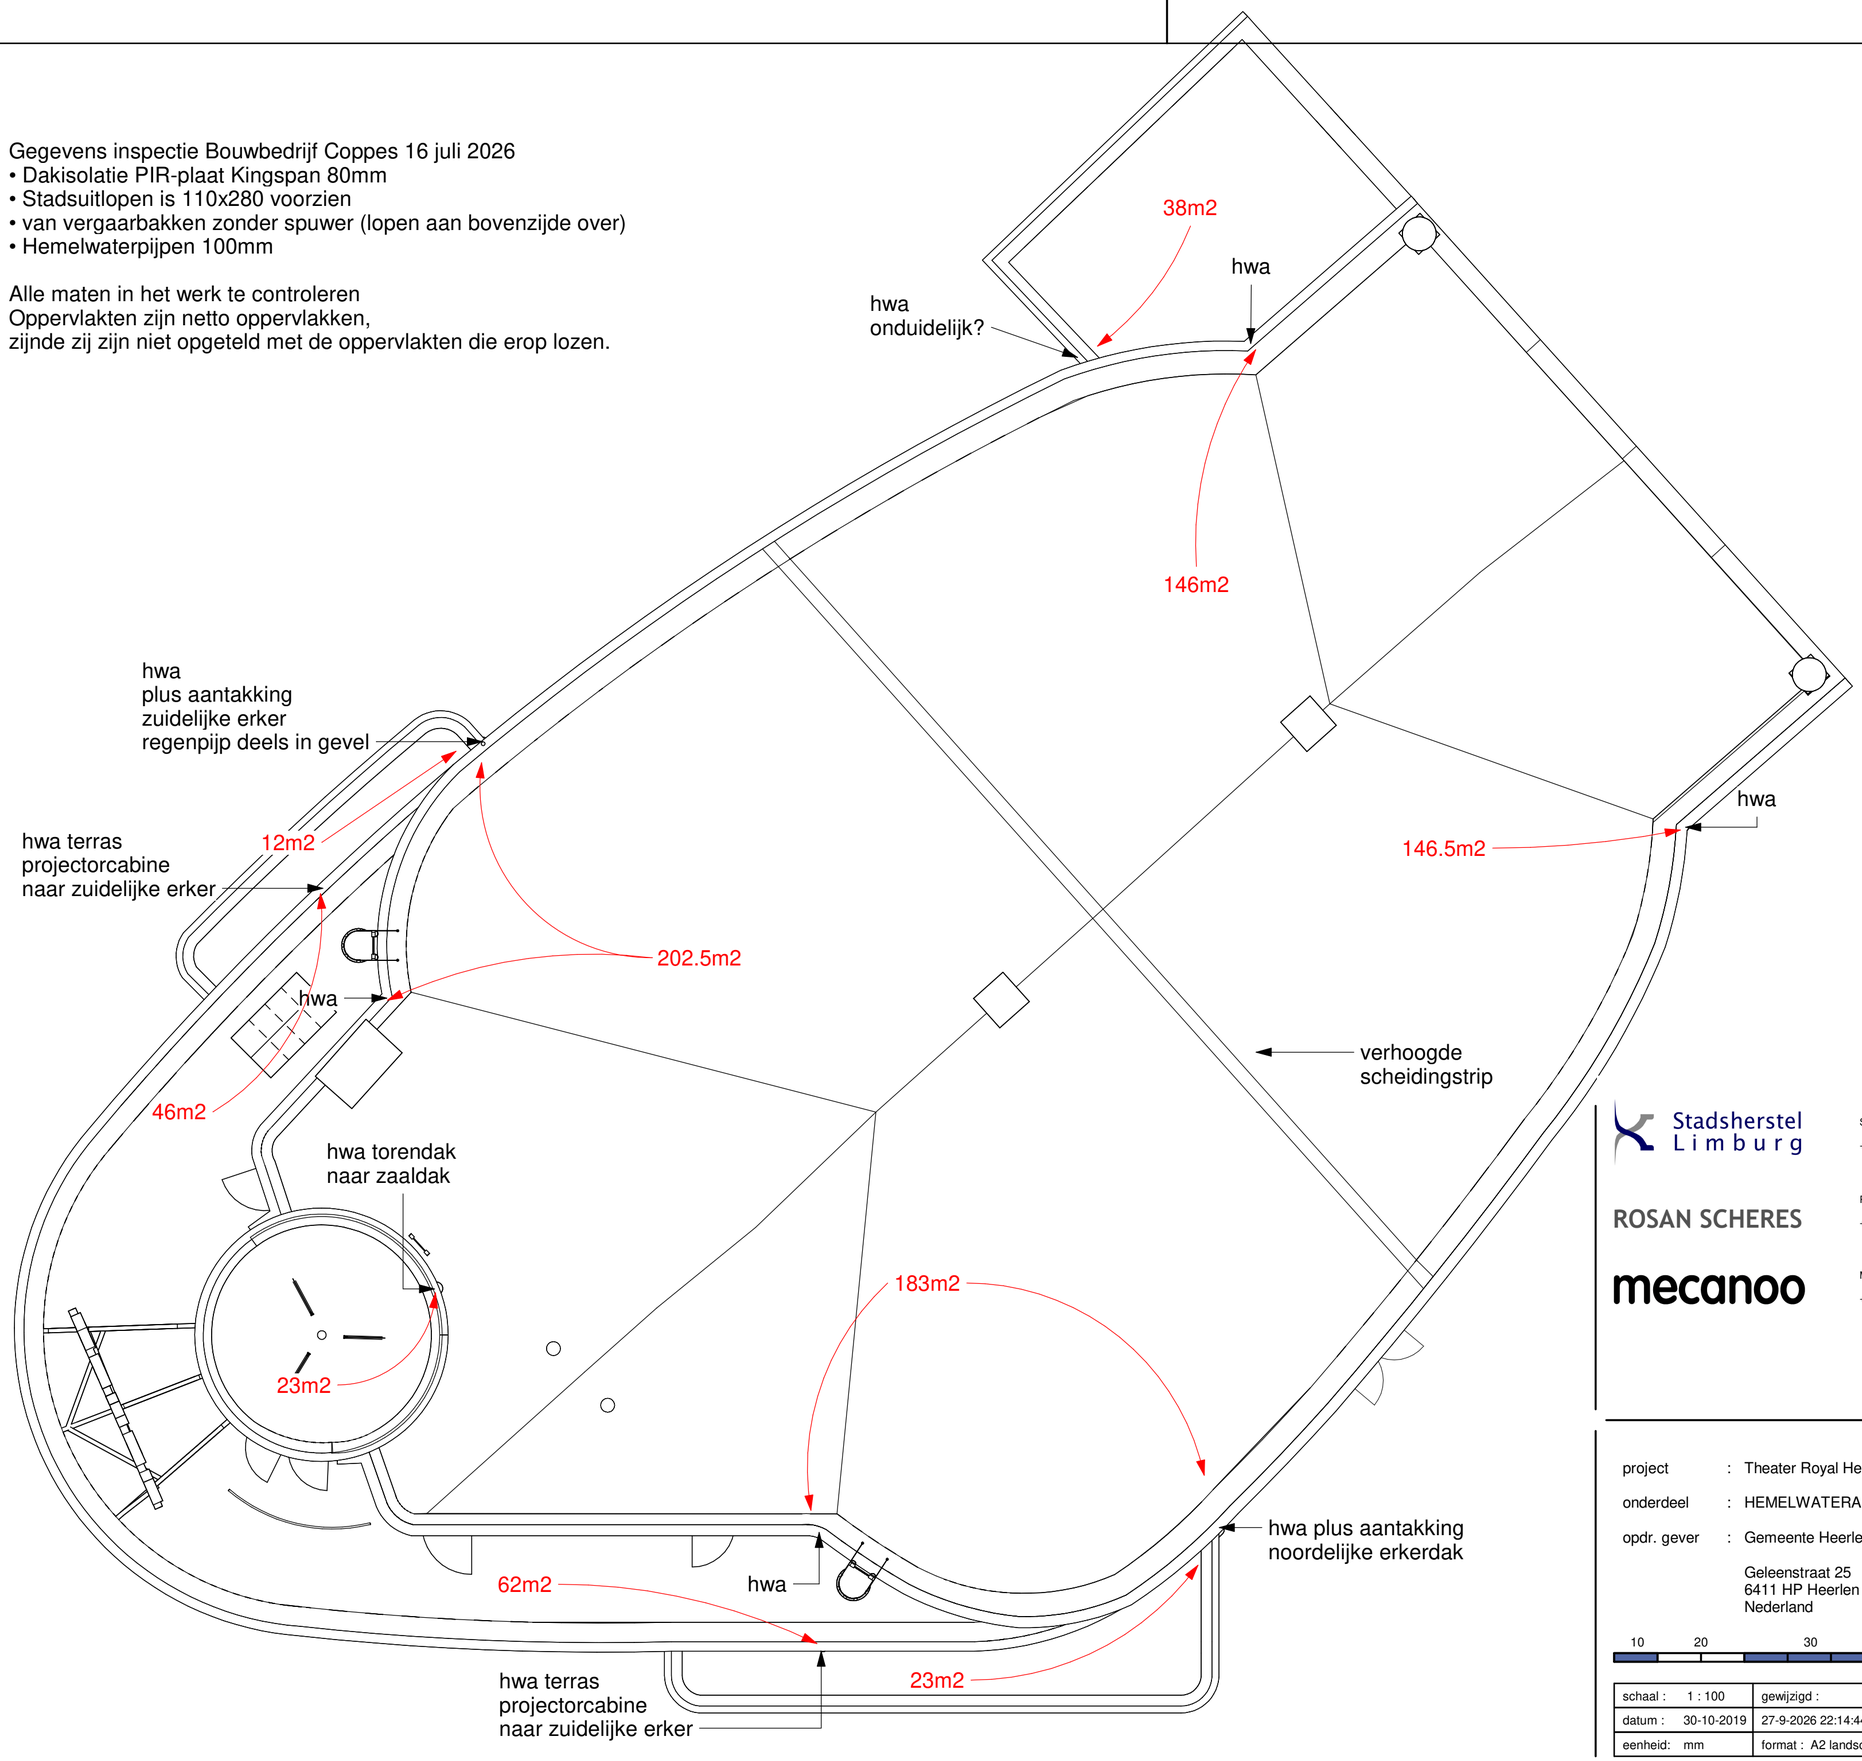

HEMELWATERAFVOER DAKEN ROYAL

Stadsherstel Limburg
+32 25 020 822
Bourgognestraat 13a
6191HX, Beek
The Netherlands
stadsherstellimburg@planet.nl
www.stadsherstellimburg.com

ROSAN SCHERES
Rosan Scheres
+31 6 28 61 63 33
Tongersestraat 65
6211 LP Maastricht
The Netherlands
rosanscheres@gmail.com
www.rosanscheres.com

mecanoo
Mecanoo Architecten B.V.
+31 15 278 81 00
Oude Delft 203
2611 HD, Delft
The Netherlands
info@mecanoo.nl
www.mecanoo.nl

project	:	Theater Royal Heerlen
onderdeel	:	HEMELWATERAFVOER DAKEN ROYAL
opdr. gever	:	Gemeente Heerlen Geleenstraat 25 6411 HP Heerlen Nederland

10 20 30 40

schaal : 1 : 100	gewijzigd :	tekening nr :
datum : 30-10-2019	27-9-2026 22:14:44	N041
eenheid: mm	format : A2 landscape	