


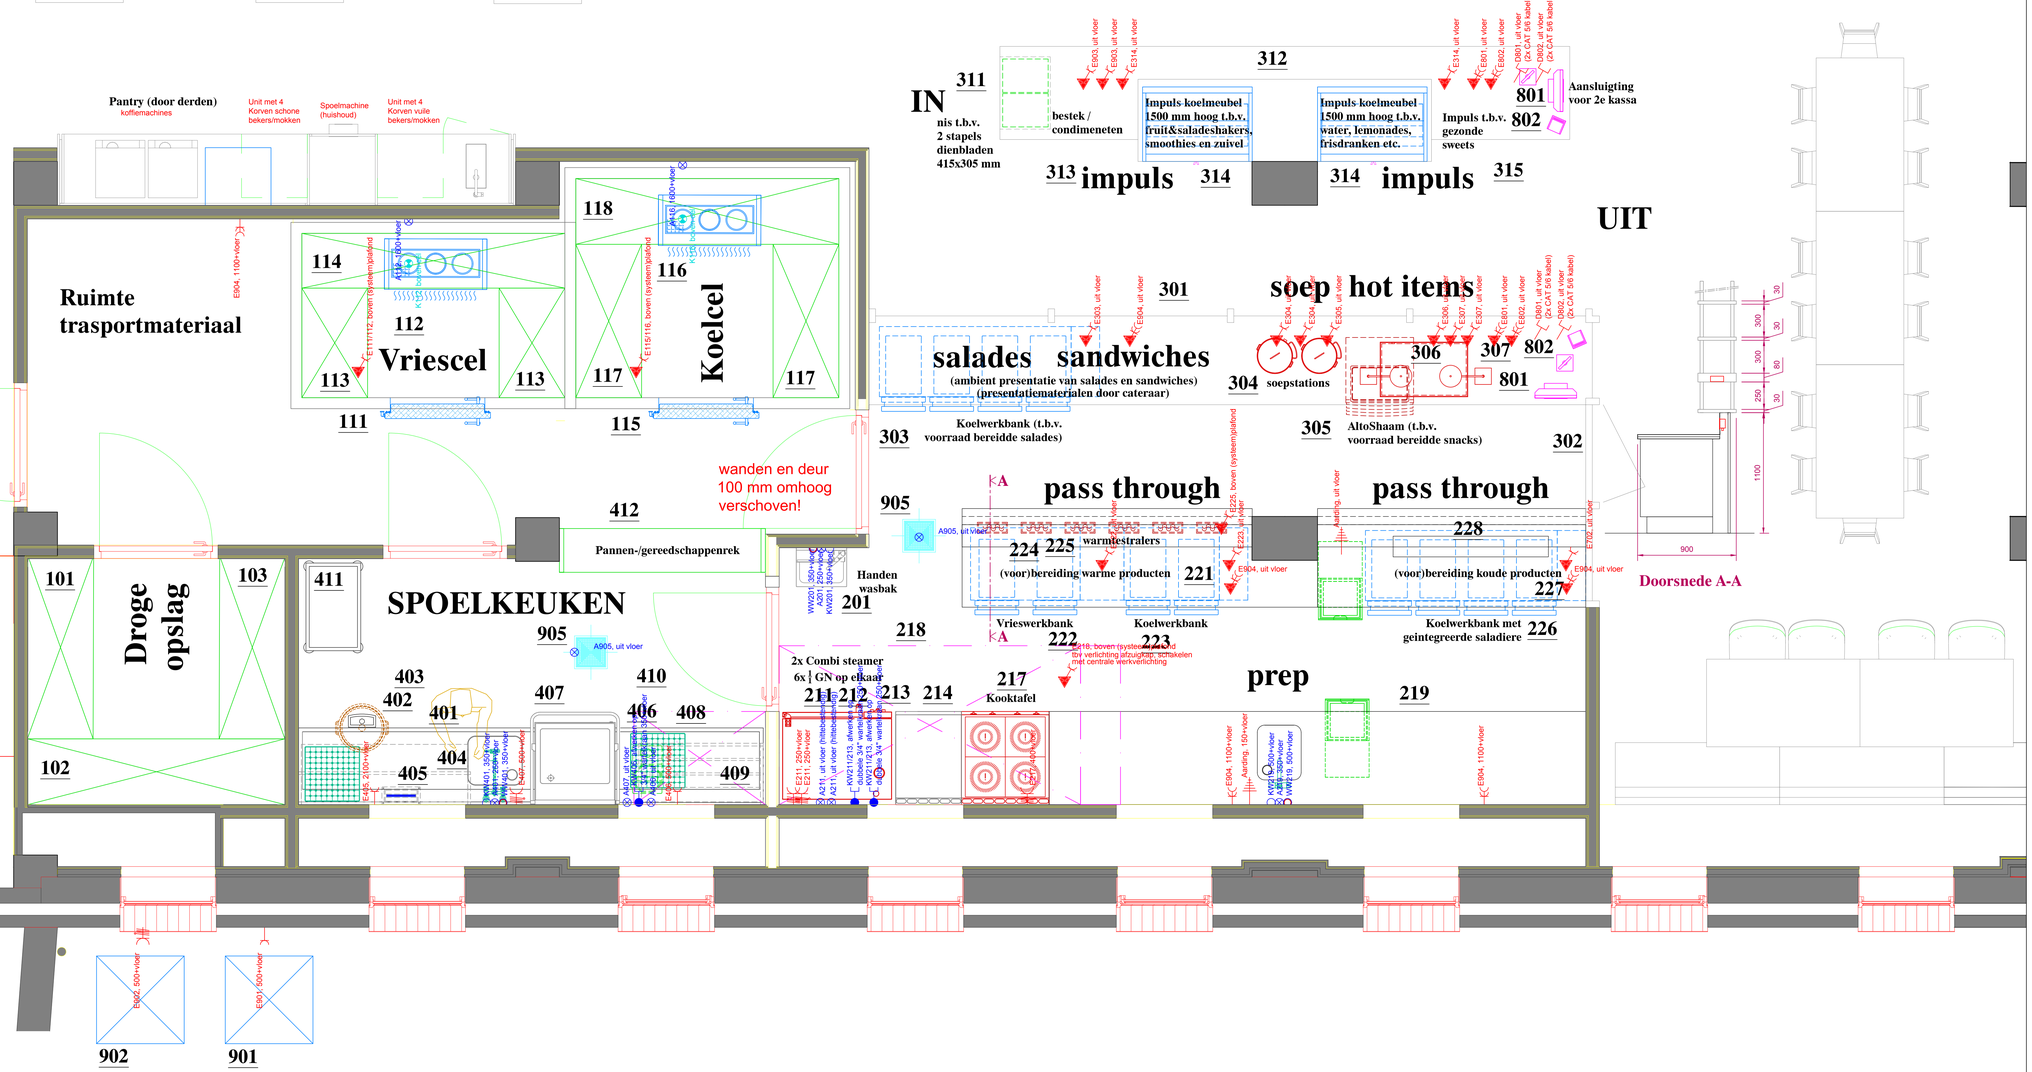

OPSTELPLAATS KOEL_ EN VRIESAGGRTEGAAT

Koud water (KW) toevoer, Ø15 mm (tenzij anders aangegeven)

Warm water (WW) toevoer, Ø15 mm (tenzij anders aangegeven)

Afvoer (A), Ø50 mm, voorzien van syphon (tenzij anders aangegeven)

Koud water (KW) toevoer, Ø15 mm, voorzien van 3/4 " wartelkraan (tenzij anders aangegeven)

Koelleiding (KL), aangevoerd door mantelbuis 70 mm (tenzij anders aangegeven)

Gasleiding uit vloer (tenzij anders aangegeven)

Gasleiding uit muur (tenzij anders aangegeven)

Aardleiding (AD)

Dataleiding (D), afgewerkt op data-appandage (tenzij anders aangegeven)

Elektra (E) Wandcontactdoos 230 V., 50 Hz. + Aarde (tenzij anders aangegeven)

Elektra (E) Dubbele wandcontactdoos 230 V., 50 Hz. + Aarde (tenzij anders aangegeven)

Elektra (E) Wandcontactdoos CEE-Form 400 V., 3F+0+A, 50 Hz. (tenzij anders aangegeven)

Elektra (E) Kabel 230 V., 50 Hz. + Aarde, overlengte 2 mtr (tenzij anders aangegeven)

Elektra (E) Kabel 230 V., 50 Hz. + Aarde, overlengte 2 mtr afgewerkt op wandcontactdoos (tenzij anders aangegeven)

Elektra (E) Kabel 400 V., 3F+0+A., 50 Hz., overlengte 2 mtr (tenzij anders aangegeven)

Elektra (E) Kabel 400 V., 3F+0+A., 50 Hz., overlengte 2 mtr afgewerkt op wandcontactdoos CEE-Form (tenzij anders aangegeven)

ALGEMEEN

Alle maatvoeringen en opgegeven hoogtes in mm.
Alle leidingwerk zo veel als mogelijk inbreken en wanden vlak afwerken.
Opbouwleidingen dienen te worden voorkomen.
Appendages zo veel als mogelijk van het type inbouw.
Opbouw appendages dienen zo veel als mogelijk te worden voorkomen.
Leidingwerk eindigen met stopkraan of muurplaat.
Alle aansluitingen te verzorgen door derden en voor rekening van de opdrachtgever.

Bij toepassing gasapparatuur:
Magneet- en B-klep door derden in de hoofdgasleiding aan te brengen.
Denk aan stuurdroom t.b.v. de magneetklep. Plaats nader te bepalen.
Electro aansluiting schakelen met regeltrafo afzuiginstallatie.

Niet tot de levering van de grootkeukenleverancier behoren:
Doseerapparatuur voor was- en naglansmiddelen t.b.v. de vaatspoelmachine.
Magneet- en werkschakelaars t.b.v. electro.
Stopkranen, magneet- en B-kleppen t.b.v. gas.
Syphons en schroefputten t.b.v. de roleming.
Vloergoten plaatsen, stellen, isoleren en afwerken.
Alle bouwkundige werkzaamheden zoals het aftekenen en maken van sparingen dienen door bouwkundig (hoofd)aannemer te worden verzorgt.
Bouwkundige vloeren; vloeren afwaterend naar vloerputten en vloergoten.
Vloeren van of onder koel- en vriescellen glad en waterpas afwerken.
Alle sparingen dienen water- en muisdicht te worden afgewerkt.

DOOR E/W INSTALLATEUR TE VERZORGEN:
Electra aansluitingen Eindigen op wandcontactdoos of kabelaansluiting op apparatuur en/of meubilair, alle volgens de geldende normen afgezekerd in een installatiekast.
Alle leidingen door vloeren voorzien van mantelbuis. De ruimte tussen leiding en mantelbuis afkitten.
Wateraansluitingen op apparatuur en/of meubilair eindigen met stopkraan of als anders aangegeven met beluchte kraan, met hiervoor geplaatst de benodigde terugslag-beveiligings wattikleppen e.d., als voorgeschreven door het plaatselijk waterleidingbedrijf.
Alle leidingen door vloeren voorzien van mantelbuis en deze afkitten.
Waterdruk algemeen minimaal 2,5-4 bar dynamische druk.
Alvorens aansluiten op apparatuur en/of meubilair voorzien van syphon.

Luchttoe- en afvoerinstallaties:
Kanaalwerk, ventilatoren en regelkasten, alsmede het aansluiten van regelkleppen van de op tekening vermelde aansluitfiecven van de afzuigkap, afzuigplafond en/of vaatspoelmachine.

De spoelkeukenruimte dient minimaal 15- tot 20-voudig te worden geventileerd.
Wij adviseren om in ieder geval een afzuigrooster boven de uitlooptafel van de vaatspoelmachine te situeren.

Aardgasaansluitingen aansluiten op apparatuur en/of meubilair met afsluiter.
De installatie voorzien van de benodigde B- en elektrisch bediende veiligheidskleppen e.d., als voorgeschreven door het plaatselijke energiebedrijf.
Alle leidingen door vloeren voorzien van mantelbuis. De ruimte tussen leiding en mantelbuis afkitten. Op de apparatuur met aardgasaansluiting is een minimale voordruk van 25 mbar vereist.

Aanbestedingdtekening met Voorlopige Installatiegegevens

Nr.	Datum/date	Getekend/Drw	Wijziging/change
4			
3			
2			
1			

WIJZIGINGEN / CHANGES

Alle maten in deze tekening dienen in het werk gecontroleerd te worden.
Aan deze tekening kunnen gèèn rechten worden ontleend. De bouwkundige- en installatietechnische gegevens dienen ter ondersteuning aan derden.
Deze tekening is eigendom van AHB. De tekening mag alléén met toestemming van de eigenaar worden gebruikt als onderlegger ter ondersteuning van bouwkundige- en installatietechnische tekeningen.

Bouwkundig tek. / architectual drawing	Datum/date	Aangeleverd door / delivered by	Datum/date

School/scale	Formaat/format	Getekend/drawn	Datum/date	Revisie/revision	Datum/date
1:20	A0	R. Groen	26-06-2025	8	03-03-2026

Project: Keuken en uitgifte

Client: Yonder Tilburg

AHB
Adviesbureau voor Horeca- en Bedrijfsrestauratieve inrichtingen
Agency for Horeca- and Business & industrial devices
AHB Leidschendam
Tel. 06 - 28535263
E-mail info@ahb-advies.com

Projektnummer/projectnumber: 20260303 VI rev 8