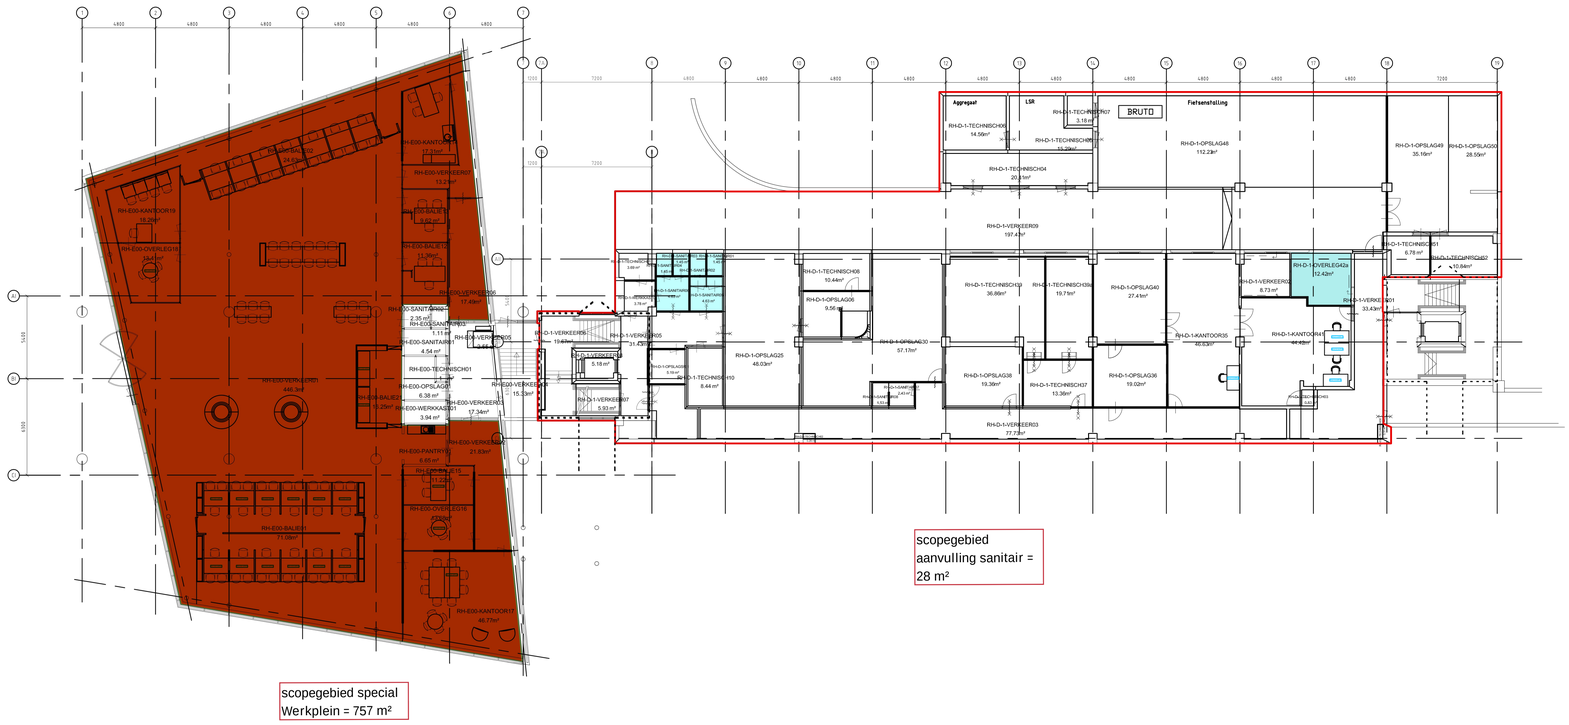


Huisvesting gemeente Ede - scopetekening

Bouwlaag -1

De Twee Snoeken - 30 juni 2026 SC-99E