
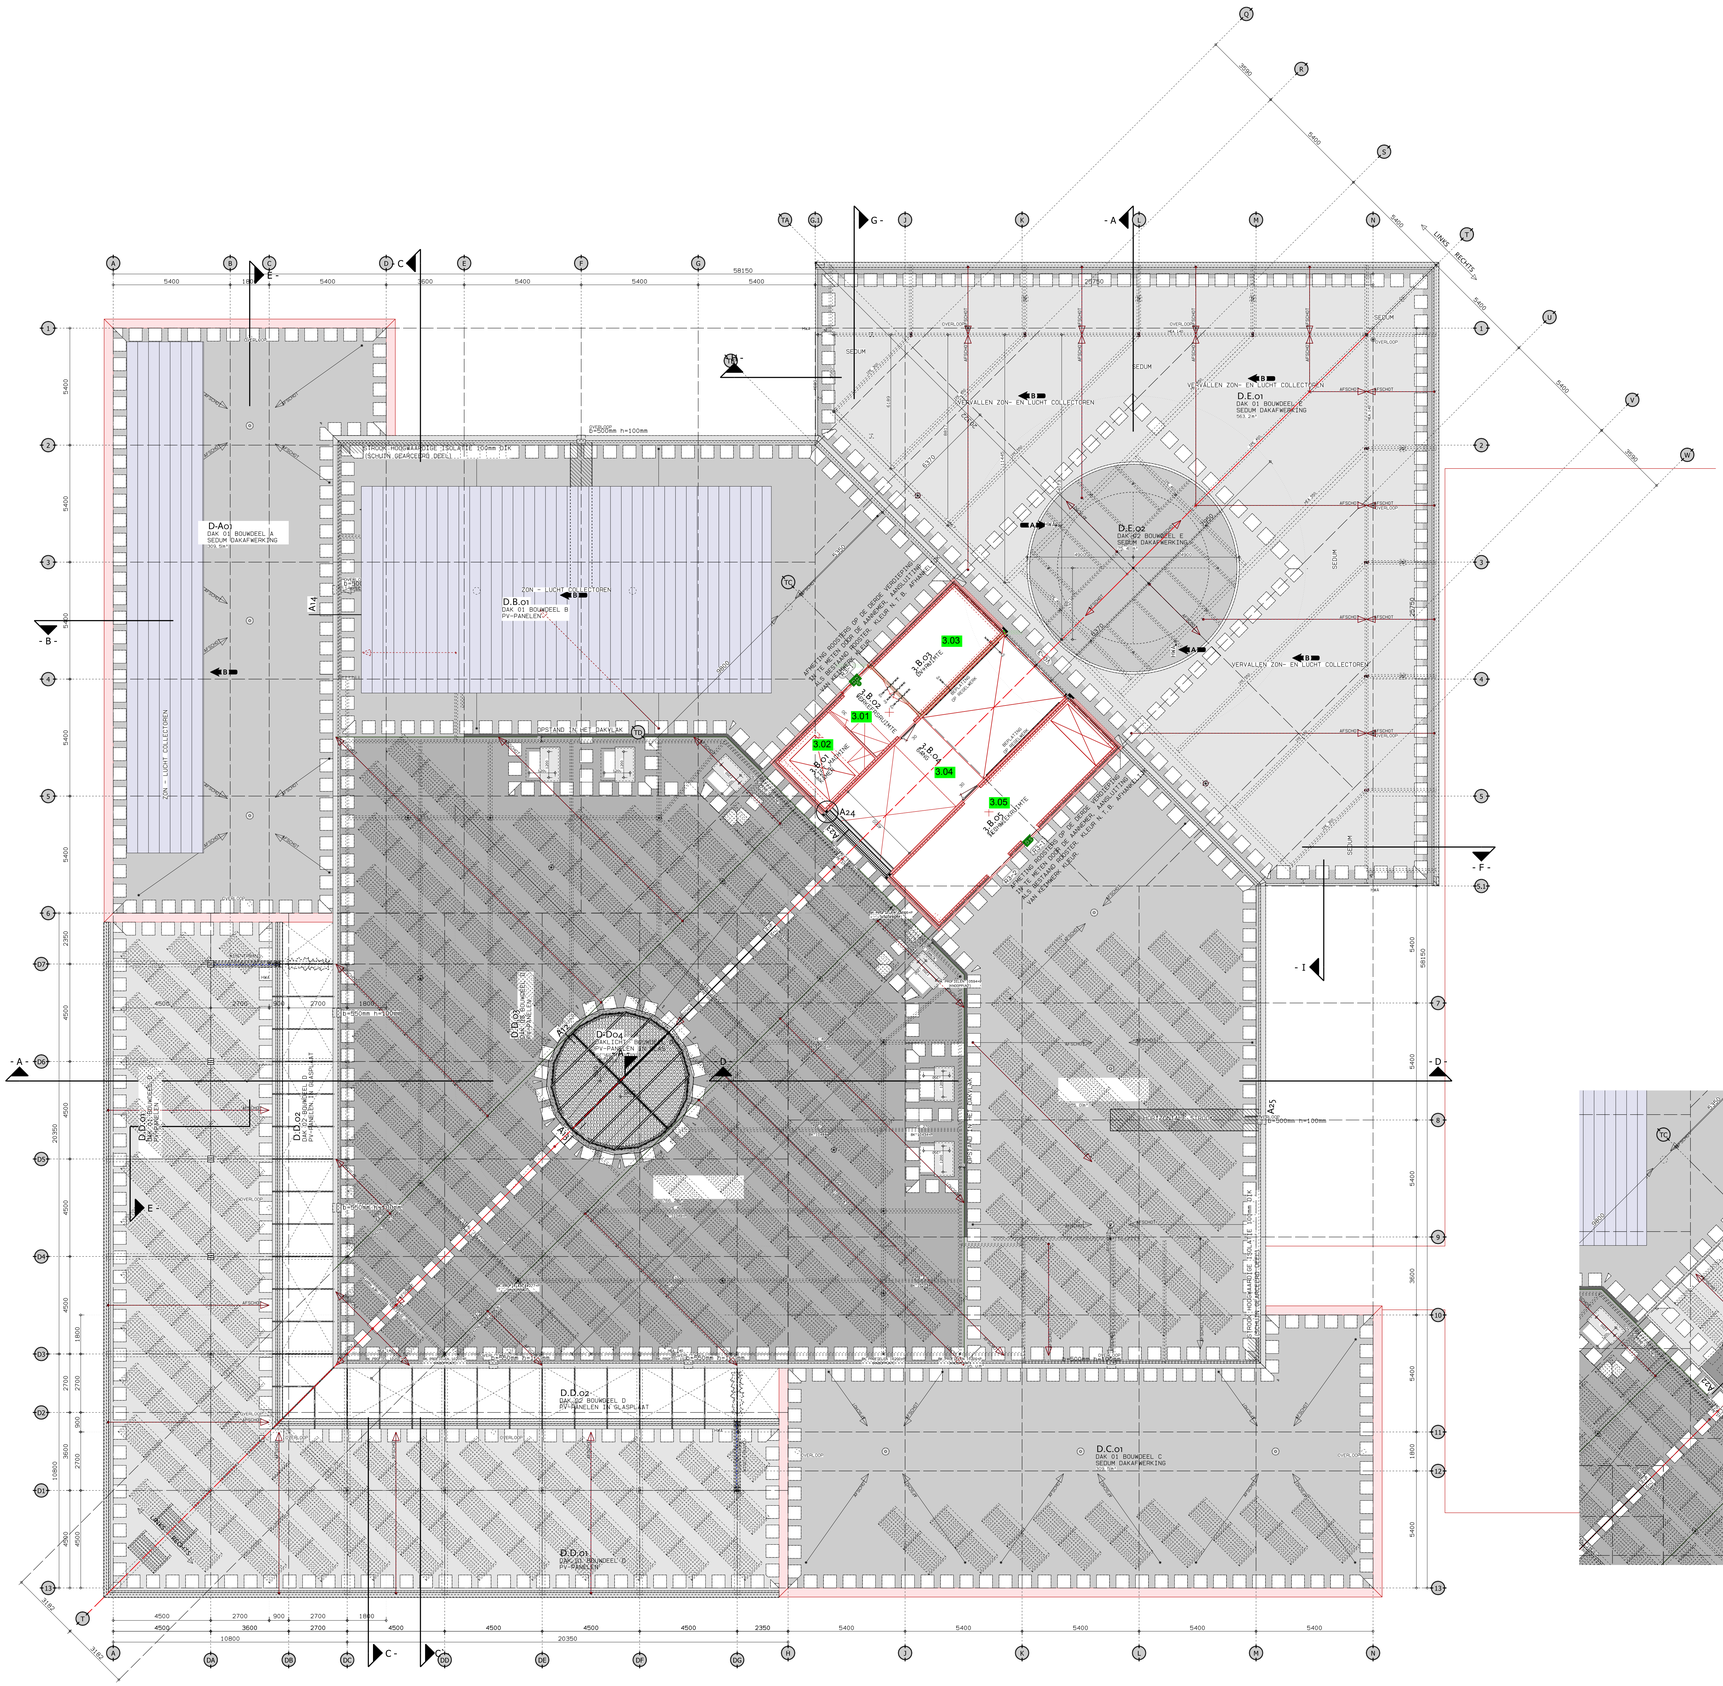


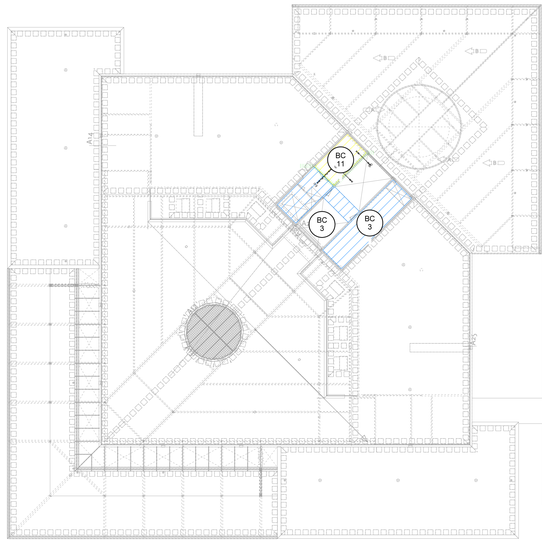

RENVOOI BRANDVEILIGHEID

- 120min WBDBO, BRANDWEREND
- 120min WBDBO, BRANDWEREND
- 120min WBDBO, BRANDWEREND + ZELFSLUITEND
- 30min WBDBO, BRANDWEREND
- 30min WBDBO, BRANDWEREND
- 30min WBDBO, BRANDWEREND + ZELFSLUITEND
- 60min WBDBO, BRANDWEREND
- 60min WBDBO, BRANDWEREND
- 60min WBDBO, BRANDWEREND + ZELFSLUITEND
- BRANDSLANGHASPEL XXm' SLANGLENGTE
  VOLLEDIGE VLUCHTROUTE AANDUIDING
  VLGS ADVISEUR INSTALLATIES
- VLUCHTRICHTING AANDUIDING (TN10)
  NORMALE UITGANG (OOK VOOR NOODUITGANG)
- VLUCHTRICHTING AANDUIDING (TN01) VLUCHTRICHTING
  RECHTDOOR OF NAAR BENEDEN
- VLUCHTRICHTING AANDUIDING (TBO, 003) VLUCHTROUTE
- VLUCHTPLANSYMBOOL DEUR MET PANIEKSLUITING
- VLUCHTPLANSYMBOOL SCHUIFDEUR OPENT AUTOMATISCH BIJ BRANDSIGNALERING, GEKOPPELD AAN BMC

RENVOOI MATERIALEN

- BAKSTEEN
- PORISOSTEEN
- ISOLATIE
- GEWAPEND BETON, 25% GERECYCLED TOESLAGMATERIAAL VOLGENS BREEAM WST-2
- PREFAB BETON
- BAKSTEEN (BESTAAND)
- GEWAPEND BETON (BESTAAND)
- AANHELING VAN BESTAAND WERK
- METALSTUD WAND
  METALSTUD VOORZETWAND
- KLEEFMAGNEET
- DEURSTANDSIGNALERING
- SCHOOTSTANDSIGNALERING
- KAARTLEZER
- 1 KAARTLEZER VOOR 2 DEUREN
- BESTAANDE DEUR VZV NIEUWE HPL-BEPLATING
- NIEUW STALEN KOZIJN ALS BESTAAND
  BESTAANDE DEUR VZV NIEUWE HPL-BEPLATING
- NIEUWE ZONWERING (detaillering als bestaande)
- NIEUWE ZONWERING

RENVOOI BOUWFYSISCH

	BESTAAND:	UITBREIDING:
WARMTE WEERSTAND VAN GEVELS:	- 4.0	- 5.0 (m², K/W)
BEGANE GRONDVLOER:	- 3.5	- 5.0 (m², K/W)
DAKEN:	- 5.0	- 5.0 (m², K/W)
PANELEN IN KOZIJNEN:	- 2.5	- 3.5 (m², K/W)
U-WAARDE BEGLAZING:	- 1.0	- 0.7 (W/m², K)
U-KOZIJN:	- 2.2	- 1.4 (W/m², K)
U-VLIESGEVEL:		- 1.0 (W/m², K)
SAMEN:	- 1.5	- 1.0 (W/m², K)
ZTA-WAARDE BEGLAZING:	- 0.6	- 0.6


RENVOOI GELUID

GELUIDNIVEAU T.G.V. INSTALLATIES IN GROEPSRUIMTEN IS MAXIMAAL 33 dB(A)

LUCHTGELUID (Dnt; A (dB)):
- GROEP - GROEP: 39dB
- GROEP - VERKEERSRUIMTE: 25dB
- SPRAAKGEVOELIG: 31dB

CONTACTGELUID (Lnt; A (dB)):
- GROEP - GROEP: 59dB
- GROEP - VERKEERSRUIMTE: 69dB

VERHOOGDE GELUIDEISEN

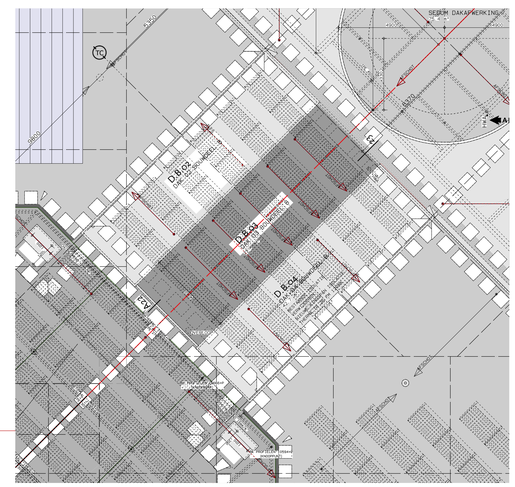

ALGEMEEN:
A SCHOOTSTANDSIGNALERING TOEGVOEGD

Aannemersbedrijf Jongen Venlo

VERZONDEN OP: 17-09-2014

DEFINITIEF

Opdrachtgever	
Directie	
Architect	
Constructeur	
Bouw en woningtoezicht	
Uitvoerder	✓
E installateur	✓
W installateur	✓
Chapoo / digitaal	✓
Oa / Leverancier	

VOOR UITVOERING
door T.Vu d.d. 17-09-2014



TEKENING ALLEEN GEBRUIKEN VOOR DEURENNUMMERING

DE TWEE SNOEKEN
WWW.TWEESNOEKEN.NL

HUIS VAN DE GEMEENTE, PEEL & MAAS

PLATTEGROND DERDE VERDIEPING
FRAGMENT DAK

BOUWUITVOERING
DEFINITIEF

WIN: 8220
SCHAAL: 1:100

DAT. 25-06-2014
WIJZ. 05-09-2014
WIJZ. 17-09-2014

WT-105