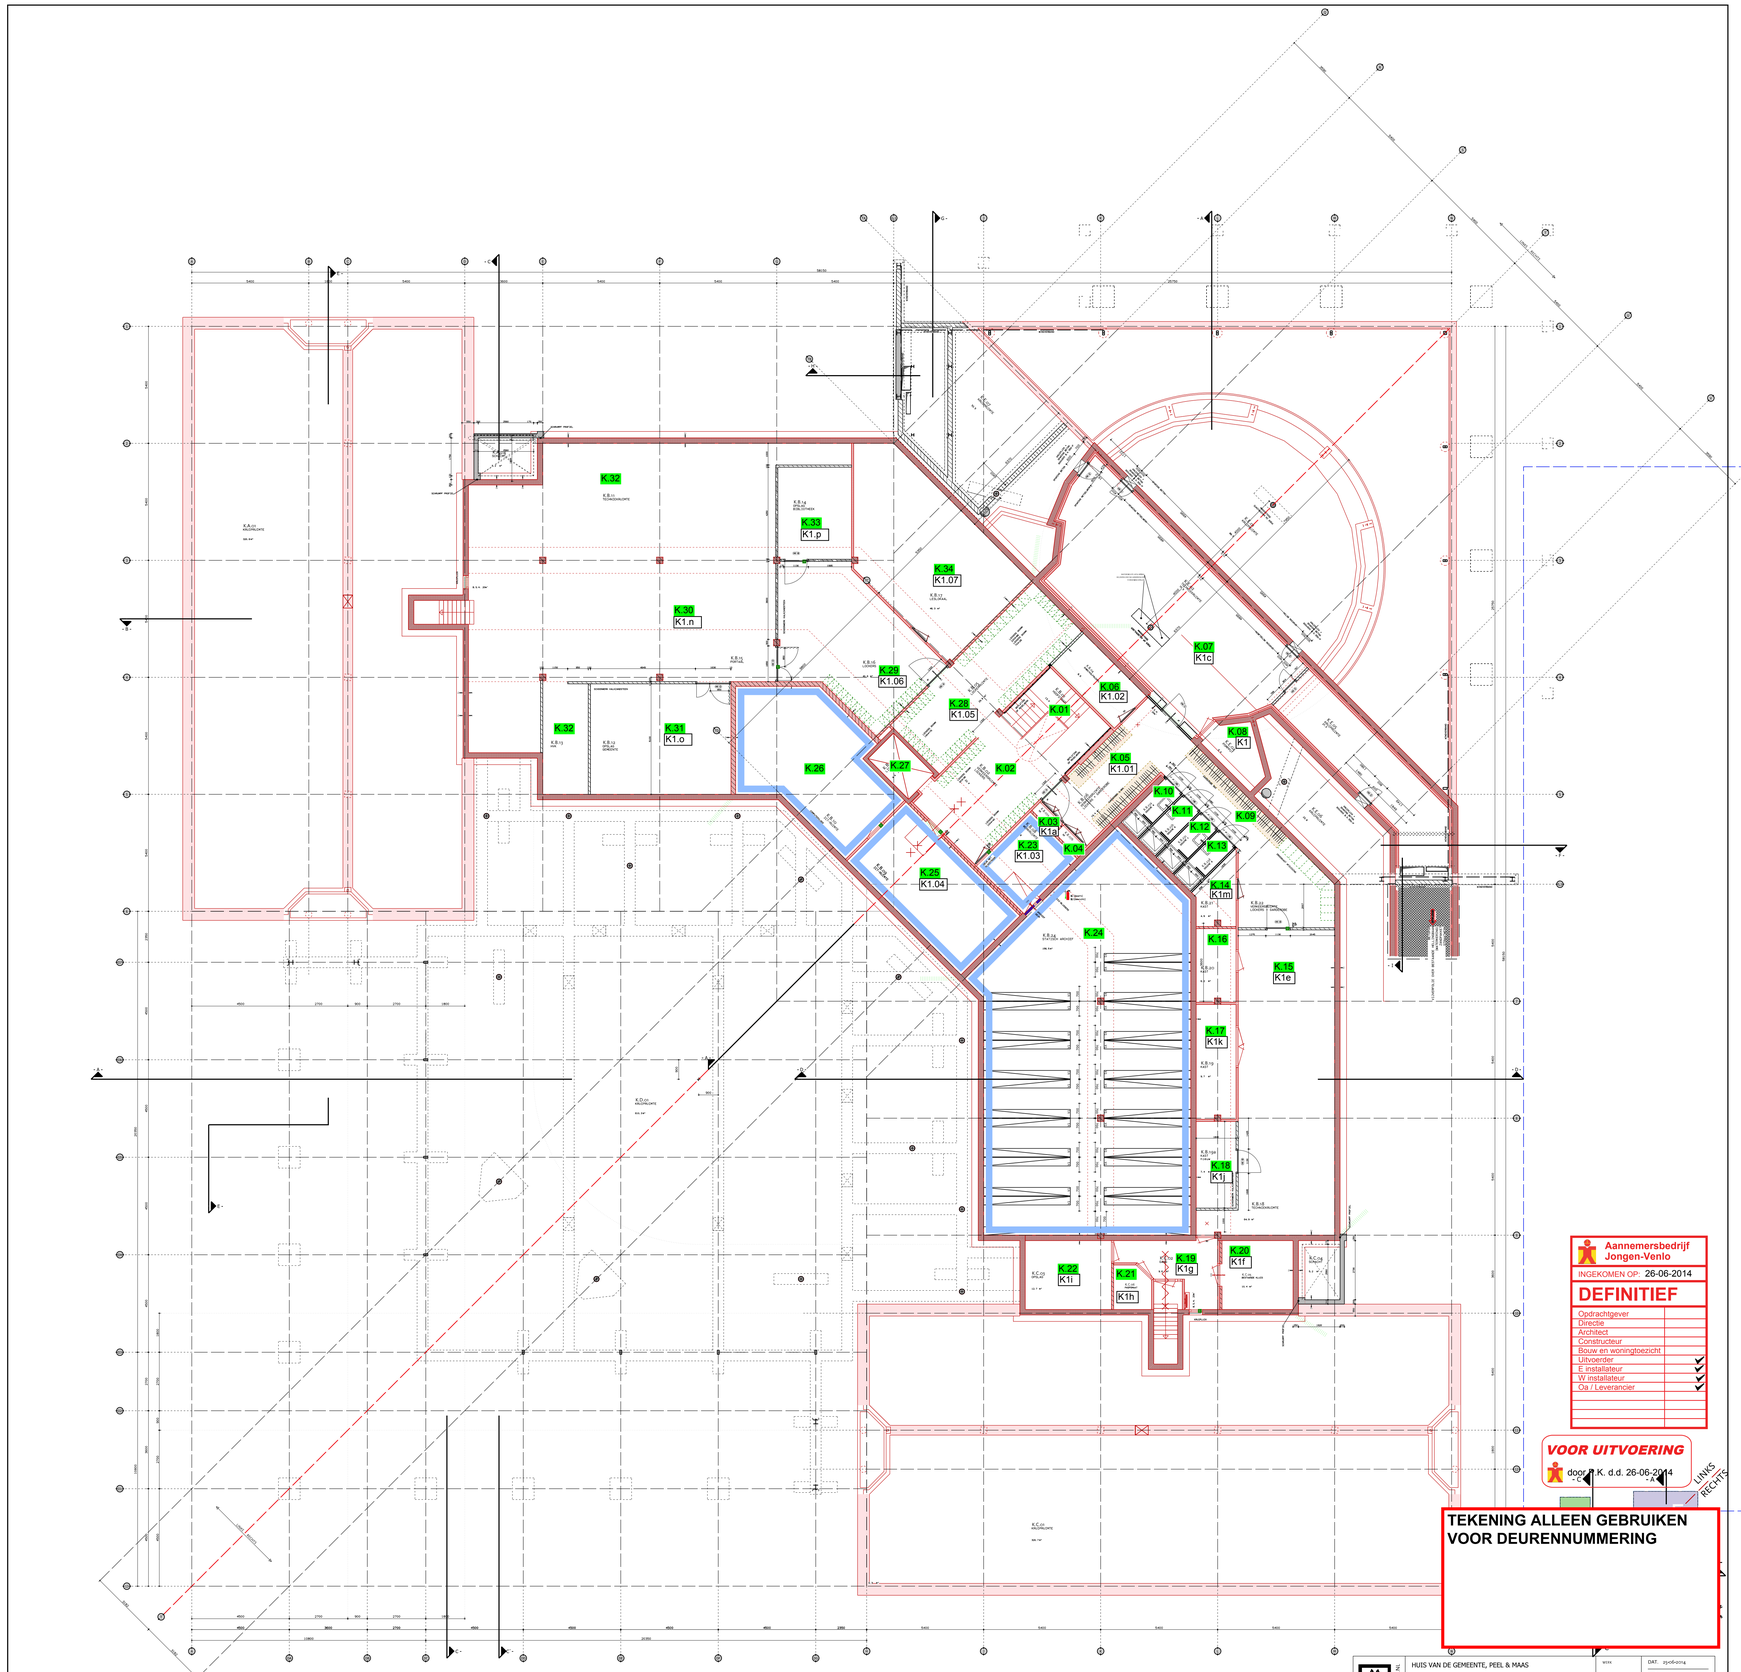


Aannemersbedrijf Jongen-Venlo

INGEKOMEN OP: 26-06-2014

DEFINITIEF

Opdrachtgever	
Directie	
Architect	
Constructeur	
Bouw en woningtoezicht	
Uitvoerder	✓
E installateur	✓
W installateur	✓
Olj / Leverancier	✓

VOOR UITVOERING

door B.K. d.d. 26-06-2014

TEKENING ALLEEN GEBRUIKEN VOOR DEURENNUMMERING

DE TWEE SNOEKEN
WWW.TWEESNOEKEN.NL

HUIS VAN DE GEMEENTE, PEEL & MAAS

PLATTEGROND KELDER

BOUWUITVOERING

DEFINITIEF

WIN: 8220

SCHAAL: 1:100

DAT.: 25-06-2014

WIJZ.

WIJZ.

WT-101