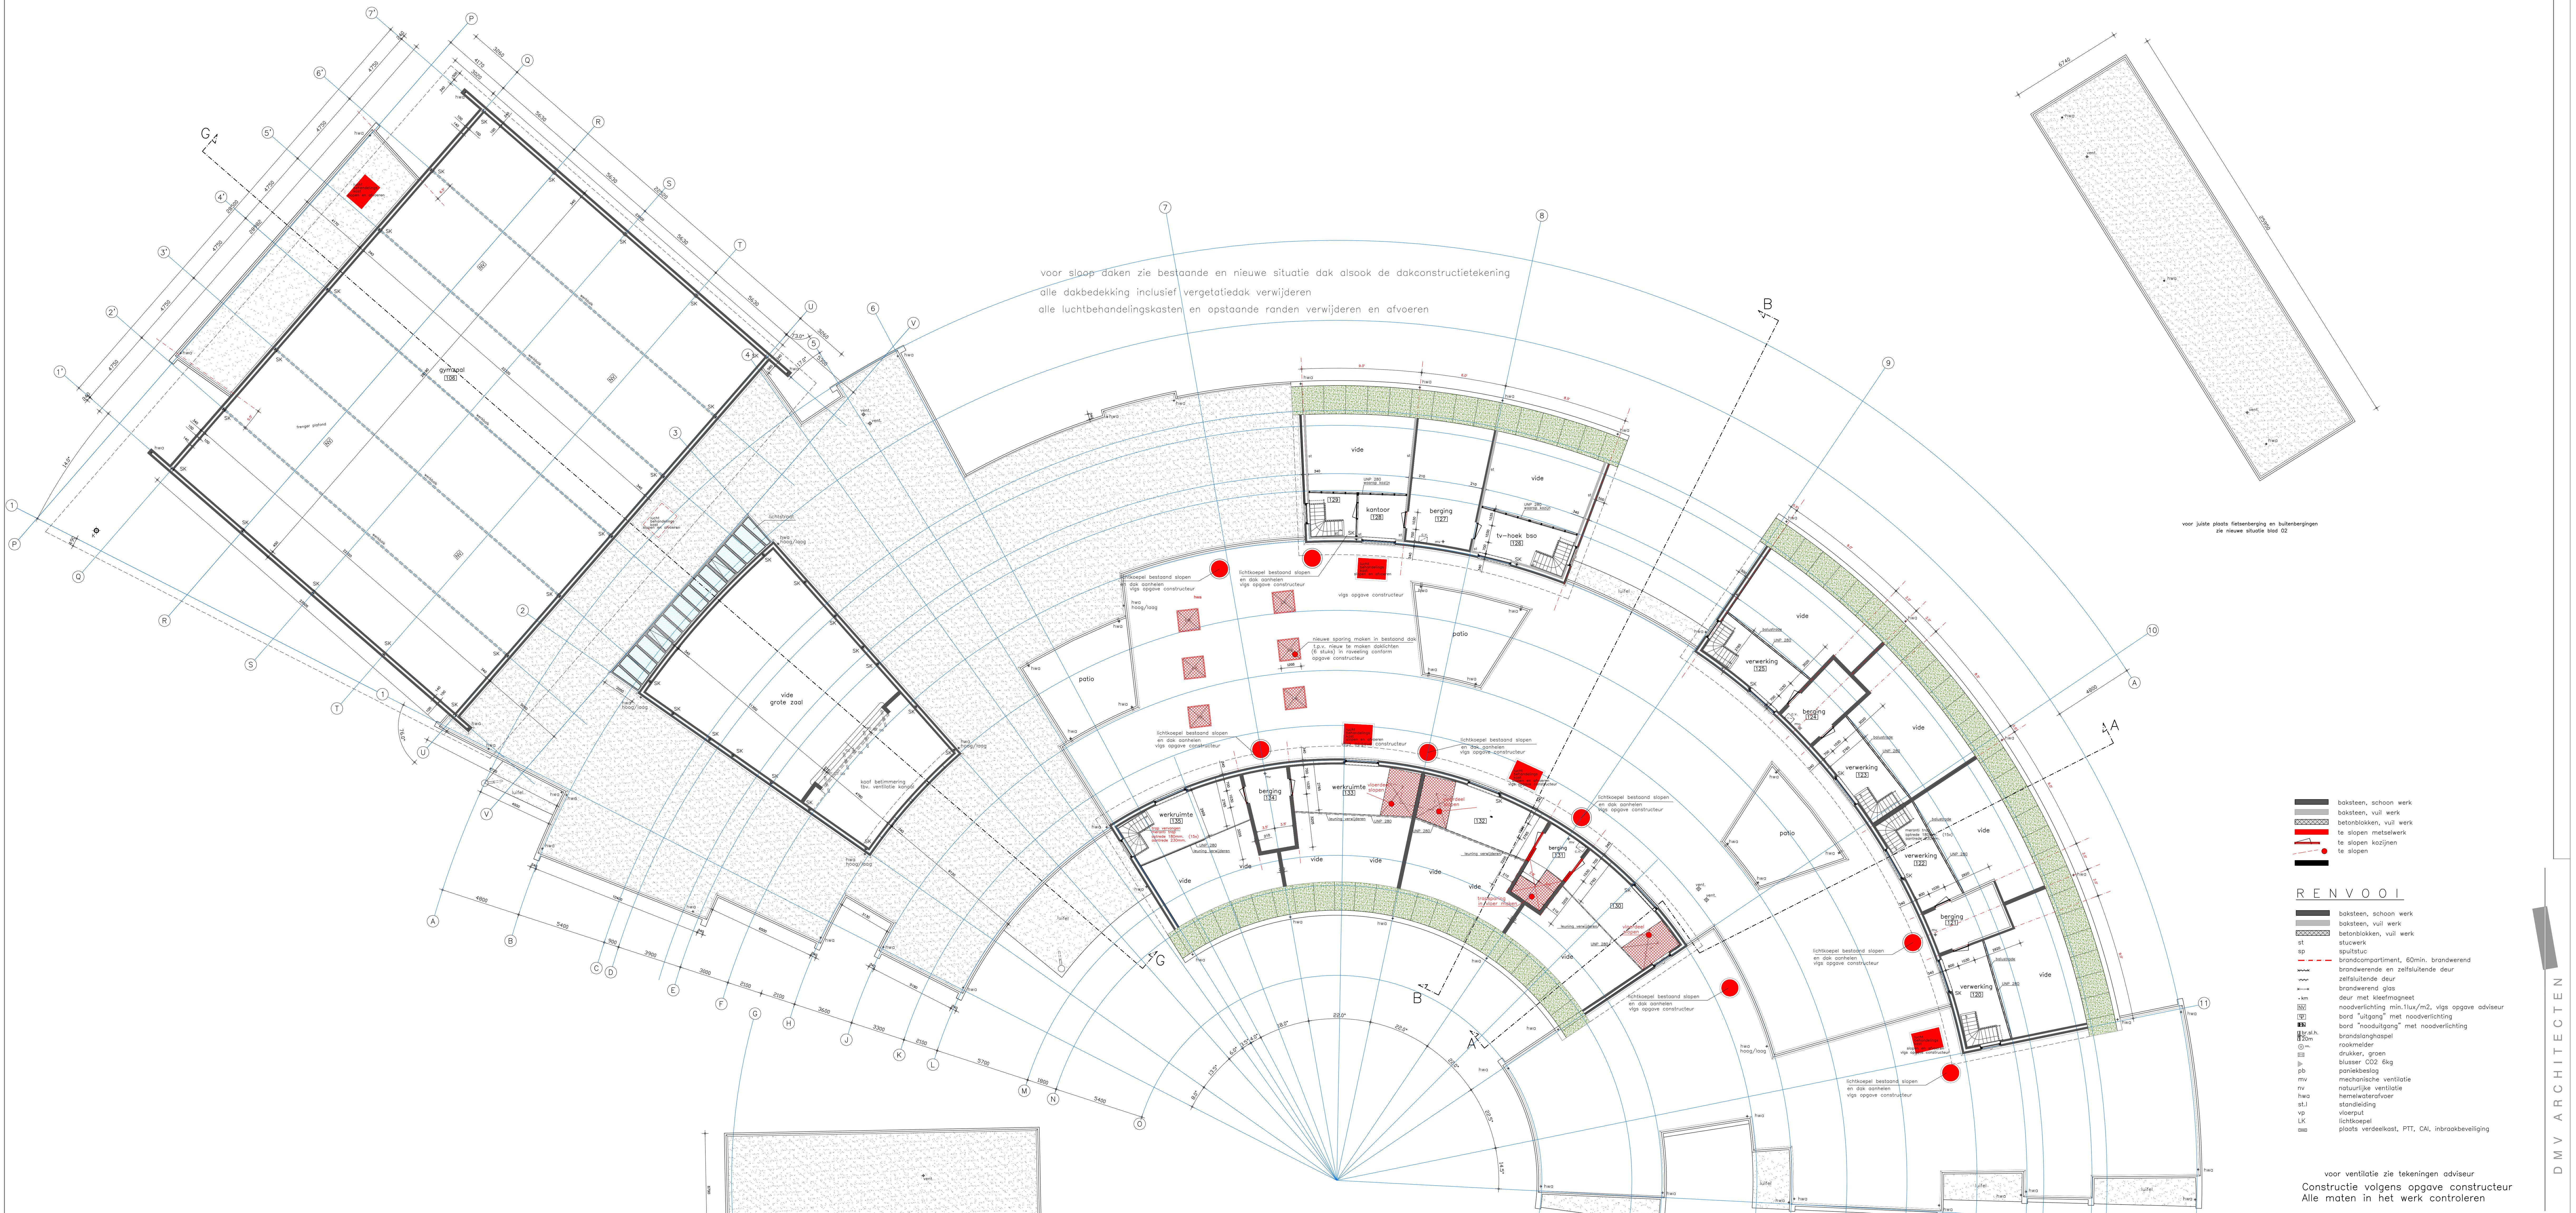


Opdrachtgever	gemeente Sluis
Project	Verbouwing mfc de Keure te Sluis
Onderdeel	bouwvoorbereiding verdieping bestaand en sloop

Projectnummer	Bladnummer	Schaal	Datum	Getekend
251101	BV203	1:100	30-10-2026	emv

Wijz.	Datum	Omschrijving	Getekend

mob. 06 50673949 / email: e.meyerviol@dmvarchitecten.nl
gaspeldoorn 32 6226 WR maastricht