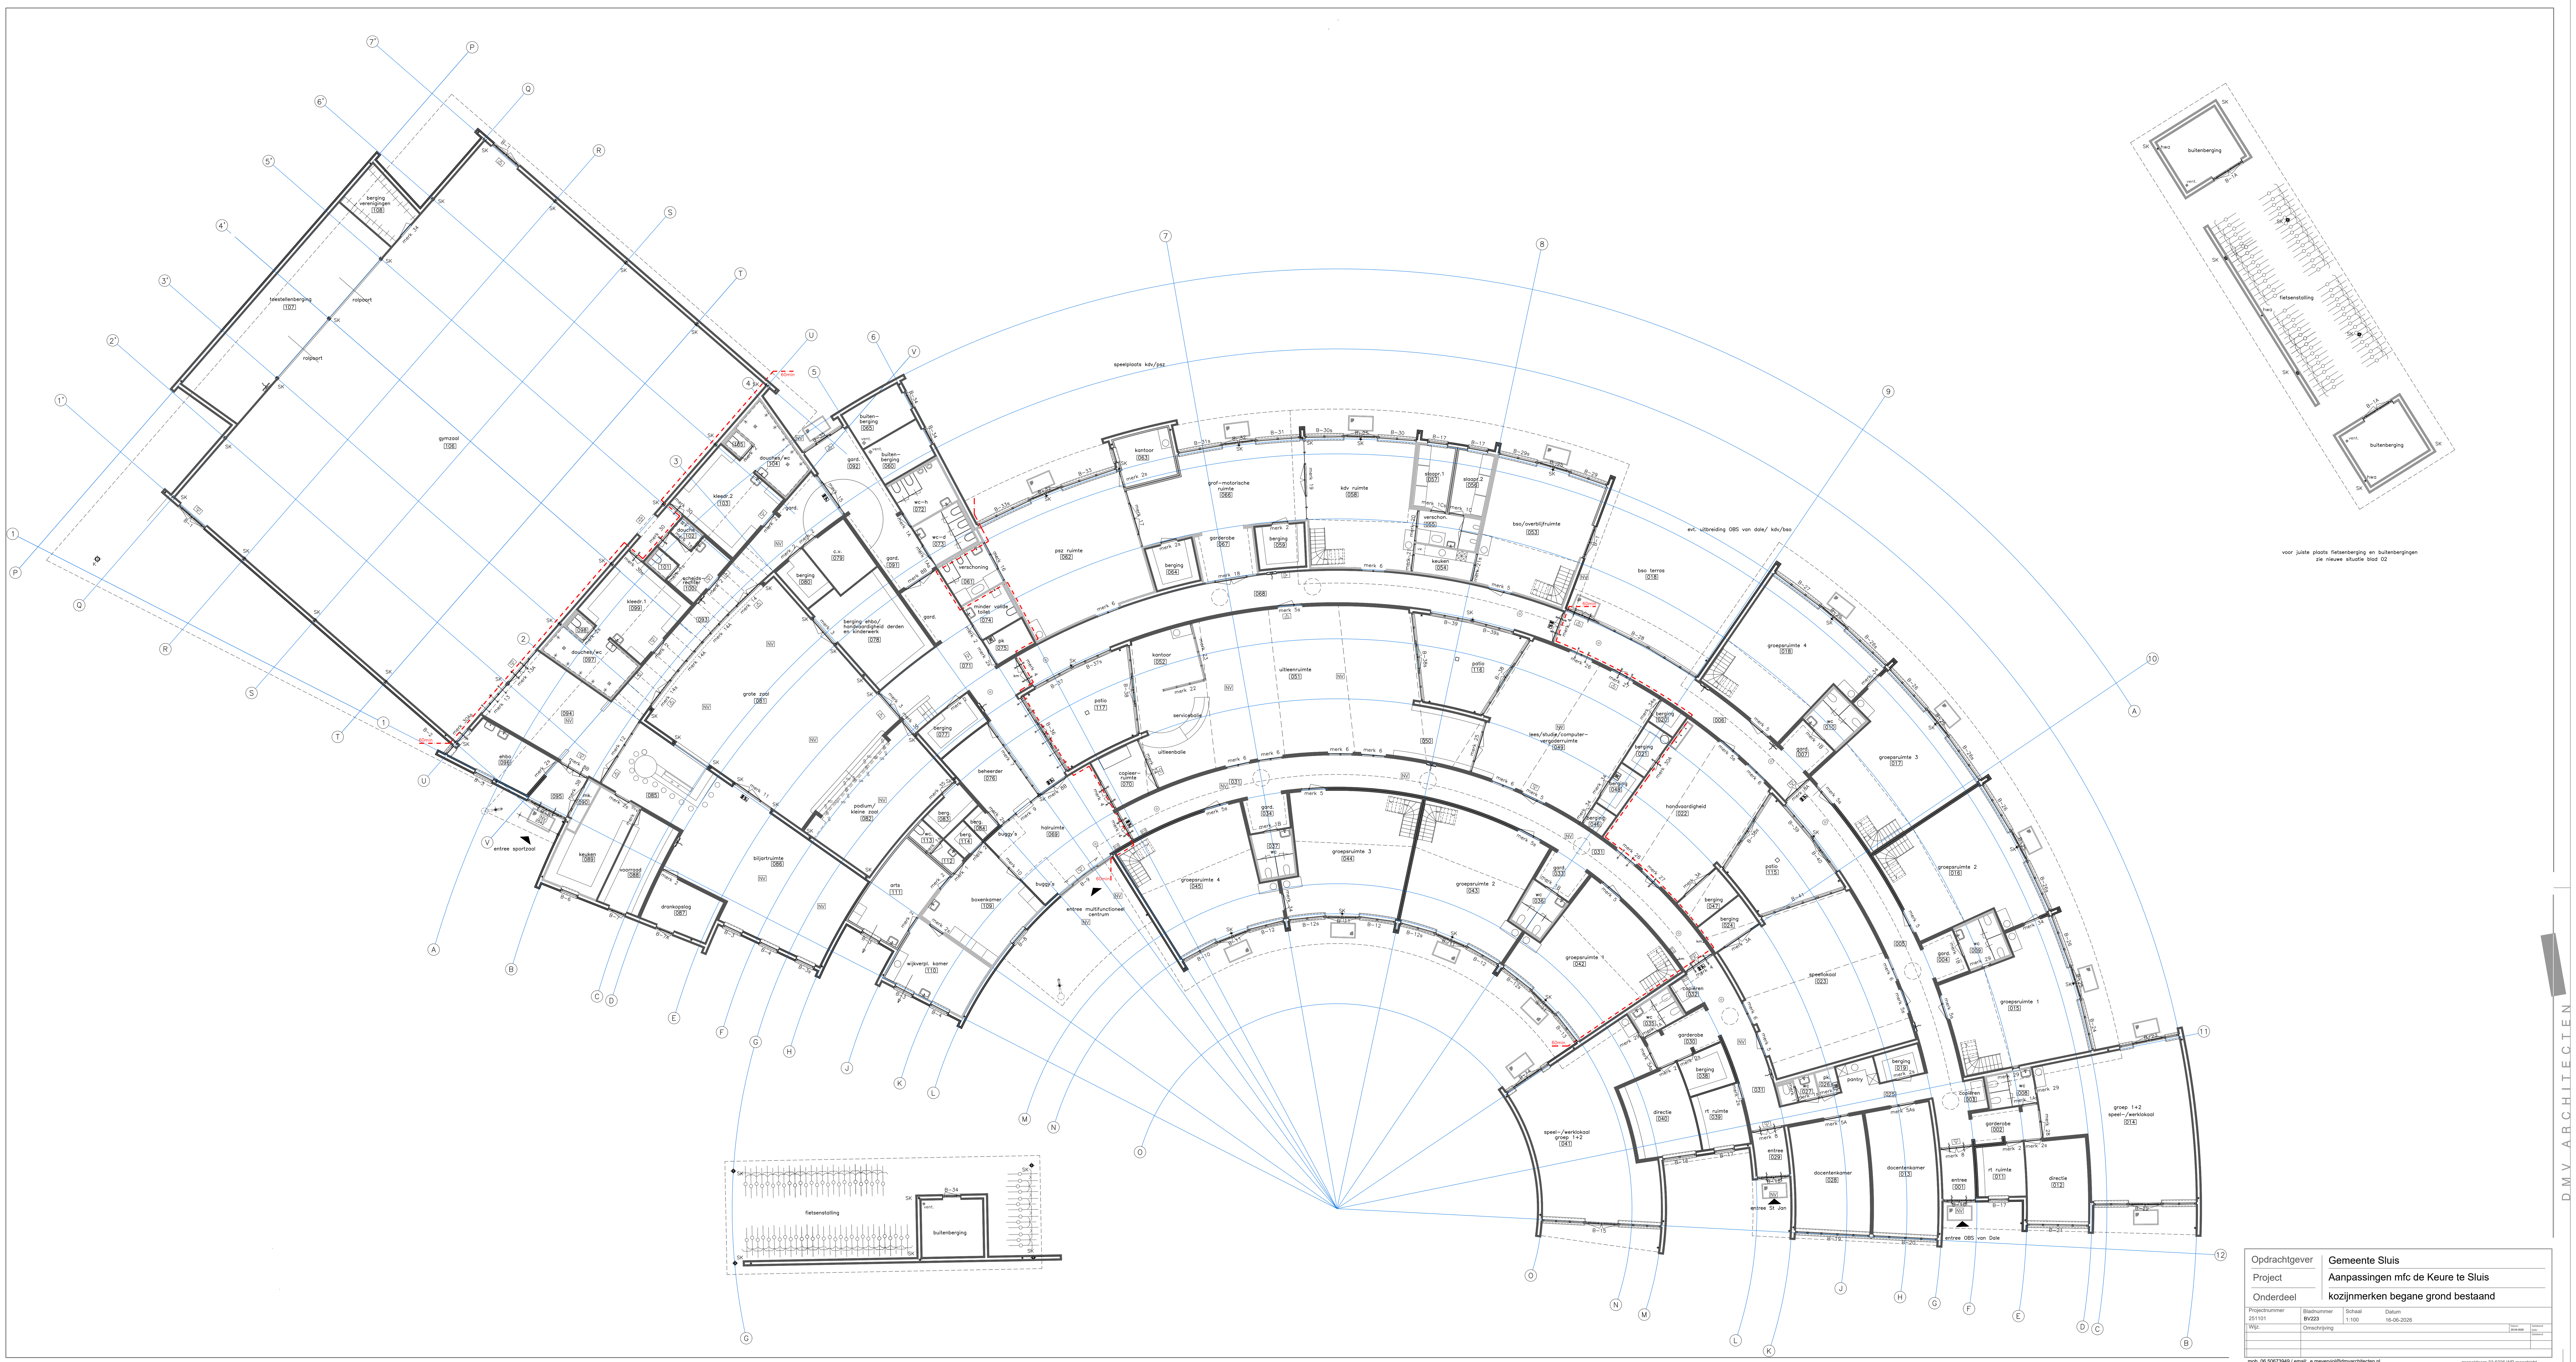


Opdrachtgever	Gemeente Sluis
Project	Aanpassingen mfc de Keure te Sluis
Onderdeel	kozijnmerken begane grond bestaand

Projectnummer	Bladnummer	Schaal	Datum
251101	BV223	1:100	16-06-2026
Wijz.	Omschrijving		

mob. 06 50673949 / email: e.meyerviol@dmvarchitecten.nl
gaspeldoorn 32 6226 WR maastricht