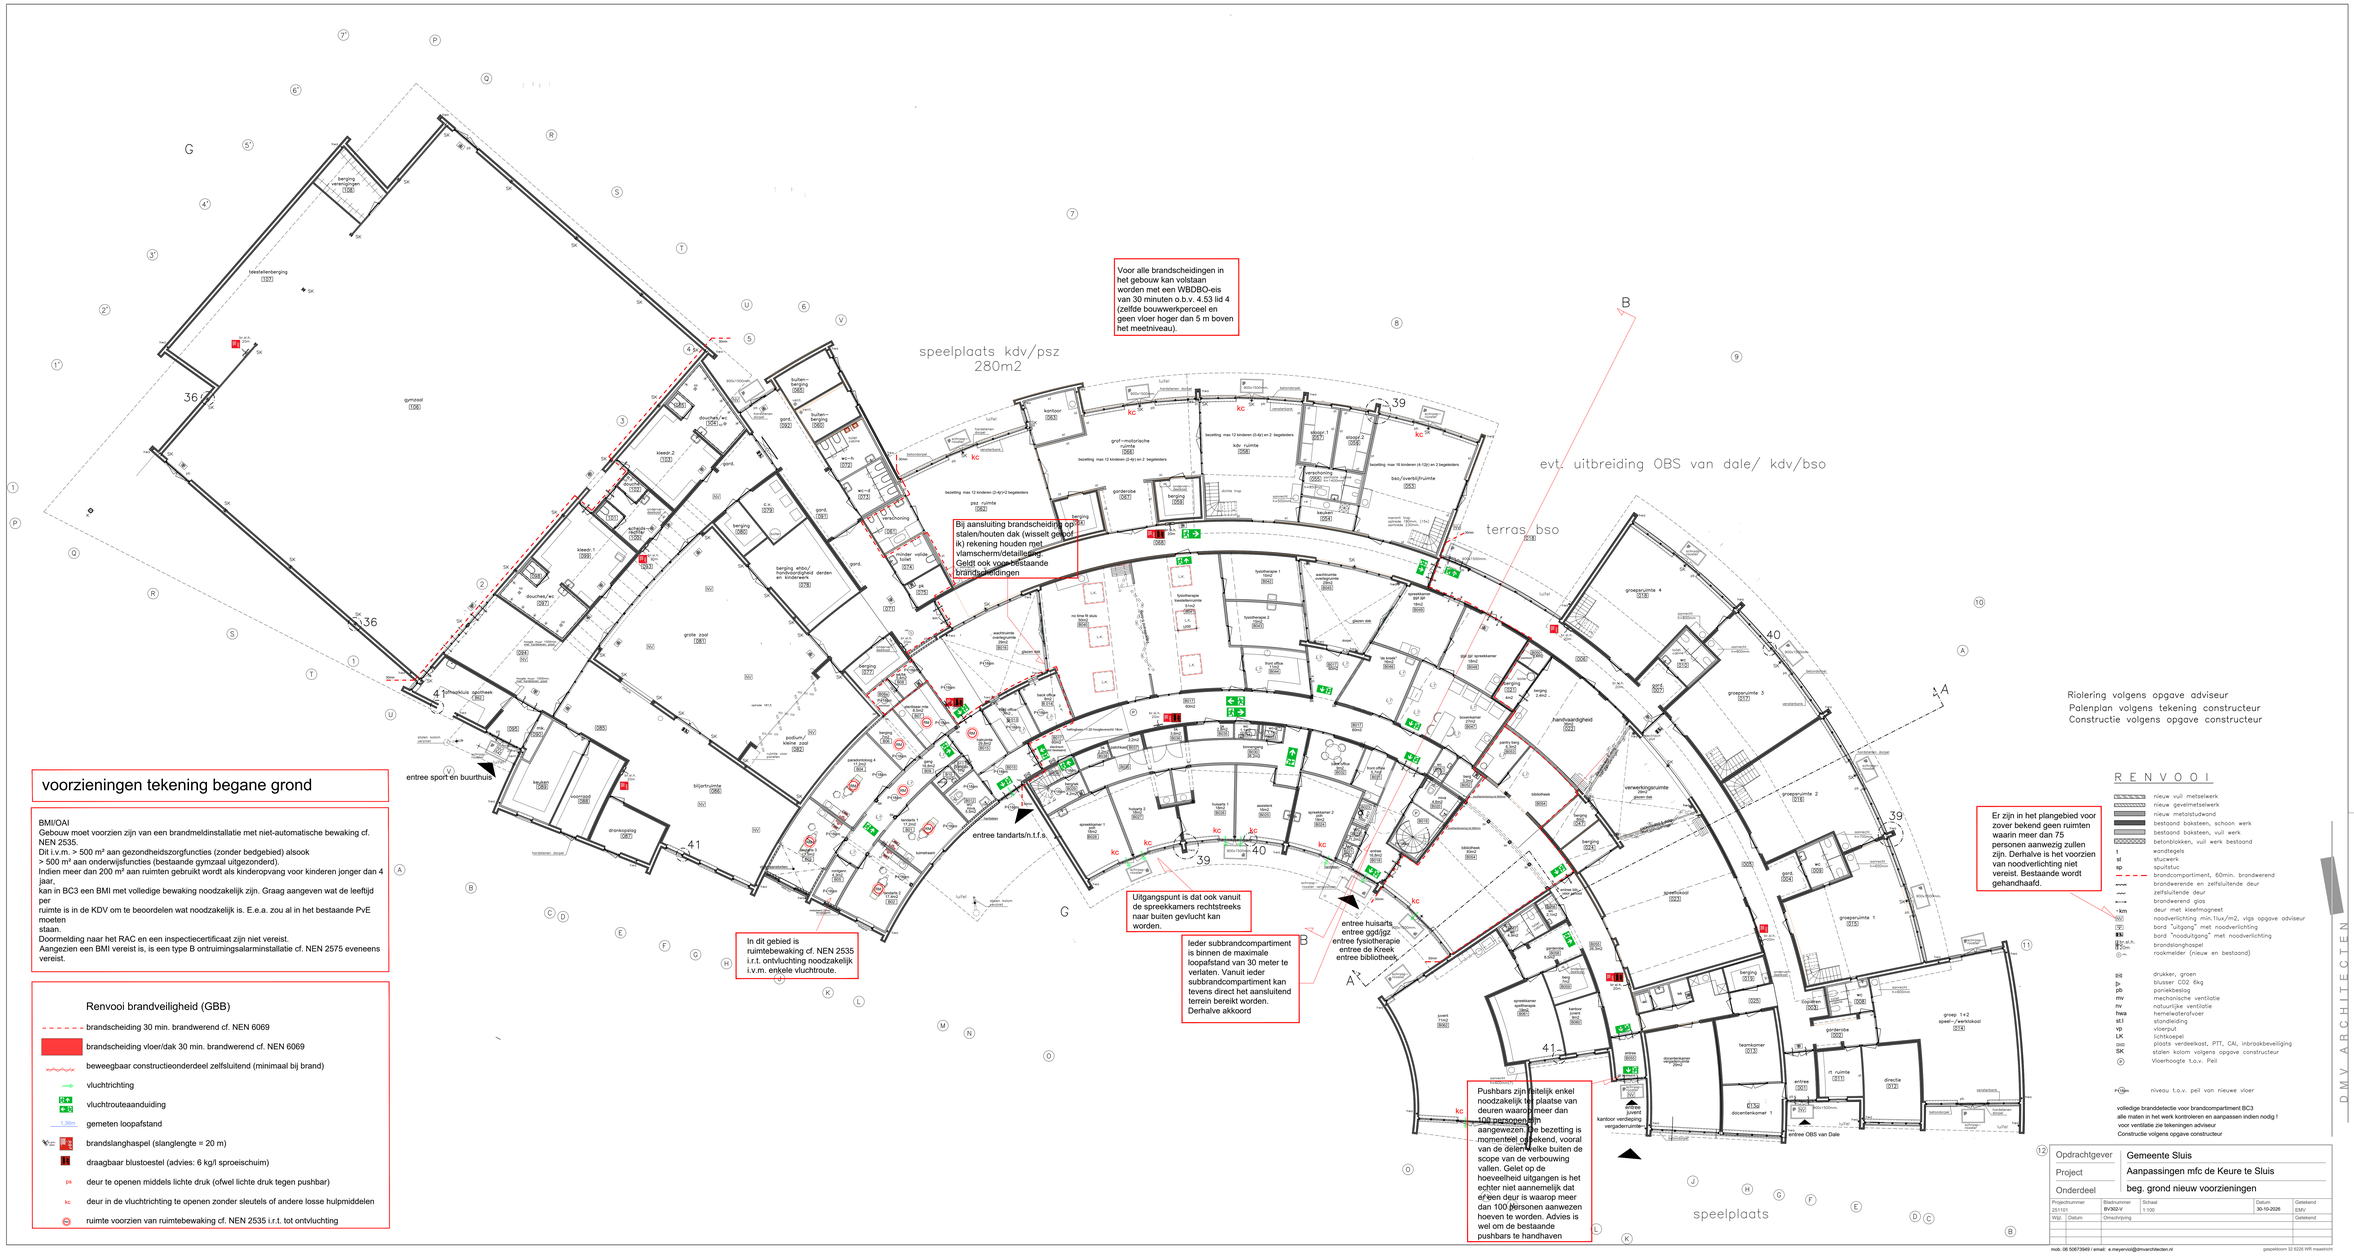


voorzieningen tekening begane grond

BMI/OAI
Gebouw moet voorzien zijn van een brandmeldinstallatie met niet-automatische bewaking cf. NEN 2535.
Dit i.v.m. > 500 m² aan gezondheidszorgfuncties (zonder bedgebied) alsook
> 500 m² aan onderwijsfuncties (bestaande gymzaal uitgezonderd).
Indien meer dan 200 m² aan ruimten gebruikt wordt als kinderopvang voor kinderen jonger dan 4 jaar,
kan in BC3 een BMI met volledige bewaking noodzakelijk zijn. Graag aangeven wat de leeftijd per
ruimte is in de KDV om te beoordelen wat noodzakelijk is. E.e.a. zou al in het bestaande PvE moeten
staan.
Doormelding naar het RAC en een inspectiecertificaat zijn niet vereist.
Aangezien een BMI vereist is, is een type B ontruimingsalarminstallatie cf. NEN 2575 eveneens vereist.

Renvooi brandveiligheid (GBB)

- brandscheiding 30 min. brandwerend cf. NEN 6069
- brandscheiding vloer/dak 30 min. brandwerend cf. NEN 6069
- beweegbaar constructieonderdeel zelfsluitend (minimaal bij brand)
- vluchtrichting
- vluchtrouteaanduiding
- gemeten loopafstand
- brandslanghaspel (slanglengte = 20 m)
- draagbaar blustoestel (advies: 6 kg/l sproeischuim)
- deur te openen middels lichte druk (ofwel lichte druk tegen pushbar)
- deur in de vluchtrichting te openen zonder sleutels of andere losse hulpmiddelen
- ruimte voorzien van ruimtebewaking cf. NEN 2535 i.r.t. tot ontvluchting

RENVOOI

- nieuw vuil metselwerk
- nieuw gevelmetselwerk
- nieuw metalstukwand
- bestaand baksteen, schoon werk
- bestaand baksteen, vuil werk
- betonblokken, vuil werk bestaand
- t wandtegels
- st stucwerk
- sp spuitstuc
- brandcompartiment, 60min. brandwerend
- brandwerende en zelfsluitende deur
- zelfsluitende deur
- brandwerend glas
- -km deur met kleefmagneet
- nood nood-verlichting min.1lux/m2, vlgs opgave adviseur
- bord "uitgang" met noodverlichting
- bord "nooduitgang" met noodverlichting
- brandslanghaspel
- rookmelder (nieuw en bestaand)
- bld drukker, groen
- b- blusser CO2 6kg
- pb paniekbeslag
- mv mechanische ventilatie
- nv natuurlijke ventilatie
- hwa herneiwaterafvoer
- st.l standleiding
- vp vloerput
- LK lichtkoepel
- sleu plaats verdeelkast, PTT, CAI, inbraakbeveiliging
- SK sloten kolom volgens opgave constructeur
- (P) Vloerhoogte t.o.v. Peil
- P+0,0m niveau t.o.v. peil van nieuwe vloer

volledige branddetectie voor brandcompartiment BC3
alle maten in het werk kontroleren en aanpassen indien nodig !
voor ventilatie zie tekeningen adviseur
Constructie volgens opgave constructeur

DMV ARCHITECTEN

Opdrachtgever	Gemeente Sluis
Project	Aanpassingen mfc de Keure te Sluis
Onderdeel	beg. grond nieuw voorzieningen

Projectnummer	Bladnummer	Schaal	Datum	Getekend
20.101	BV3GV	1:100	30-10-2020	EMV

Rvp.	Datum	Omschrijving	Getekend

mob. 06 50673949 / email: e.meyervvd@dmvarchitecten.nl
geopnbloom 32 E226 WR maasricht