





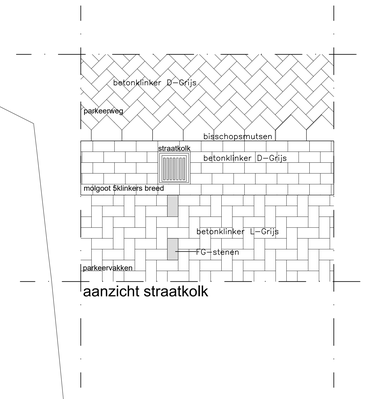

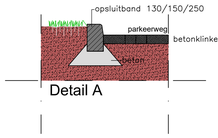

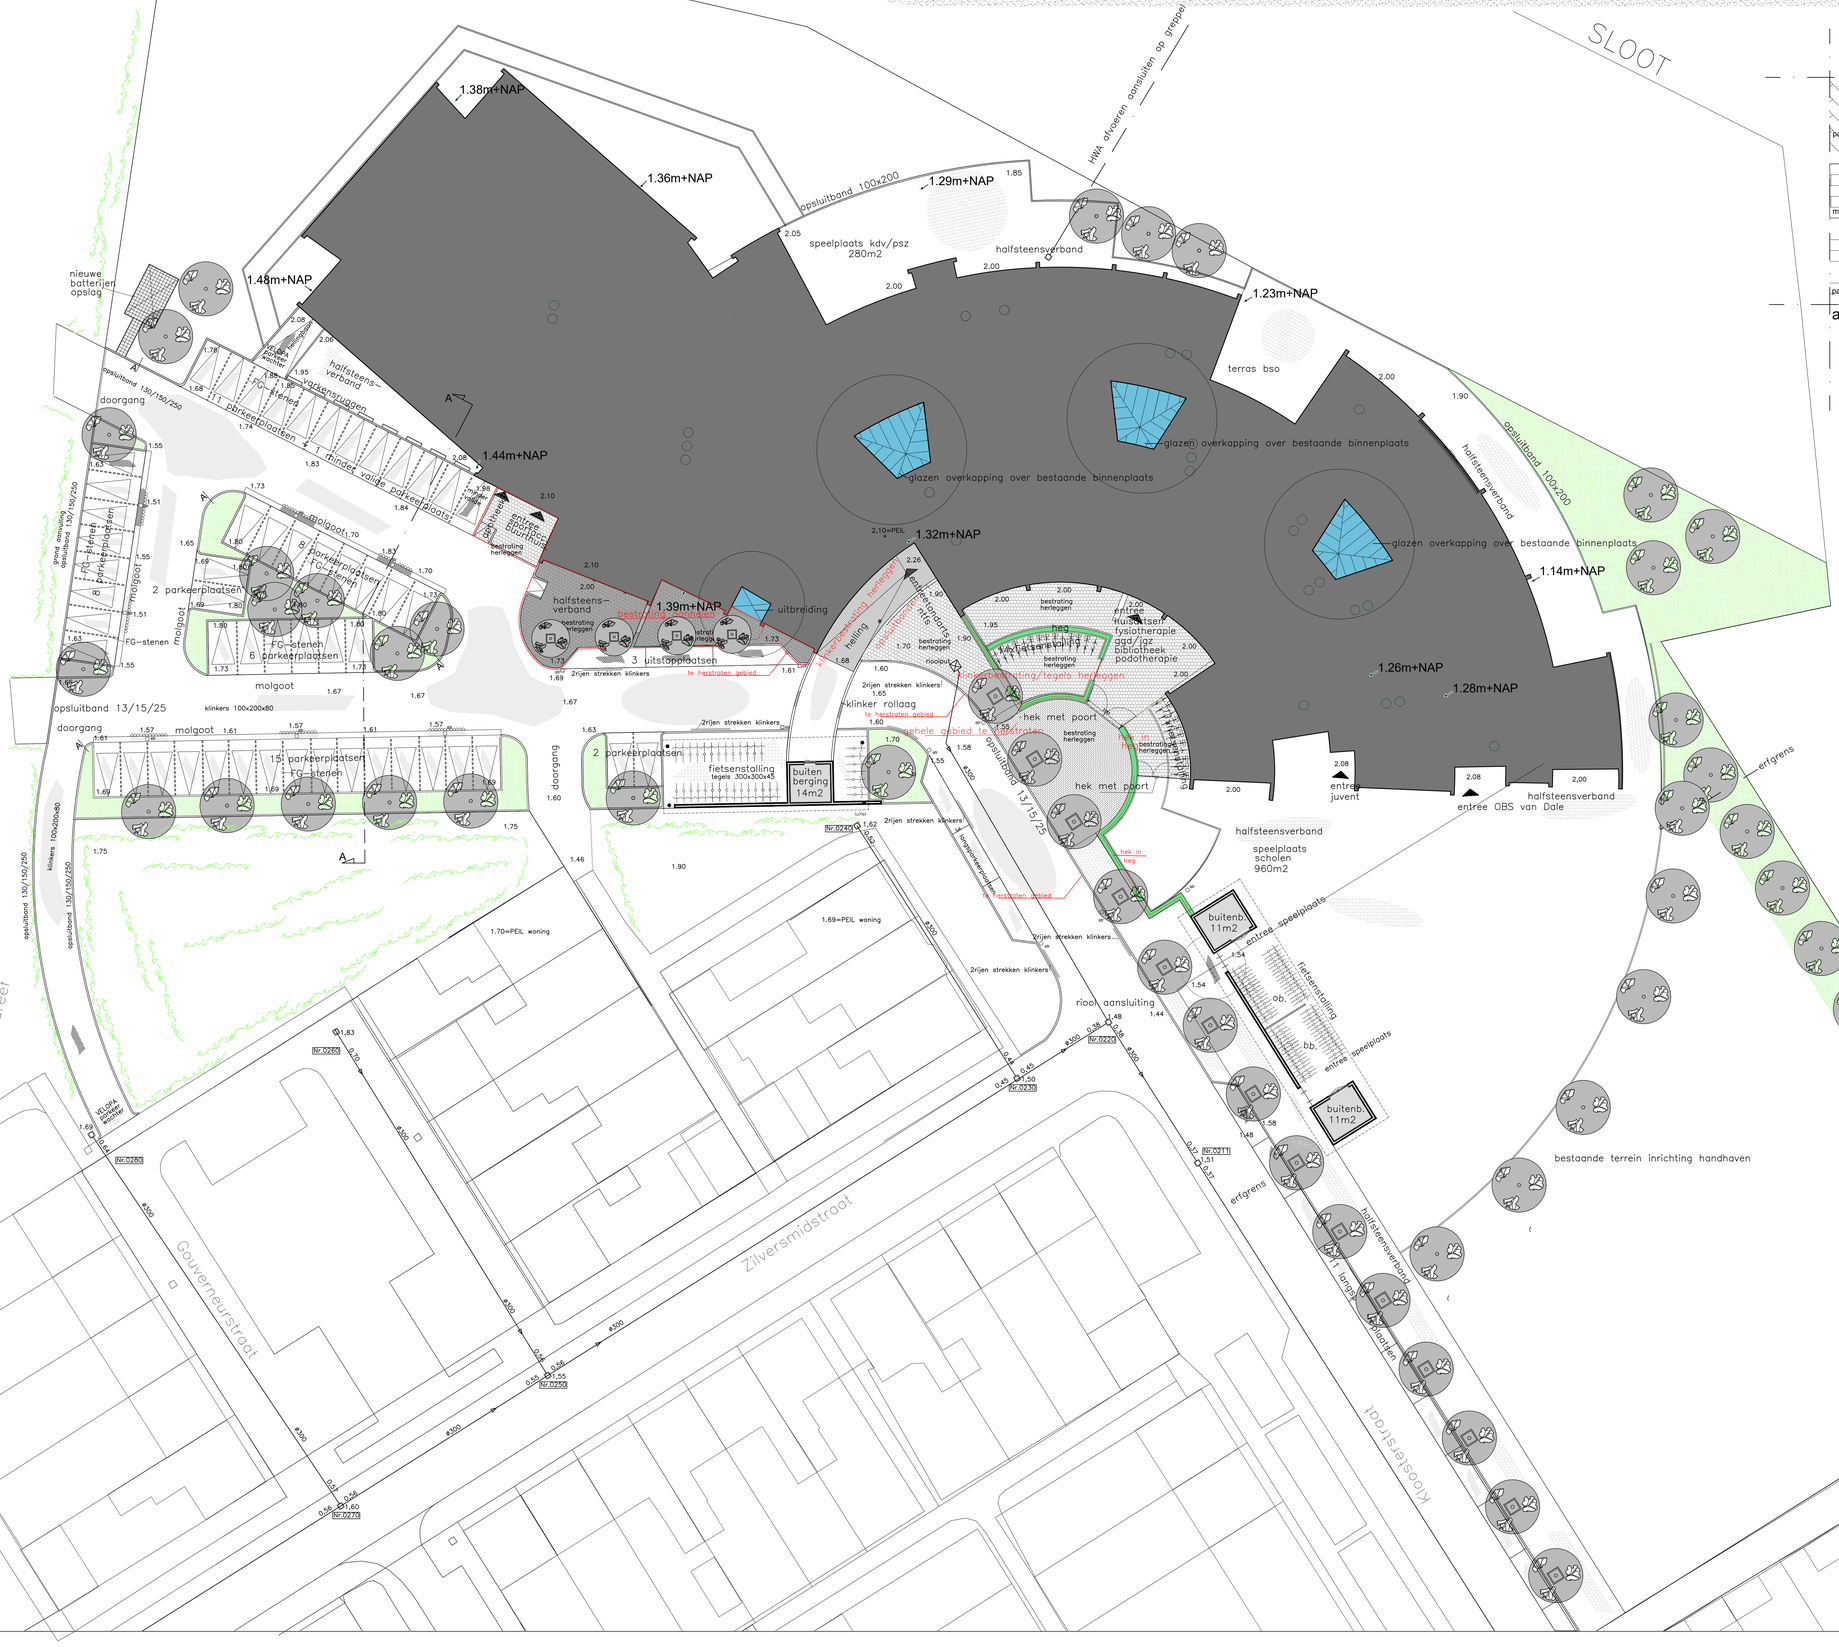

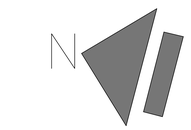

wijziging extern aan bebouwing

situatie: Gem. Sluis
schaal 1:200

- Trottoirtegels 300x300x45 bestaand
- klinkers elleboogverband bestaand 100x200x80
- nieuw hek vlgs bestek
- Trottoirtegels 300x300x45 nieuw
- klinkers elleboogverband nieuw 100x200x80
- Dolomith
- 1.28m+NAP Peilmaten bestaand Terrein
- 1,58 Peilmaten nieuw Terrein

DMV ARCHITECTEN

Opdrachtgever	Gemeente Sluis
Project	aanpassingen mfc de Keure te Sluis
Onderdeel	situatie met nieuwe terreinindeling okt26

Projectnummer	Bladnummer	Schaal	Datum	Getekend
281101	SV 301	1:200/A0	30 - 10 - 2026	emv
Wijz.	Datum	Omschrijving		Getekend

euregiopark 4 6467 JE kerkrade tel. 045 - 5660305
gaspeldoorn 32 6226 WR maastricht tel. 043 - 3520212
mob. 06 58073849 / email: e.meyvis@dmvarchitecten.nl