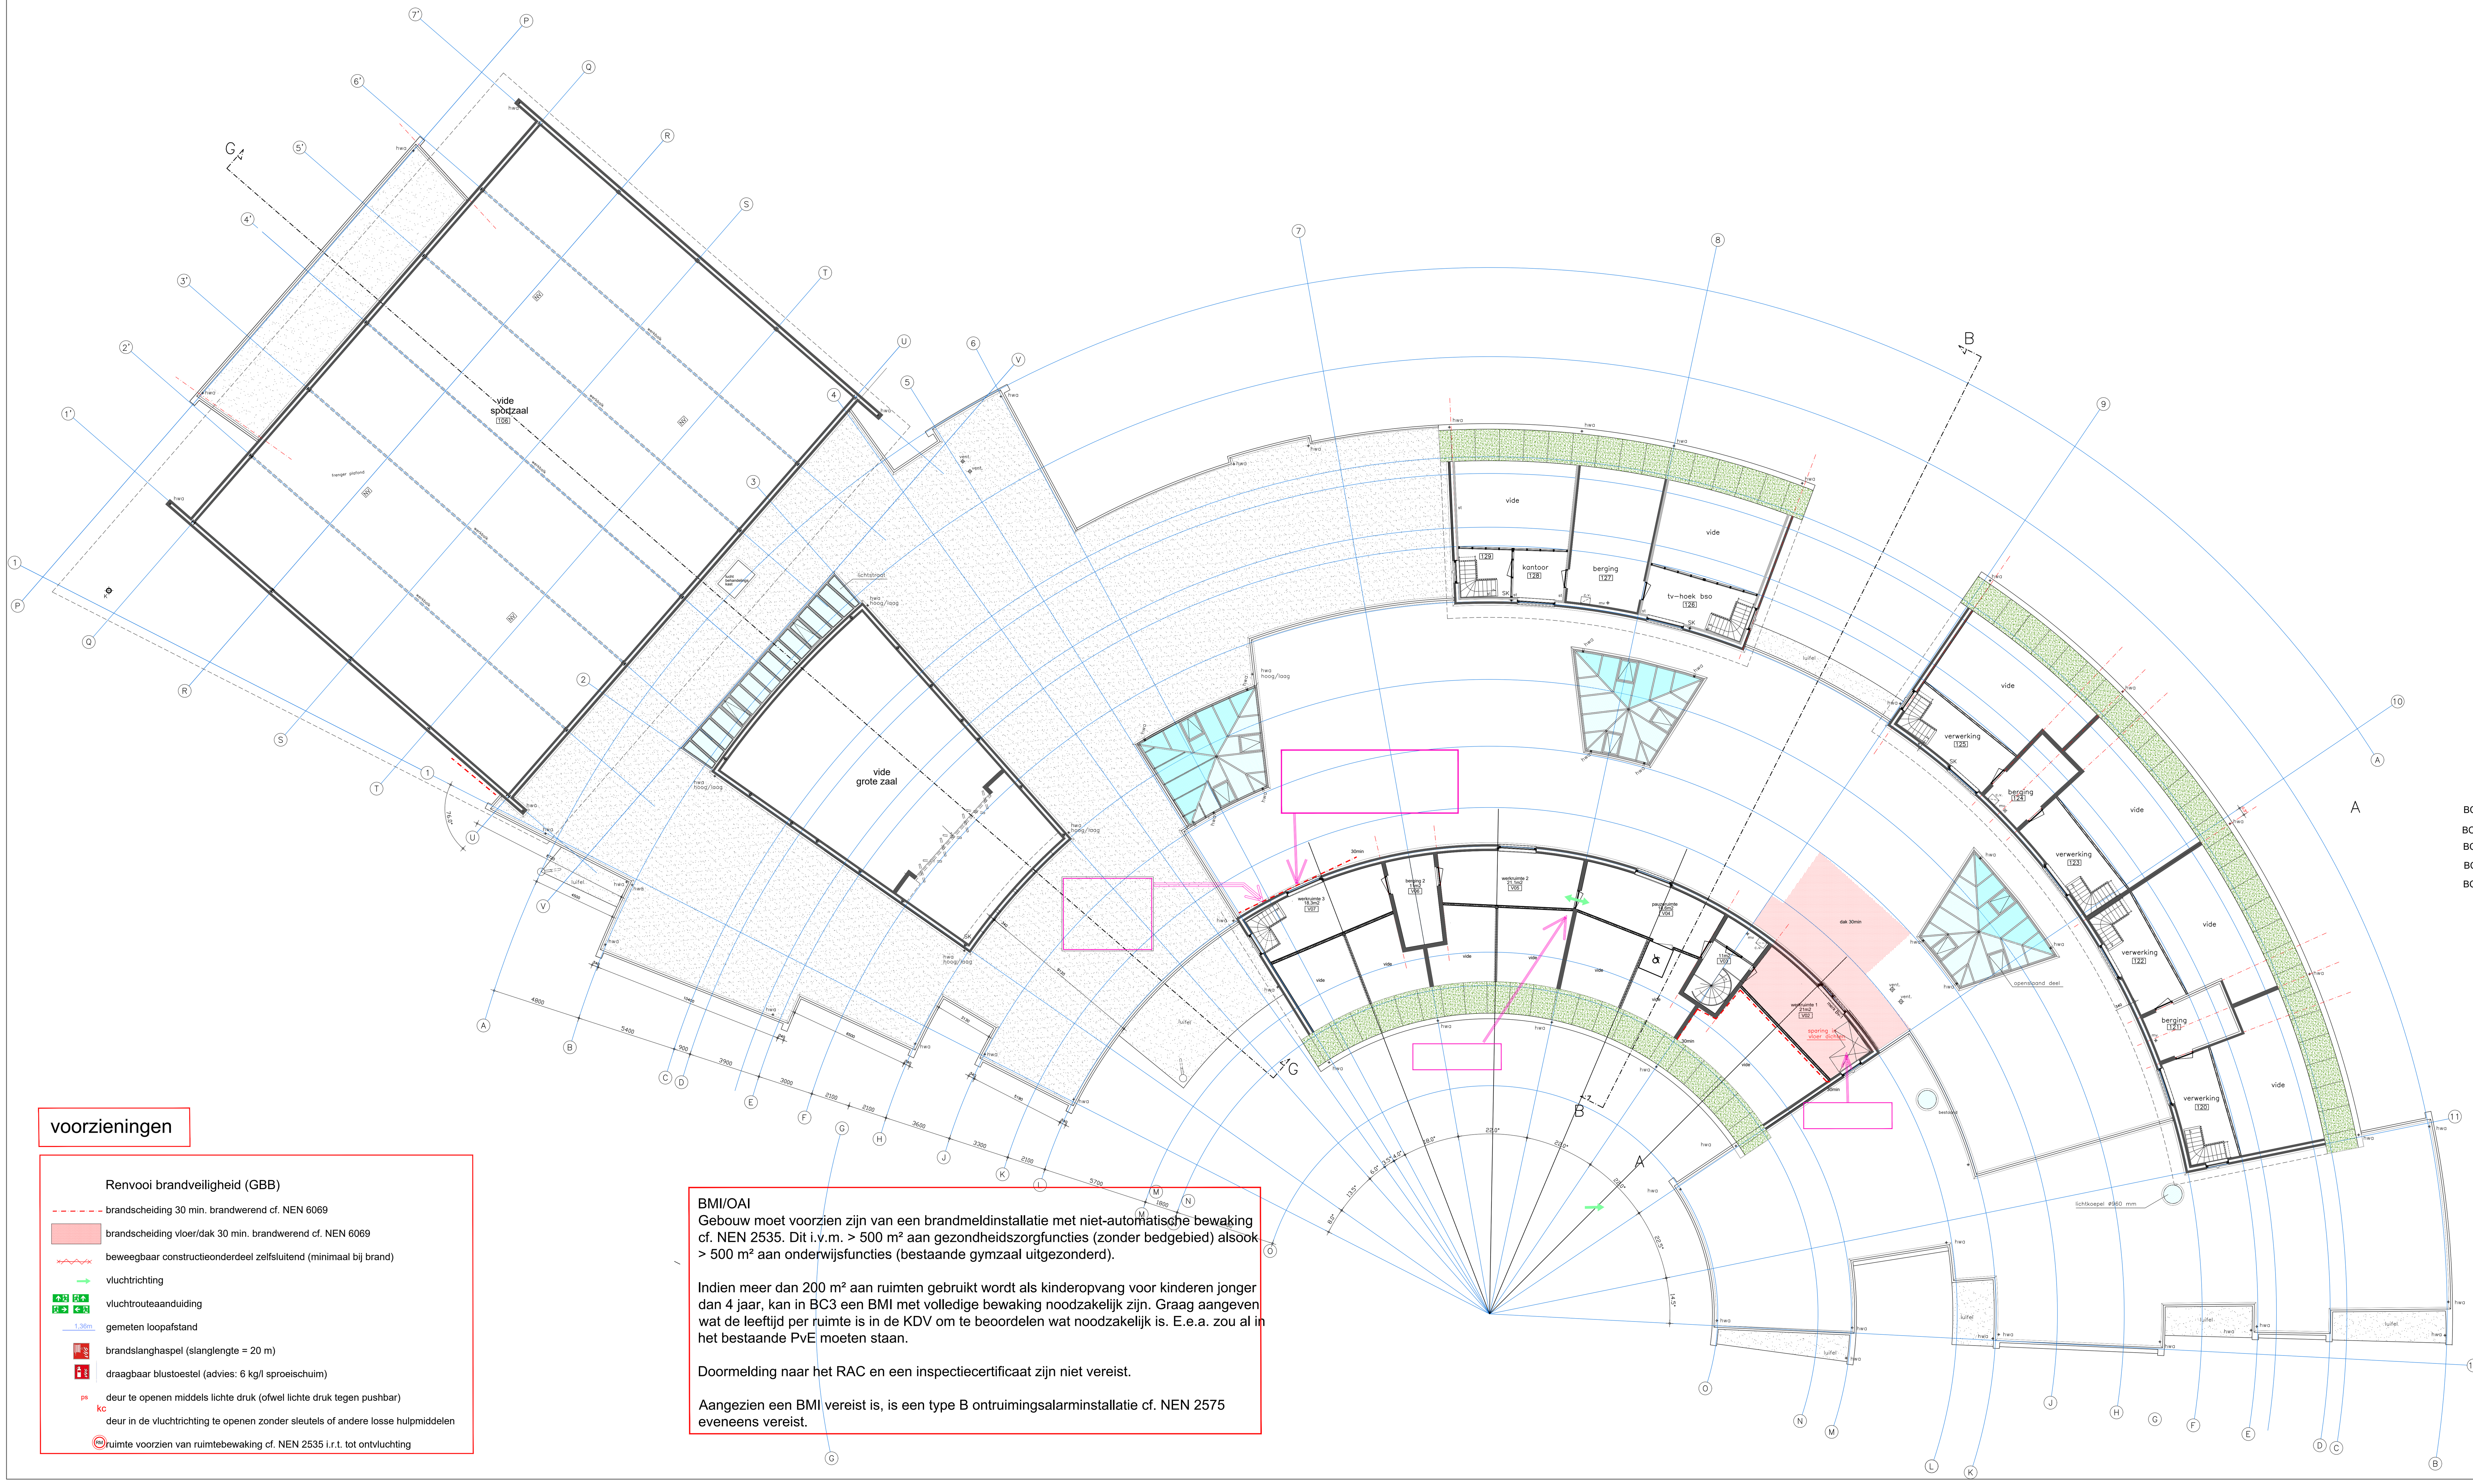


VG = Verblijfsgebied VG
VR = Verblijfsruimte VR
FG = Functiegebied FG
FR = Functieruimte FR
TR = Toiletruimte TR
VKR = Verkeersruimte VKR
TER = Technische ruimte TER

BC1	710m2	sport
BC2	855m2	buurthuis+tandarts
BC3	1130m2	kinderopvang+gezondheidscentrum
BC4	975m2	school
BC5	90 m2	bibliotheek

R E N V O O I

- nieuw vuil metselwerk
- nieuw gevelmetselwerk
- nieuw metalstudwand
- bestaand baksteen, schoon werk
- bestaabd baksteen, vuil werk
- betonblokken, vuil werk bestaand
- st stucwerk
- sp spuitstuc
- brandcompartiment, 60min. brandwerend
- brandwerende en zelfsluitende deur
- zelfsluitende deur
- brandwerend glas
- km deur met kleefmagneet
- NV noodverlichting min.1lux/m2, vlgs opgave adviseur
- bord "uitgang" met noodverlichting
- bord "nooduitgang" met noodverlichting
- br.sl.h. 20m brandslanghaspel
- rm. rookmelder
- drukker, groen
- blusser CO2 6kg
- pb paniekbeslag
- mv mechanische ventilatie
- nv natuurlijke ventilatie
- hwa hemelwaterafvoer
- st.l standleiding
- vp vloerput
- LK lichtkoepel
- plaats verdeelkast, PTT, CAI, inbraakbeveiliging
- SK stalen kolom volgens opgave constructeur

voorzieningen

Renvooi brandveiligheid (GBB)

- brandscheiding 30 min. brandwerend cf. NEN 6069
- brandscheiding vloer/dak 30 min. brandwerend cf. NEN 6069
- beweegbaar constructieonderdeel zelfsluitend (minimaal bij brand)
- vluchtrichting
- vluchtrouteaanduiding
- 1,36m gemeten loopafstand
- brandslanghaspel (slanglengte = 20 m)
- draagbaar blustoestel (advies: 6 kg/l sproeischuim)
- ps deur te openen middels lichte druk (ofwel lichte druk tegen pushbar)
- kc deur in de vluchtrichting te openen zonder sleutels of andere losse hulpmiddelen
- RM ruimte voorzien van ruimtebewaking cf. NEN 2535 i.r.t. tot ontvluchting

BMI/OAI

Gebouw moet voorzien zijn van een brandmeldinstallatie met niet-automatische bewaking cf. NEN 2535. Dit i.v.m. > 500 m² aan gezondheidszorgfuncties (zonder bedgebied) alsook > 500 m² aan onderwijsfuncties (bestaande gymzaal uitgezonderd).

Indien meer dan 200 m² aan ruimten gebruikt wordt als kinderopvang voor kinderen jonger dan 4 jaar, kan in BC3 een BMI met volledige bewaking noodzakelijk zijn. Graag aangeven wat de leeftijd per ruimte is in de KDV om te beoordelen wat noodzakelijk is. E.e.a. zou al in het bestaande PvE moeten staan.

Doormelding naar het RAC en een inspectiecertificaat zijn niet vereist.

Aangezien een BMI vereist is, is een type B ontruimingsalarminstallatie cf. NEN 2575 eveneens vereist.

alle maten in het werk kontroleren en aanpassen indien nodig !
voor ventilatie zie tekeningen adviseur
Constructie volgens opgave constructeur

Opdrachtgever	Gemeente Sluis
Project	Aanpassingen mfc de Keure te Sluis
Onderdeel	Voorzieningen verdieping

Projectnummer	Bladnummer	Schaal	Datum	Getekend
251101	BV442 -V	1:100	30-10-2026	EMV

Wijz.	Datum	Omschrijving	Getekend

D M V A R C H I T E C T E N

mob. 06 50673949 / email: e.meyerviol@dmvarchitecten.nl
gaspeldoorn 32 6226 WR maastricht