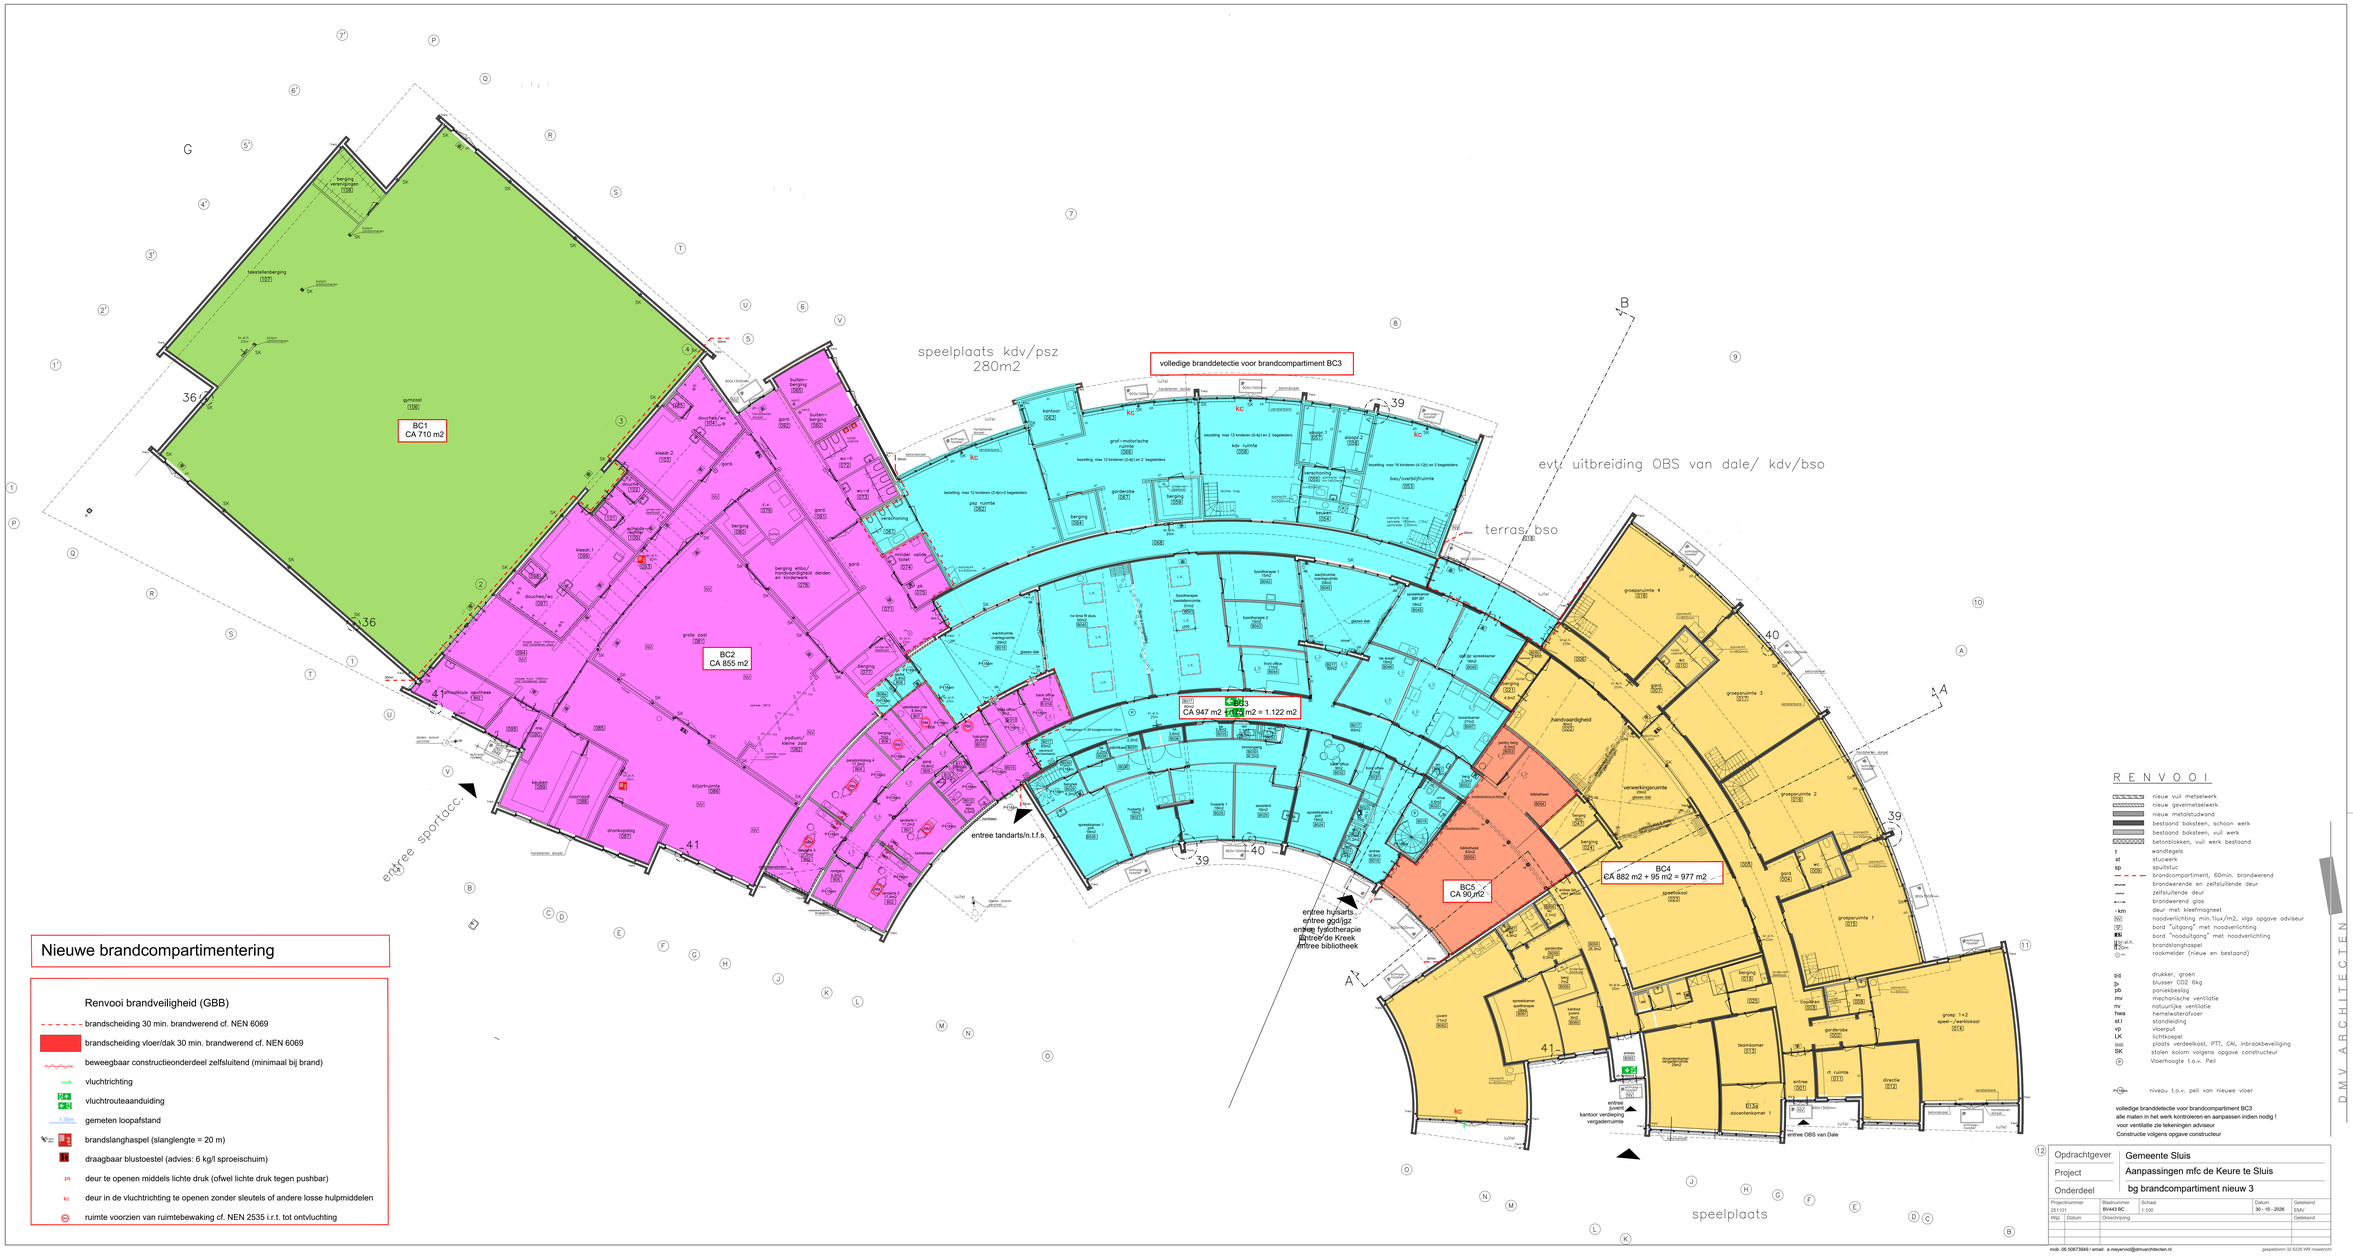


Nieuwe brandcompartimentering

Renvooi brandveiligheid (GBB)

- brandscheiding 30 min. brandwerend cf. NEN 6069
- brandscheiding vloer/dak 30 min. brandwerend cf. NEN 6069
- beweegbaar constructieonderdeel zelfsluitend (minimaal bij brand)
- vluchtrichting
- vluchtrouteaanduiding
- gemeten loopafstand
- brandslanghaspel (slanglengte = 20 m)
- draagbaar blustoestel (advies: 6 kg/l sproeischuim)
- deur te openen middels lichte druk (ofwel lichte druk tegen pushbar)
- deur in de vluchtrichting te openen zonder sleutels of andere losse hulpmiddelen
- ruimte voorzien van ruimtebewaking cf. NEN 2535 i.r.t. tot ontvluchting

RENVOOI

- nieuw vuil metselwerk
- nieuw gevelmetselwerk
- nieuw metalstudwand
- bestaand baksteen, schoon werk
- bestaand baksteen, vuil werk
- betonblokken, vuil werk bestaand
- wt wandtegels
- st stucwerk
- sp spuitstuc
- brandcompartiment, 60min. brandwerend
- brandwerende en zelfsluitende deur
- zelfsluitende deur
- brandwerend glas
- km deur met kleefmagneet
- nv noodverlichting min.1lux/m2, vlgs opgave adviseur
- bord "uitgang" met noodverlichting
- bord "nooduitgang" met noodverlichting
- brandslanghaspel
- rookmelder (nieuw en bestaand)
- bld drukker, groen
- bc blusser CO2 6kg
- pb paniekbeslag
- mv mechanische ventilatie
- nv natuurlijke ventilatie
- hwa hemelwaterafvoer
- st.l standleiding
- vp vloerput
- LK lichtkoepel
- ppp plaats verdeelkast, PTT, CAI, inbraakbeveiliging
- SK stalen kolom volgens opgave constructeur
- (P) Vloerhoogte t.o.v. Peil

niveau t.o.v. peil van nieuwe vloer

volledige branddetectie voor brandcompartiment BC3
alle maten in het werk kontroleren en aanpassen indien nodig !
voor ventilatie zie tekeningen adviseur
Constructie volgens opgave constructeur

DMV ARCHITECTEN

Opdrachtgever	Gemeente Sluis
Project	Aanpassingen mfc de Keure te Sluis
Onderdeel	bg brandcompartiment nieuw 3

Projectnummer	Bladnummer	Schaal	Datum	Getekend
25133	BW40 BC	1:100	30 - 10 - 2025	EMV

Wijz.	Datum	Omschrijving	Getekend

mob. 06 50673949 / email: e.meyervinck@dmvarchitecten.nl

papiersoort 32 624 WR maastricht