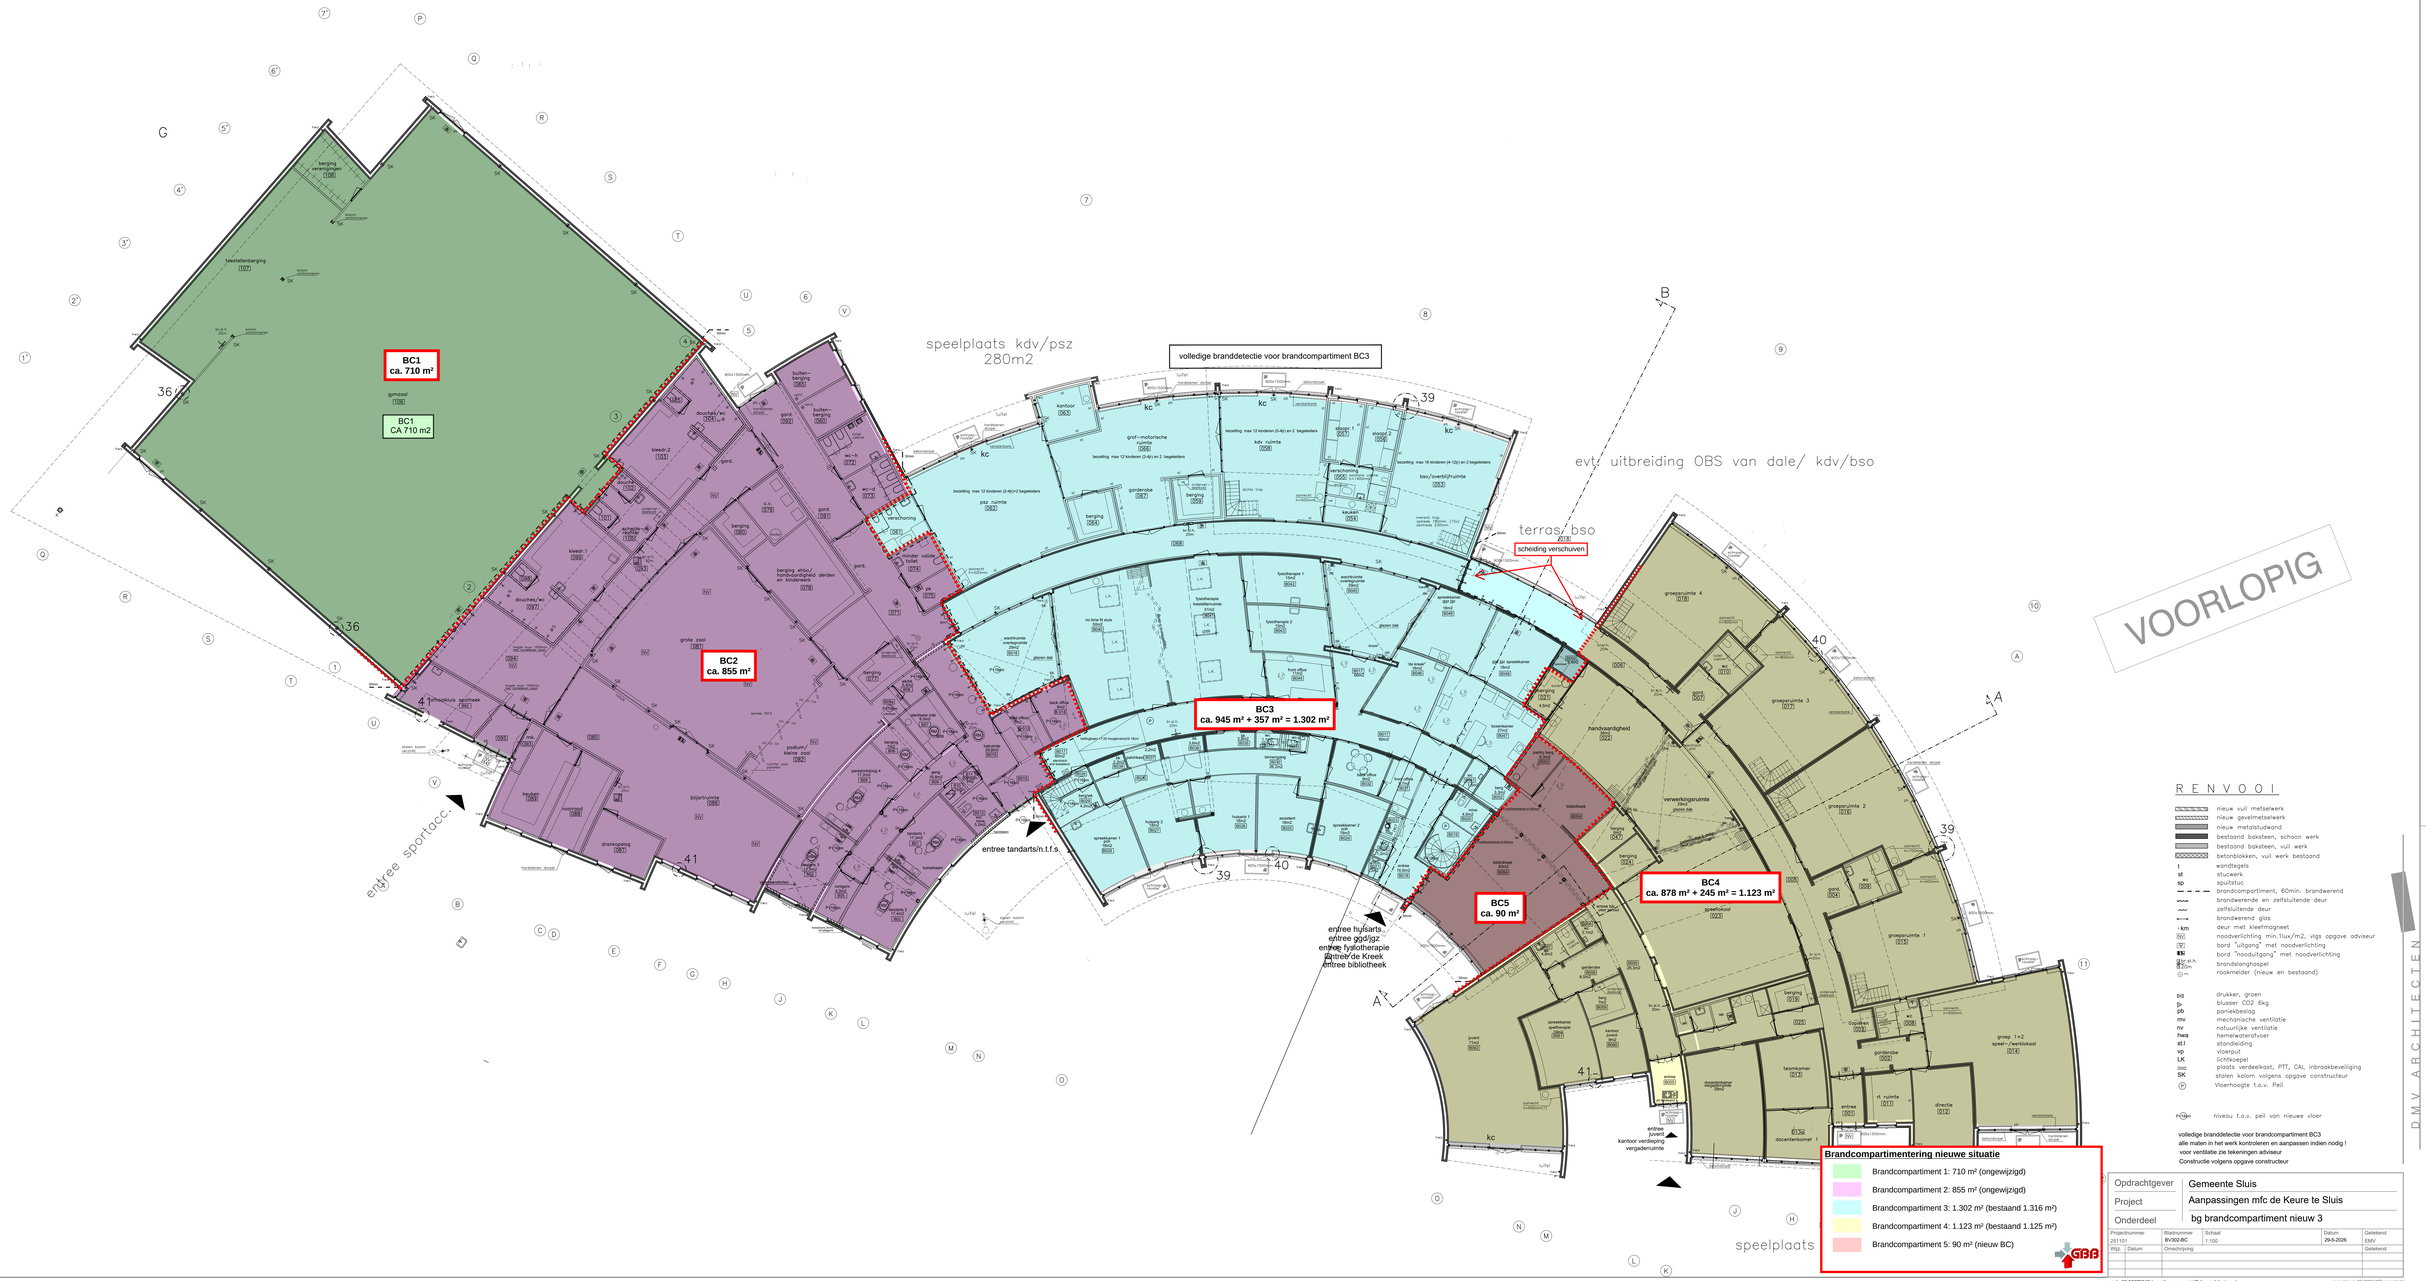


Brandcompartimentering nieuwe situatie

- Brandcompartiment 1: 710 m² (ongewijzigd)
- Brandcompartiment 2: 855 m² (ongewijzigd)
- Brandcompartiment 3: 1.302 m² (bestaand 1.316 m²)
- Brandcompartiment 4: 1.123 m² (bestaand 1.125 m²)
- Brandcompartiment 5: 90 m² (nieuw BC)

RENVOOI

- nieuw vuil metselwerk
- nieuw gevelmetselwerk
- nieuw metalstudewand
- bestaand baksteen, schoon werk
- bestaand baksteen, vuil werk
- betonblokken, vuil werk bestaand
- wandtegels
- stuc stucwerk
- sp spuitstuc
- brandcompartiment, 60min. brandwerend
- brandwerende en zelfsluitende deur
- zelfsluitende deur
- brandwerend glas
- km deur met kleefmagneet
- NV noodverlichting min.1lux/m2, vlgs opgave adviseur
- "uitgang" met noodverlichting
- bord "nooduitgang" met noodverlichting
- brandslanghaspel
- rookmelder (nieuw en bestaand)
- dr drukker, groen
- bl blusser CO2 6kg
- pb paniekbeslag
- mv mechanische ventilatie
- nv natuurlijke ventilatie
- hwa hemelwaterafvoer
- st.l stondleiding
- vp vloerput
- LK lichtkoepel
- pwp plaats voor weelkast, PTT, CAI, inbraakbeveiliging
- SK stalen kolom volgens opgave constructeur
- (P) Vloerhoogte t.o.v. Peil
- P+5cm niveau t.o.v. peil van nieuwe vloer

volledige branddetectie voor brandcompartiment BC3
alle maten in het werk kontroleren en aanpassen indien nodig !
voor ventilatie zie tekeningen adviseur
Constructie volgens opgave constructeur


Opdrachtgever	Gemeente Sluis
Project	Aanpassingen mfc de Keure te Sluis
Onderdeel	bg brandcompartiment nieuw 3

Projectnummer	Bladnummer	Schaal	Datum	Getekend

Wijz	Datum	Omschrijving	Getekend

DMV ARCHITECTEN

mob. 06 50673949 / email: e.meyervlol@dmvarchitecten.nl
gaspeldoorn 32 6226 WR maastricht



VG = Verblijfsgebied VG
VR = Verblijfsruimte VR
FG = Functiegebied FG
FR = Functieruimte FR
TR = Toiletruimte TR
VKR = Verkeersruimte VKR
TER = Technische ruimte TER

R E N V O O I

nieuw vuil metselwerk
nieuw gevelmetselwerk
nieuw metalstudwand
bestaand baksteen, schoon werk
bestaabd baksteen, vuil werk
betonblokken, vuil werk bestaand
st stucwerk
sp spuitstuc
brandcompartiment, 60min. brandwerend
brandwerende en zelfsluitende deur
zelfsluitende deur
brandwerend glas
km deur met kleefmagneet
NV noodverlichting min.1lux/m2, vlgs opgave adviseur
bord "uitgang" met noodverlichting
bord "nooduitgang" met noodverlichting
br.sl.h. 20m brandslanghaspel
rm. rookmelder
drukker, groen
blusser CO2 6kg
pb paniekbeslag
mv mechanische ventilatie
nv natuurlijke ventilatie
hwa hemelwaterafvoer
st.l standleiding
vp vloerput
LK lichtkoepel
plaats verdeelkast, PTT, CAI, inbraakbeveiliging
SK stalen kolom volgens opgave constructeur

alle maten in het werk kontroleren en aanpassen indien nodig !
voor ventilatie zie tekeningen adviseur
Constructie volgens opgave constructeur

Brandcompartimentering nieuwe situatie

- Brandcompartiment 1: 710 m² (ongewijzigd)
- Brandcompartiment 2: 855 m² (ongewijzigd)
- Brandcompartiment 3: 1.302 m² (bestaand 1.316 m²)
- Brandcompartiment 4: 1.123 m² (bestaand 1.125 m²)
- Brandcompartiment 5: 90 m² (nieuw BC)

Opdrachtgever	Gemeente Sluis
Project	Aanpassingen mfc de Keure te Sluis
Onderdeel	brandcompartimenten verdieping

Projectnummer	Bladnummer	Schaal	Datum	Getekend
251101	BV444-BC	1:100	29-5-2026	EMV

Wijz.	Datum	Omschrijving	Getekend

D M V A R C H I T E C T E N
mob. 06 50673949 / email: e.meyerviol@dmvarchitecten.nl
gaspeldoorn 32 6226 WR maastricht