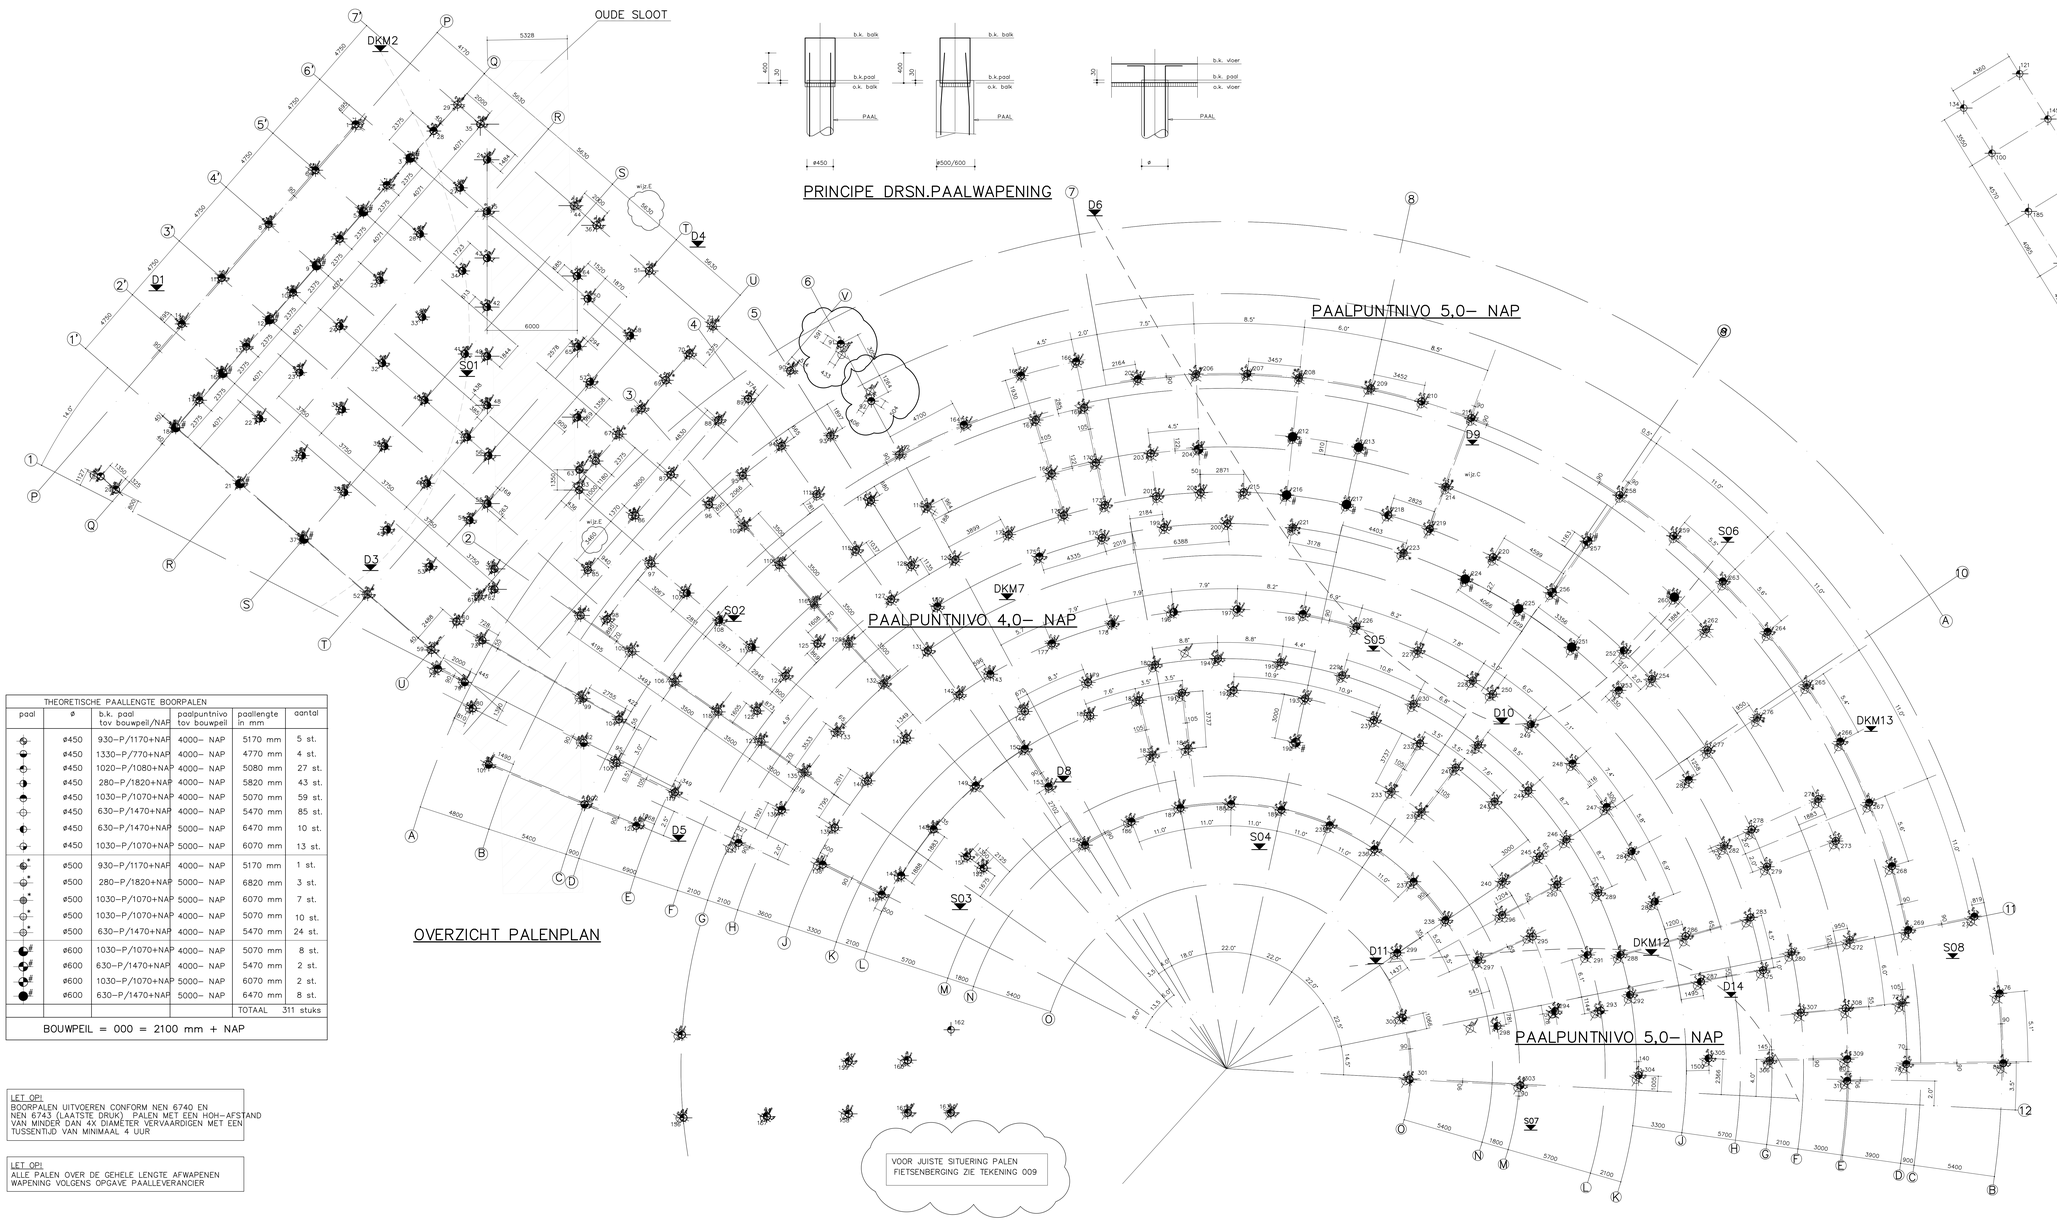


OVERZICHT PALENPLAN

PRINCIPE DRSN.PAALWAPENING

THEORETISCHE PAALLENGTE BOORPALEN

paal	ø	b.k. paal tov bouwpeil/NAP	paalpuntnivo tov bouwpeil	paallengte in mm	aantal
	ø450	9.30-P/1170+NAP	4000- NAP	5170 mm	5 st.
	ø450	1.330-P/770+NAP	4000- NAP	4770 mm	4 st.
	ø450	1020-P/1080+NAP	4000- NAP	5080 mm	27 st.
	ø450	280-P/1820+NAP	4000- NAP	5820 mm	43 st.
	ø450	1030-P/1070+NAP	4000- NAP	5070 mm	59 st.
	ø450	630-P/1470+NAP	4000- NAP	5470 mm	85 st.
	ø450	630-P/1470+NAP	5000- NAP	6470 mm	10 st.
	ø450	1030-P/1070+NAP	5000- NAP	6070 mm	13 st.
	ø500	9.30-P/1170+NAP	4000- NAP	5170 mm	1 st.
	ø500	280-P/1820+NAP	5000- NAP	6820 mm	3 st.
	ø500	1030-P/1070+NAP	5000- NAP	6070 mm	7 st.
	ø500	1030-P/1070+NAP	4000- NAP	5070 mm	10 st.
	ø500	630-P/1470+NAP	4000- NAP	5470 mm	24 st.
	ø600	1030-P/1070+NAP	4000- NAP	5070 mm	8 st.
	ø600	630-P/1470+NAP	4000- NAP	5470 mm	2 st.
	ø600	1030-P/1070+NAP	5000- NAP	6070 mm	2 st.
	ø600	630-P/1470+NAP	5000- NAP	6470 mm	8 st.
				TOTAAL	311 stuks

BOUWPEIL = 000 = 2100 mm + NAP

LET OP!
BOORPALEN UITVOEREN CONFORM NEN 6740 EN NEN 6743 (LAATSTE DRUK). PALEN MET EEN HOH-AFSTAND VAN MINDER DAN 4X DIAMETER VERVAARDIGEN MET EEN TUSSENTIJD VAN MINIMAAL 4 UUR

LET OP!
ALLE PALEN OVER DE GEHELE LENGTE AFWAPENEN
WAPENING VOLGENS OPGAVE PAALLEVERANCIER

ALGEMENE GEGEVENS :

- MAATVOERING IN mm
- BETONPALEN CONFORM NEN 6740 EN NEN 6743 (LAATSTE DRUK)
- BETONPALEN UITVOEREN CONFORM SBR NR. 149 EN 171 (LAATSTE DRUK)
- BETON SCHROEFBOORPAAL ø zie overzicht
- MAX. REGULIERE VERTIKALE PAALBELASTING .... (= REKENWAARDE NETTODRAAGKRACHT VAN DE PAAL)
  ø350 = 500 kN
  ø500 = 650 kN
  ø600 = 700 kN
- MIN. 25% VAN DE PALEN DIENEN ULTRA-SONOR EN EVENTUEEL VISUEEL VIA GEDEELTELIJKE ONTGRAVING GEKONTROLEERD TE WORDEN
- INDIEN UIT ULTRA-SONOR-METINGEN BLIJKT DAT ER PALEN BREUK OF INSNOERING VERTONEN, DIENEN ALLE PALEN ULTRA-SONOR GEKONTROLEERD TE WORDEN
- DE PALEN DIENEN OVER DE BOVENSTE 1,5m VERDICHT TE WORDEN
- BETONKWALITEIT MIN. B25
- PEIL = 0,000 = 2100 mm + NAP
- PAALMISSTANDEN GROTER DAN 50mm MELDEN AAN KONSTRUKTEUR DE HIERDOOR ONTSTANE MEERWERKKOSTEN ZIJN VOOR REKENING VAN DE AANNEMER.
- 1? PAAL BOREN T.P.V. SONDERING
- BIJ AANVANG BOREN VAN PALEN KONSTRUKTEUR WAARSCHUWEN SONDERINGEN VLGS GRONDRAPPORT GEOCONSULT GG-5064

Ontwerpfase	☐	Bestekfase	☐	Uitvoeringsfase	■
Voorlopig	☐	Voorlopig	☐	Voorlopig	☐
Definitief	☐	Definitief	☐	Definitief	■

E	14-01-2003	OVERSEN	RWH / JG
D	10-12-2002	MAATVOERING PAAL 124	RWH / JG
C	04-12-2002	MAATVOERING PAAL 214+152+79+82	RWH / JG
B	03-12-2002	DEFINITIEF	RWH / JG
A	25-11-2002	OVERSEN	RWH / JG

Rijd. Datum: Omschrijving: Getekend: Projectl:

Opdrachtgever: Gemeente Sluis-Aardenburg, Postbus 15, 4527 ZG Aardenburg
Autocad Versie: 2002 File: 0082

Werk: Nieuwbouw multifunctioneel centrum te Sluis-Aardenburg
Projectnr.: 320115

Tekeninhoud: Overzicht Palenplan
Blad: 008

Datum: 17-06-2002
Schaal: 1:100
Formaat: A0+
Getekend: R.van Helvert
Gecontroleerd:
Goedgekeurd:
Wijziging: E

INGENIEURSBUREAU VOOR BETON- EN STAALKONSTRUKTIE
R. PALTE B.V.
Koningin Wilhelmstraat 3, 6301 RH Valkenburg
Telefoon : 043 - 601 36 37
Telefax : 043 - 601 54 85
Postbus 819, 6300 AV Valkenburg
e-mail : info@paltebv.nl

Tek. registratie
Code :
Soort :
Munstr. :

As built bij overdracht:
Datum: Wijz. letter: