


Begane Grondvloer

1 : 100

SITUATIE - MFC DE KEURE - SLUIS

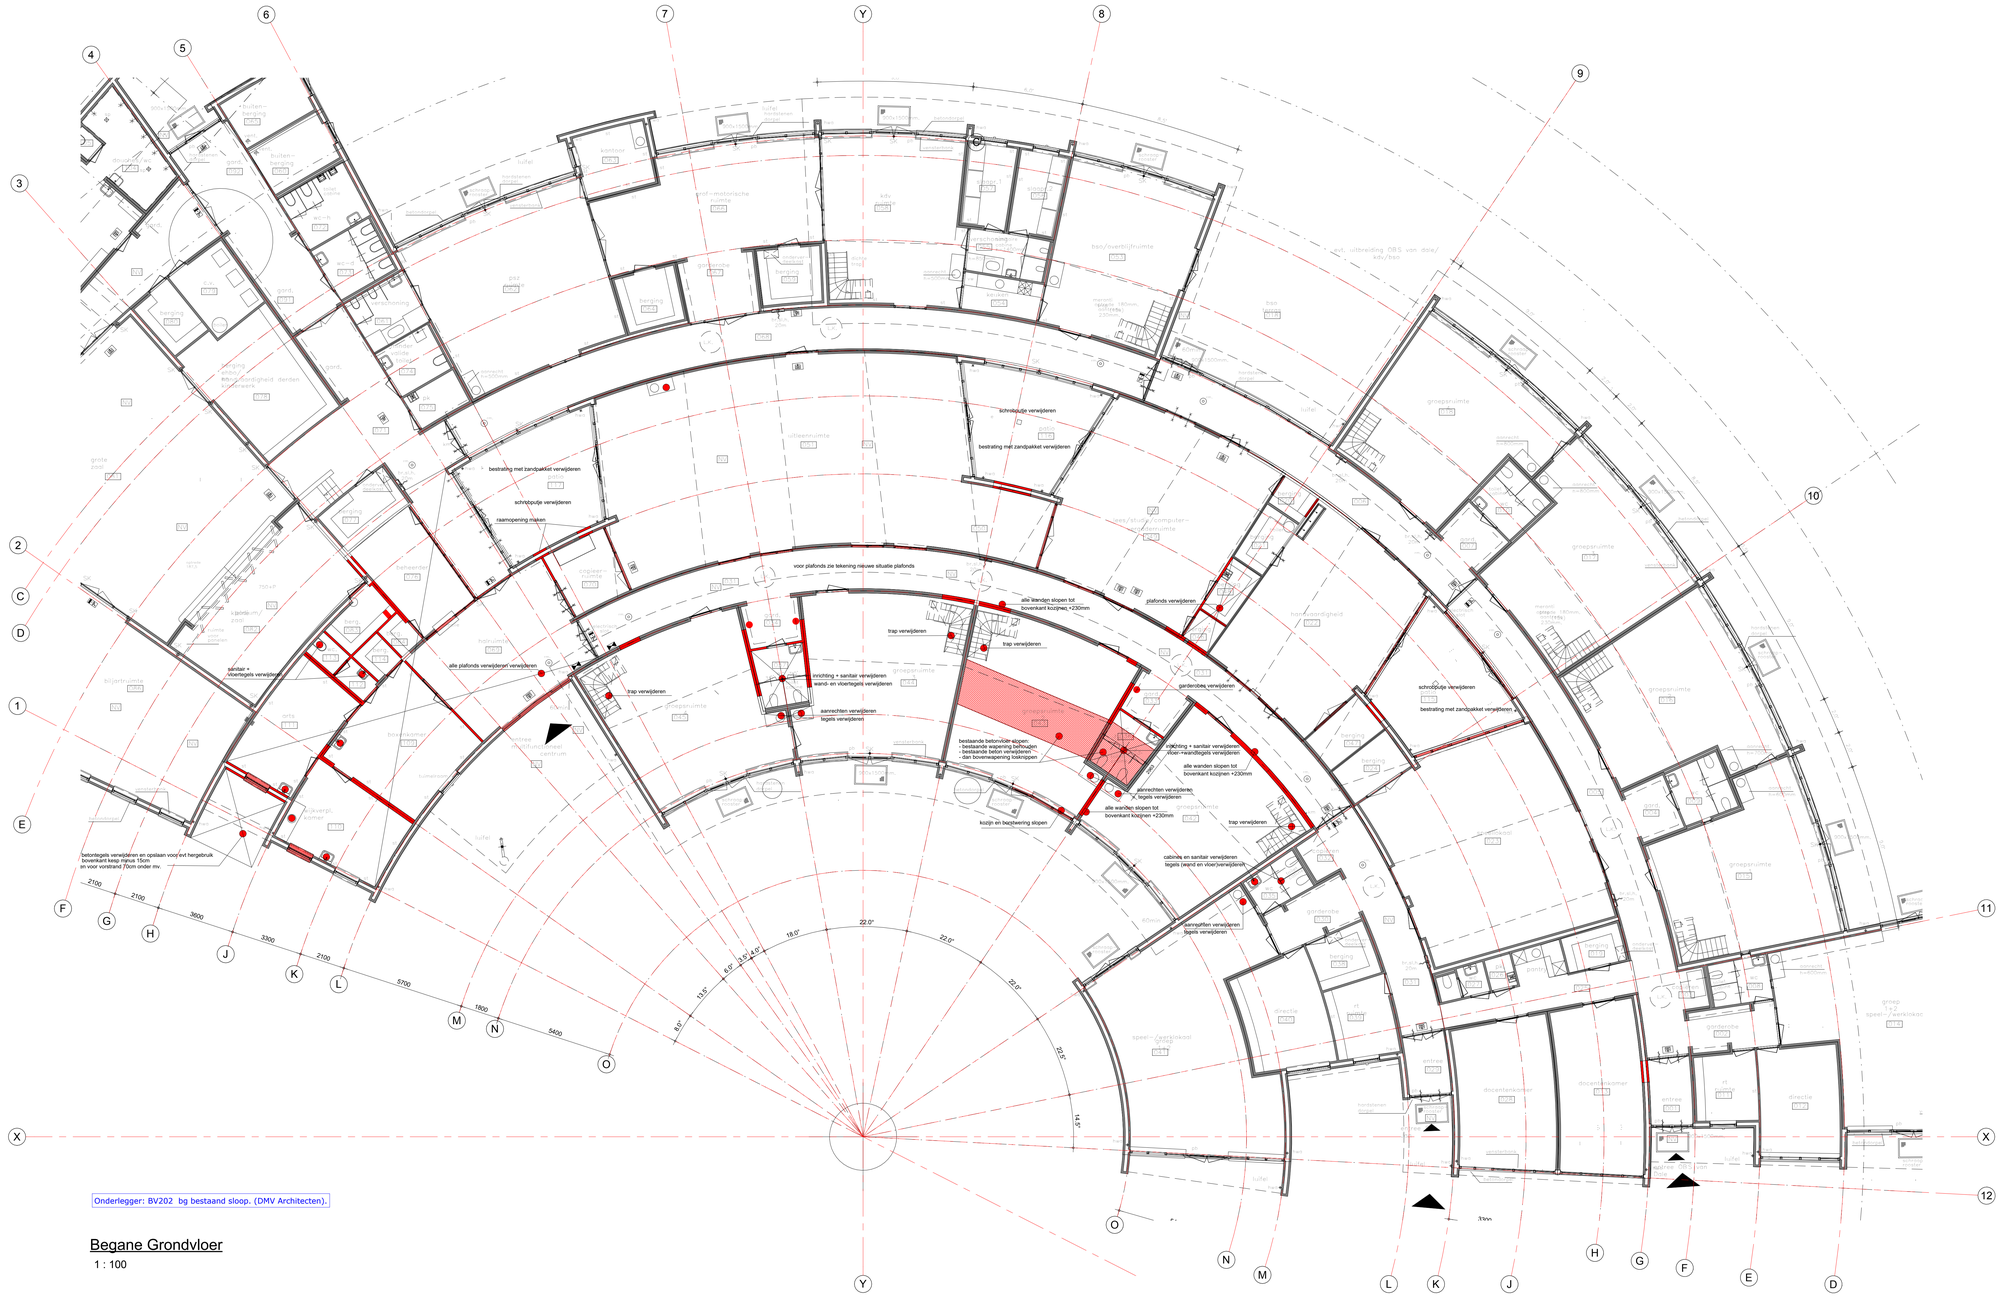

De nieuwe constructie is gebaseerd op de volgende onderleggers/tekeningen:

DMV Architecten:

- BV202	: begane grond bestaand sloop	12-06-2026.
- BV203	: verdieping/entreeol bestaand sloop	12-06-2026.
- BV302	: begane grond nieuw	12-06-2026.
- BV303	: verdieping entreeol nieuw	12-06-2026.
- BV305	: gevels en doorsneden nieuw	12-06-2026.
- BV407	: balklaag dak en afschot nieuw	12-06-2026.

A. Palte B.V.:

- 320115 003A	: Overzicht dak (laag) Multifunctioneel centrum	03-12-2002.
- 320115 007B	: Overzicht fundering	30-01-2003.
- 320115_008E	: Overzicht Pakenplan	14-01-2003.

Renvool Sloop:

Te slopen onderdelen: wand, vloer, dak, kozijn, put, e.d.

Rev.	Datum	Omschrijving wijziging	Get.	Acc.

Definitief Ontwerp		Technisch Ontwerp		Uitvoeringsgereed Ontwerp	
Voorlopig	☐	Voorlopig	☐	Voorlopig	☐
Definitief	☐	Definitief	■	Definitief	☐

Opdrachtgever:
Gemeente Sluis

Werk:
Verbouwing MFC de Keure - Sluis

Onderdeel:
Begane grondvloer (sloop)

Blad: **S003**
Datum: 14-10-2026

Getekend: G.S.
Gecontroleerd: T.F.
Vrijgegeven: T.F.
Formaat: A0

Projectnummer: **560102**

Wijziging:
Datum wijziging:

Benzenraderweg 1
6411 EC Heerlen
T +3188 2027200
@ info@paltebv.nl
I www.paltebv.nl

PALTE

20260512 - Modelkamer\MFC_GRN.rvt