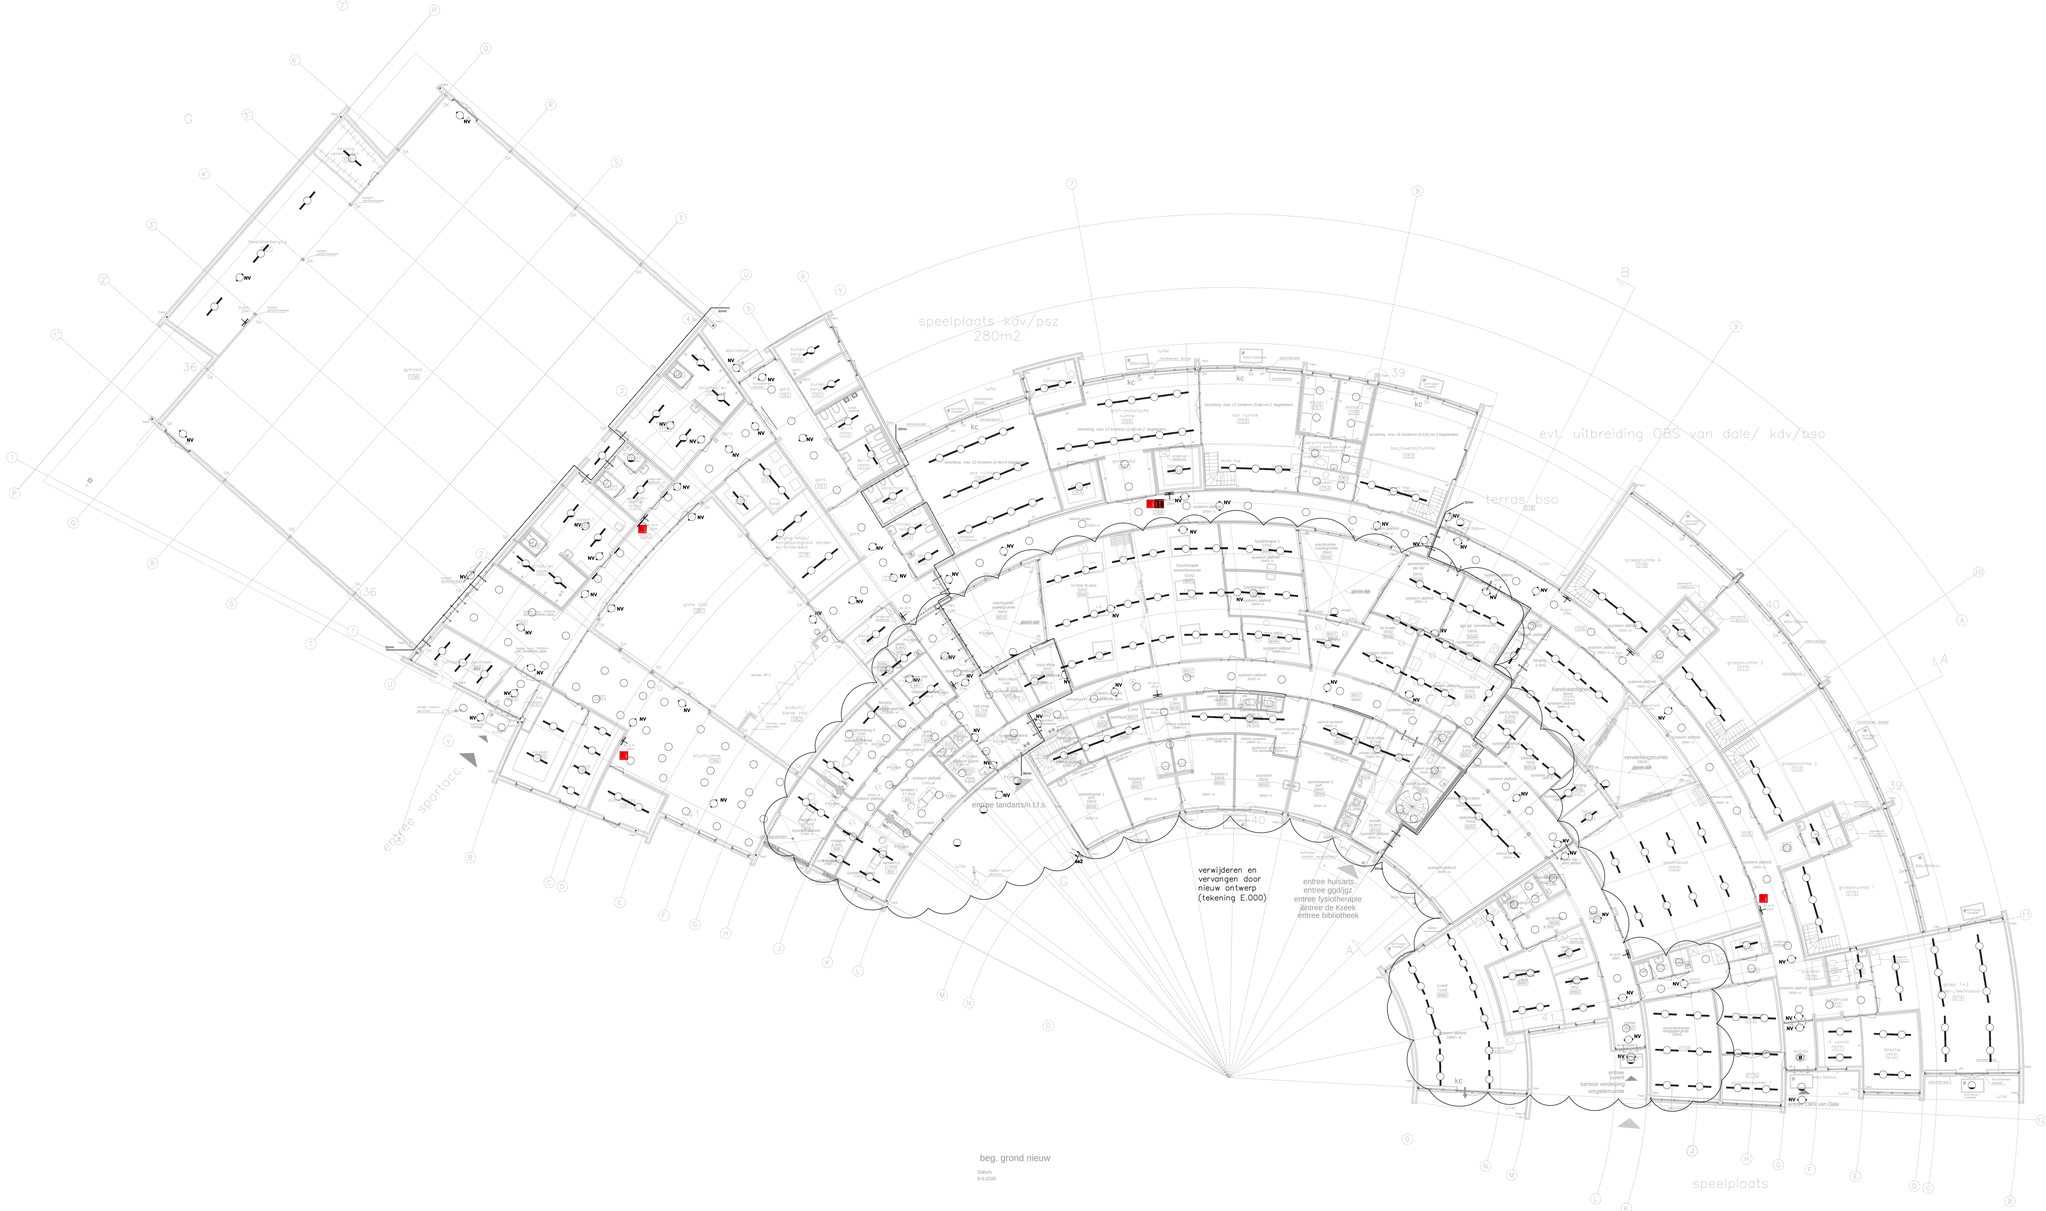


NOTE:
- alle overige verlichtingsarmaturen dienen 1 op 1 te worden vervangen door nieuwe LED armaturen
- ook de 9 armaturen in de fietsenstallingen vervangen

Ter Informatie

ONDERWERP: Aanpassingen verlichtingsinstallatie		CONTROLE:	KLo
		ISTEKEN:	CZK
TEKENING: Begane grond		DATUM:	16-06-2026
PROJECT: MFC de Keure te Sluis		FORMAAT:	>A2
OPDRACHTGEVER: Gemeente Sluis		CAD-FILE:	261004E030
	WIJZIGING:	DATUM:	DATUM PLOTTEKENING: 08-06-2026

Becks installatieadvies

Adviesbureau Becks B.V.
Eymerstein 12h
5232 BC
's-Hertogenbosch

T: +31 (0)73 851 80 81
E: info@becks.nl
I: www.becks.nl

PROJECTNUMMER: DO 261004
SCHAAL: 1:100
TEKENNUMMER: E.030