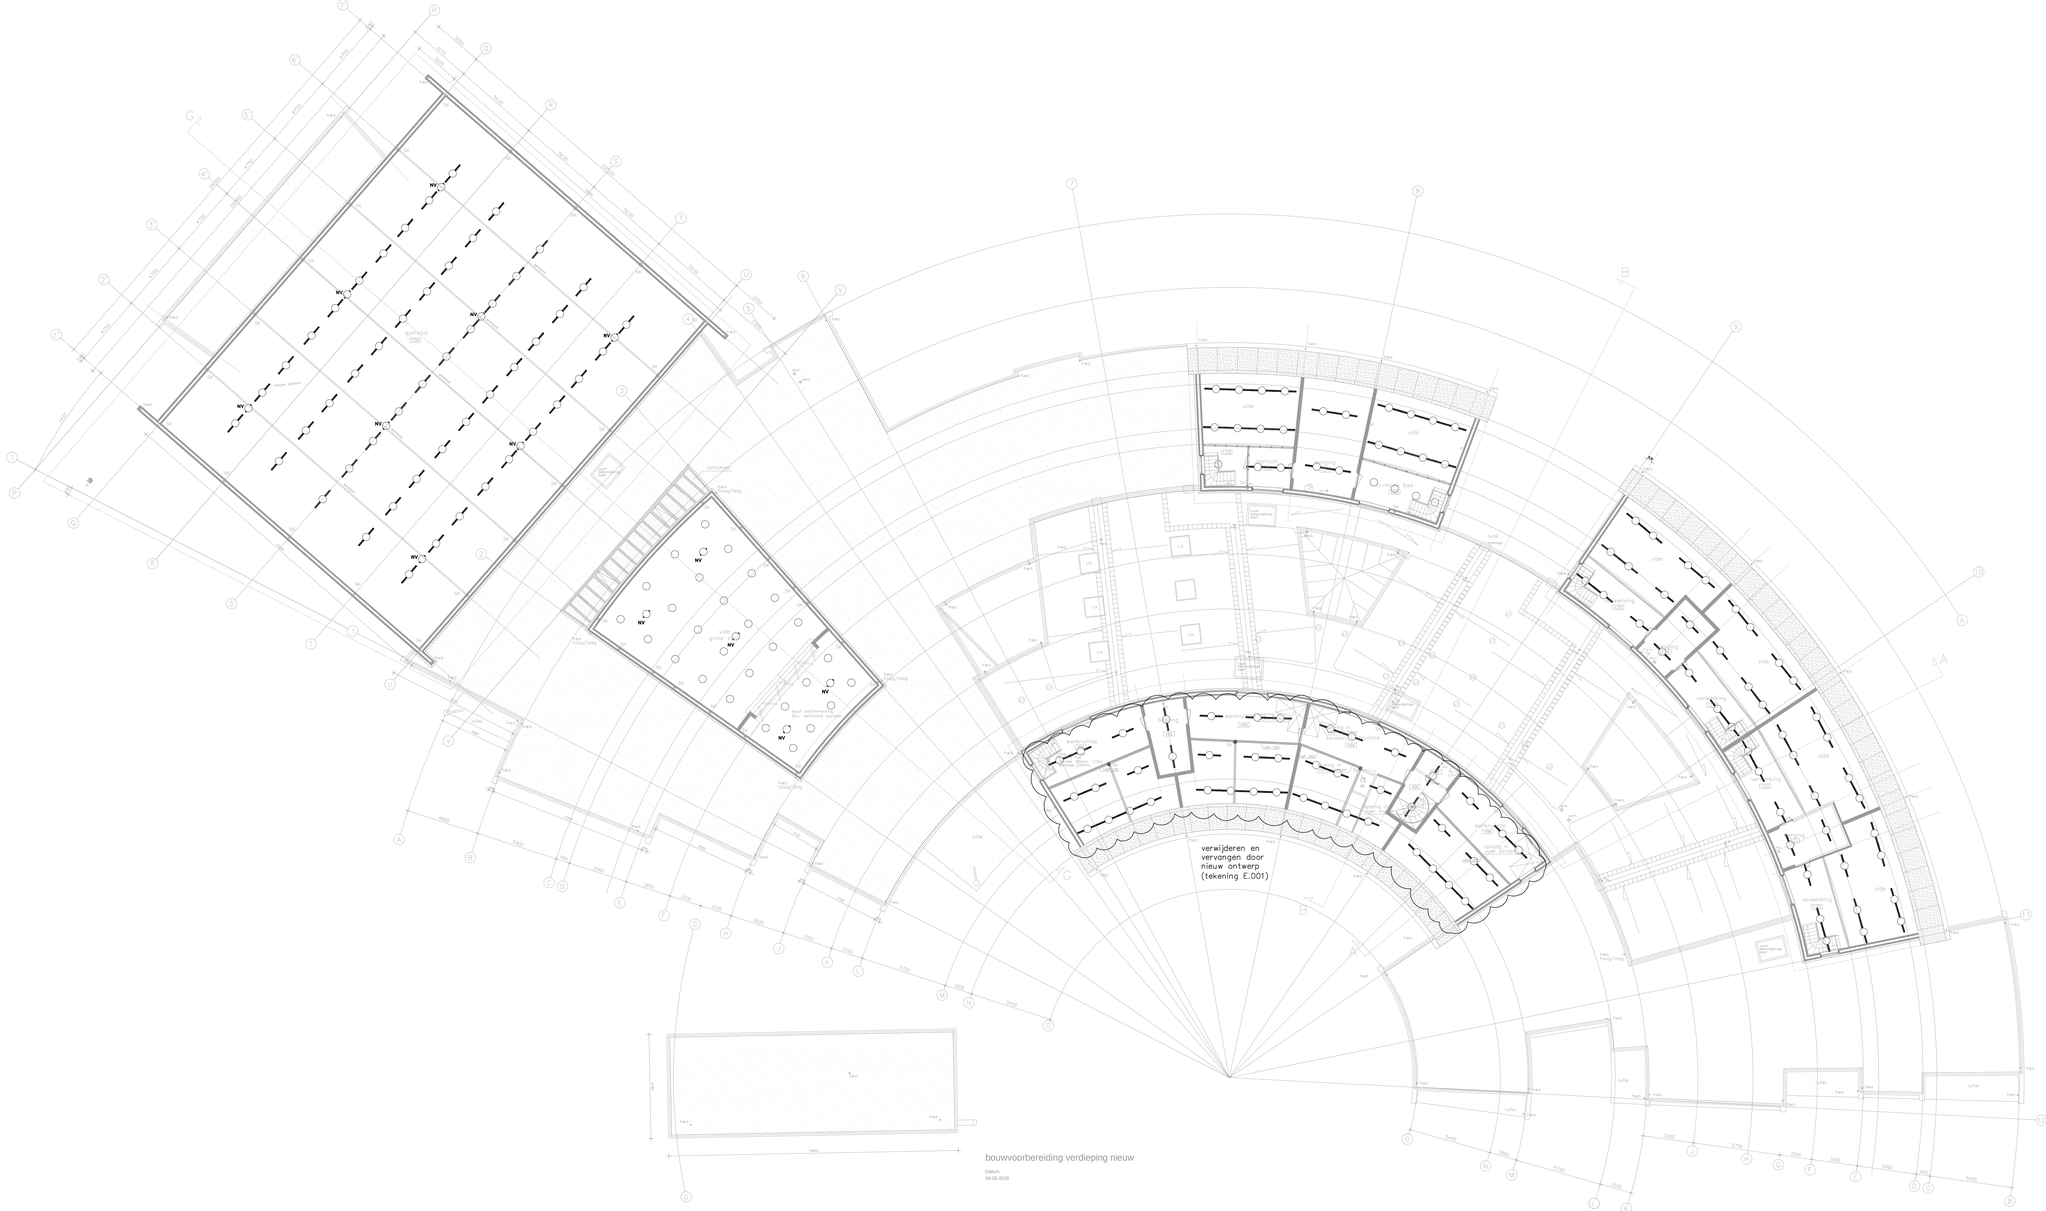


NOTE:
- alle overige verlichtingsarmaturen dienen 1 op 1 te worden vervangen door nieuwe LED armaturen

Ter Informatie

ONDERWERP: Aanpassingen verlichtingsinstallatie		ONTWERP:	KJa
TEKENING: 1e Verdieping		ACTIEVEN:	CJS
		DATUM:	16-09-2026
PROJECT: MFC de Keure te Sluis		FORMAAT:	A0
		CAD-FILE:	261004E01
OPDRACHTGEVER: Gemeente Sluis	WIJZIGING:	DATUM:	DATUM PLOTTEKENING: 09-09-2026

Becks installatieadvies

Adviesbureau **Becks** B.V.
Eymeerlaan 109, 5232 BC 's-Hertogenbosch
T: +31 (0)73 612 80 81
E: info@becks.nl
I: www.becks.nl

PROJECTNUMMER: 261004
TEKENNUMMER: E.031
SCHAAL: 1:100