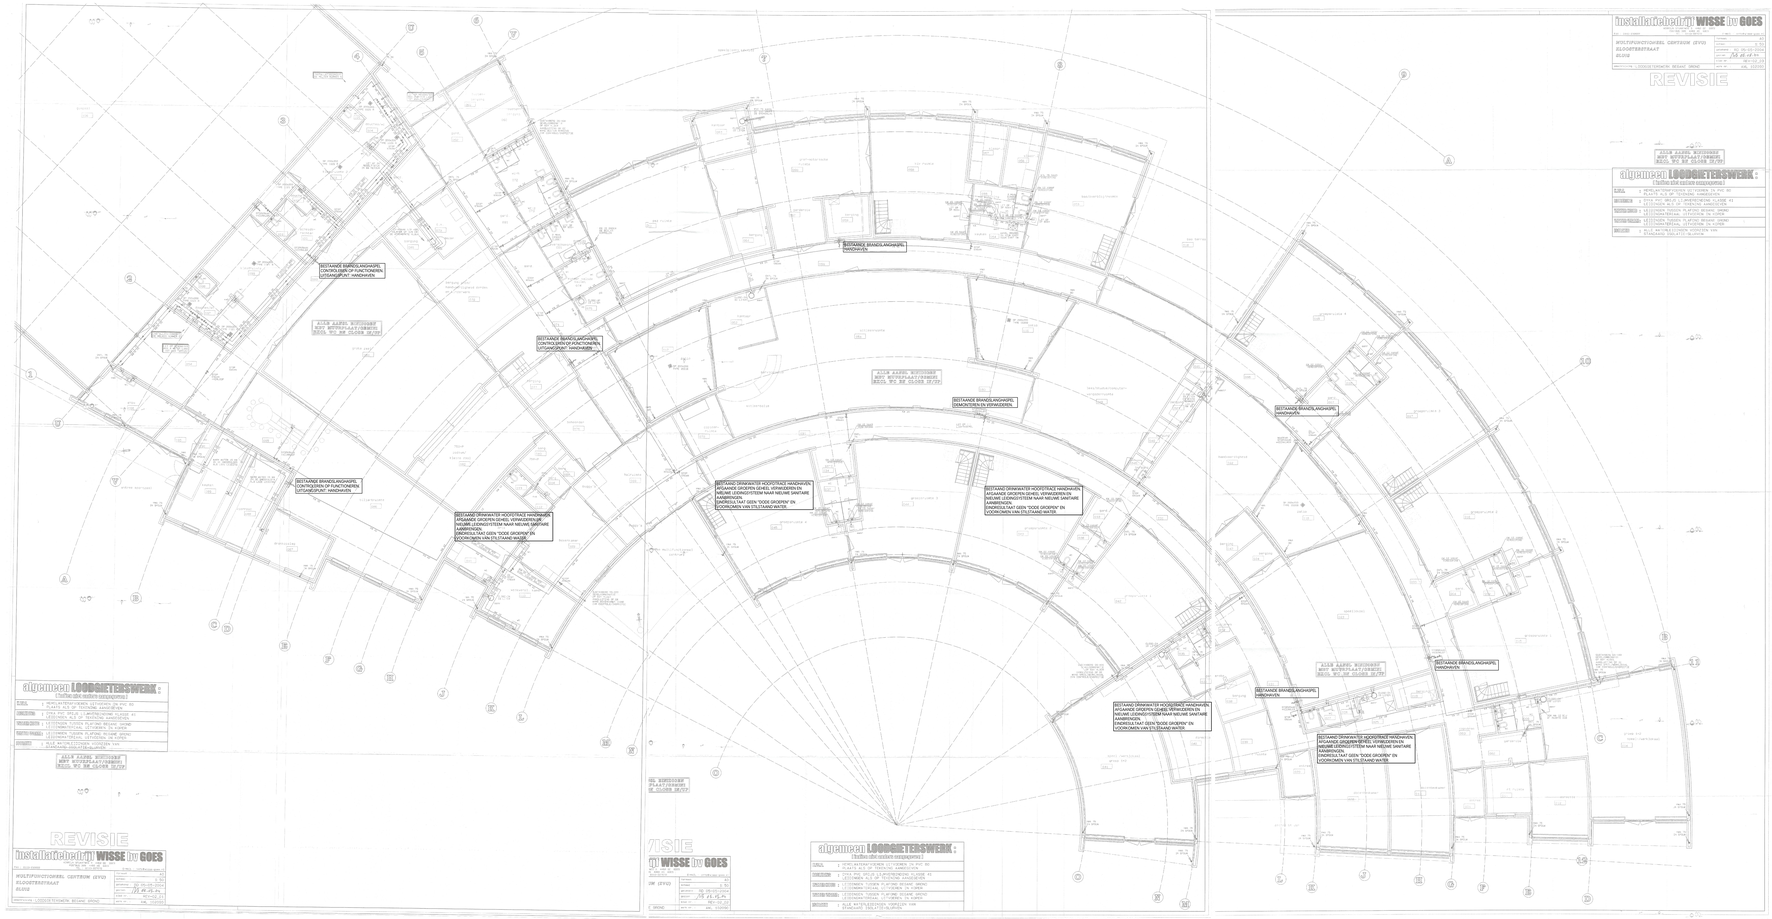


ALGEMEEN RENVOOI

- Koudwaterleiding
- Warmwaterleiding
- Warmwater circulatieleiding
- Voedingsleiding brandslanghaspels
- Gasleiding
- Perslucht/leiding
- Stofzuigleiding (vacuumleiding)
- Gasafsluiter
- Filter
- Afsluiter met aftap
- Terugstroombeveiliging
- Elektrische boiler / Hotfill boiler
- Watermeter met pulsteller
- Brandslanghaspel in haspelkast
- Brandslanghaspel
- Handbrandblusser
- Tapkraan
- Aansluiting tappunten
- Stijgpunt waterleiding

- NOTE: ALLES WAT(VOL) INCLUSIEF AANVULLITINGEN IN GEBRUIKSRUIMTEN EN PANTRY'S DOOR DE AANNEMER VAN DIT WERK.
- ALLE AANGEGEVEN AFMETINGEN ZIJN INDICATIEF EN MOETEN NOG AAN TE GEVEN DOOR ARCHITECT, UITVOERINGSRIJP TOTAAL COMFORM PLATTEGRONDEN.
- AFSTAND TUSSEN KOUD- EN WARMWATERLEIDINGEN, CV- EN WARMTAKKETS, OP VOLGENDE AFSTAND AANBRENGEN CONFORM EISD PUBLICATIES.
- ALLE LEIDINGEN EN APPARATEN AANBRENGEN CONFORM EISD PUBLICATIES.
- WARMWATERVORMING UITVOEREN MET CENTRALE TOESTELLEN MAKELIJKE SANITAIRE TOESTELLEN. DAAR MODULAIR DE TOESTELLEN UITVOEREN ZODAT MEERDERE SANITAIRE TOESTELLEN KUNNEN WORDEN AANGESLOTEN OP HET WARMWATERTOESTEL.
- ALLE LEIDINGEN EN APPARATEN AANBRENGEN CONFORM EISD PUBLICATIES.
- WARMWATERCIRCULATIELEIDINGEN WORDEN MEN NIET TOEPASSEN. BESTAANDE INSTALLATIE (KORTLUNTE HANDHAVEN).
- ALLE KOUDWATERLEIDINGEN INCLUSIEF DE AFWENDASES DAMPDICHT/THERMISCH ISOLEREN.
- UITENDELIJKE SITUATIE, ALLE LEIDINGEN INCLUSIEF AFWENDASES ISOLEREN IN DE TECHNISCHRUIMTE.

Ter Informatie

ONDERWERP: Tapwaterinstallatie		CONTROLE:	Bhr
TEKENING: Begane grond, revisie		GETEKEND:	CZe
		DATUM:	16-06-2025
PROJECT: MFC de Keure te Sluis		FORMAAT:	A0
OPDRACHTGEVER: Gemeente Sluis		OKO-NO:	261004W01
	WIJZIGING:	DATUM:	DATUM AUTOCADBOL: 09-06-2025

Adviesbureau Becks B.V.
Eemsteken 12h
5232 BC
's-Hertogenbosch
T: +31 (0)73 857 80 81
E: info@becks.nl
I: www.becks.nl

TIKE: DO		PROJECTNUMMER: 261004	
SCHAAL: 1:100		TEKENNINGNUMMER: W.S01	