zie blad U-101B

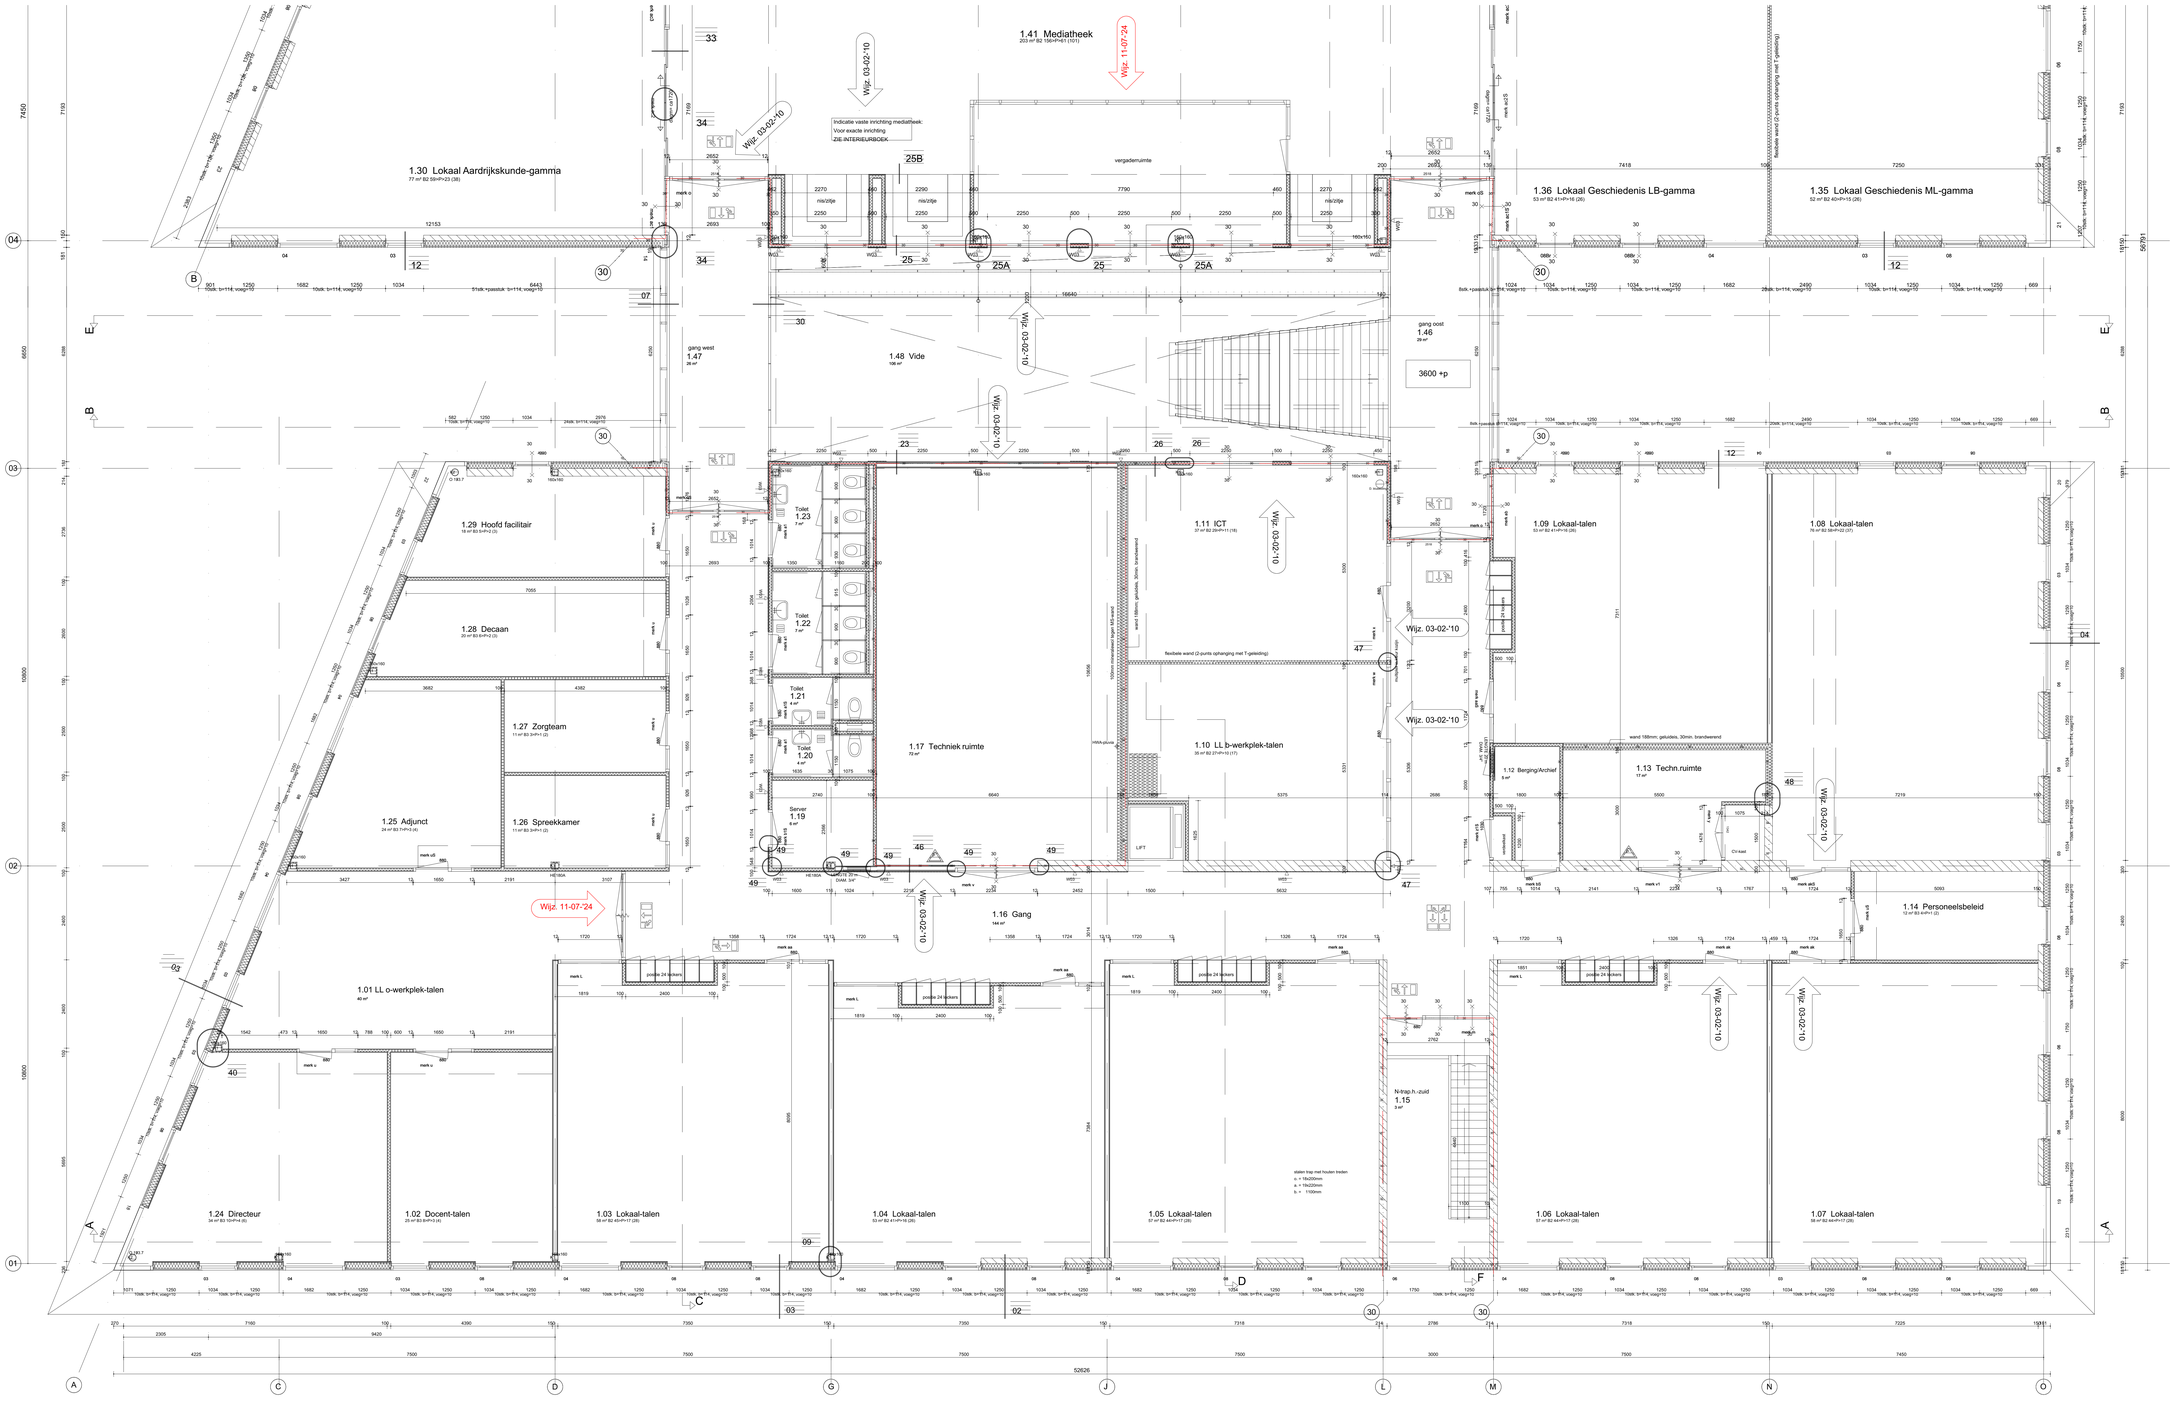

RENVOOI PLATTEGROND

MATERIALISERING

TYPE	OMSCHRIJVING
	grof-baksteen gevel
	kalkzandsteen 100/150/214/300mm
	lichte scheidingswand
	flexibele panelenwand wand
	lichte scheidingsw. 205mm; geluidw. +5dB
	lichte scheidingsw. 188mm; geluid- en br. w.
	HSB element, incl. gevelbekleding
	isolatie
	gevelbekleding
	staalconstructie volgens opgave constructeur
500	houten kozijnen met dagmaat
	aluminium vliesgevel
< kvk	kruipruimte ventilatie kokers

BRANDVEILIGHEID

TYPE	OMSCHRIJVING
	brandscheiding 30 min. WBDBO
30	30 min. WBDBO
30	30 min. WBDBO en zelfsluitend
	brandslanghaspel
	poederblusser
	transparantverlichting UIT met richting
	vluchtdeur met paniekaluiting

AANDUIDINGEN

TYPE	OMSCHRIJVING
KT	opstelplaats kookbestel
KK	opstelplaats koelkast
VW	opstelplaats vaatwasser
	aanrechtblok
	wandcloset
	MVA toilet
	urinoir
	fontein / wastafel
	douche
	uitstortgootsteen
	kruipluik
	verdeler vloerverwarming
SP	schrobput
hwa	hemelwaterafvoer
NO	noodoverstort
	kleedbank met haken vrijhangend
	tegels
	terrastegels 300x300
	vide
	lichtkoepel

SPRING

Spring architecten

ROOMPOLDER 550 | 3011 KZ ROTTERDAM
TELEFOON 010 413 27 90
INFO@SPRING-ARCHITECTEN.NL | SPRING-ARCHITECTEN.NL

ARCHITECT Jurjen Vermeer
PROJECTLEIDER Eric Strookman
MODELLEUR Amira Sehovic
GECONTROLEERD

PROJECT	HAVO Notre Dame Des Anges
OPDRACHTGEVER	Naam opdrachtgever
OMSCHRIJVING	eerste verdieping
FASE	Revisie
STATUS	Definitief
WERKNUMMER	3143
SCHAAL	1:50
APPIETING	A0
DATUM	11-07-2024
TEKENING	UO-101 B
REVISIE	

3143_UO-101 B_eerste verdieping _240711