Postie Units boven plafond en doorvoer naar buiten conform tekening Architect.

DECENTRALE VENTILATIE / VERWARMING / KOELING FRISSE SCHOLEN KLASSE B.

Meterkast 3x80A voor gehele gebouw.

ventilatie WTW voor kantoor door gevel

Airco wand of plafond

Sanitair Ruimten / bergingen (rode zone) afzuiging direct naar buiten.

Spui ventilatie GGD eis

Ventilatie Teamruimte direct naar buiten. Stilteruimte loopt mee op teamruimte

Ventilatie WTW voor slaapruimten apart door gevel.

Best. erfafscheiding

lokaal G1

speellokaal 0,16 min. 82 m2

berging speellokaal

peuterspeelzaal(16)/ BSO(20)

pantry psz

vouwwand met 2 loopdeuren

kast 0,1b 1,2 m2

meterkast 0,1a 1,2 m2

2x brievenbus en videofoontableau

entree min. 1200 id!

tochtsluis 0,1 12,2 m2

entree 0,1c 16,9 m2

sanitair 0,5 4,5 m2

sanitair 0,4 4,5 m2

kantoor 0,22 21 m2

0,23a berging 2,1 m2 m2

sanitair

gang 0,23 8,3 m2

lokaal G2

Teamruimte (samen) 0,19 26,7 m2

Teamruimte (stilte) 0,20 11,8 m2

berging 0,10 4,2 m2

platau-lift 0,9

pantry teamruimte

verschoonruimte 0,11 14 m2

slaapruimte 4 kp 0,13 5,1 m2

voor-ruimte 0,12 2,3 m2

slaapru 0,14 9,1 m2

bovenlichten t.b.v. spuiventilatie 0,12 en 0,13

KDV 16 kp

pantry kdv

PSZ-toilet 0,8 4,7 m2

spreekruimte 0,7 6,9 m2

miva / personeelstoilet 0,6 4,7 m2

BSH in inbouw stalen kast

buggy's

entree 0,2 16,2 m2

hwa Ø80

hwa Ø100

begane grond

Alle maten in het werk controleren

Schetsontwerp
HVAC
3-11-2026


INNAX Energizing the Future

DSDr | architecten bv de scholendokter

hooigracht 30 | 2514 bg | den haag | 070-2124557 | info@dsdr.nl | www.dsdr.nl

werk	Basisschool Julianastraat Bodegraven	getekend	kvm
opdrachtgever	Stichting Klasse	afm. tek.	A2
werk nr.	2603	schaal	1:100
tek. nr.	V1110	datum	30 augustus 2026
onderdeel	plattegrond begane grond nieuw	gewijzigd	4 september 2026

Postie Units
boven plafond
conform tekening
Architect.

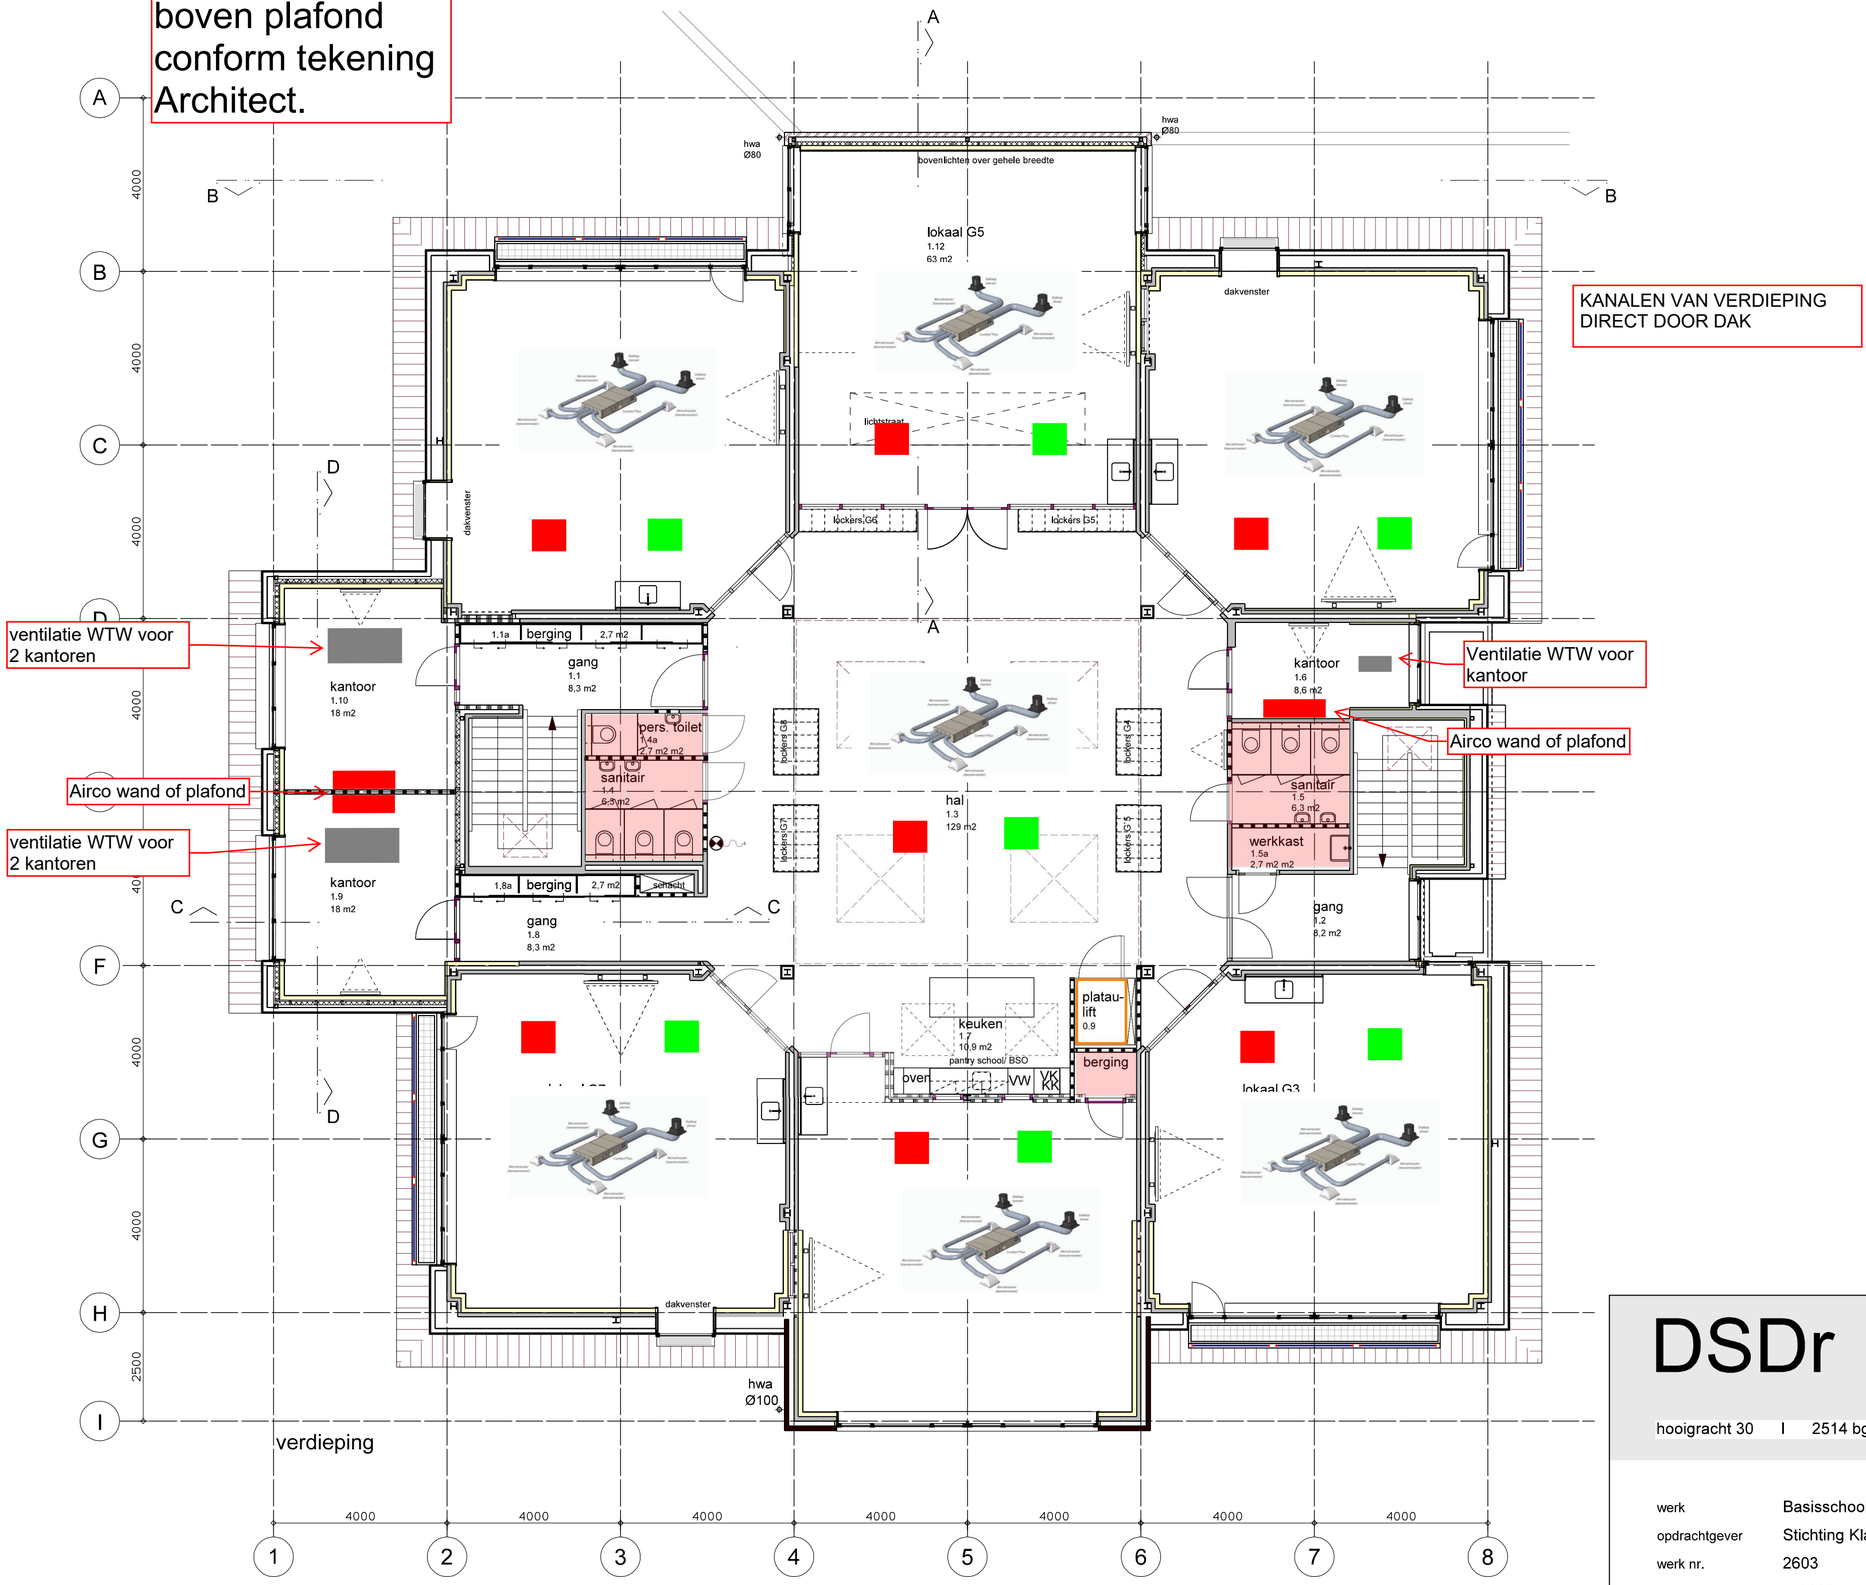

KANALEN VAN VERDIEPING
DIRECT DOOR DAK

ventilatie WTW voor
2 kantoren

Airco wand of plafond

Ventilatie WTW voor
kantoor

Airco wand of plafond

Airco wand of plafond

ventilatie WTW voor
2 kantoren

Schetsontwerp
HVAC
3-11-2026


INNAX
Energizing the Future

Alle maten in het werk controleren

DSDr | architecten bv de scholendokter

hooigracht 30 | 2514 bg | den haag | 070-2124557 | info@dsdr.nl | www.dsdr.nl

werk	Basisschool Julianastraat Bodegraven	getekend	kvm
opdrachtgever	Stichting Klasse	afm. tek.	A2
werk nr.	2603	schaal	1:100
tek. nr.	V1111	datum	30 augustus 2026
onderdeel	plattegrond verdieping nieuw	gewijzigd	4 september 2026

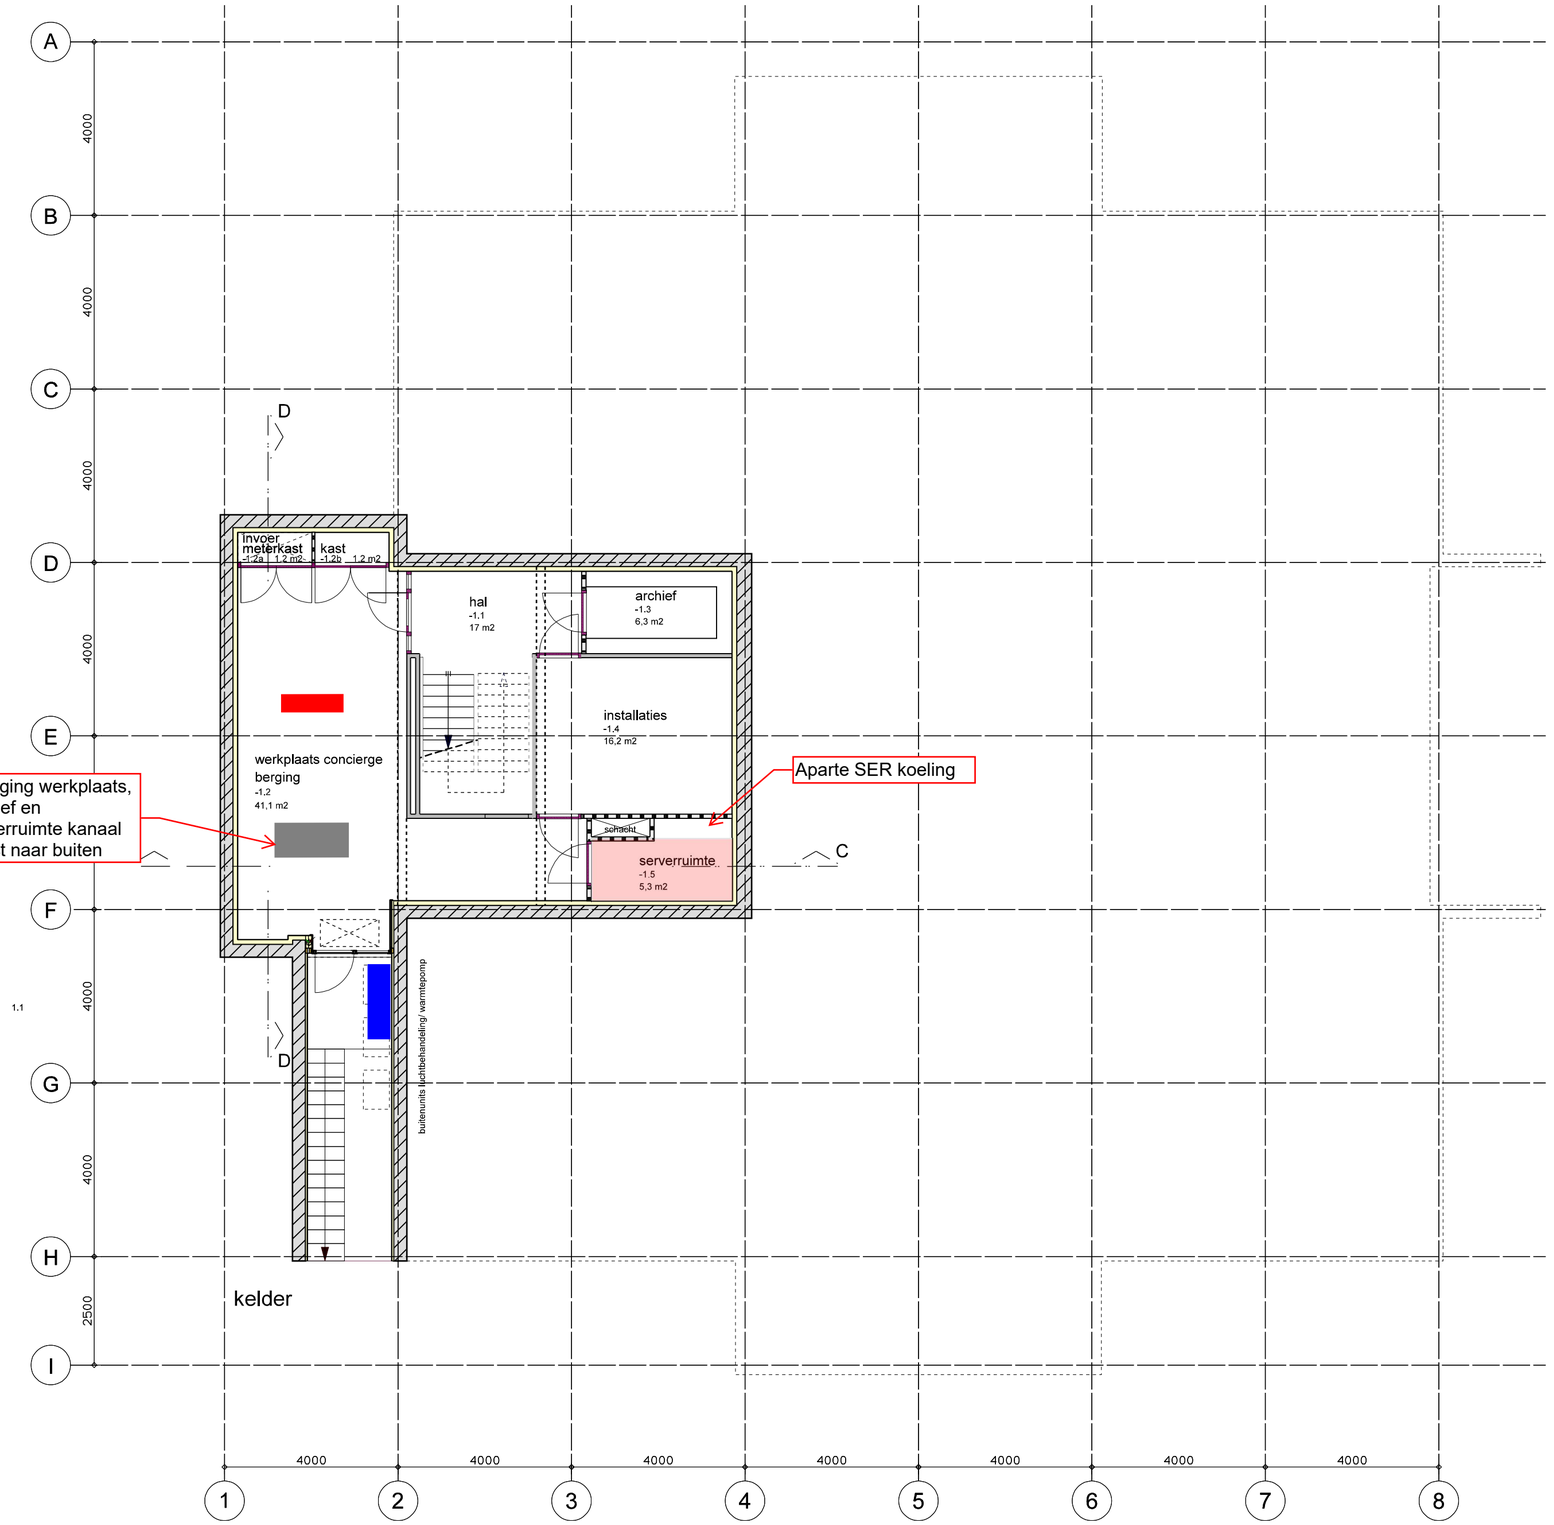

Alle maten in het werk controleren

Schetsontwerp
HVAC
3-11-2026

INNAX
Energizing the Future

DSDr | architecten bv de scholendokter

hooigracht 30 | 2514 bg | den haag | 070-2124557 | info@dsdr.nl | www.dsdr.nl

werk	Basisschool Julianastraat Bodegraven	getekend	kvm
opdrachtgever	Stichting Klasse	afm. tek.	A2
werk nr.	2603	schaal	1:100
tek. nr.	V1113	datum	30 augustus 2026
onderdeel	plattegrond kelder nieuw	gewijzigd	4 september 2026

Positie Installaties, dakveiligheid en zonnepanelen conform tekening architect.



Rood is dakkap afvoer
Groen is dakkap toevoer
Grijs is dakkap ventilatie kantoren
Gele is dakkap afzuiging sanitair en bergingen

Blauw is airco unit tbv klaslokaal, kantoren en vergaderruimten.

lichtstraat

Geluidsscherm te berekenen door Installateur en te plaatsen door Aannemer.

buitenunit 2x multsplit voor kantoor/overleg ruimten

dak

Alle maten in het werk controleren

Schetsontwerp
HVAC
3-11-2026

INNAX
Energizing the Future

DSDr | architecten bv de scholendokter

hooigracht 30 | 2514 bg | den haag | 070-2124557 | info@dsdr.nl | www.dsdr.nl

werk	Basisschool Julianastraat Bodegraven	getekend	kvm
opdrachtgever	Stichting Klasse	afm. tek.	A2
werk nr.	2603	schaal	1:100
tek. nr.	V1112	datum	30 augustus 2026
onderdeel	plattegrond dak nieuw	gewijzigd	4 september 2026