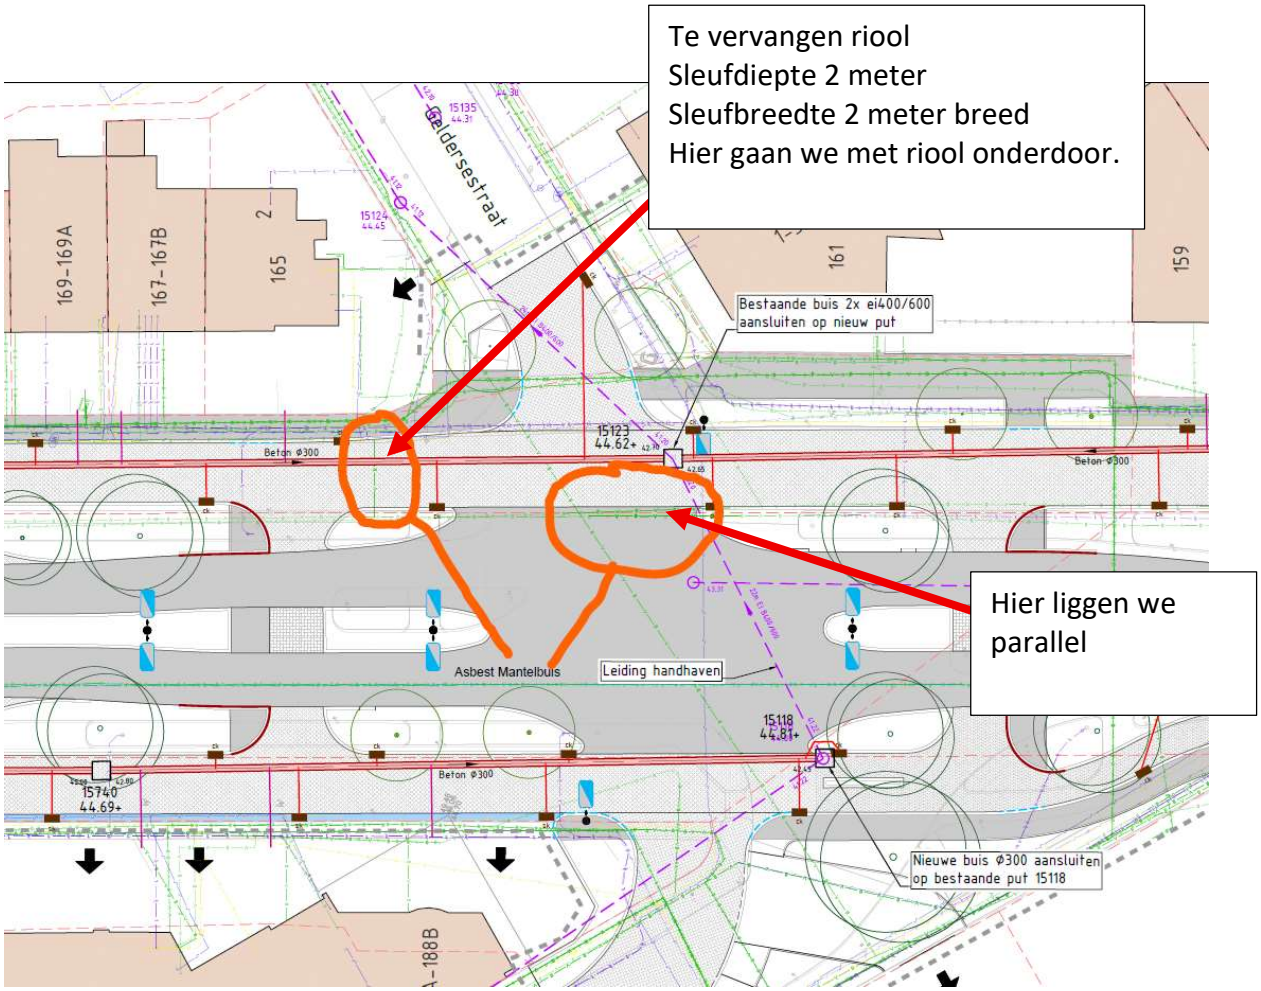
Te vervangen riool
Sleufdiepte 2 meter
Sleufbreedte 2 meter breed
Hier gaan we met riool onderdoor.
Geldersestraat
169-169A
167-167B
165
161
159
Bestaande buis 2x ei400/600
aansluiten op nieuw put
Beton Ø300
Asbest Mantelbuis
Leiding handhaven
Hier liggen we
parallel
Nieuwe buis Ø300 aansluiten
op bestaande put 15118

Hier gaan we met riool onderdoor.
1 meter diep en 1 meter breed

Hier gaan we met riool onderdoor.
2 meter diep en 2 meter breed sleuf

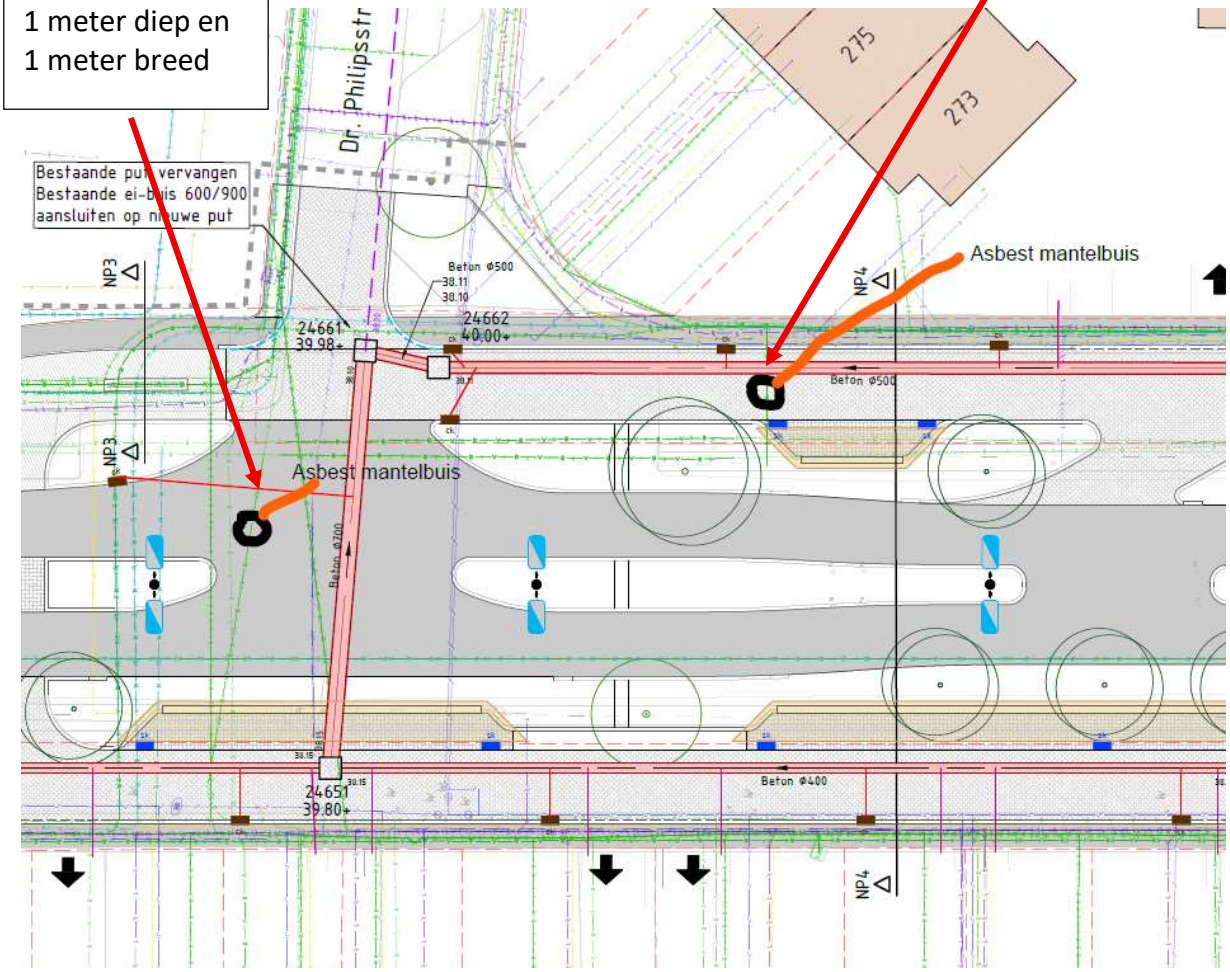

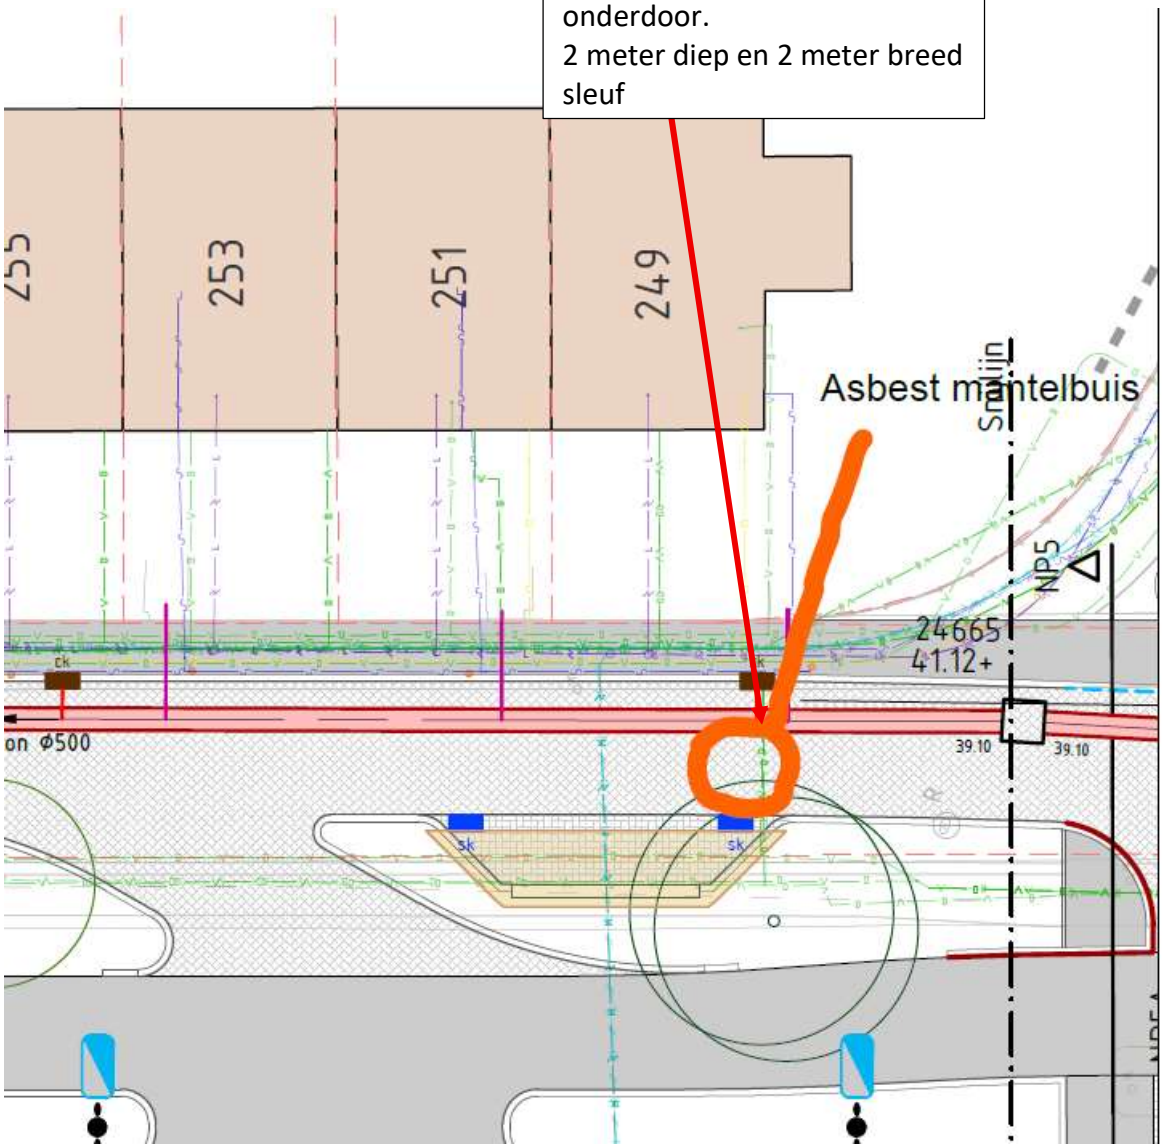
Hier gaan we met riool onderdoor.
2 meter diep en 2 meter breed sleuf
255
253
251
249
Asbest mantelbuis
Sanijn
NP5
24665
41.12+
39.10
39.10
on Φ500
Sk
Sk

Hier gaan we met riool onderdoor.
2 meter diep en 2 meter breed sleuf

