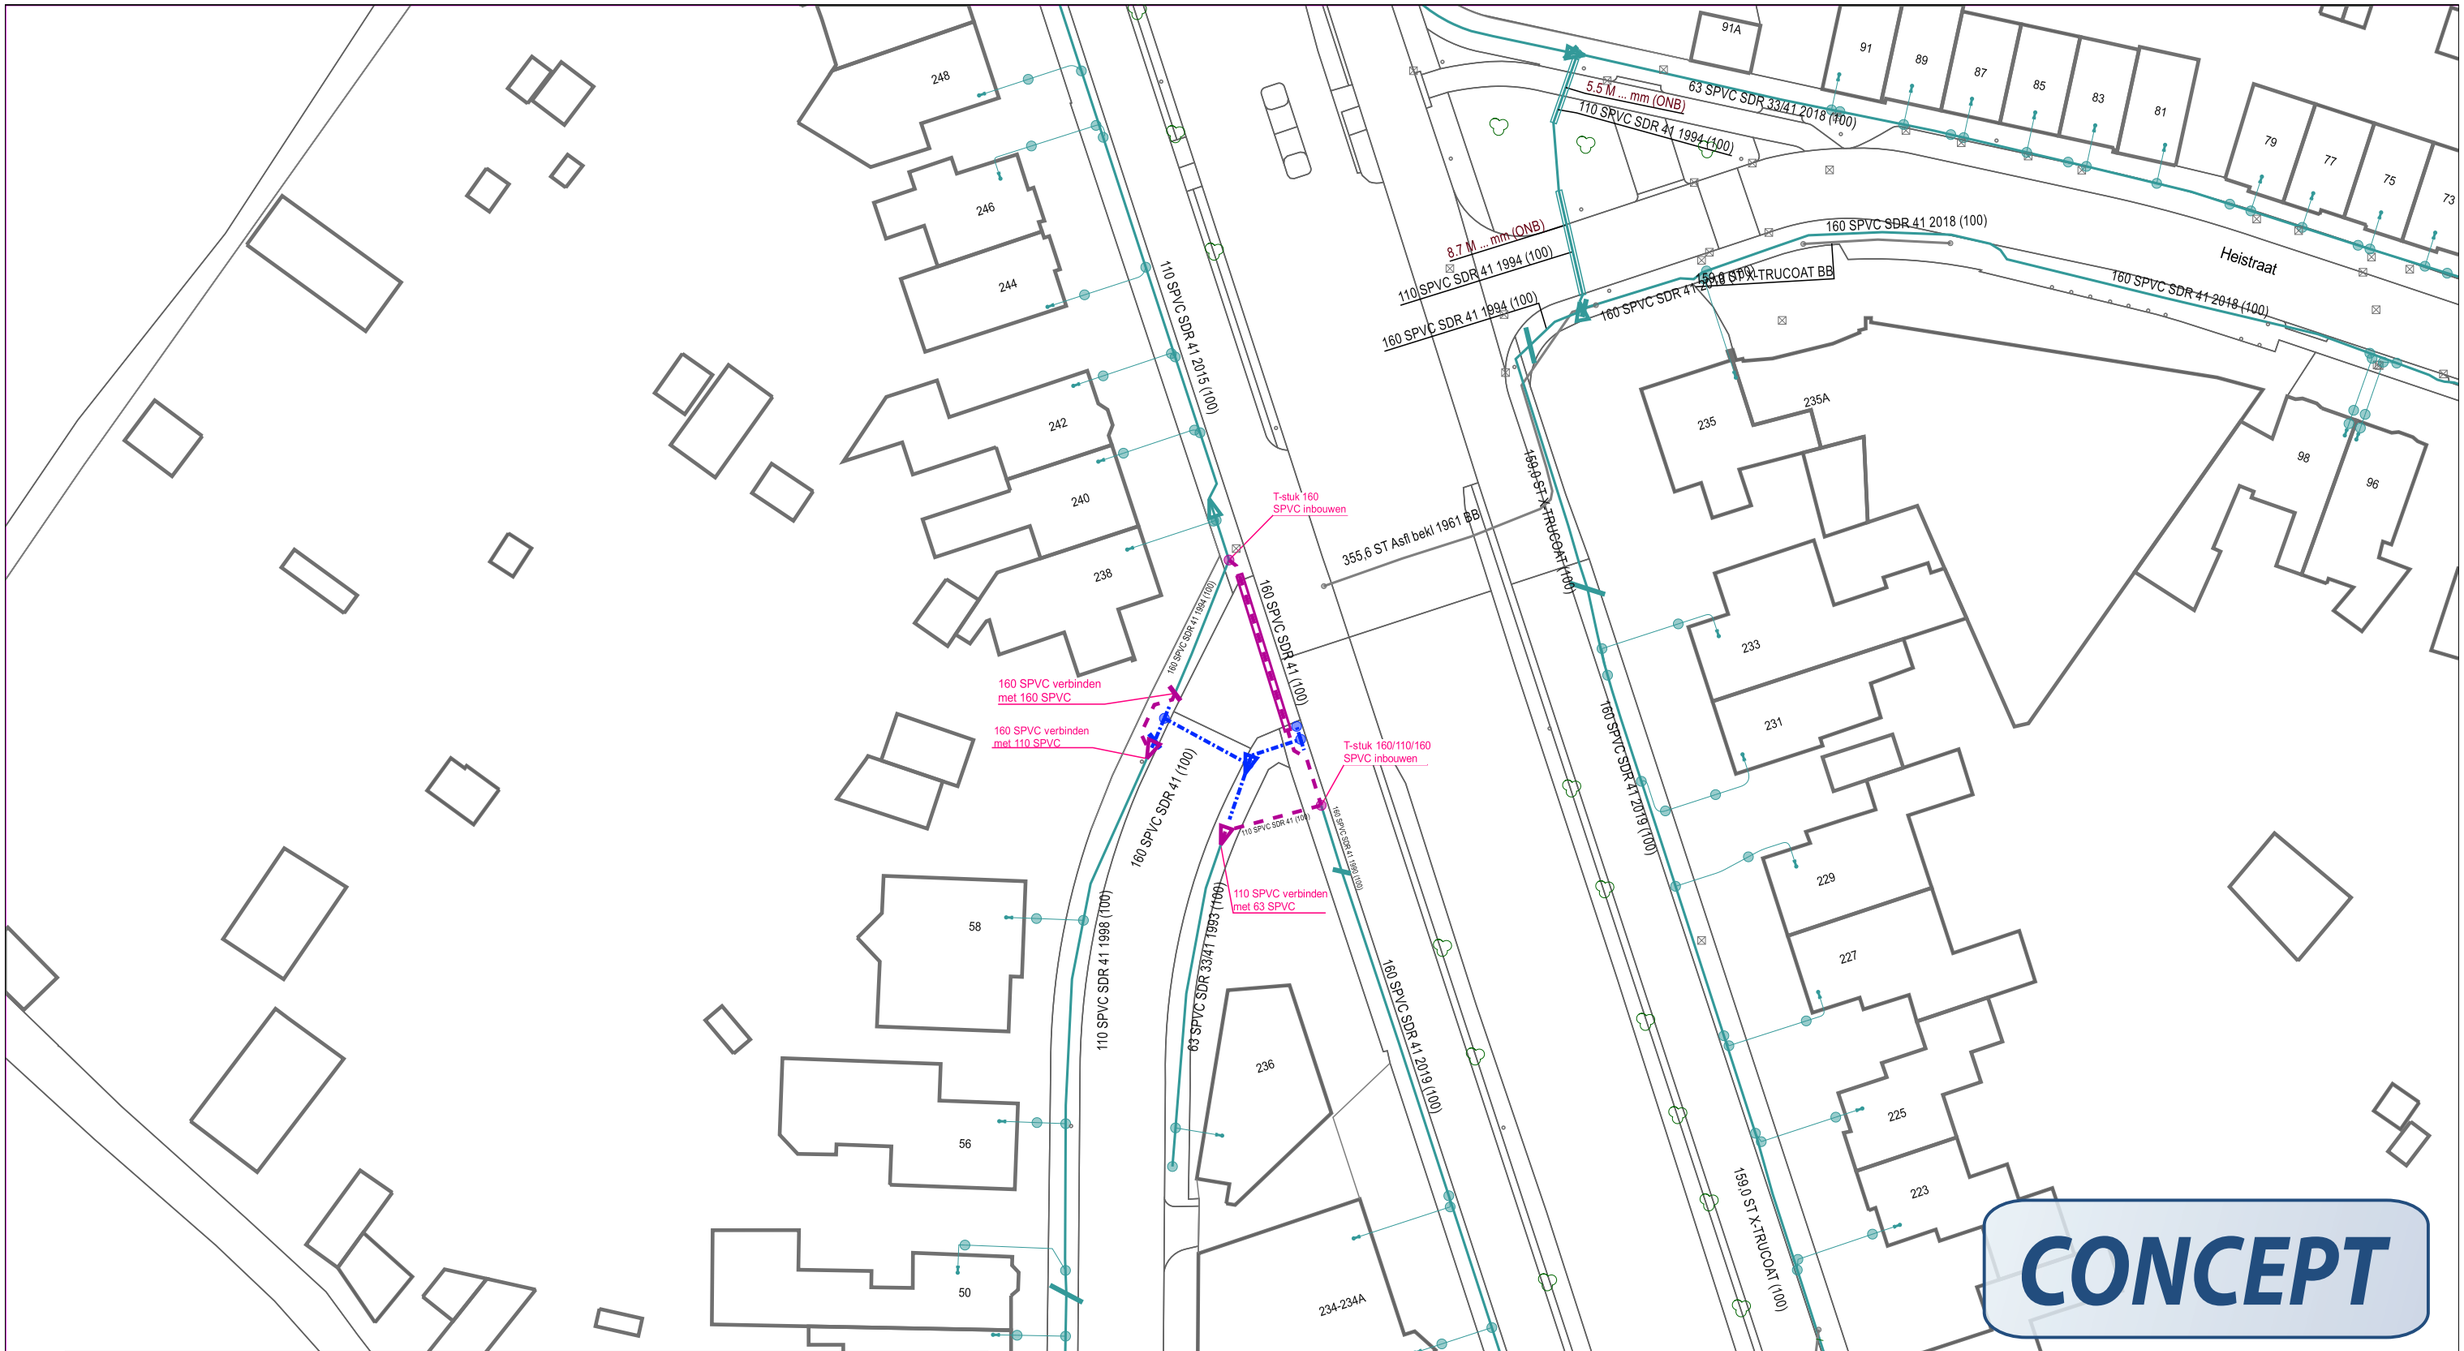

CONCEPT

GASLEIDING-STATUS	
SYMBOOL	OMSCHRIJVING
	in bedrijf
	buiten bedrijf
	te verwijderen
	gepland

symbool	omschrijving
	G Verloop - te verwijderen
	G Verloop - in bedrijf
	G Verloop - gepland

Omschrijving : SITTARD.Sittard.Rijksweg Noord
t.b.v reconstructie verleggen LD

Status : Projecttekening aangemaakt

		1880-33625	1885-33625	1890-33625	
1870-33600		1880-33600	1885-33600	1890-33600	
1870-33575		1880-33575	1885-33575	1890-33575	
1870-33550	1875-33550	1880-33550	1885-33550	1890-33550	1895-33550
1870-33525	1875-33525	1880-33525	1885-33525	1890-33525	1895-33525
1870-33500	1875-33500	1880-33500	1885-33500	1890-33500	1895-33500

SAP netwerkplan	:	30217683
SAP projectdefinitie	:	L.17429
Synfranummer	:	
Ontwerp door	:	T.Ackermans
Tekening nr.	:	L.17429 LD
Projecttek. Aangem.	:	27/03/2026
Projecttek. Gewijzigd	:	

A3 | Schaal: 1:500 | Datum plot: 27/03/2026

Limburg Zuid Afd. A, E & I
Willem Alexanderweg 80
6222 NC MAASTRICHT

ENEXIS