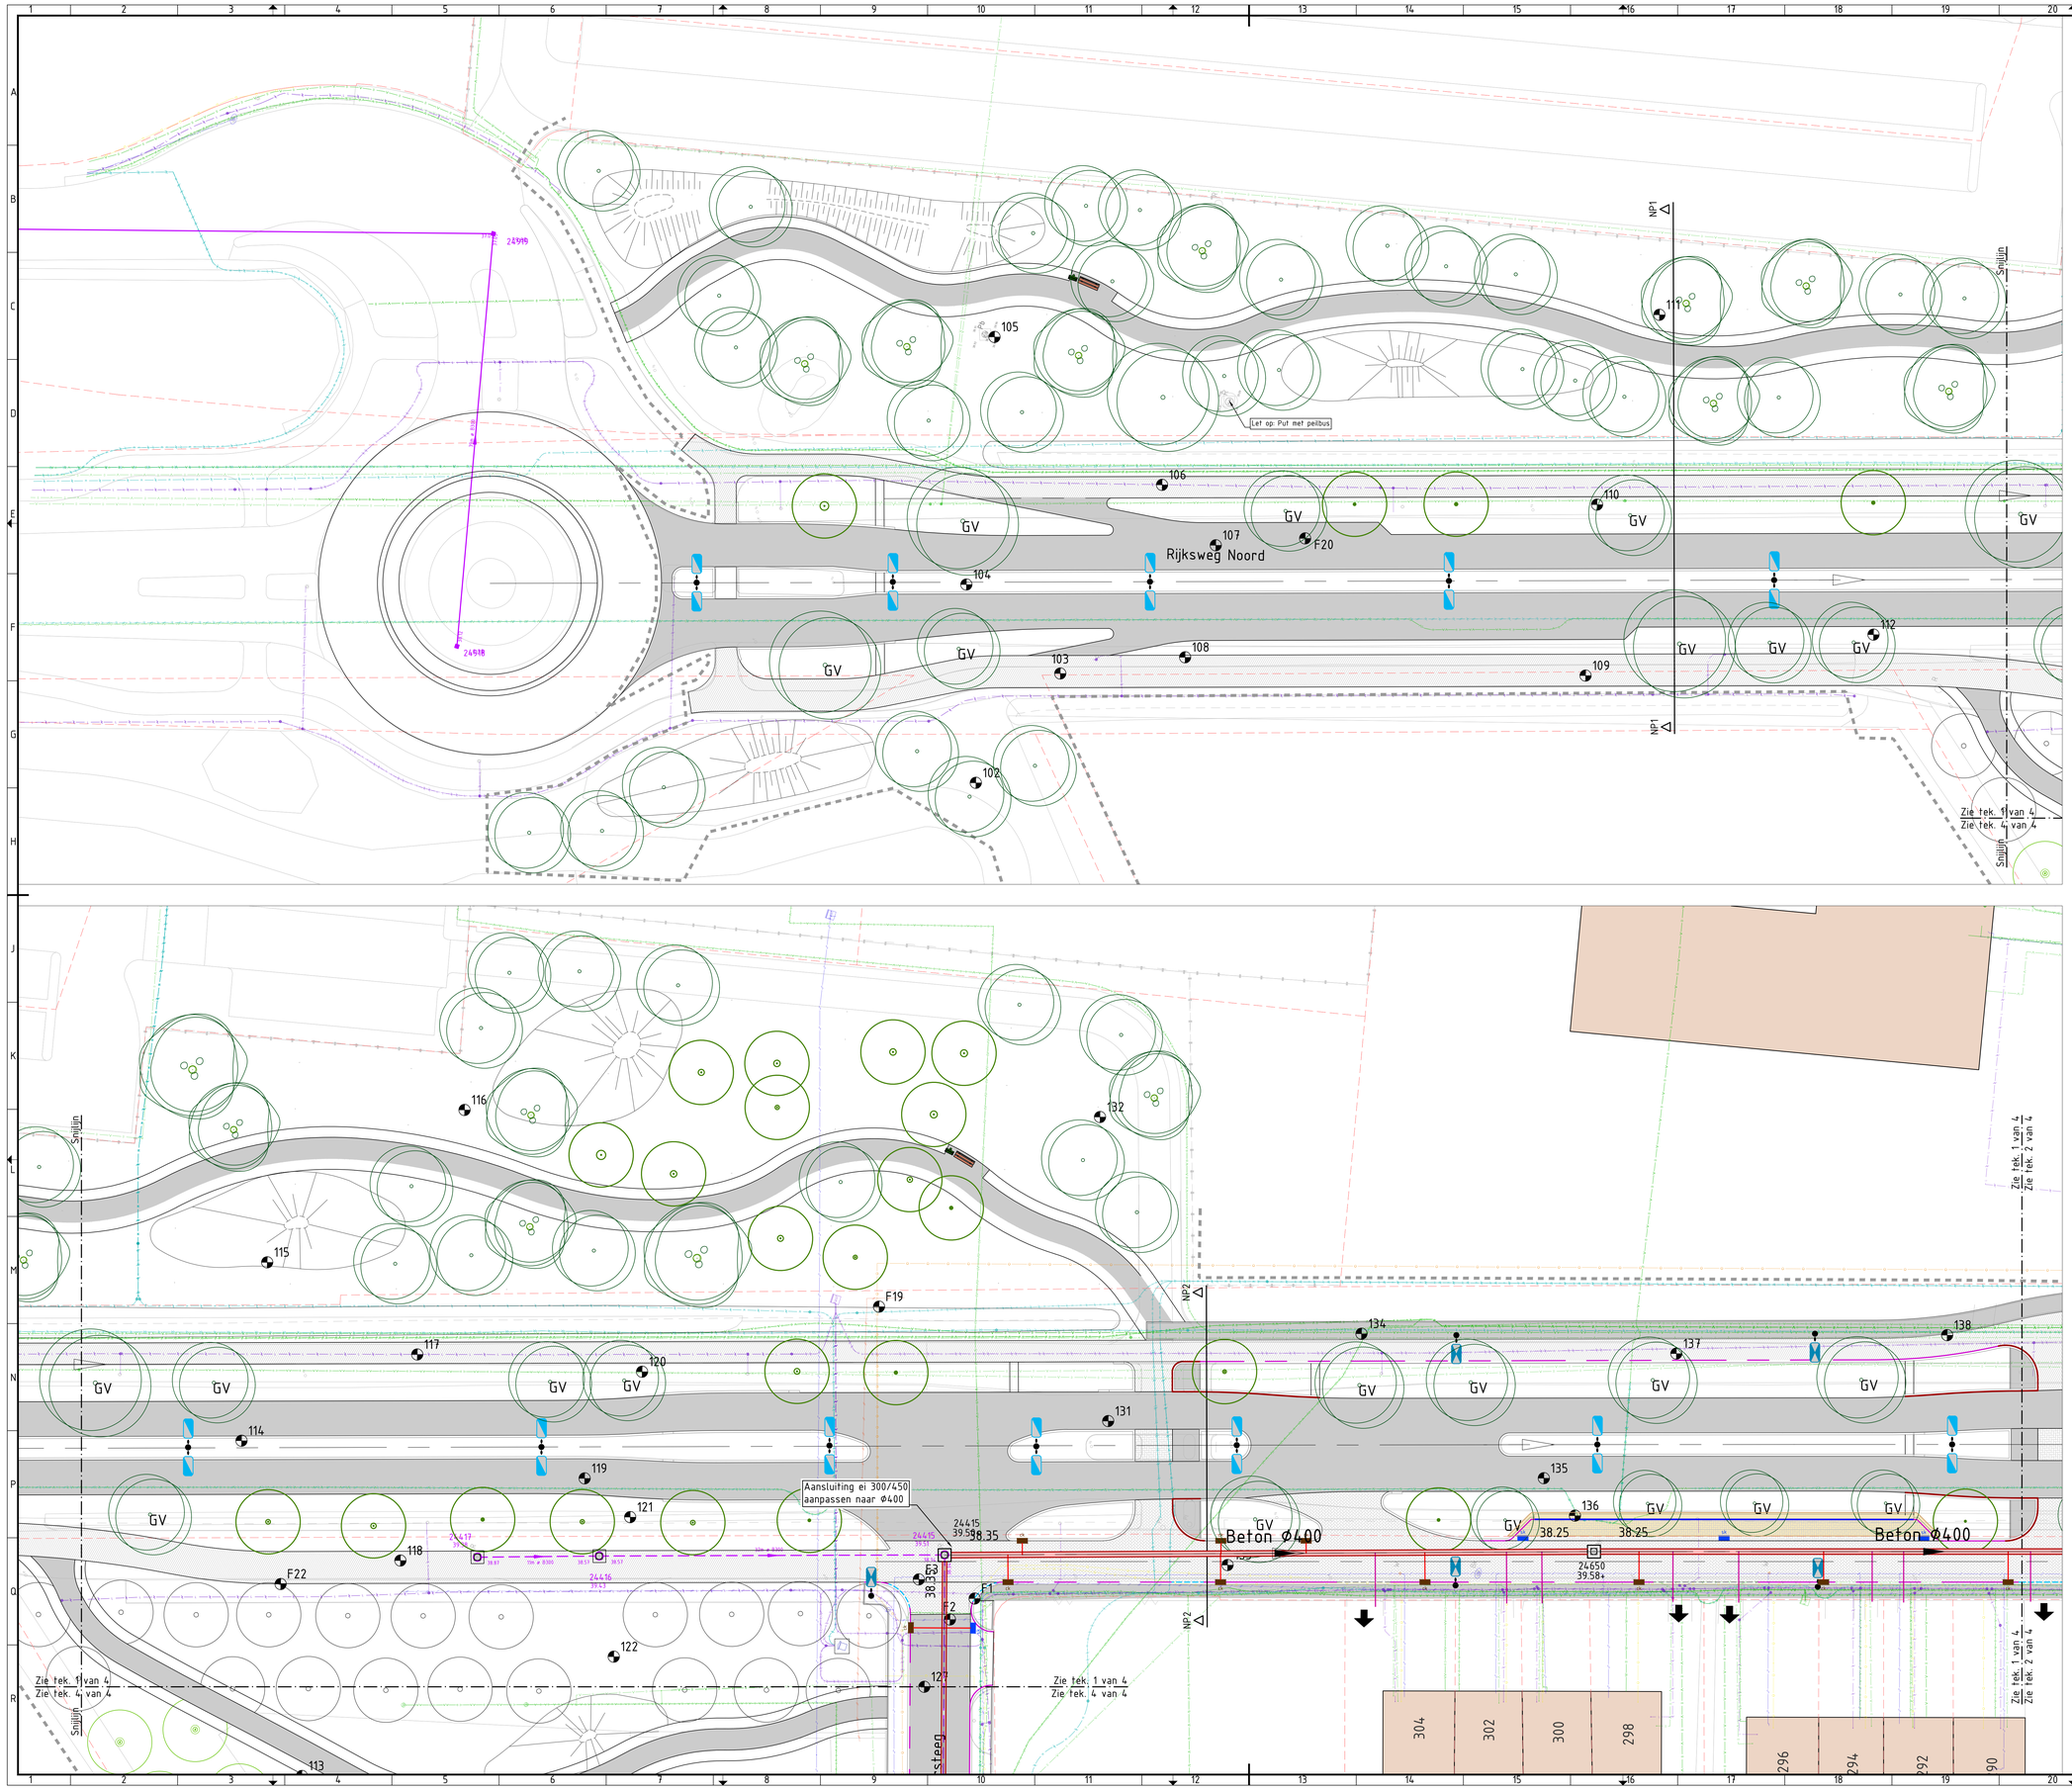


## Verklaring

| | |
|---|---|
| 24424 40.65 39.58 55m ø 8400 | Bestaande riolering |
| G7 38.15 Ø300 | Nieuwe riolering gemengd met controleput, putdekselhoogte, putnummer, putdekselhoogte, diameter, b.o.b. en stroomrichting |
| | Fundering van RA positive blue 2-6, dik ±670mm (tot 800mm onder maaiveld) |
| CK CK | Straatkolk / combikolk aansl. Ø160mm op gemengd stelsel |
| CK | Straatkolk aansl. Ø160mm op drainagepakket |
| | Huisaansluiting Ø125mm Locatie indicatief, exacte locatie in het werk te bepalen |

Opmerkingen:
* Alle b.o.b.-maten en diameters vooraf in het werk te controleren

## Verklaring KLIC

- Datatransport
- Gas lage druk
- Gas hoge druk
- Middenspanning
- Laagspanning
- Water
- Overig

* Kabels- en leidingen zijn gevectoriseerde lijnen. Deze kunnen enigszins afwijken van het originele bestand.




| Versie | Datum | Omschrijving | Opsteller | Par. | Verificatie | Par. | Validatie | Par. |
|---|---|---|---|---|---|---|---|---|
| 4 | 24-11-2026 | Wijzigingen n.a.v. Nota van Inlichtingen | PBO | - | PJ | - | PJ | - |
| 3 | 26-01-2026 | Opm. OG n.a.v. bestek en toevoeging Heijsteeg | RJO | - | NT | - | NT | - |
| 2 | 31-10-2025 | Ontwerp definitief | RJO | - | NT | - | NT | - |
| 1 | 23-10-2025 | Wijzigingen n.a.v. opmerkingen gemeente | RJO | - | NT | - | NT | - |
| 0 | 10-09-2025 | | RJO | - | NT | - | NT | - |

# Reconstructie Rijksweg Noord Sittard

Onderdeel
DO Rioleringstekening 1 van 4

Opdrachtgever
Gemeente Sittard-Geleen

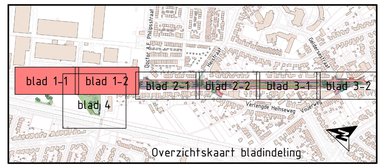Fase
Bestek

Projectnummer
SIT190

Formaat
A0

Tekeningnummer
2025-1562

Schaal
1: 200

Behorende bij doc. nr.


Roermond
Schoolstraat 8, 6040 BN Herten
Postbus 14, 6040 AA Roermond

's-Hertogenbosch
Hinthem 132-E, 5246 AK Rosmalen
Postbus 2309, 5202 CH 's-Hertogenbosch

088 - 3366333
info@kragten.nl
www.kragten.nl


kragten