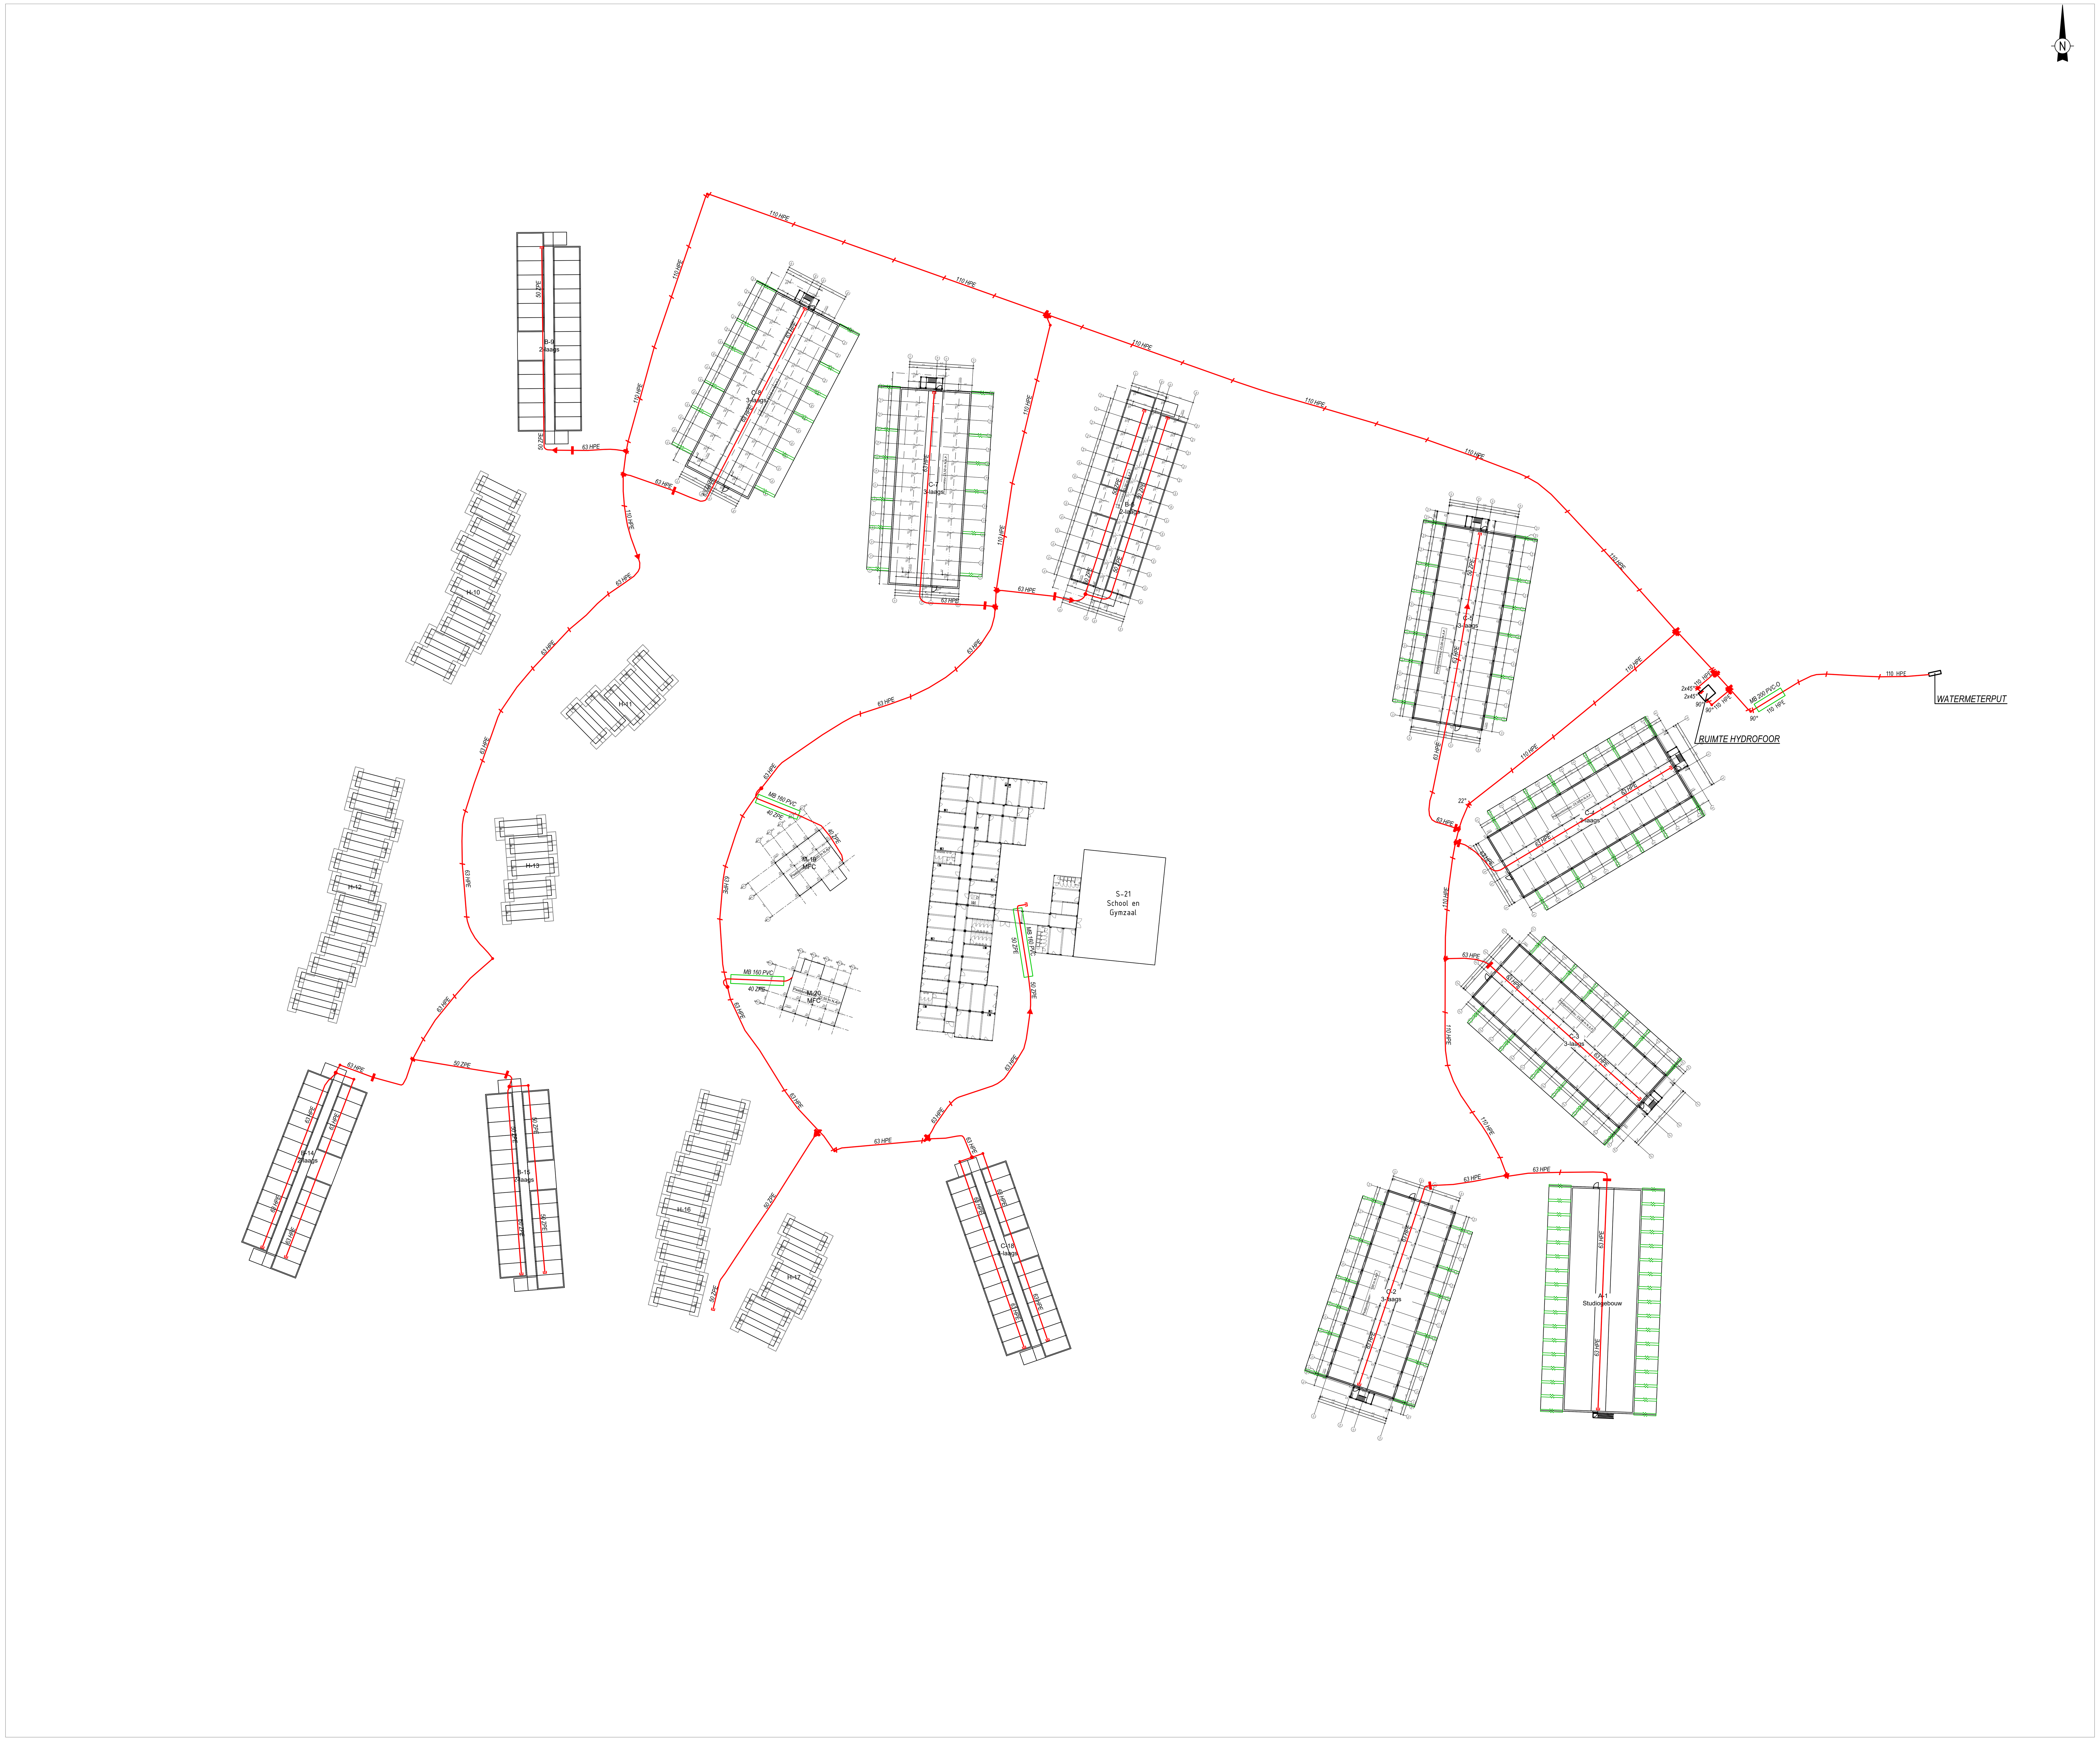


Situatie - Schaal 1:500

MateriaalLijst_Revisie _FASE 2				
AX_Nummer	Asset_omschrijving	aantal	lengte	FeatureName
Gelegd				
AN000122	BUIS PE40ZWBS 40X4,3 SDR9	1	28.272	Leiding
AN000123	BUIS PE40ZWBS 50X5,4 SDR9	5	108.028	Leiding
AN000130	BUIS PE80ZWBS 63X3,8 SDR17	16	475.743	Leiding
AN000132	BUIS PE100ZWBS 110X6,6 SDR17	14	280.589	Leiding
AN000150	BUIS PVC 160x4.0 (0.63MPa)(SDR41)	2	25.670	Mantelbuis
AN000329	ELEKTROLASMOF PE100 63 SDR11 FRIALEN UB	31		Knoopcomponent
AN000353	ELEKTROLASMOF PE100 110 SDR11 FRIALEN UB	32		Knoopcomponent
AN000429	BOCHT PE80ZwBs SDR17 63 45°	1		Leidingonderdeel
AN000430	BOCHT PE80ZwBs SDR17 63 90°	1		Leidingonderdeel
AN000440	BOCHT PE100ZWBS 110 90° SDR17	1		Leidingonderdeel
AN000475	F-STUK PE100 100X110 SDR17	3		Knoopcomponent
AN000478	T-STUK SSA PE100 63X50X63 SDR17	1		Knoopcomponent
AN000501	T-STUK TS PE100 63 SDR17	2		Knoopcomponent
AN000503	T-STUK TS PE100 110 SDR17	4		Knoopcomponent
AN000511	F-STUK PE100 80X63 SDR17	1		Knoopcomponent
AN000566	VERLOOP SSR PE100 110X63 SDR17	6		Knoopcomponent
AN002114	ZADEL PP Astore 63 R1"	1		Knoopcomponent
AN002616	SCHUIFAFSLUITER FL/FL GIJ DN50 F4 PN10/16	7		Afsluiter
AN002654	VERLOOP SSR PE100 63X50 SDR11	4		Knoopcomponent
AN003368	DRAADFLENS XR GIJ DN80 X G2"BI	1		Knoopcomponent
AN003419	T-STUK FFT GIJ 100FL PN10/16	1		Knoopcomponent
AN003466	SCHUIFAFSLUITER FL/FL GIJ DN100 F5 PN10/16	2		Afsluiter
AN003476	SCHUIFAFSLUITER FL/FL GIJ DN80 F5 PN10/16	1		Afsluiter
AN003648	ELEKTROLASKNIE PE100 110 45° SDR17 FRIALEN W90	2		Leidingonderdeel
AN006022	EINDKAP INST TV KUNSTSTOF 50PE	2		Knoopcomponent
AN006023	EINDKAP INST TV KUNSTSTOF 63PE	1		Knoopcomponent
AN006045	KNIEKOPPELING INST TV KUNSTSTOF 63PE	2		Leidingonderdeel
AN006272	VERLOOPKOPPELING INST TV MESSING 63PE/PVC X R2"BU	1		Knoopcomponent

MateriaalLijst_Revisie_FASE 1				
AX_Nummer	Asset_omschrijving	aantal	lengte	FeatureName
Gelegd				
AN000123	BUIS PE40ZWBS 50X5,4 SDR9	1	15.329	Leiding
AN000130	BUIS PE80ZWBS 63X3,8 SDR17	5	131.141	Leiding
AN000132	BUIS PE100ZWBS 110X6,6 SDR17	13	353.261	Leiding
AN000281	ELEKTROLASKNIE PE100 63 90° SDR11 FRIALEN W90	1		Leidingonderdeel
AN000329	ELEKTROLASMOF PE100 63 SDR11 FRIALEN UB	7		Knoopcomponent
AN000353	ELEKTROLASMOF PE100 110 SDR11 FRIALEN UB	43		Knoopcomponent
AN000437	BOCHT PE100ZWBS 110 22½° SDR17	1		Leidingonderdeel
AN000440	BOCHT PE100ZWBS 110 90° SDR17	2		Leidingonderdeel
AN000475	F-STUK PE100 100X110 SDR17	10		Knoopcomponent
AN000480	T-STUK SSA PE100 110X100X110 SDR17	2		Knoopcomponent
AN000503	T-STUK TS PE100 110 SDR17	4		Knoopcomponent
AN000566	VERLOOP SSR PE100 110X63 SDR17	5		Knoopcomponent
AN002616	SCHUIFAFSLUITER MOF/MOF GIJ DN63 F4 PN10/16	5		Afsluiter
AN002654	VERLOOP SSR PE100 63X50 SDR11	1		Knoopcomponent
AN003419	T-STUK FFT GIJ 100FL PN10/16	1		Knoopcomponent
AN003466	SCHUIFAFSLUITER FL/FL GIJ DN100 F5 PN10/16	6		Afsluiter
AN003648	ELEKTROLASKNIE PE100 110 45° SDR17 FRIALEN W90	5		Leidingonderdeel
AN006022	EINDKAP INST TV KUNSTSTOF 50PE	1		Knoopcomponent

TOEZICHTHOUDERSTEMPEL	
Aannemer	HEIJMASN INFRA BV
Uitvoeringsperiode	03-04-2023 T/M 16-10-2023
Uitvoerder aannemer	COLA COLAKOGLU
Paraaf uitvoerder aannemer	
Toezichthouder Evides	N.V.T
Paraaf toezichthouder Evides	

OPMERKINGEN

Maatvoering in meters (tenzij anders aangegeven)

LEGENDA REVISIE

Afsluiter gelegd	Overgang gelegd	Bocht gelegd (90°)	Openbaar tappunt gelegd
Brandkraan gelegd	T-stuk gelegd	Eindkap gelegd	Begrenzer gelegd
Leidingeind gelegd	Verloop gelegd	Luchtkraan gelegd	Keerklep gelegd
Leiding bestaand	Leiding buiten gebruik	Projectgrens	
Leiding gelegd	Mantelbuis gelegd		
Noodleiding	Appendages met status 'nieuw' worden weergegeven met de kleur **rood**		
Aansluiting gelegd	Appendages met status 'tijdelijk' worden weergegeven met de kleur **paars**		

As built


Wijz.	Datum	Gez.	Inhoud
2	16-10-2023		AANPASSEN DEELREVISIE FASE 2
2	30-08-2023		DEELREVISIE/ FASE 2
1	10-07-2023		DEELREVISIE/ FASE 1

evides waterbedrijf

Aanleg distributie waterleiding LOO Vergulde Hand Vlaardingen

ROUTEBLAD

Deelrevisienummer: FASE 2		Gemeente: Vlaardingen	Tekening Nr. 23790001	Blad. 1
Get. RSC INFRA	Proj. Nr. G.021361	Schaal: 1:500		Aantal 1
Gez.. COLA COLAKOGLU	Datum: 16-10-2023	Formaat: A0		

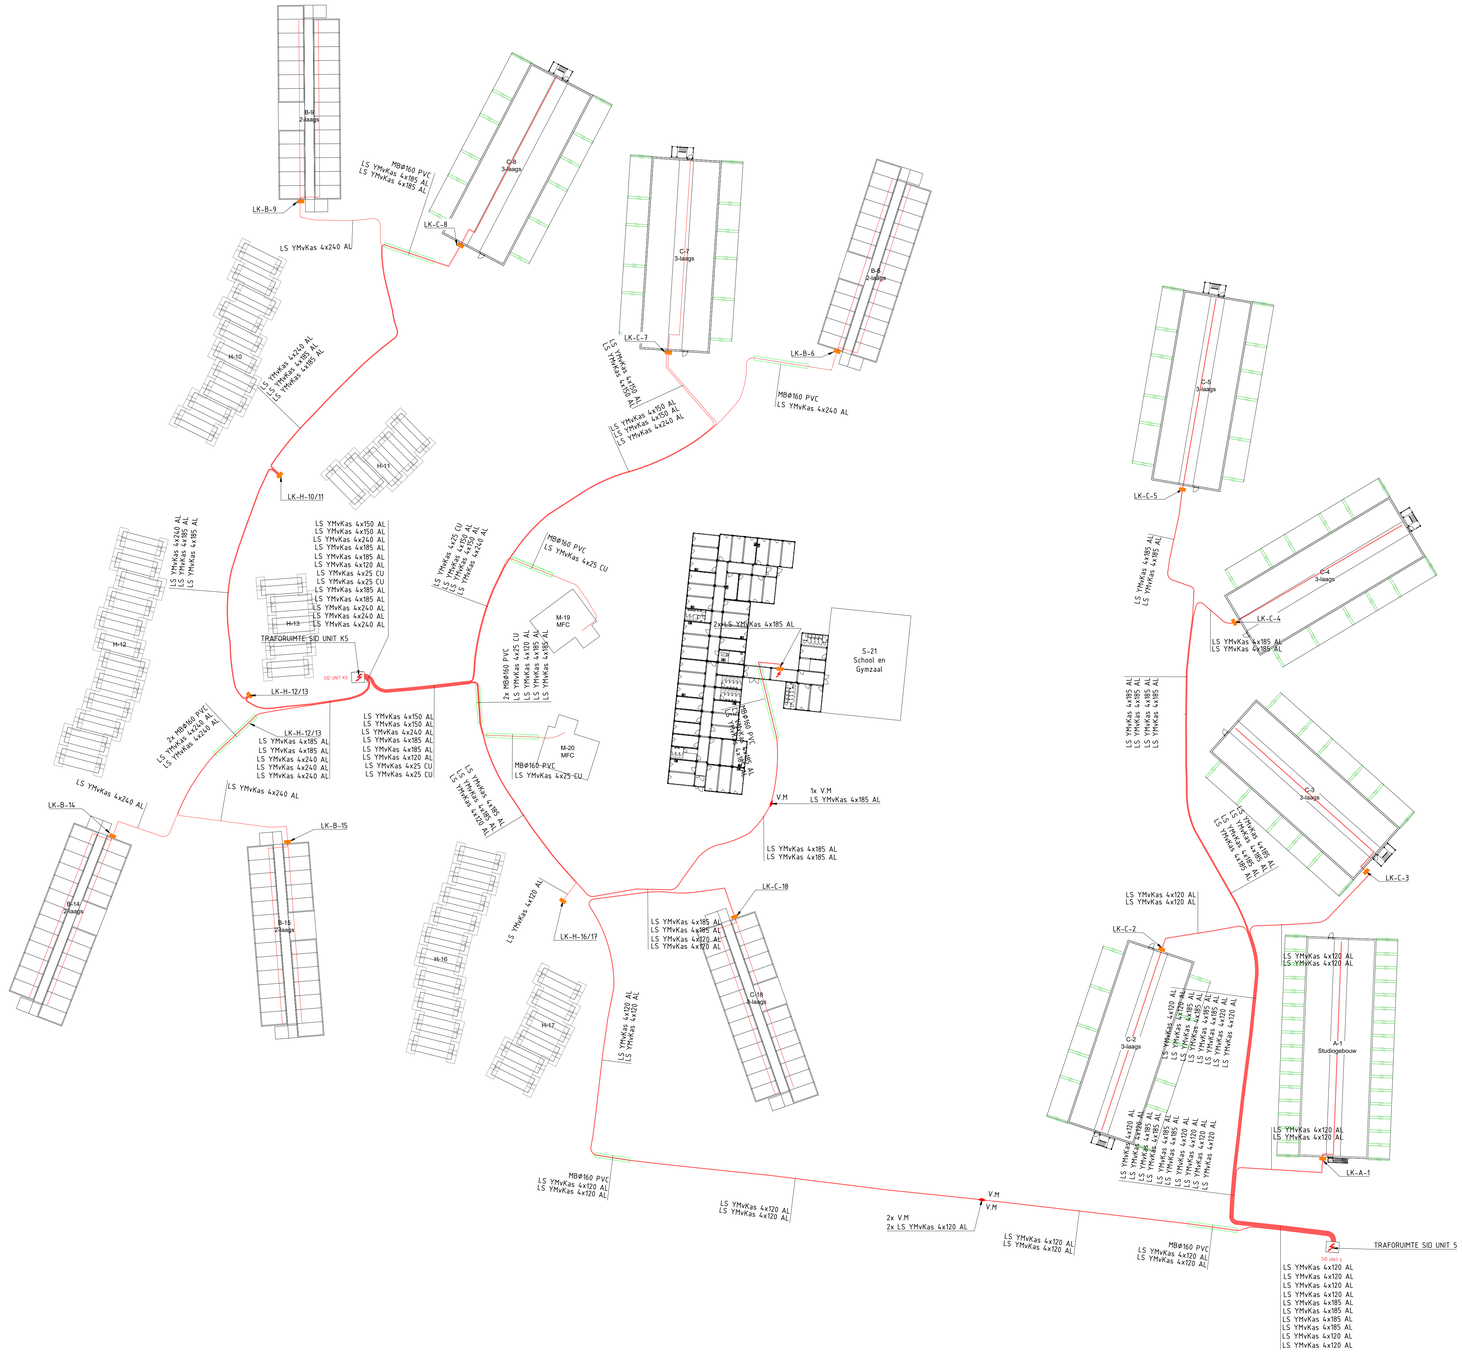

AS BUILT

LEGENDA

ELEKTRA-LS 4x150AL+4x6CU (NIEUW AANGELEGD)

MANTELBUIS (NIEUW)

SYMBOLEN

ELEKTRA V.MOF-A.MOF-E.MOF-O.M

REV	OMSCHRIJVING	PARAAF	DATUM

heijmans

Labradoriet 330 | Postbus 8093 | T. +31 (0) 78 653 30 00
3301 CB Dordrecht | E-mail: infrazuidwest@heijmans.nl

OPDRACHTGEVER(S)
STEDIN


OMSCHRIJVING
REVISIE FASE 2 -LEGGEN V.AN ELEKTRA-LS
Vergulde Hand Vlaardingen

DATUM	16-10-2023
GETEKEND	RSC INFRA
GEZIEN	COLA ÇOLAKOGLU
SCHAAL	1:500
EENHEID	m/r FORMAAT A0

PROJECTNR: G.021361 | BESTAND: 23790002 | TEKENING NR: 23790002-2 | REV: 0

10cm 8cm 6cm 4cm 2cm 0cm

PLOTINFO:

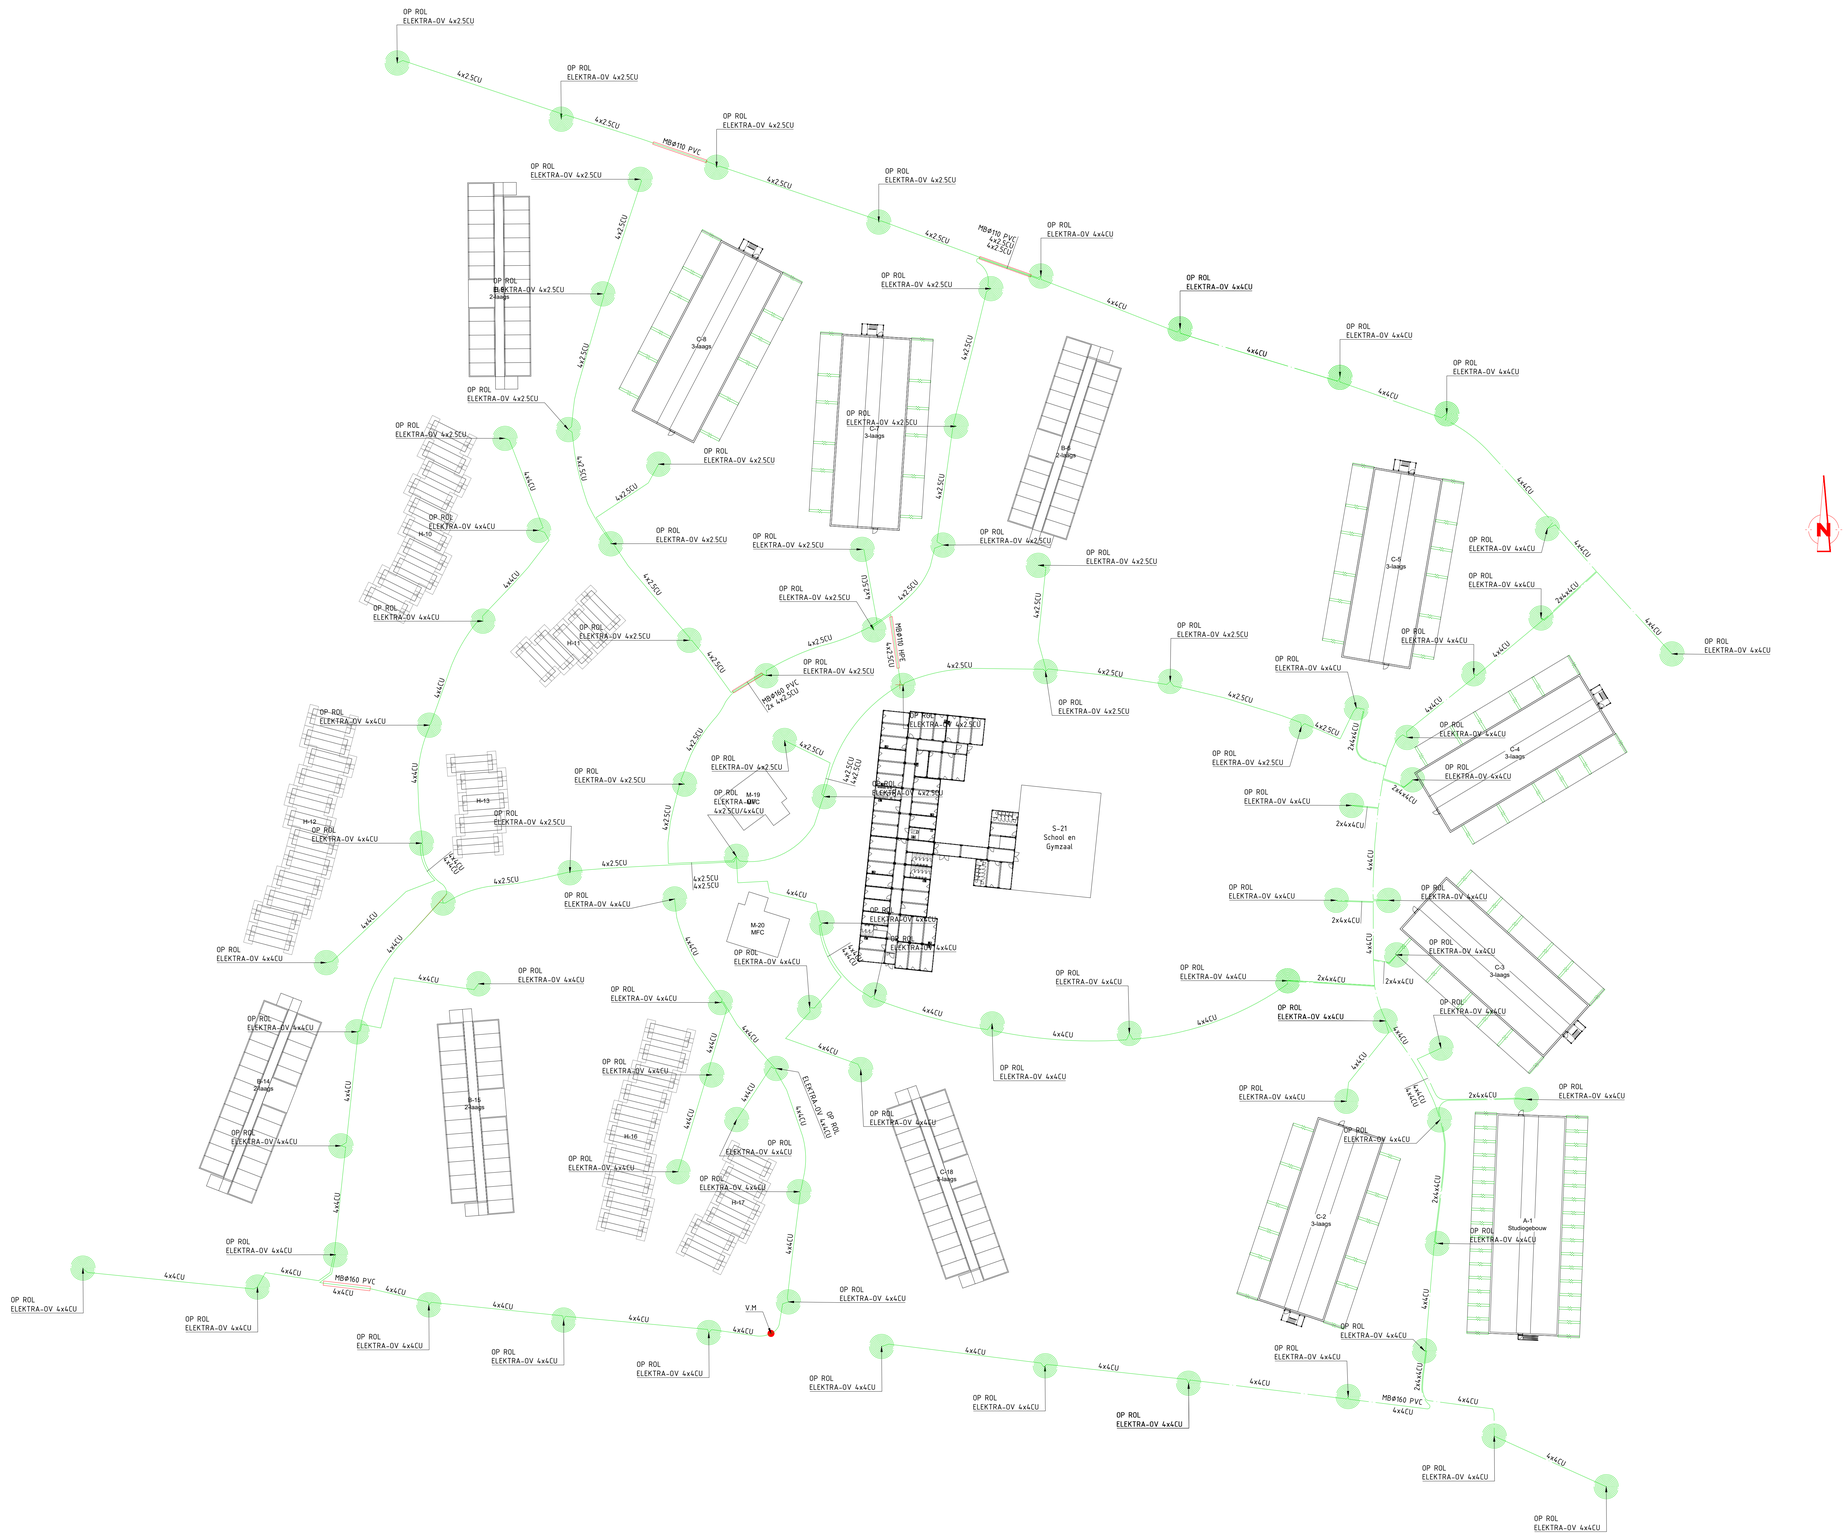

AS BUILT

LEGENDA

ELEKTRA-LS 4x150AL+4x6CU (NIEUW AANGELEGD)

MANTELBUIS (NIEUW)

SYMBOLEN:

ELEKTRA LASMOF

REV	OMSCHRIJVING	PARAAF	DATUM

heijmans

Labradorlaan 330 | Postbus 8093 | T +31 (0) 78 653 30 00
3301 CB Dordrecht | E-mail: infrazuidwest@heijmans.nl

OPDRACHTGEVER(S):
STEDIN


OMSCHRIJVING:
REVISIE FASE 2 LEGGEN VAN ELEKTRA-OV
Vergulde Hand Vlaardingen

DATUM	12-09-2023
GETEKEND	RSC INFRA
GEZIEN	COLA COLAKOGLU
SCHAAL	1:500
EENHEID	mtr FORMAAT A0

TEKENING NR. 23790003-2 REV 0

PROJECTNR. G.021361 BESTAND: 23790003

PLOTINFO:

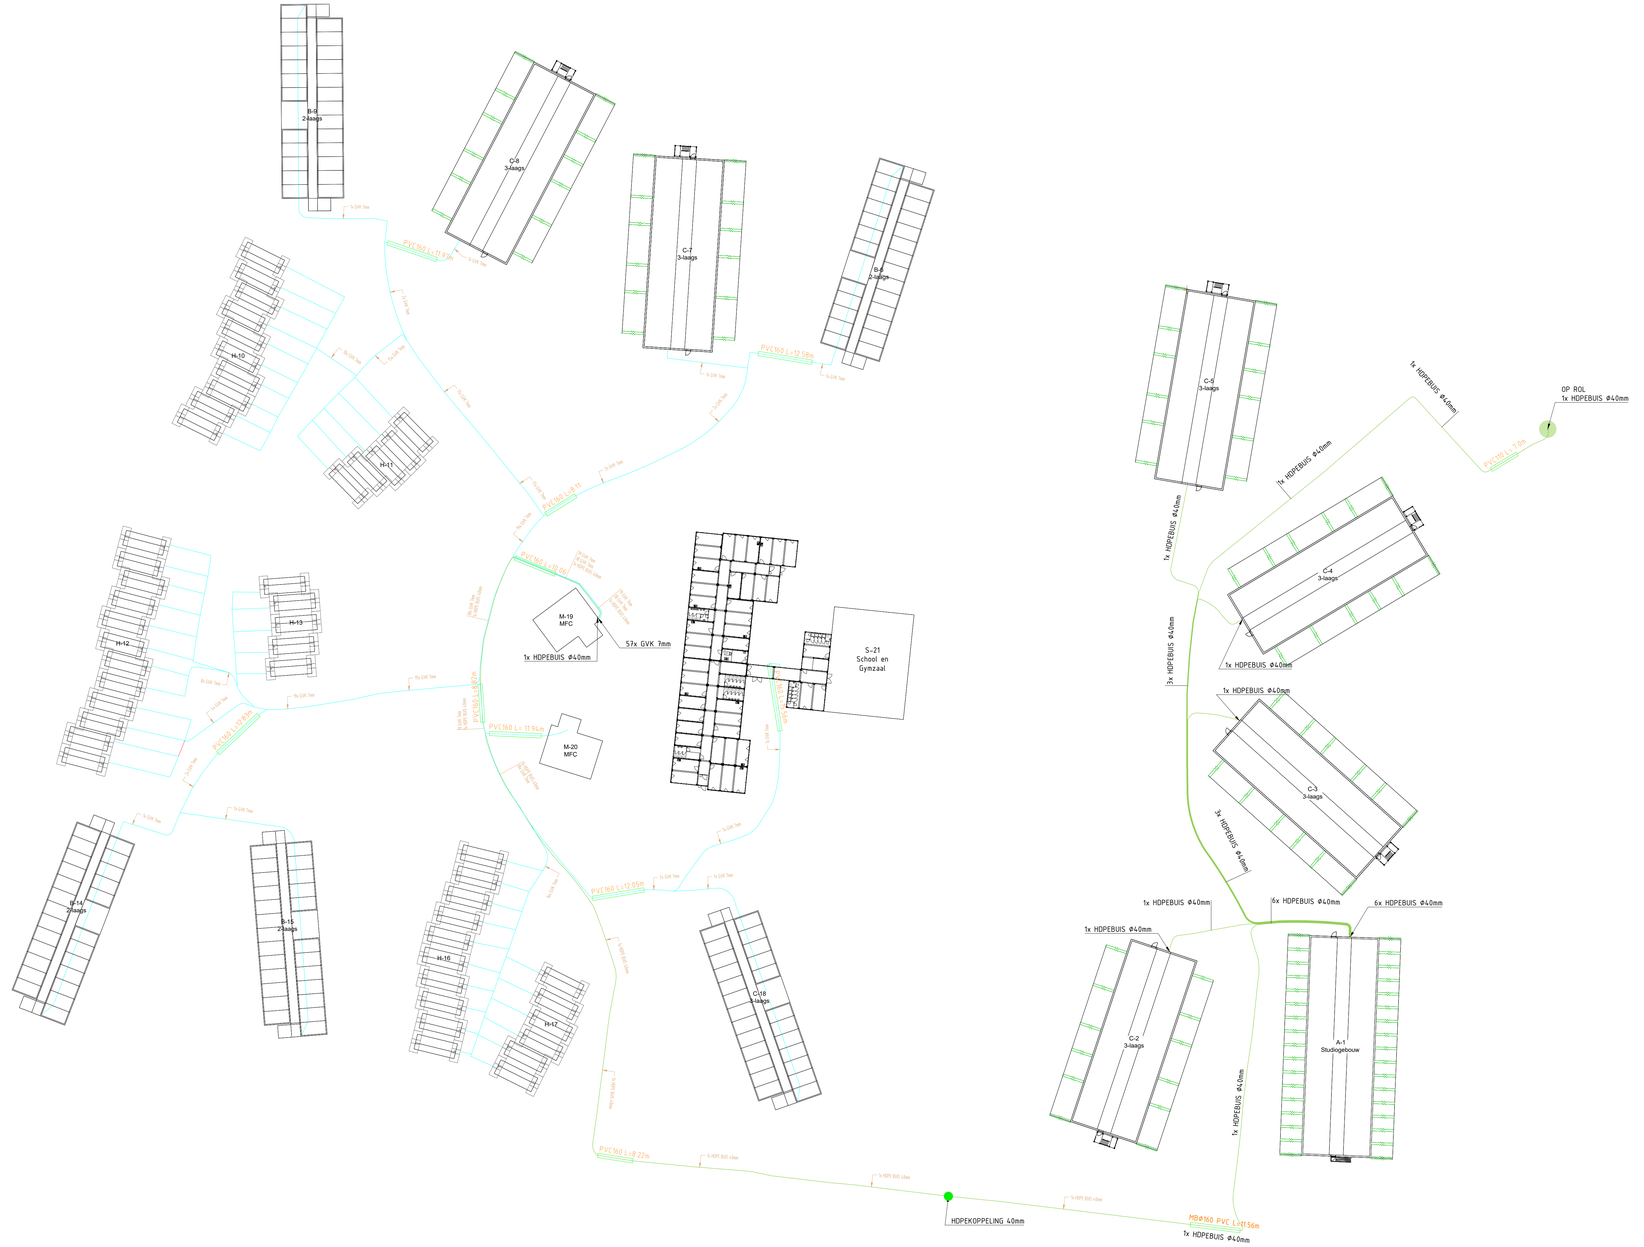

AS BUILT

LEGENDA

HDPE-BUIS DATA (NIEUW AANGELEGD)

GVK-KABEL DATA (NIEUW AANGELEGD)

MANTELBUIS (NIEUW)

SYMBOLEN

KOPPELING HDPE

OP ROL HPE BUIS

OP ROL GVK

REV	OMSCHRIJVING	PARAAF	DATUM

heijmans

Labradorlaan 330 | Postbus 8093 | T +31 (0) 78 653 30 00
3301 CB Dordrecht | E-mail: infrazuidwest@heijmans.nl

OPDRACHTGEVER(S):
STEDIN

OMSCHRIJVING:
REVISIE FASE 2 :LEGGEN DATA KABELS
Ø40mm HDPE BUIS EN GVK 7mm
Vergulde Hand Vlaardingen
Lengte hdpe buis Ø40mm= 1924,276 m
Lengte GVK 7mm tubes = 9.245,242 m

DATUM	26-10-2023
GETEKEND	RSC INFRA
GEZIEN	COLA COLAKOGLU
SCHAAL	1:500
EENHEID	mtr FORMAAT A0
TEKENING NR	REV.
23790004-2	0

PROJECTNR.: G.021361 | BESTAND: 23790004

0cm 2cm 4cm 6cm 8cm 10cm

PLOTINFO