Aduard - sws De Adeborg

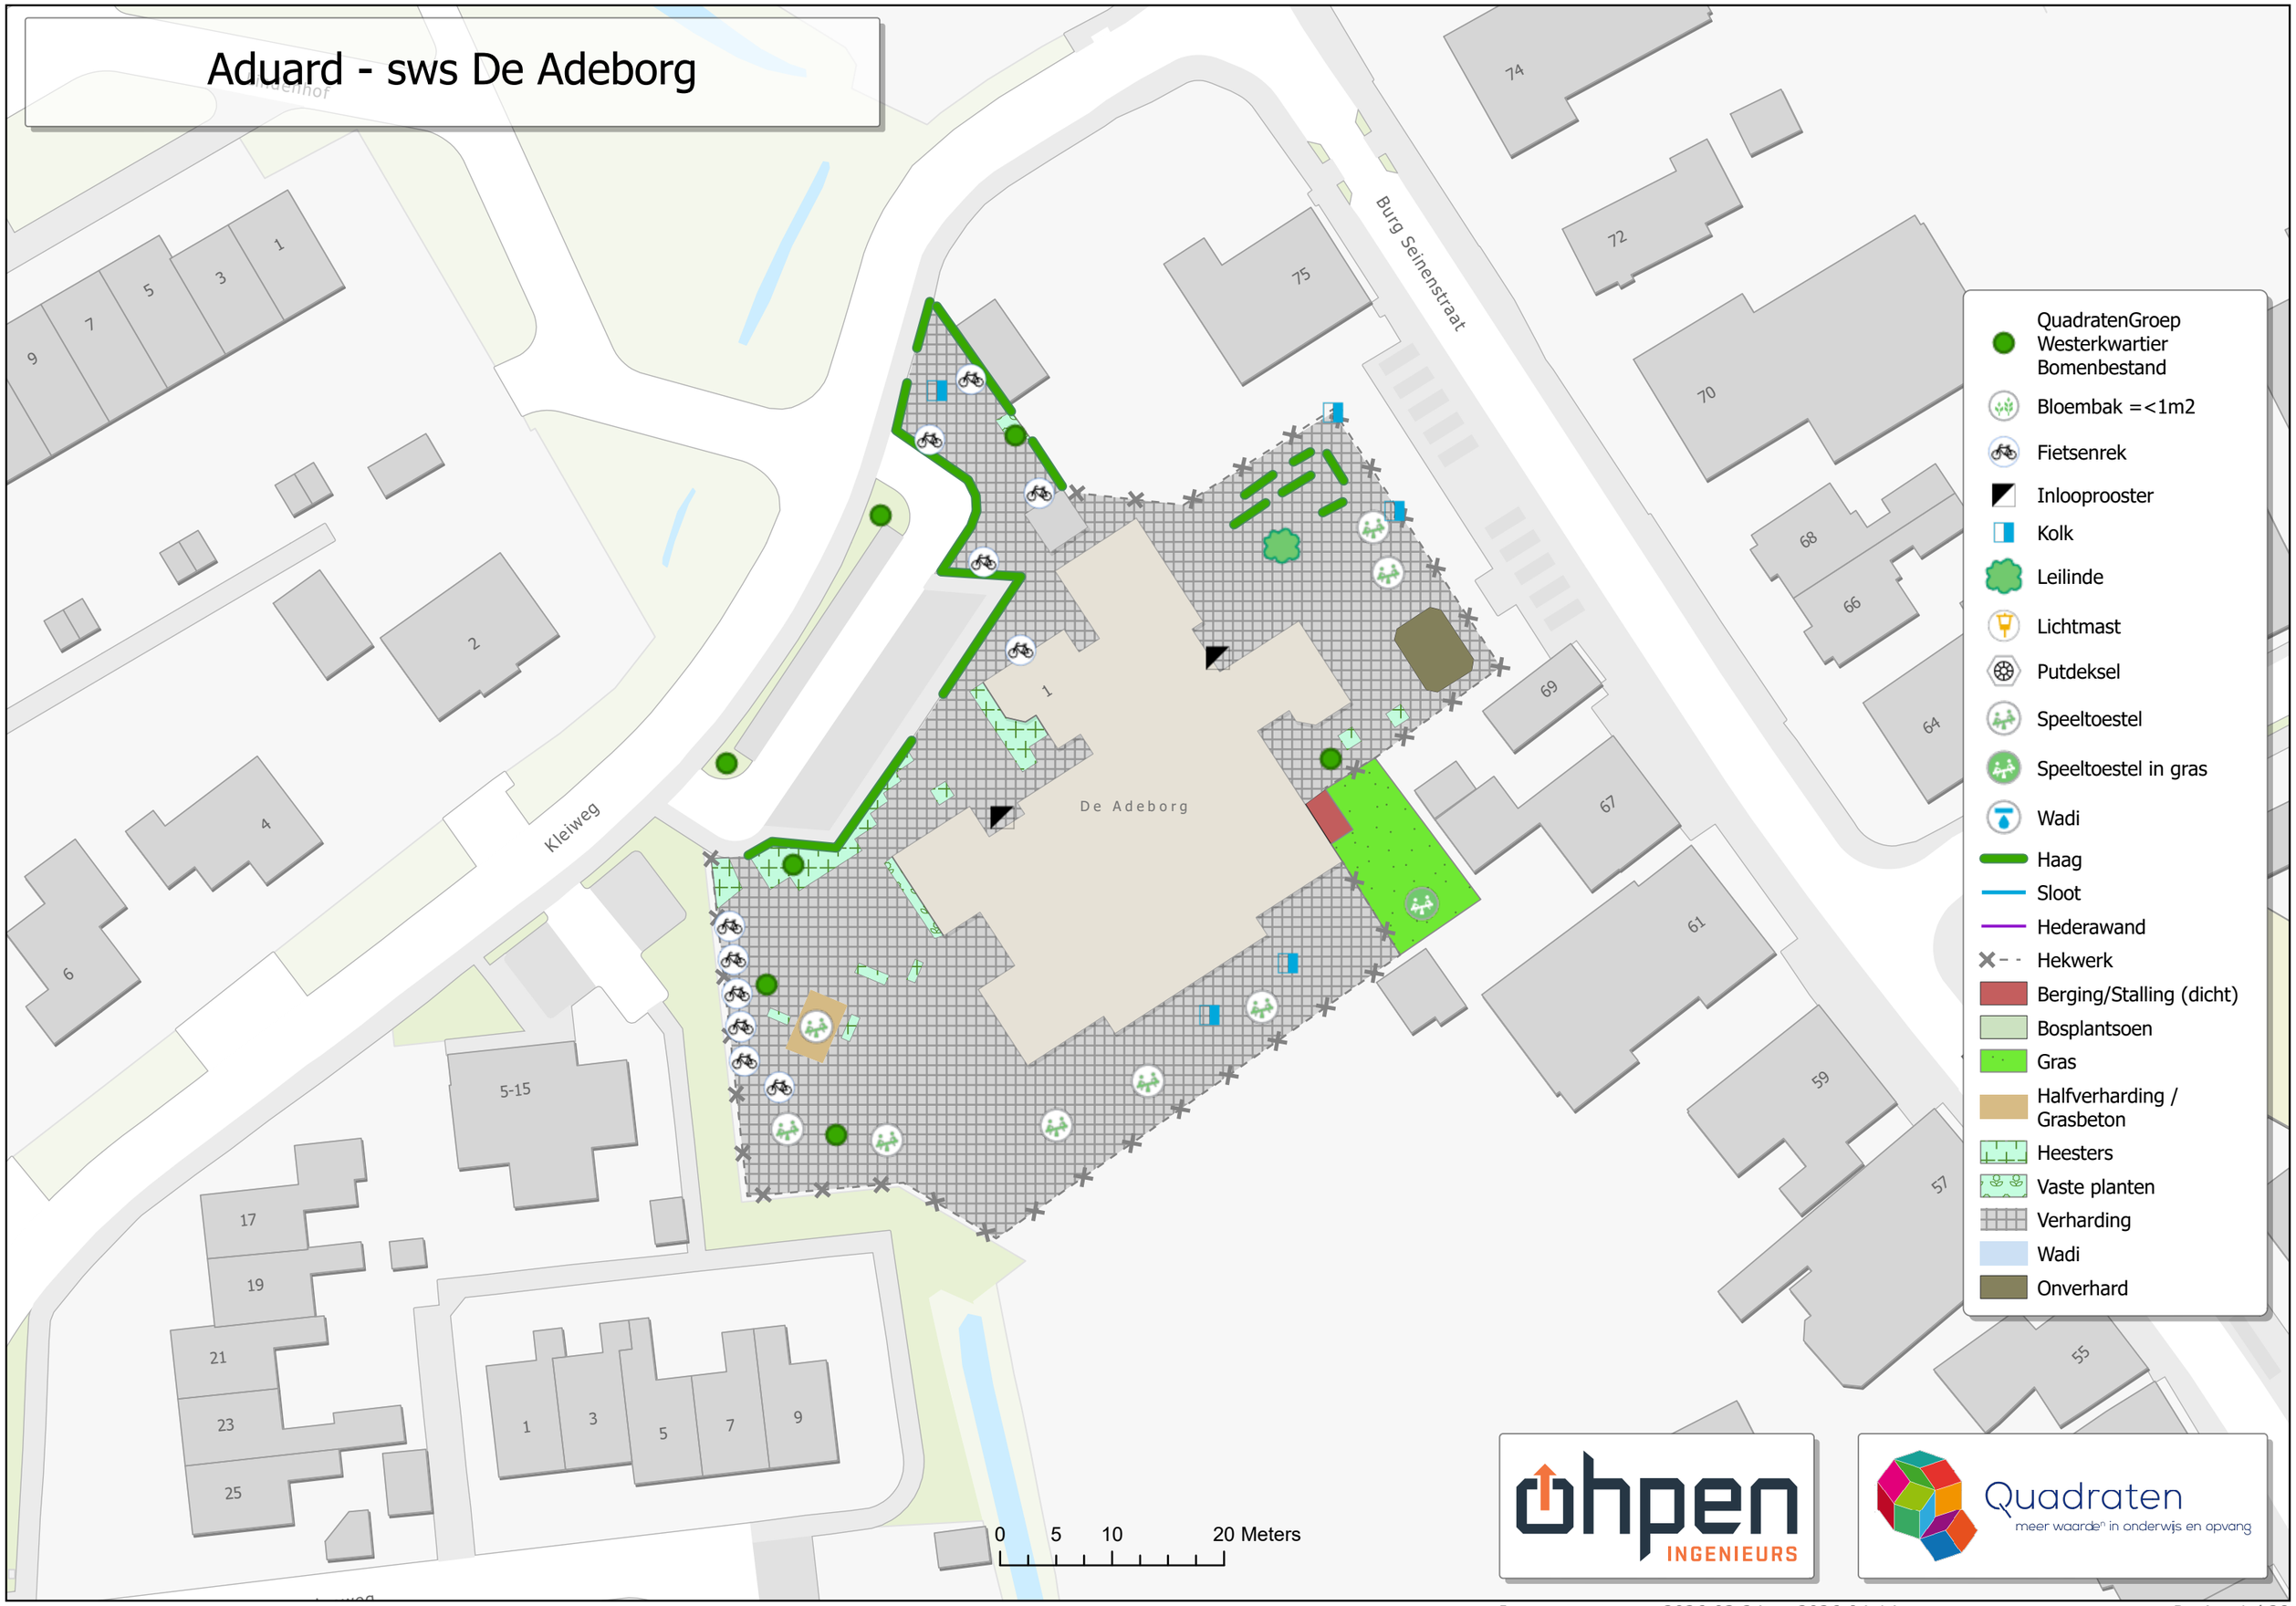

Boerakker - sws De Klimboom

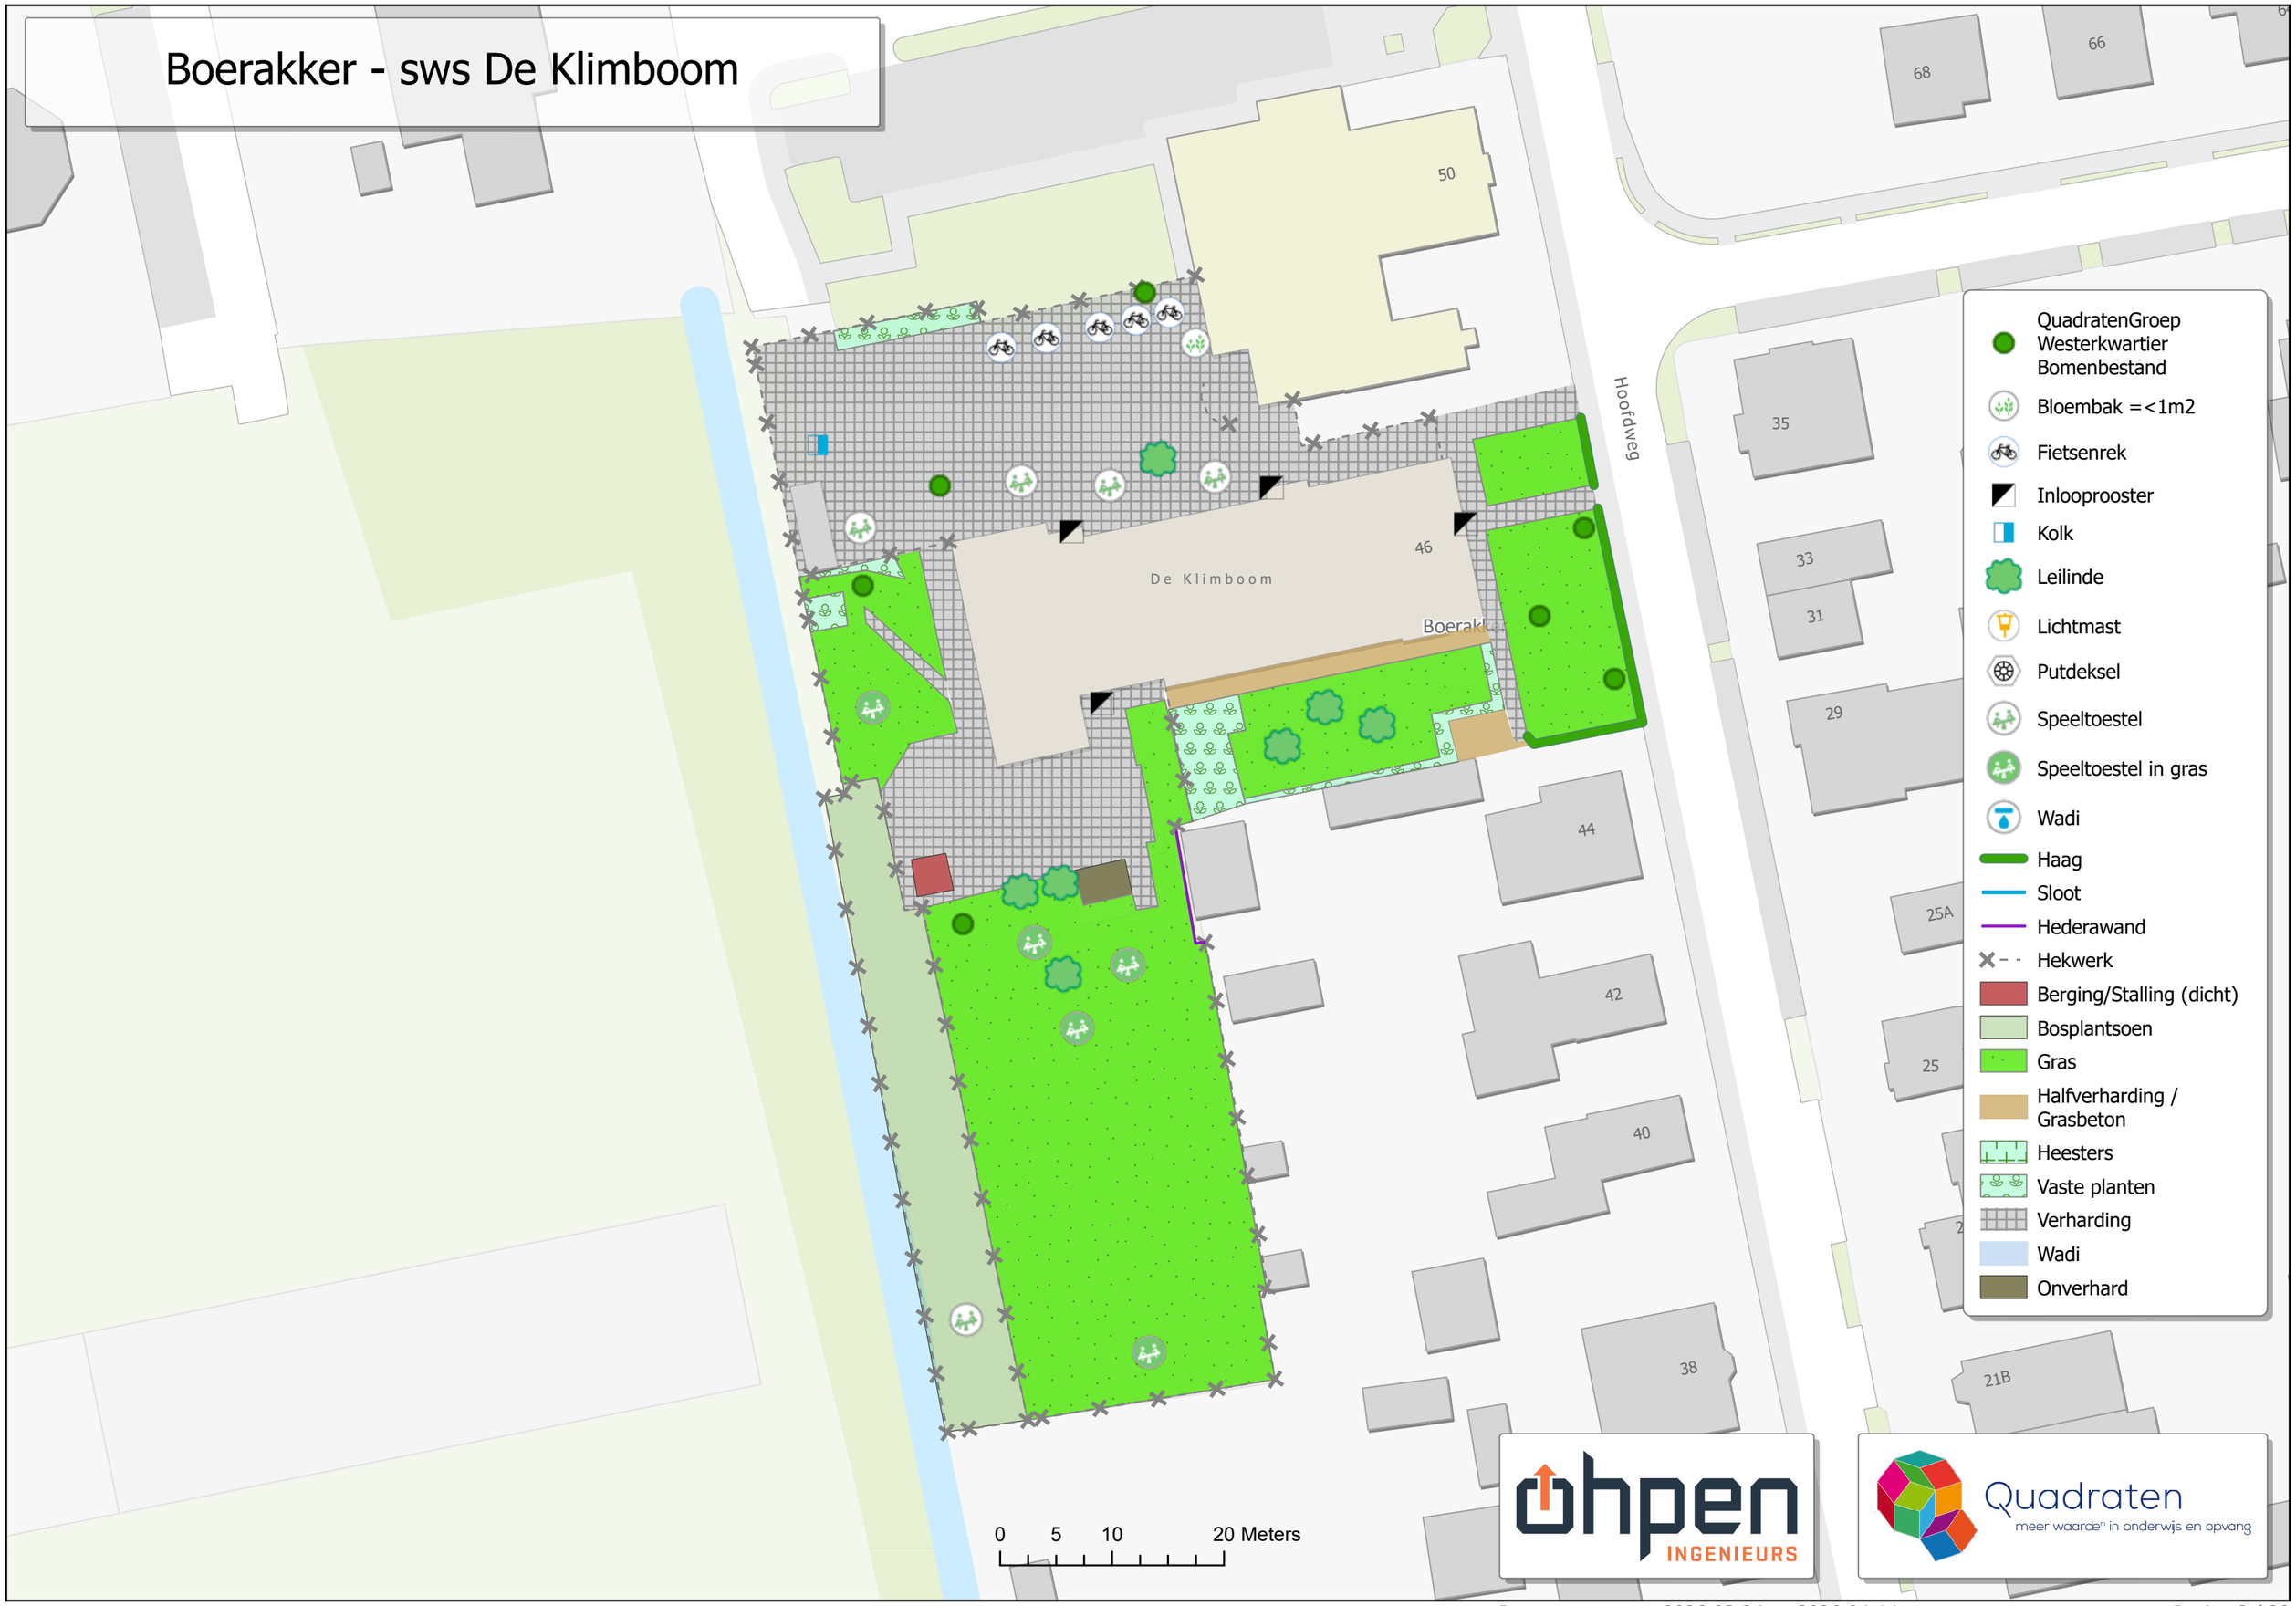

ohpen INGENIEURS

Quadraten meer waarde^n in onderwijs en opvang

De Wilp - cbs De Wegwijzer



ohpen INGENIEURS

Quadraten meer waarde[n] in onderwijs en opvang

Doezum - cbs Remmelt Booy

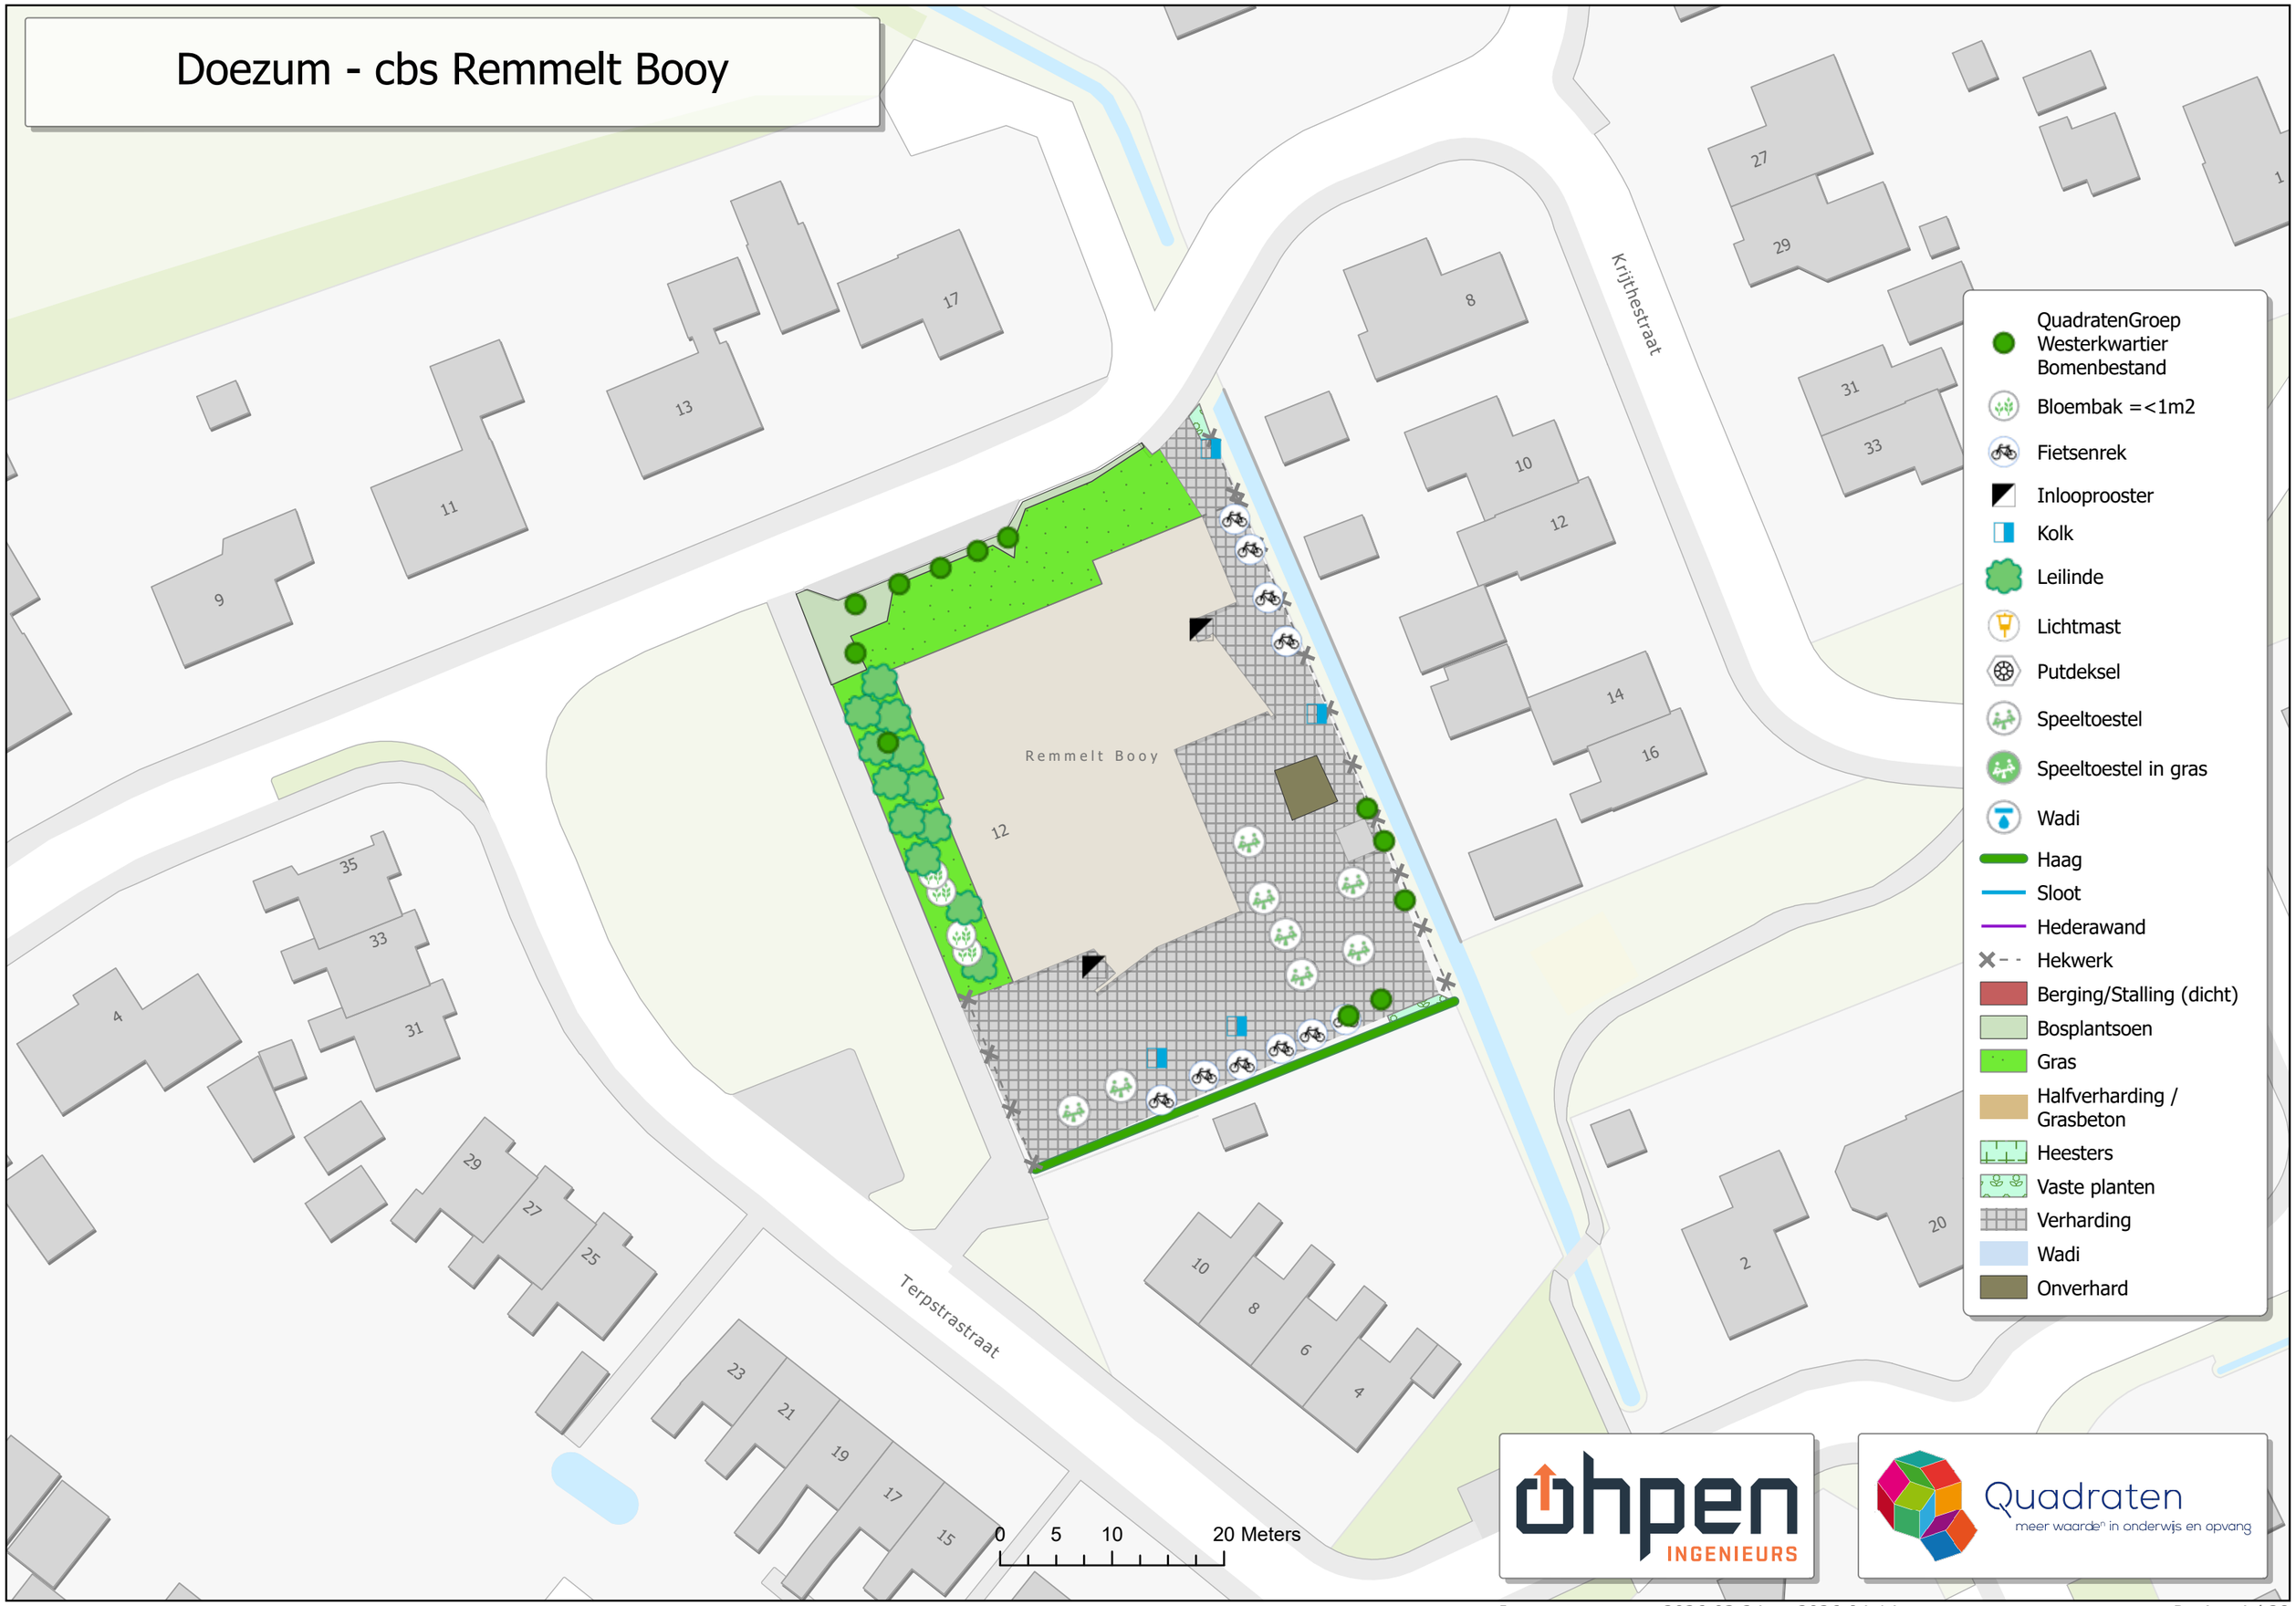

Grijpskerk - cbs De Borgstee

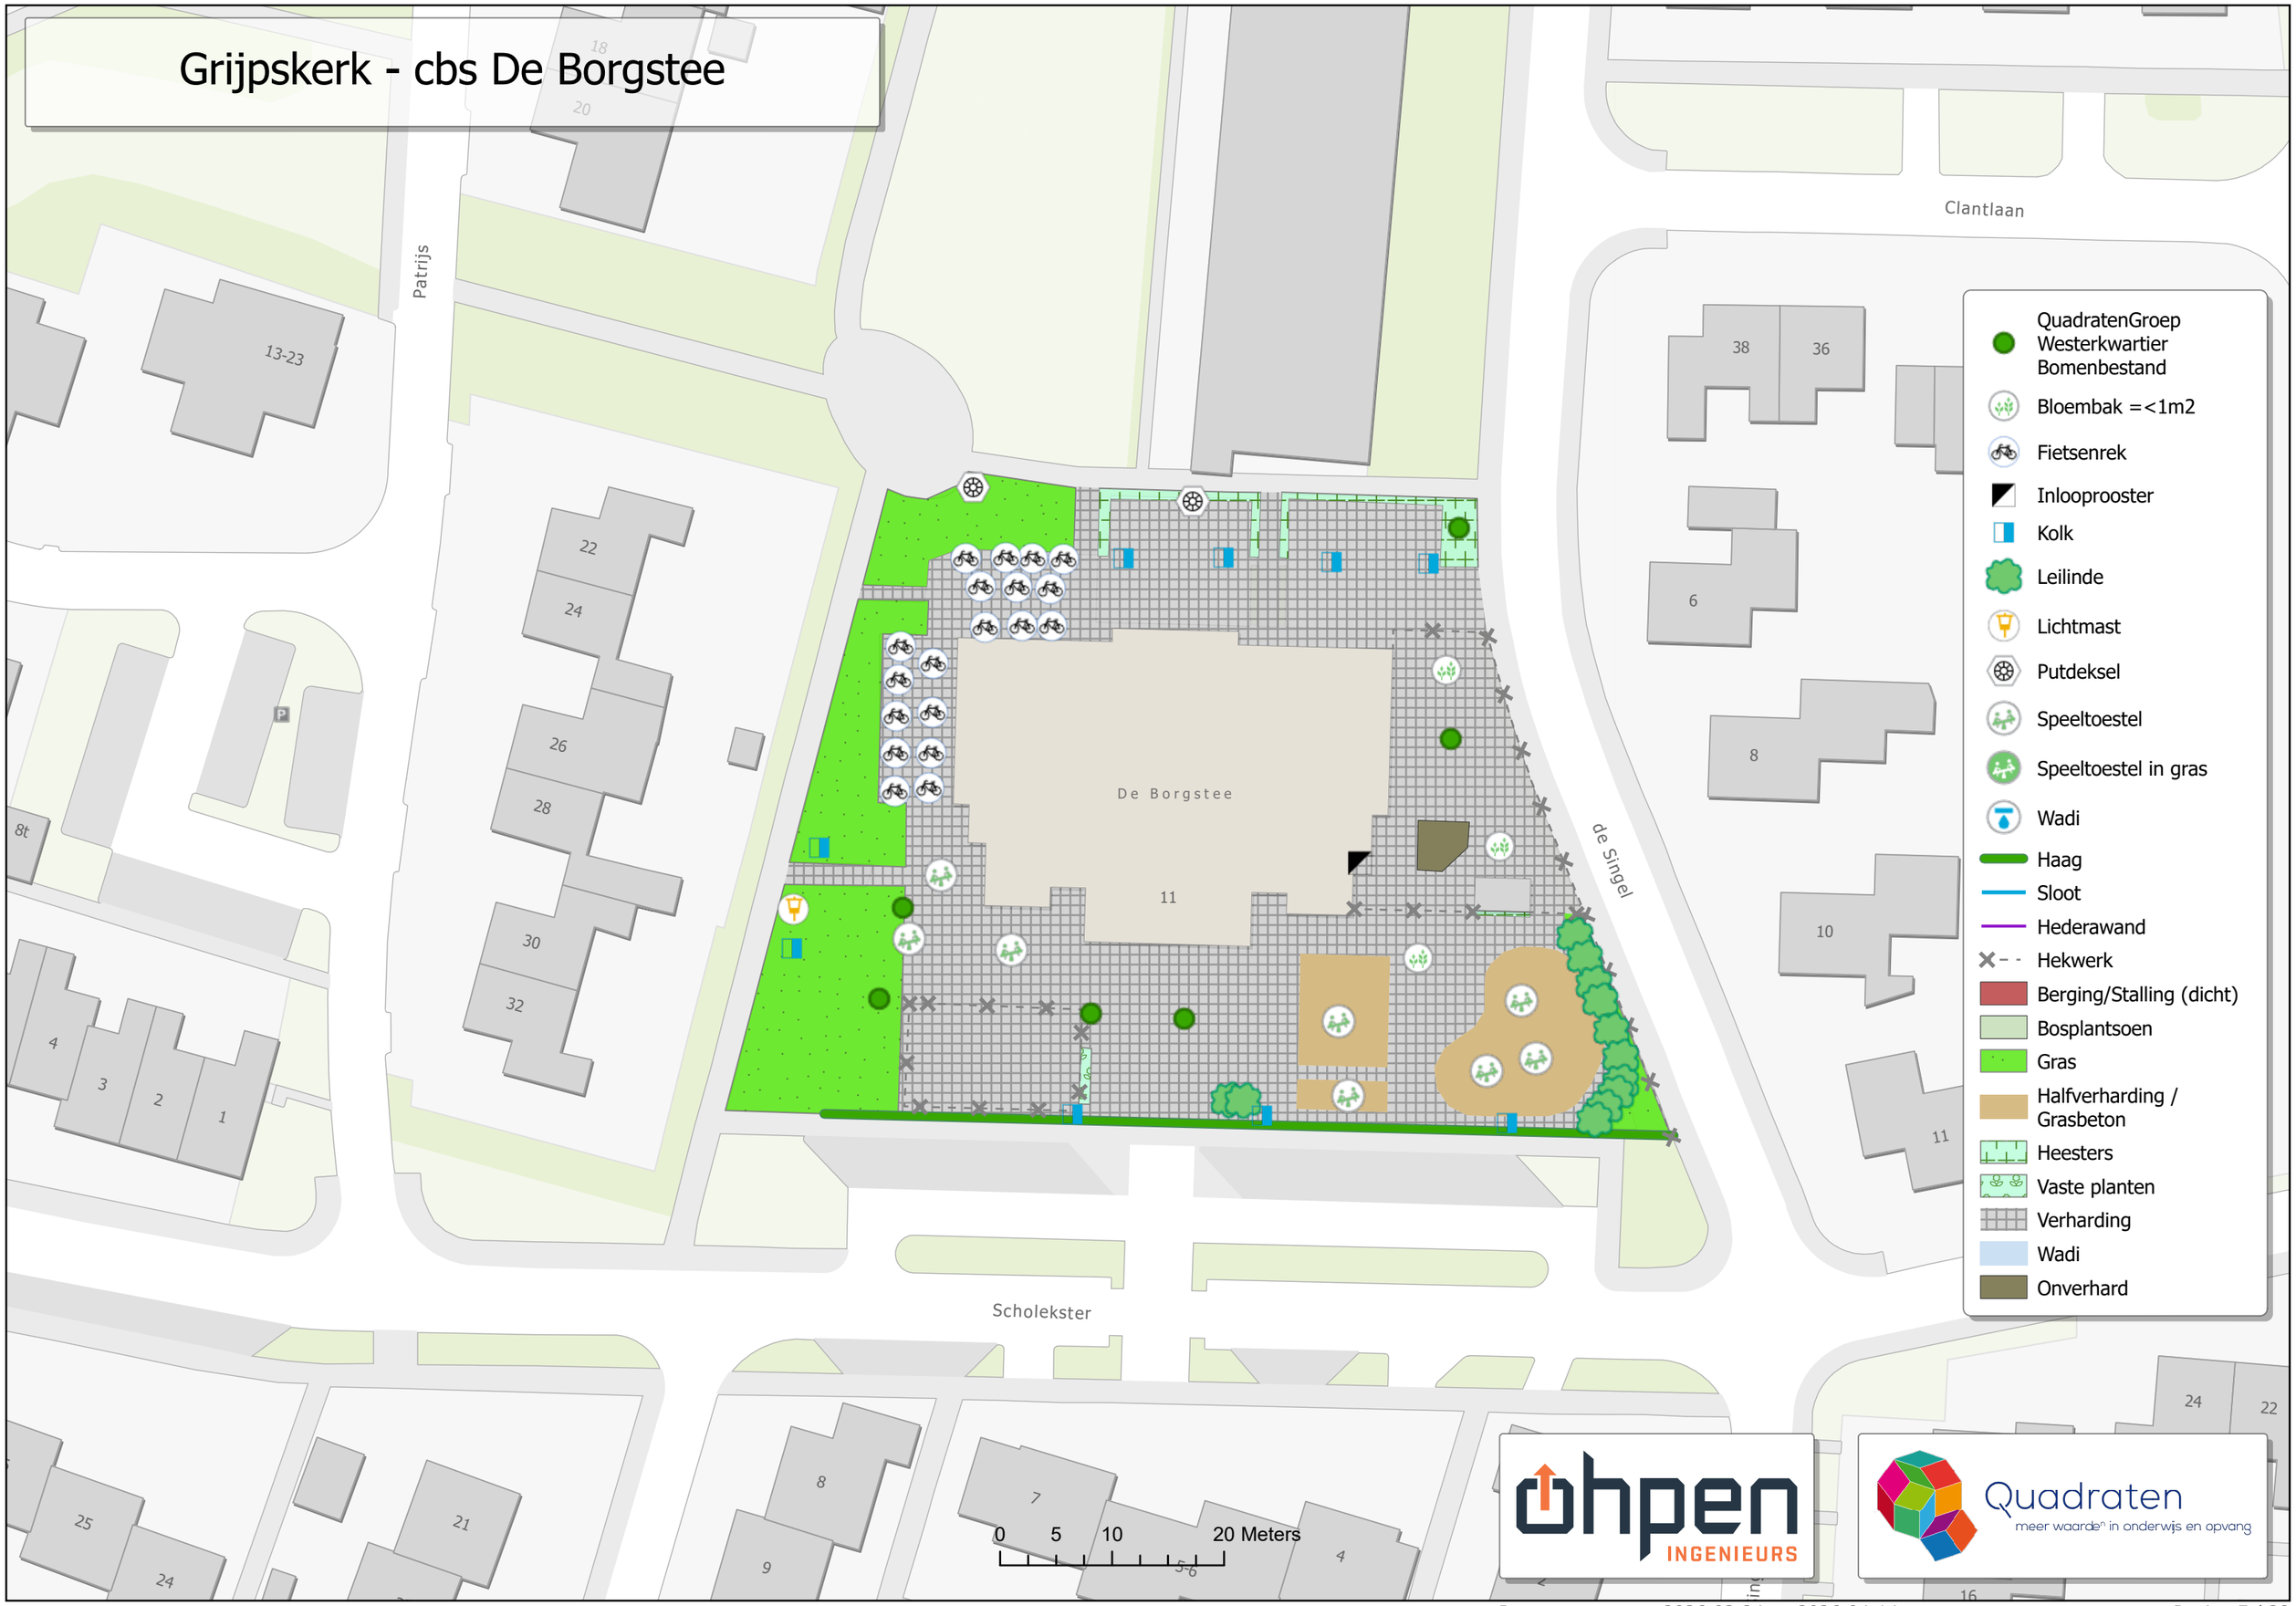

Grijpskerk - obs De Triangel

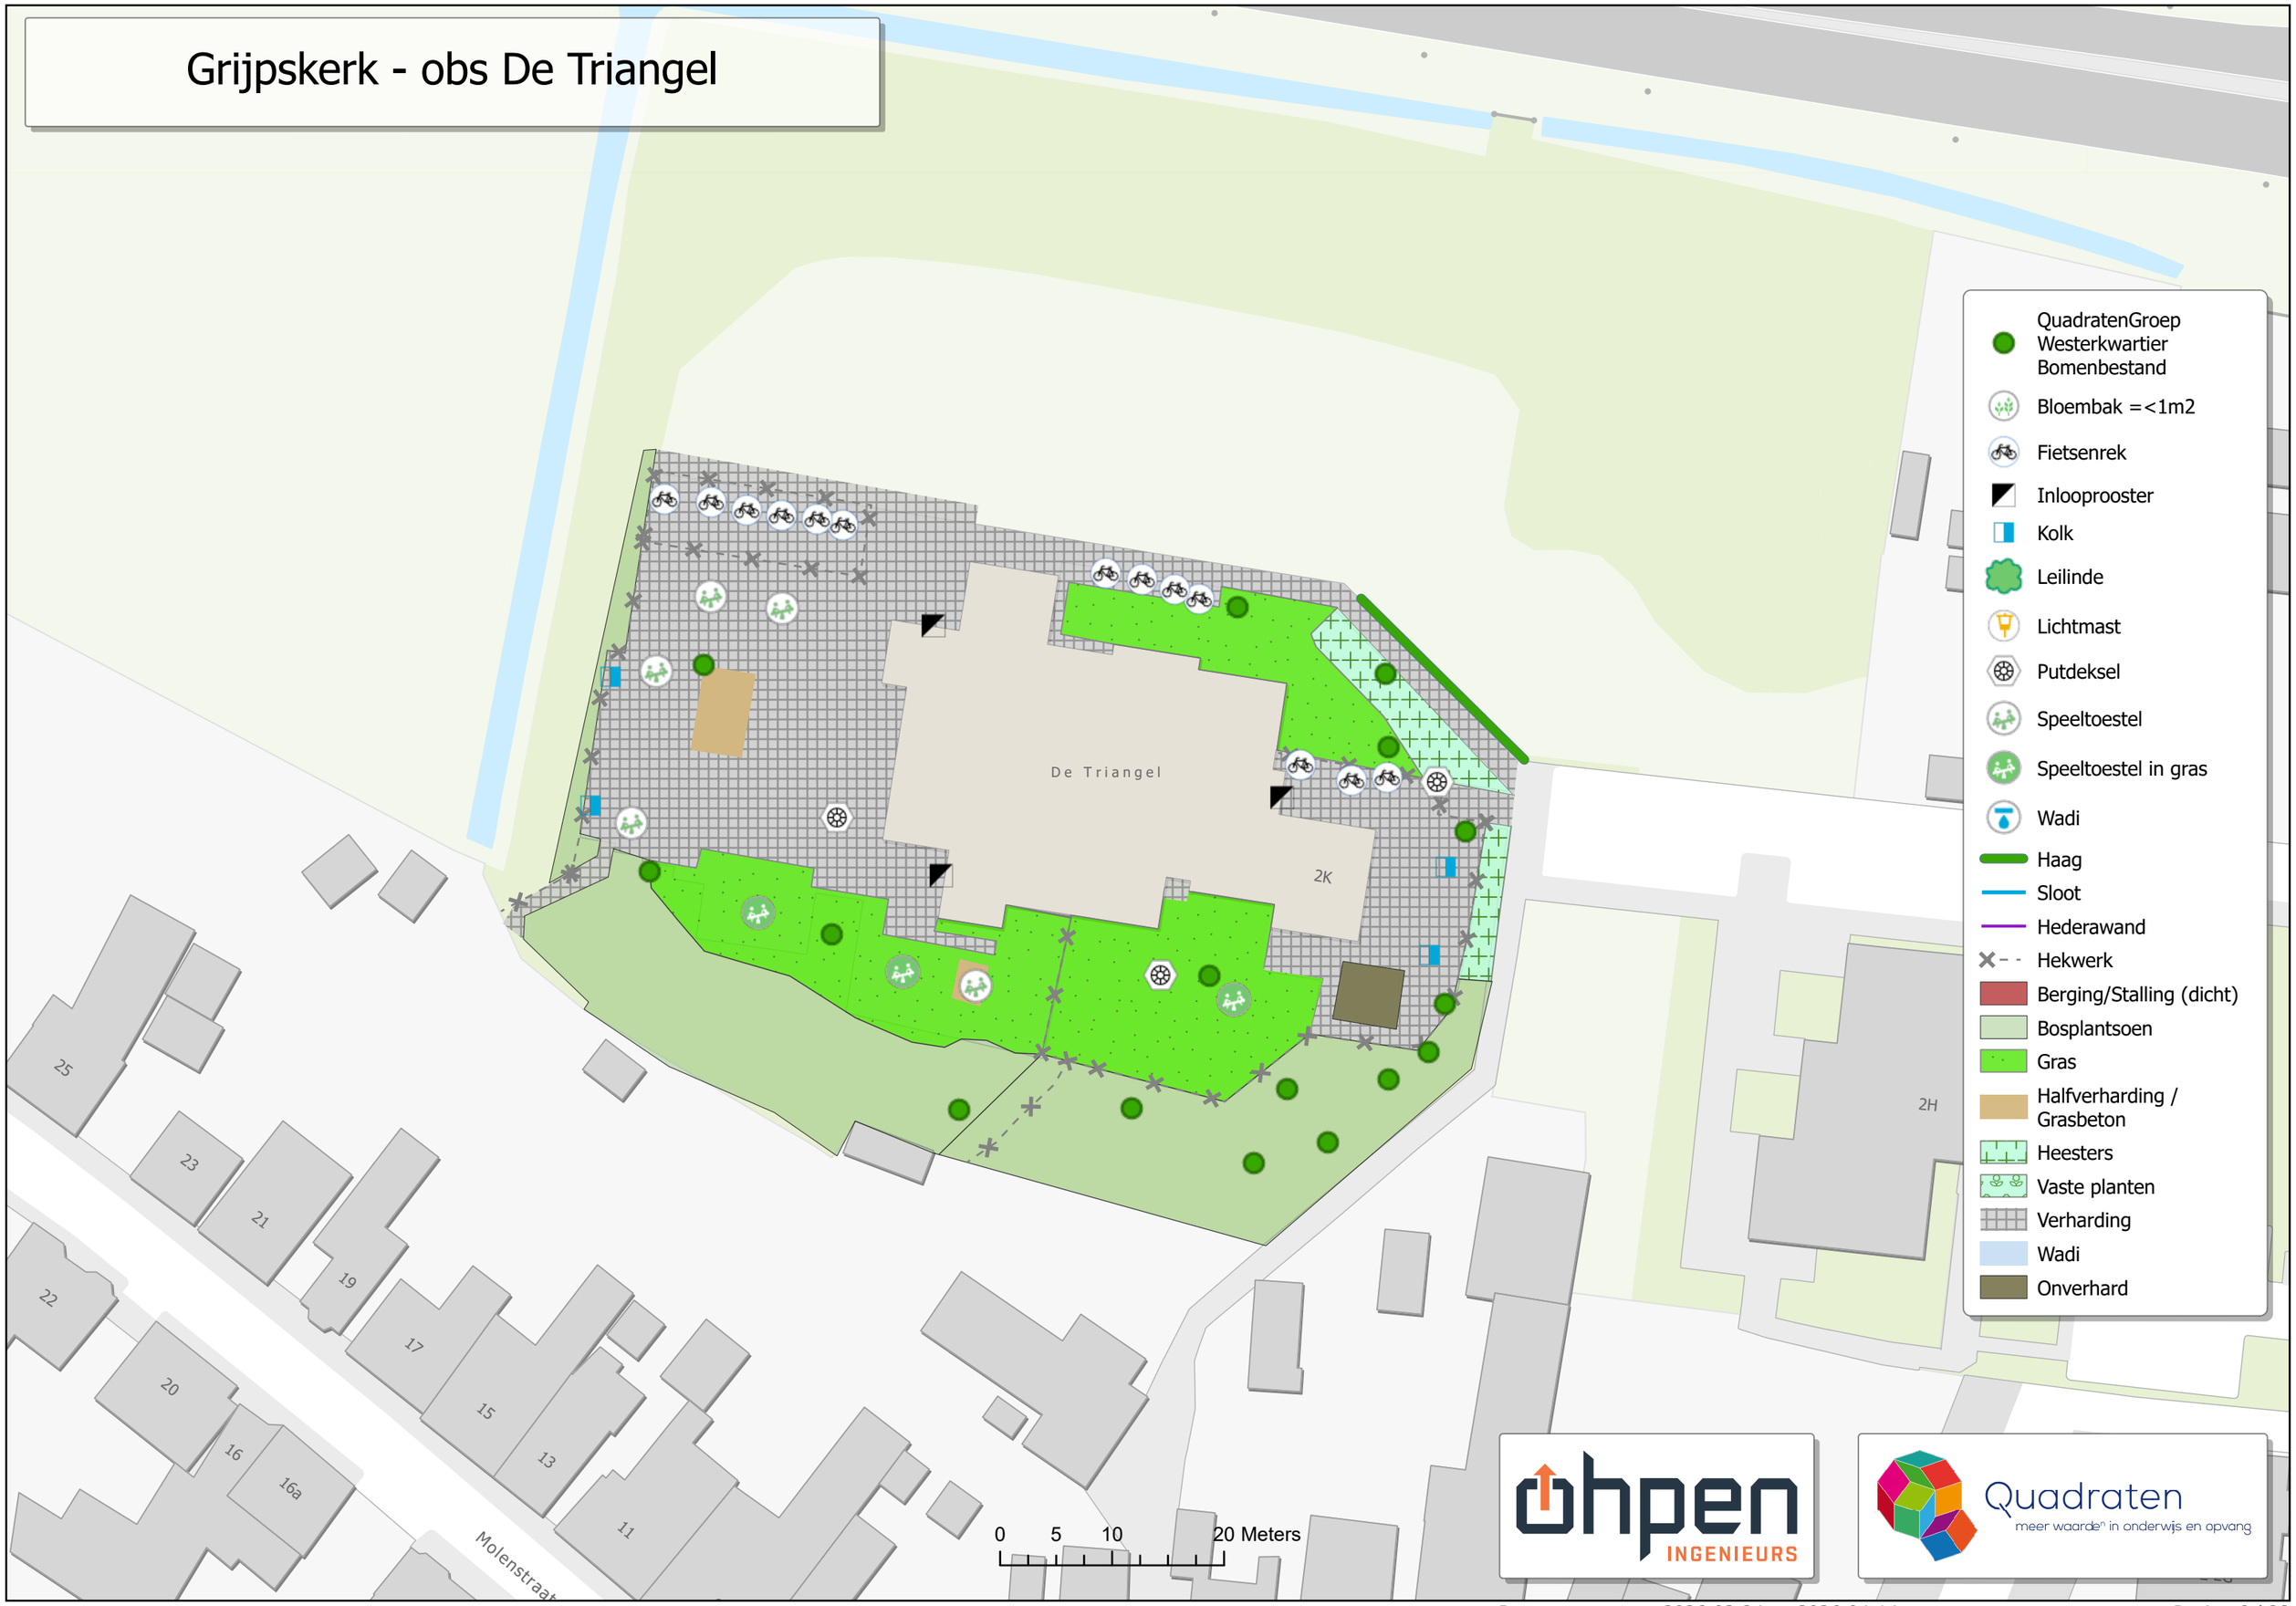

Ingemeten tussen 2026-03-24 en 2026-04-14

Grootegast - cbs Jan Kuipers

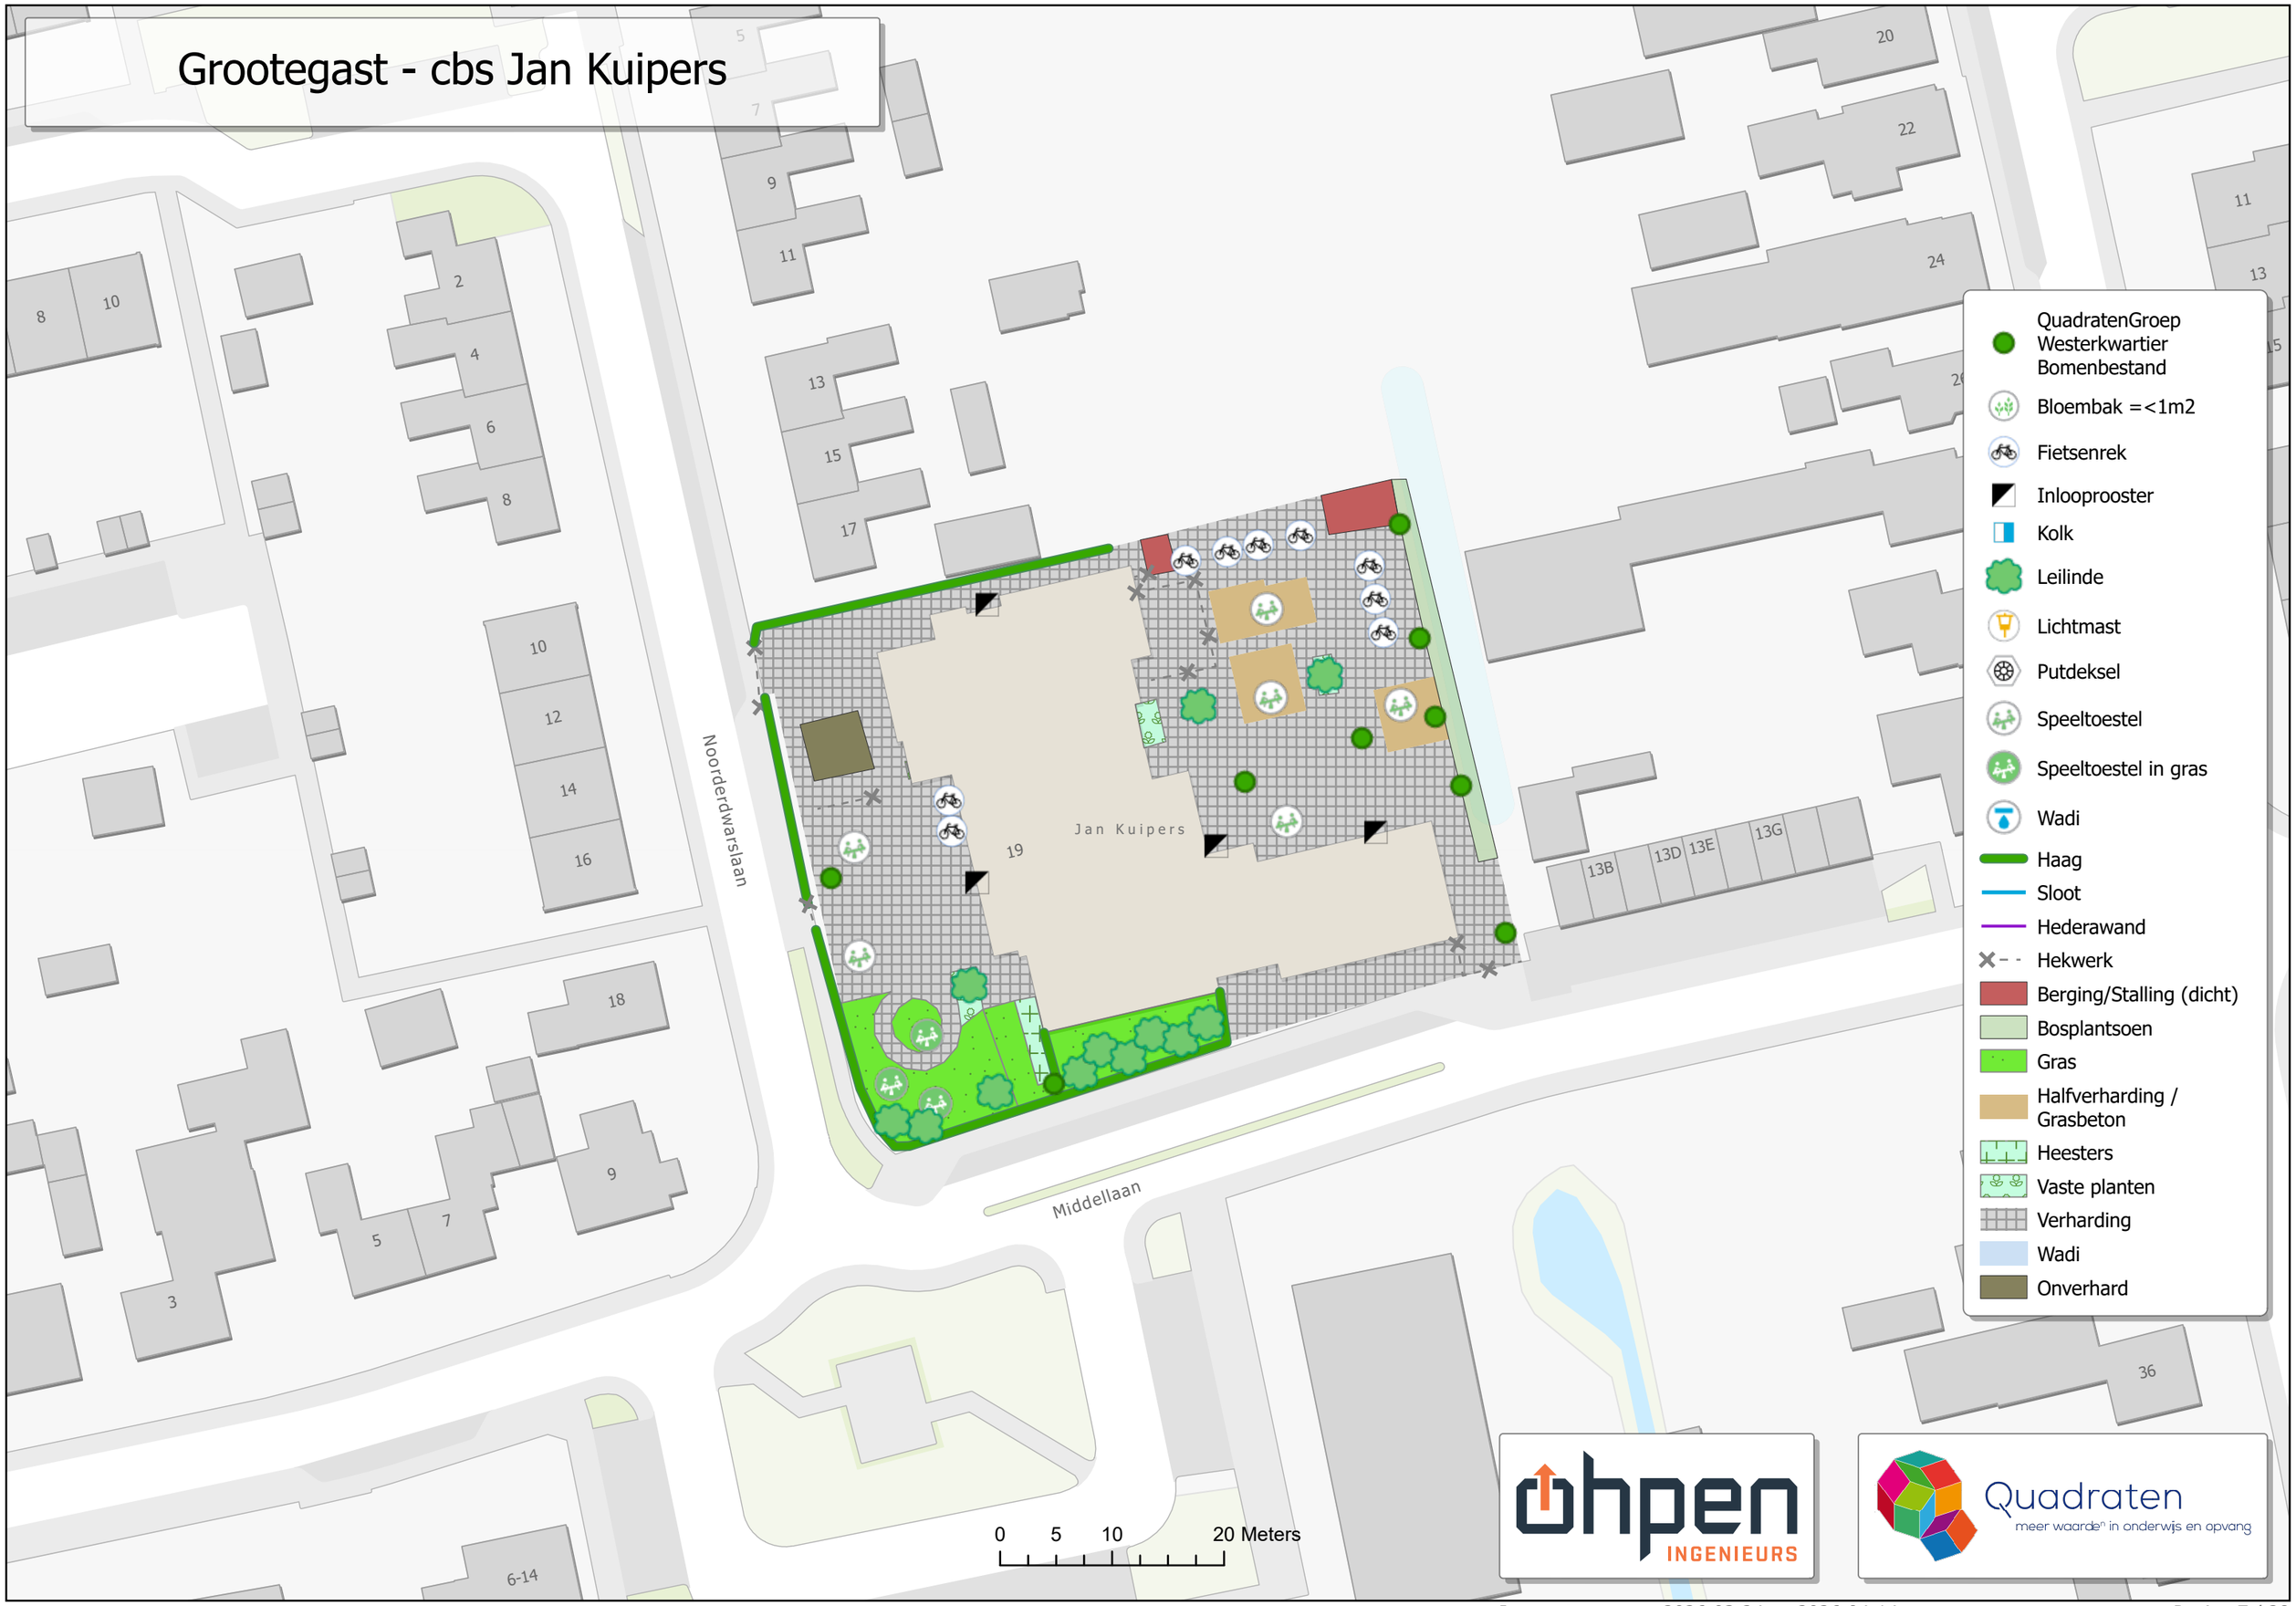

Grootegast - obs De Molenberg

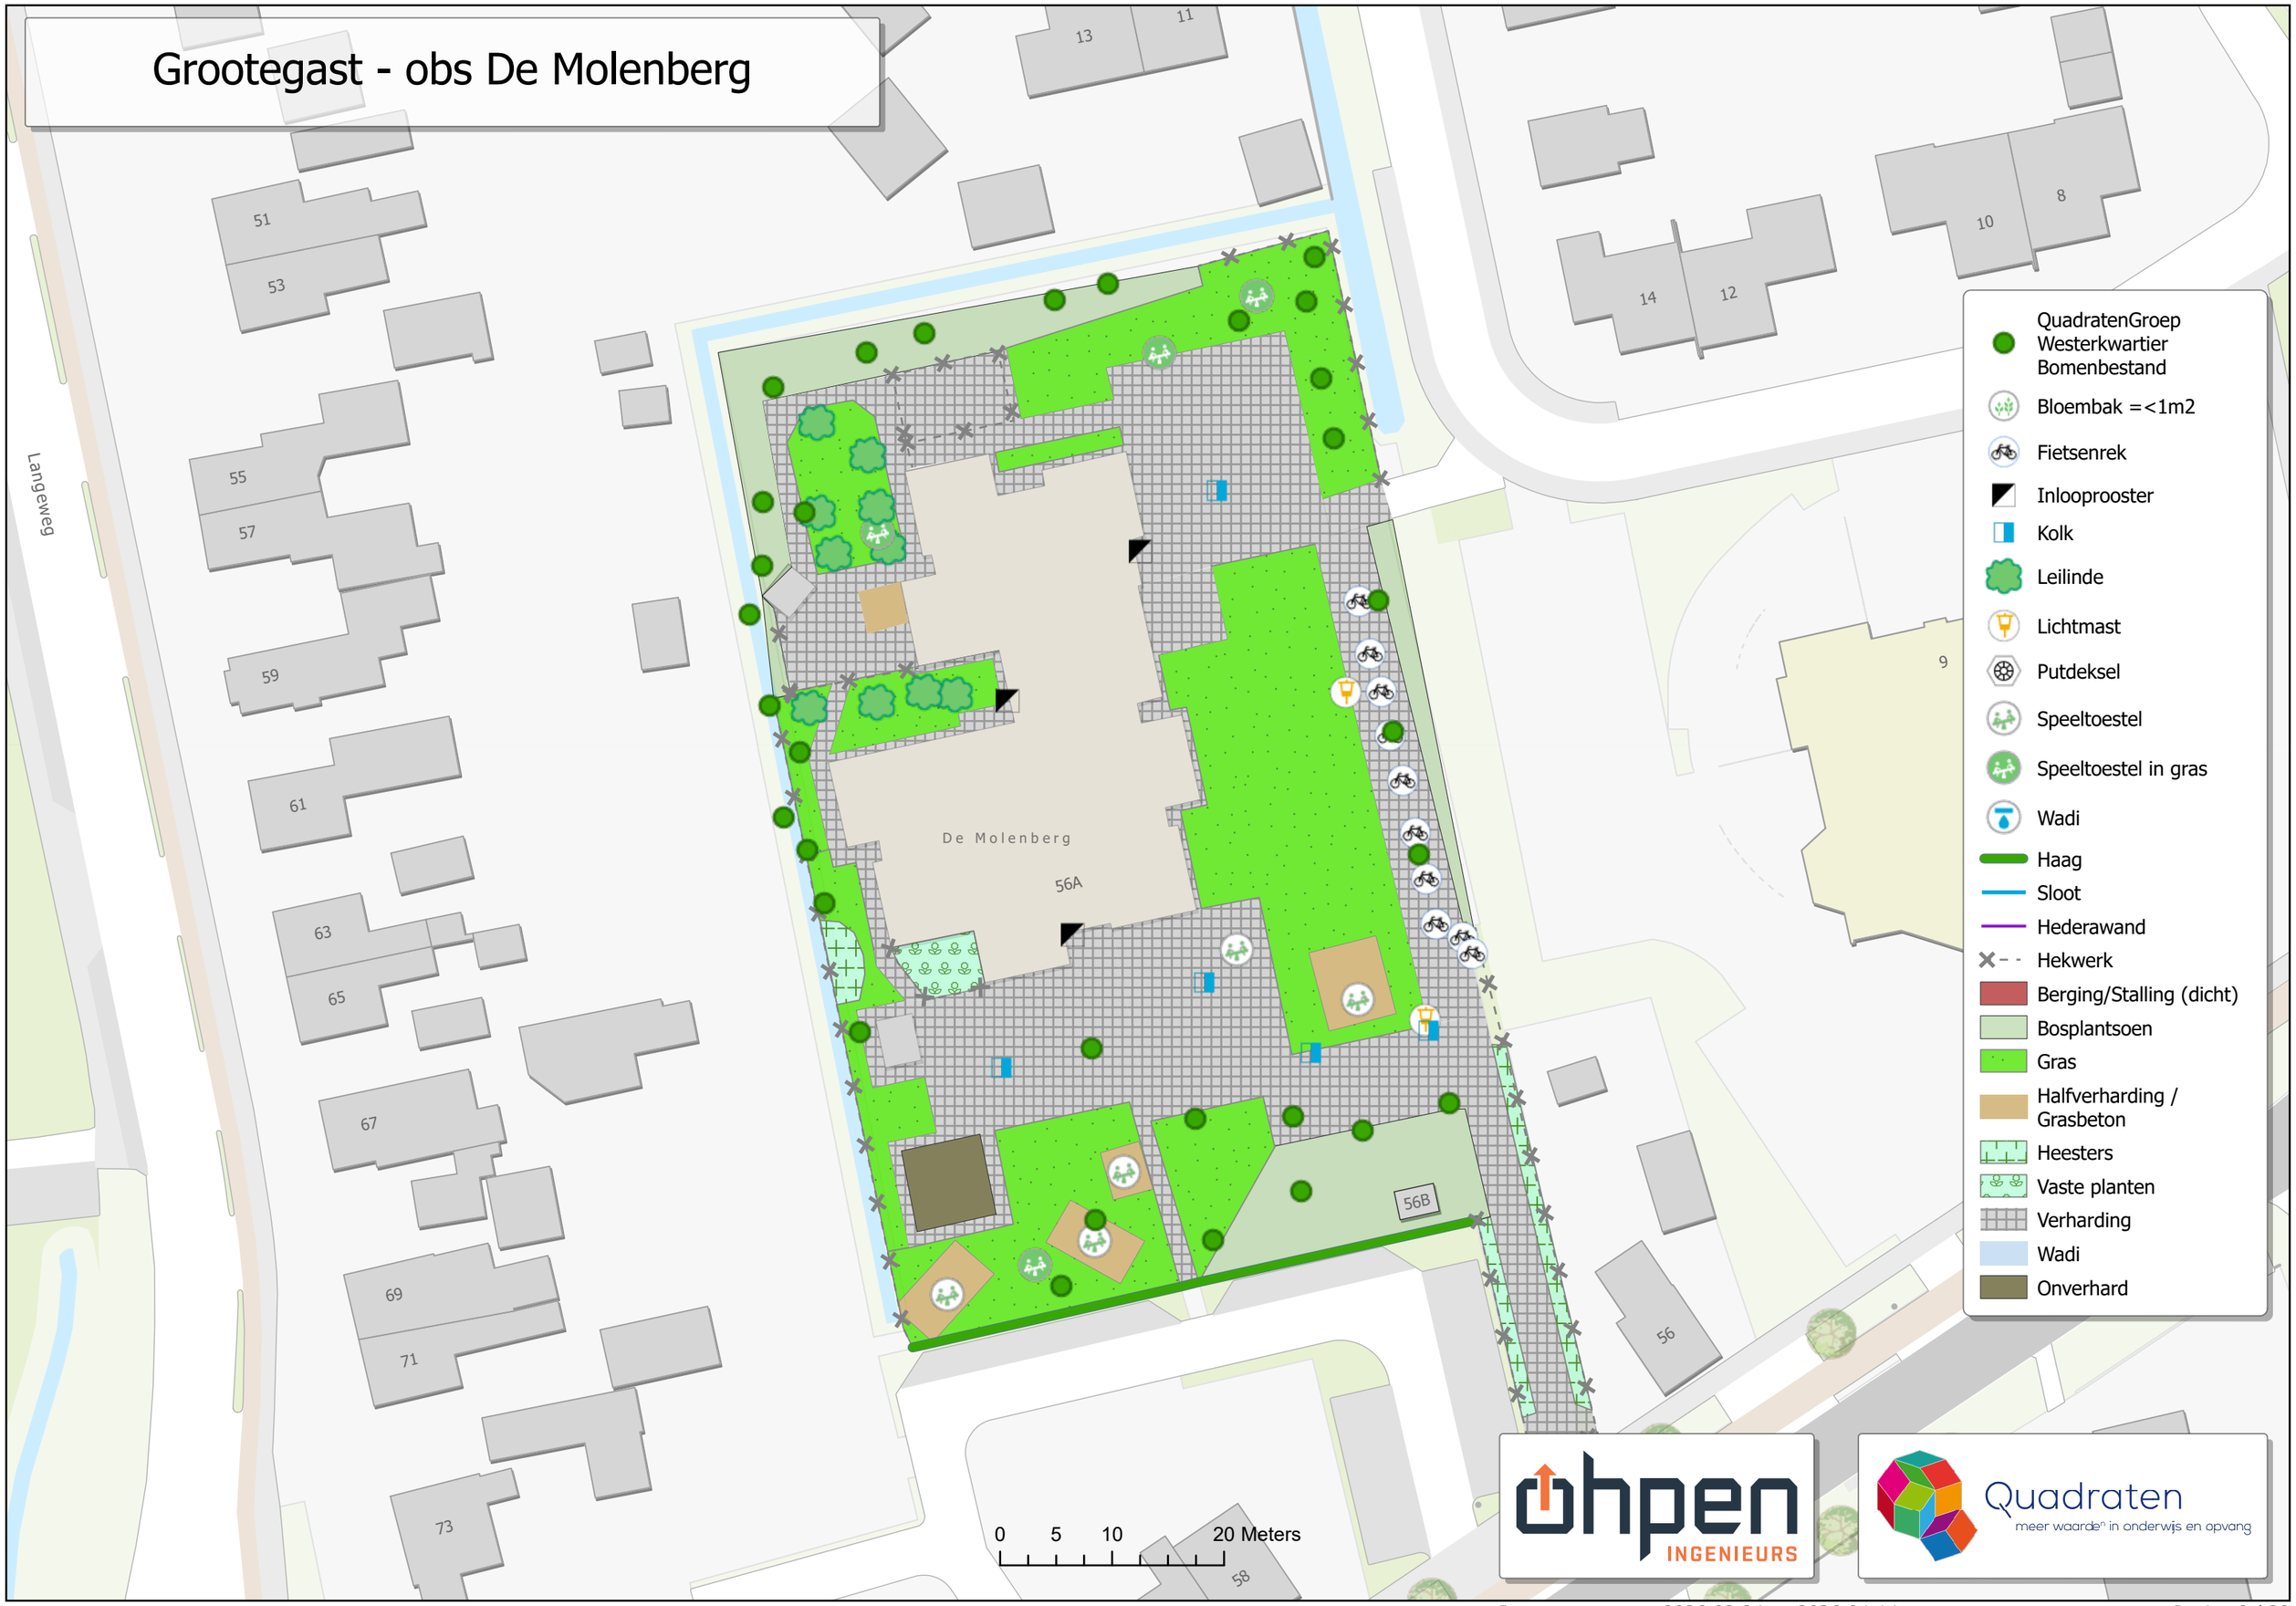

ohpen INGENIEURS

Quadraten meer waarde^n in onderwijs en opvang

Kommerzijl - cbs De Rietstek



ohpen INGENIEURS

Quadraten meer waarde[n] in onderwijs en opvang

Kornhorn - sws De Groene Borg

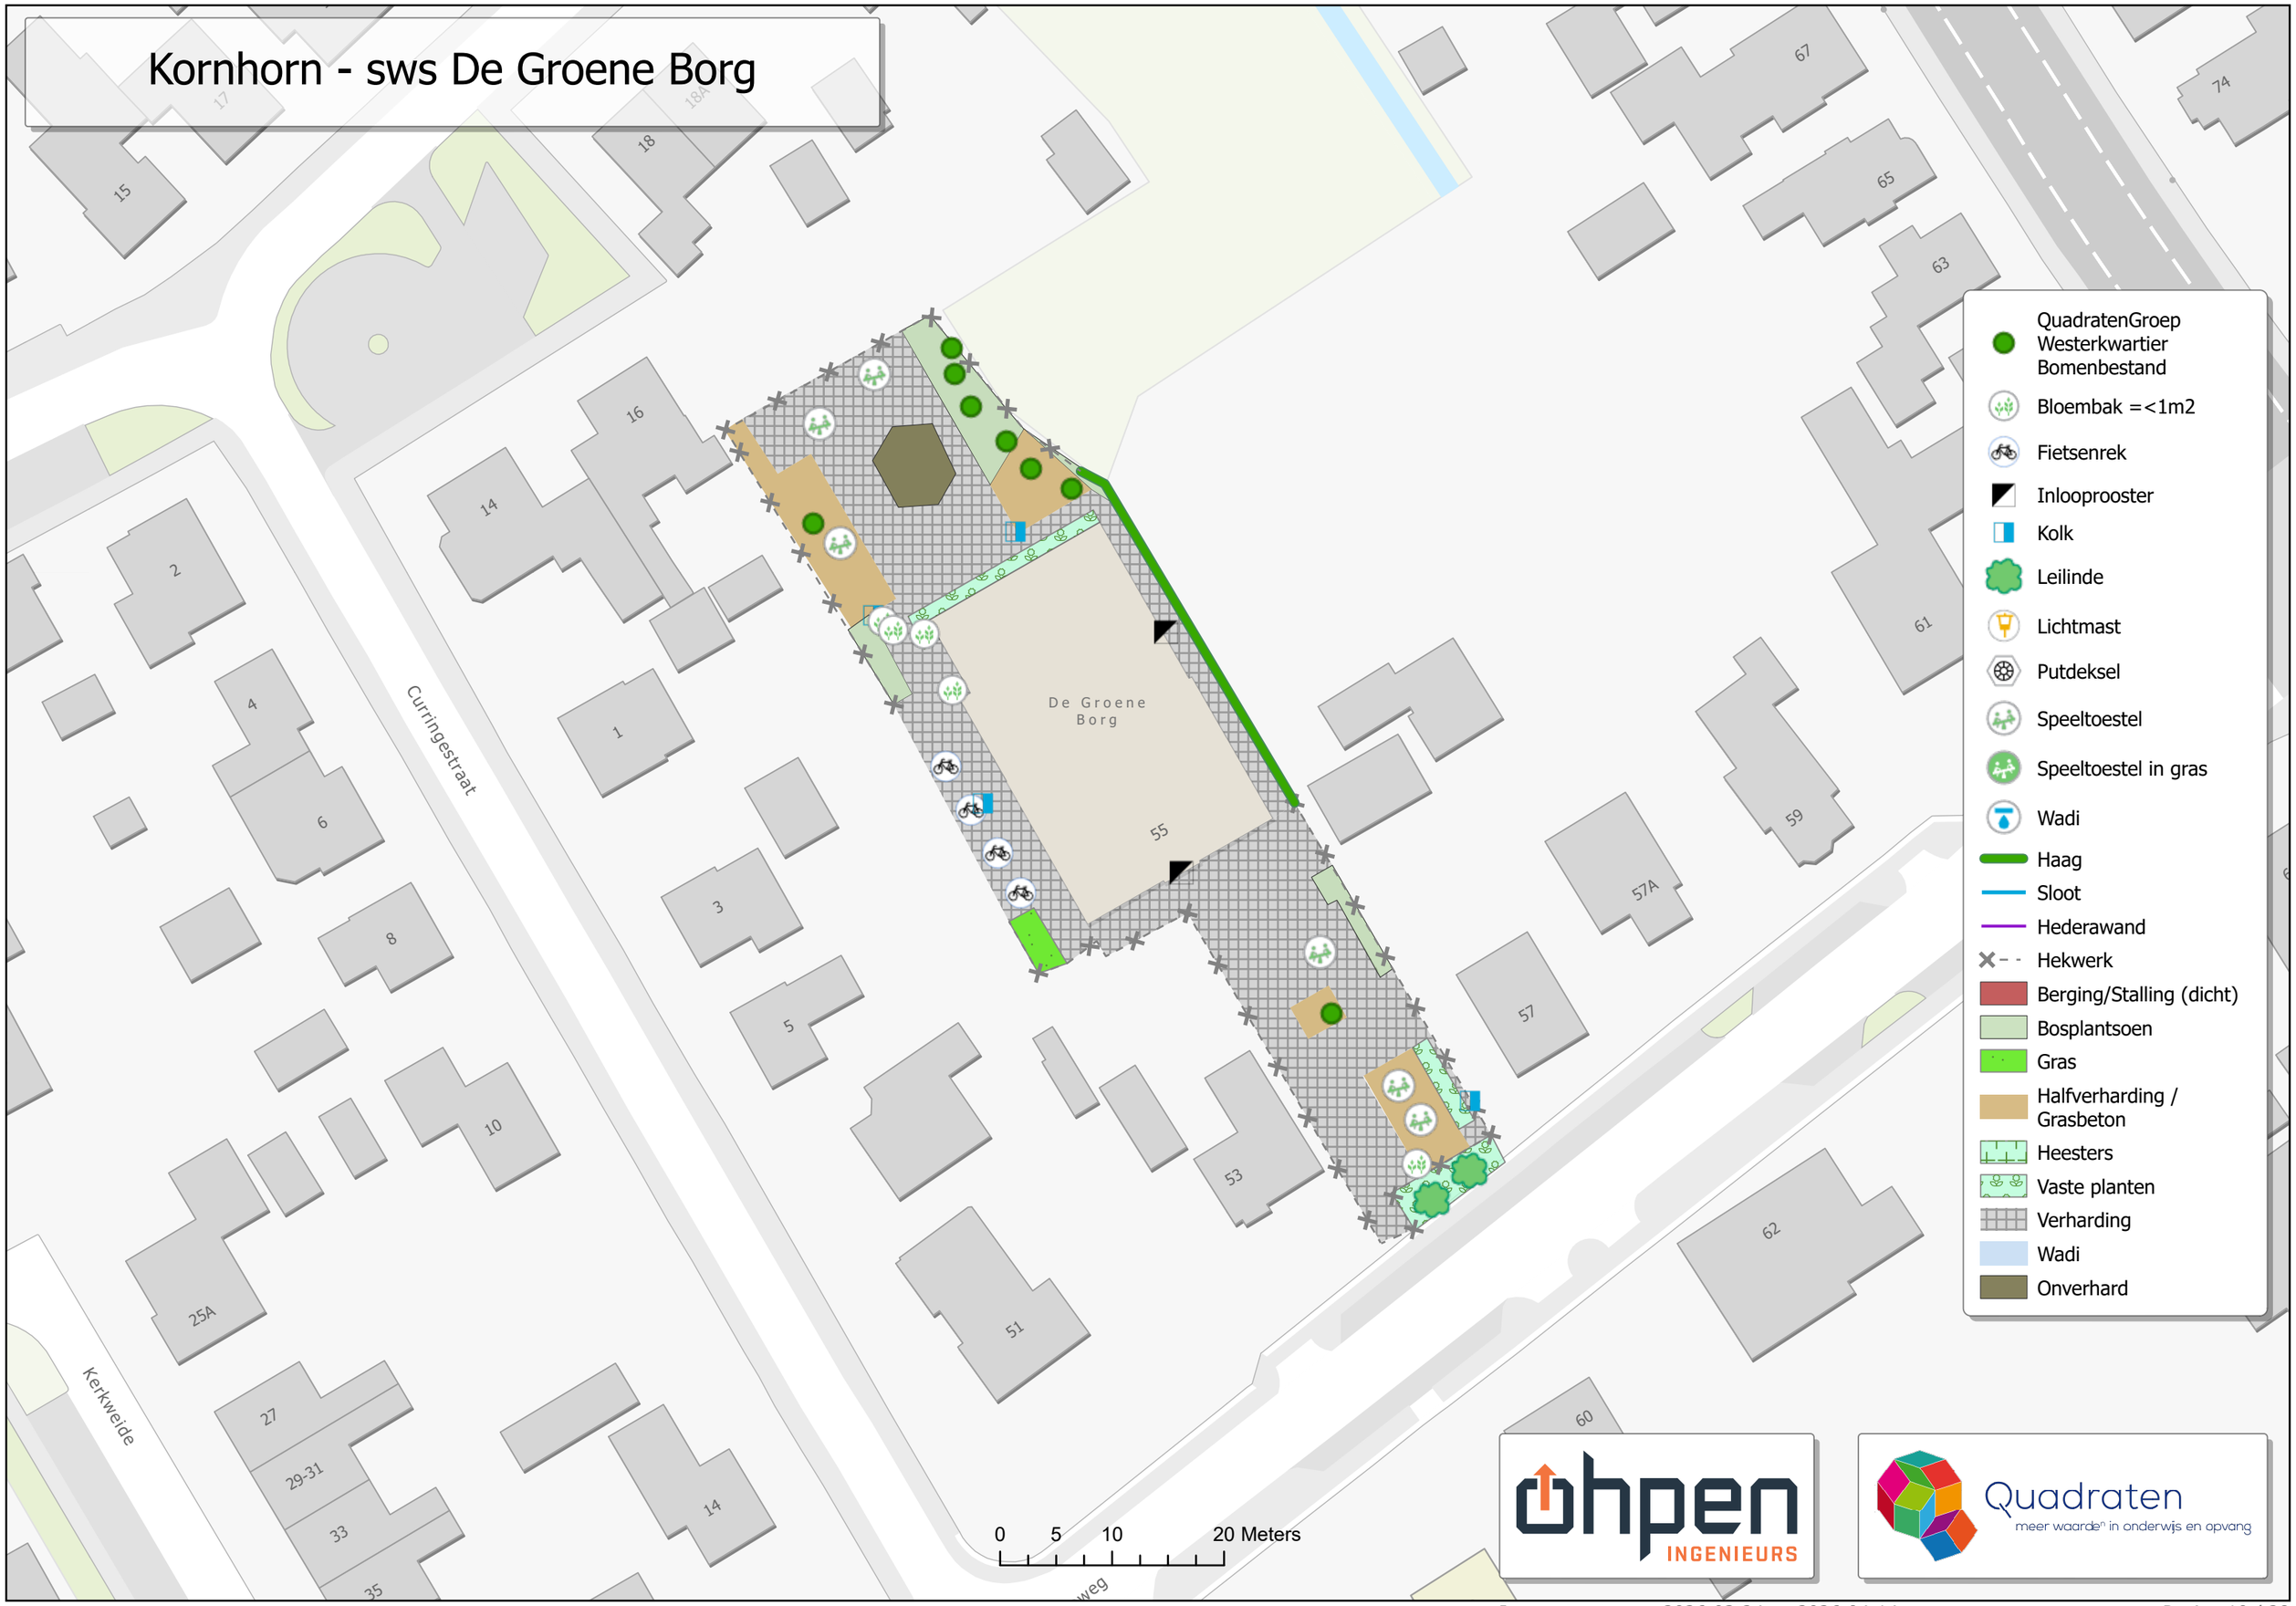

Leek - obs De Nijenoert



ohpen INGENIEURS

Quadraten
meer waarde[n] in onderwijs en opvang

Leek - sls De Stapsteen

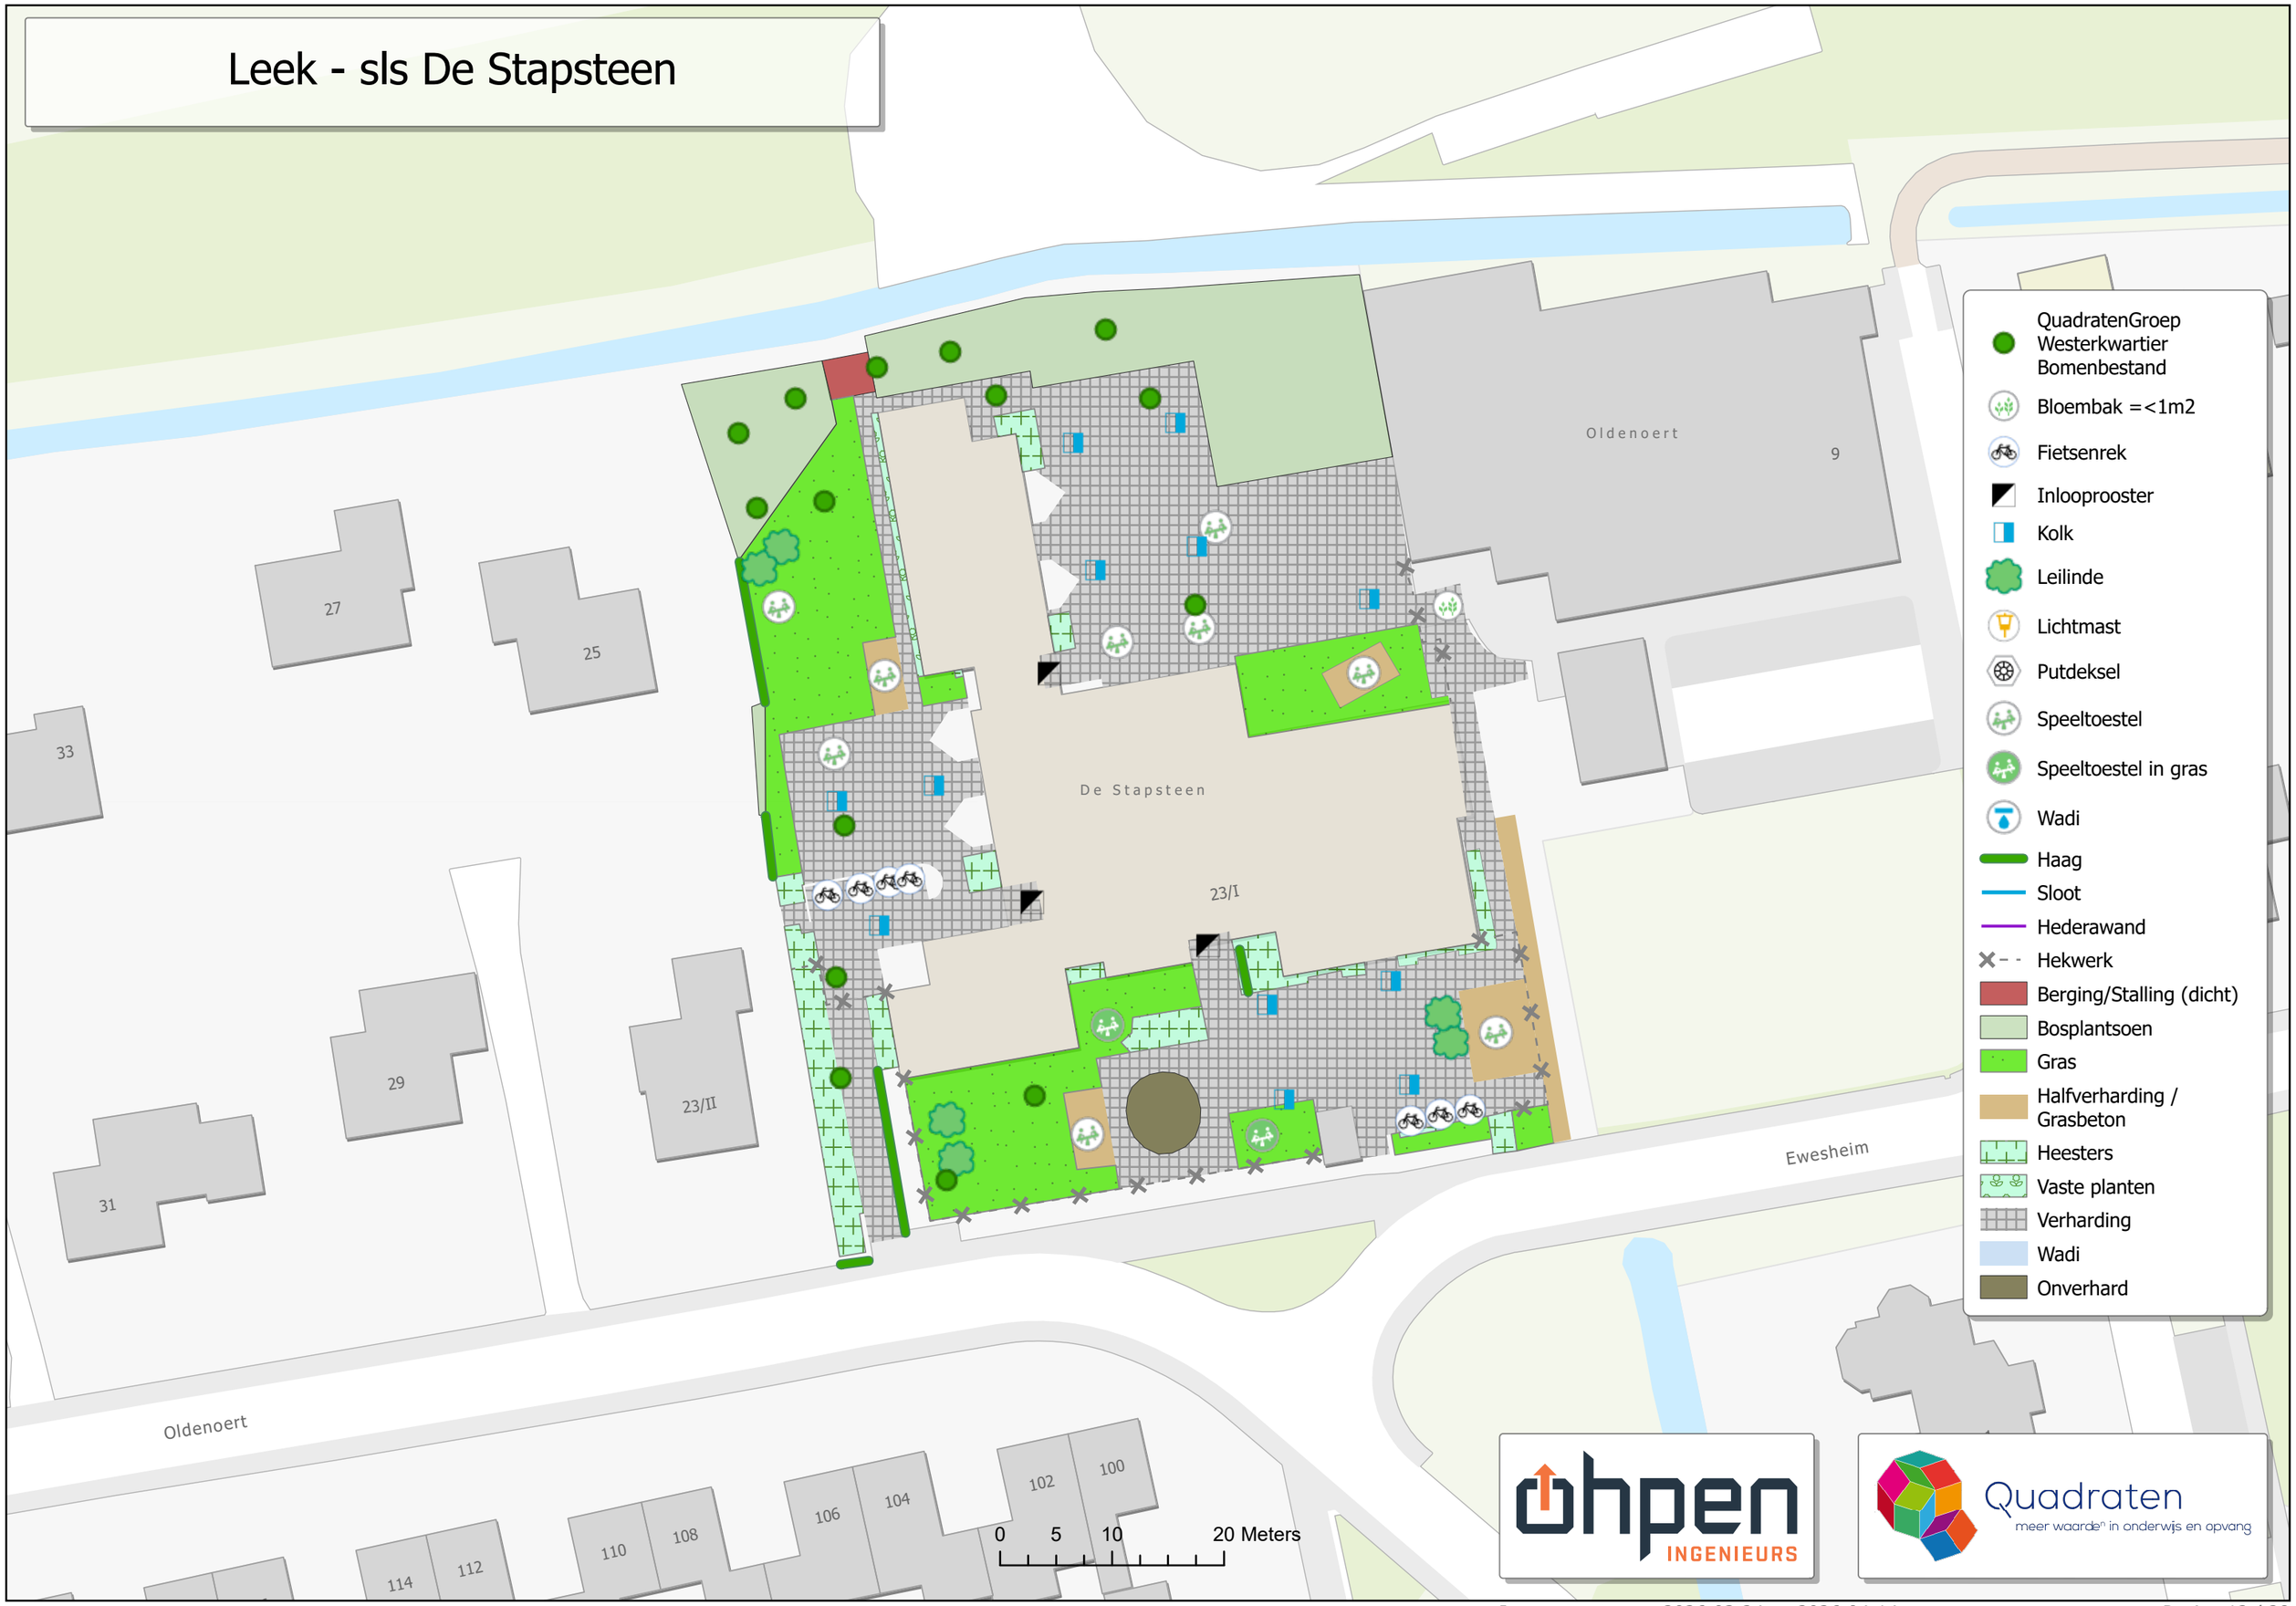

ohpen INGENIEURS

Quadraten meer waarde[n] in onderwijs en opvang

Leek - Violier



Lutjegast - cbs 't Fundament

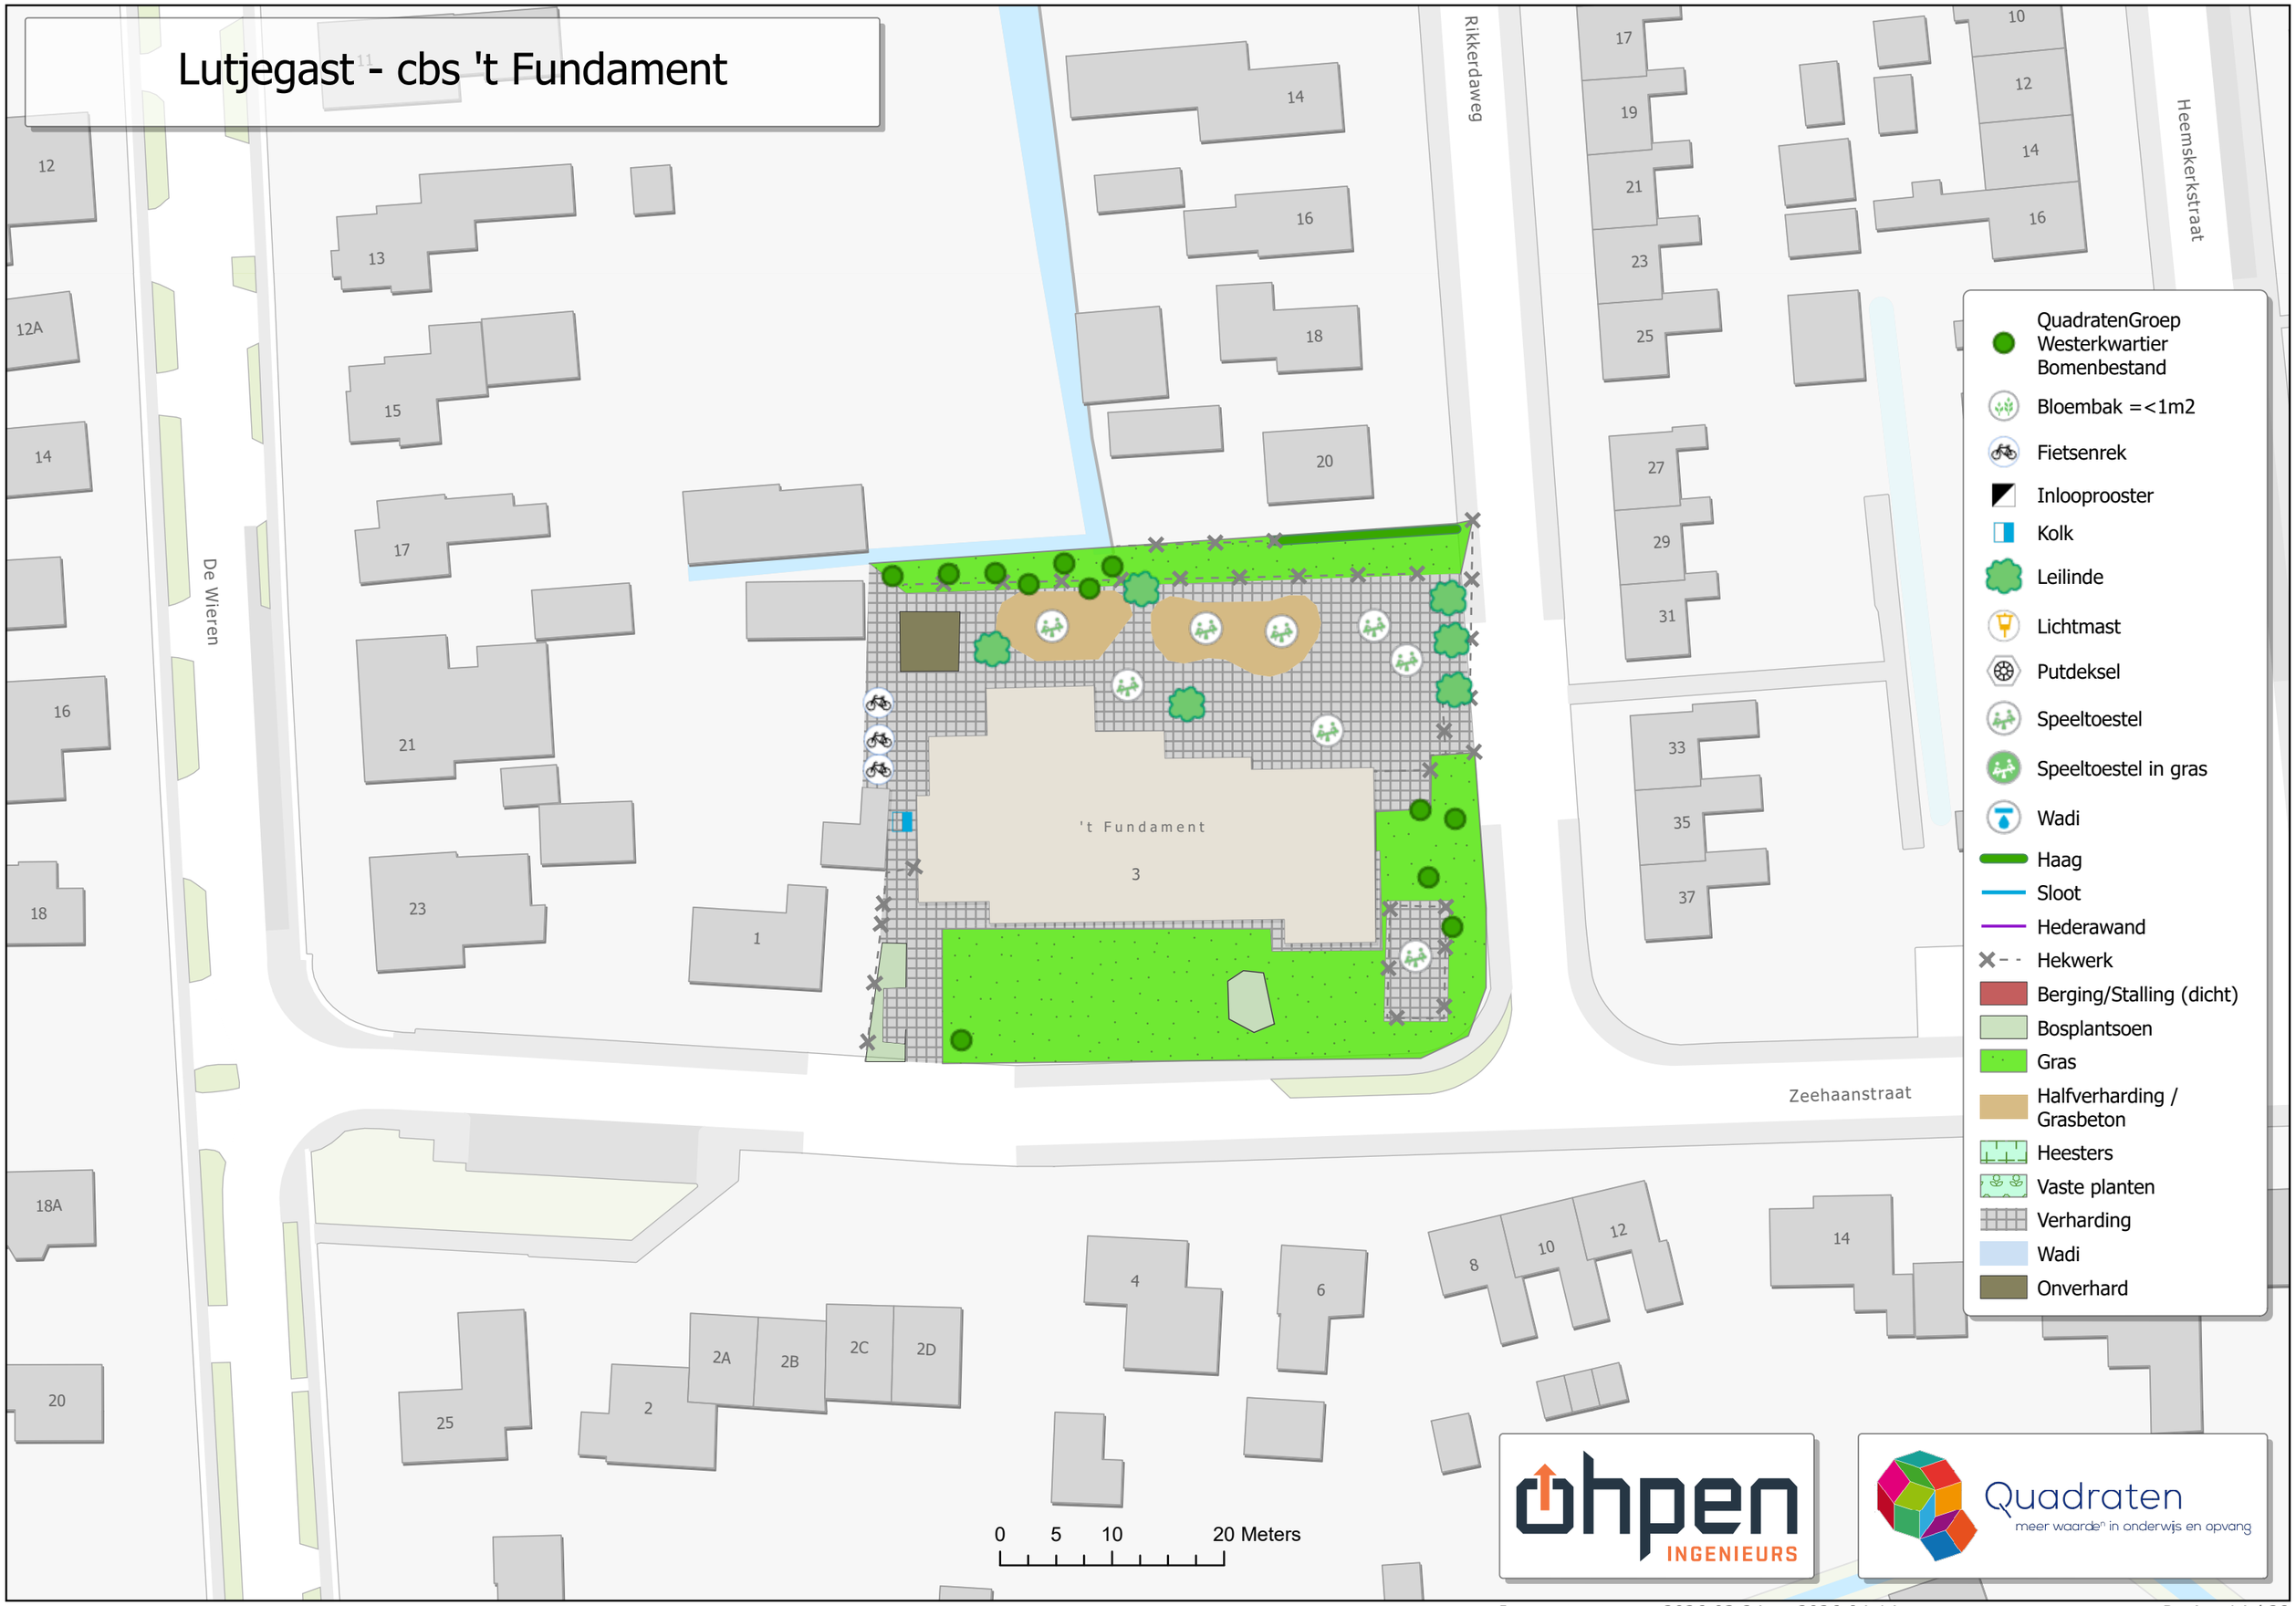

Marelint


2
De Bron|De Springplank
44-44C
131
QuadratenGroep Westerkwartier Bomenbestand
Bloembak =<1m2
Fietsenrek
Inlooprooster
Kolk
Leilinde
Lichtmast
Putdeksel
Speeltoestel
Speeltoestel in gras
Wadi
Haag
Sloot
Hederawand
Hekwerk
Berging/Stalling (dicht)
Bosplantsoen
Gras
Halfverharding / Grasbeton
Heesters
Vaste planten
Verharding
Wadi
Onverhard
0 5 10 20 Meters

Niekerk - obs De Opstap



Noordhorn - sws De Vlieger

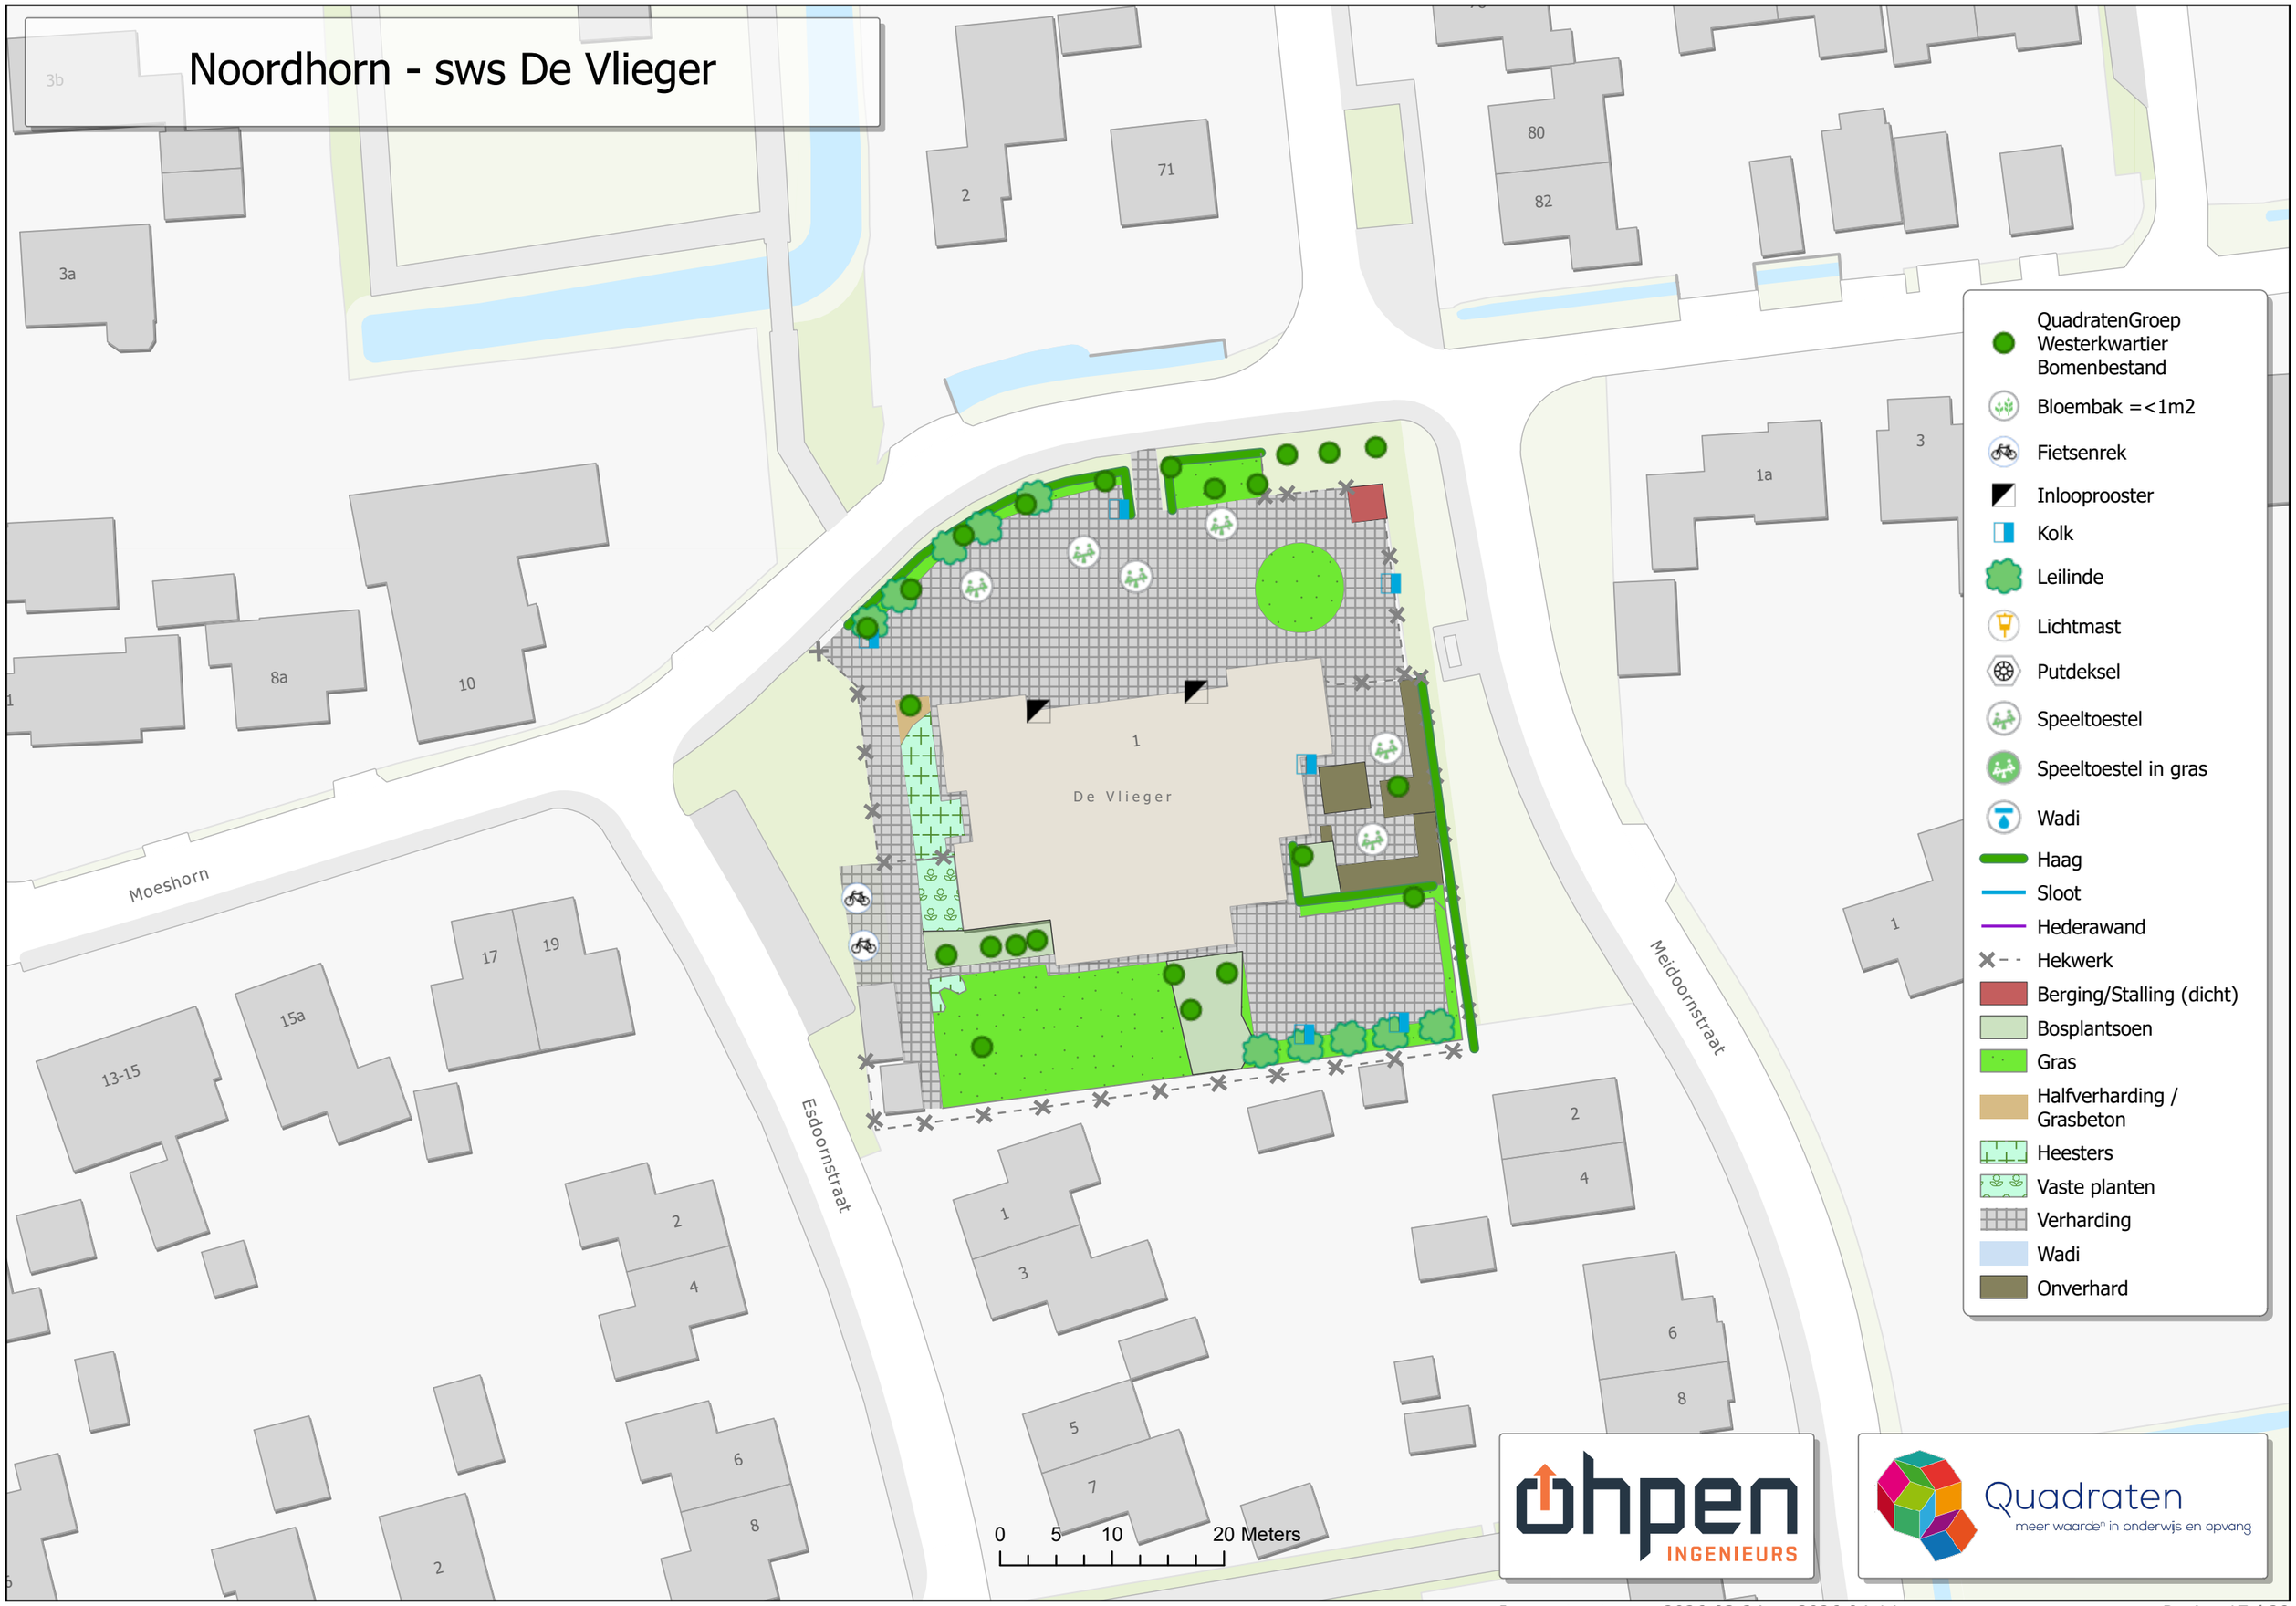

Oldehove - sws De Humstee

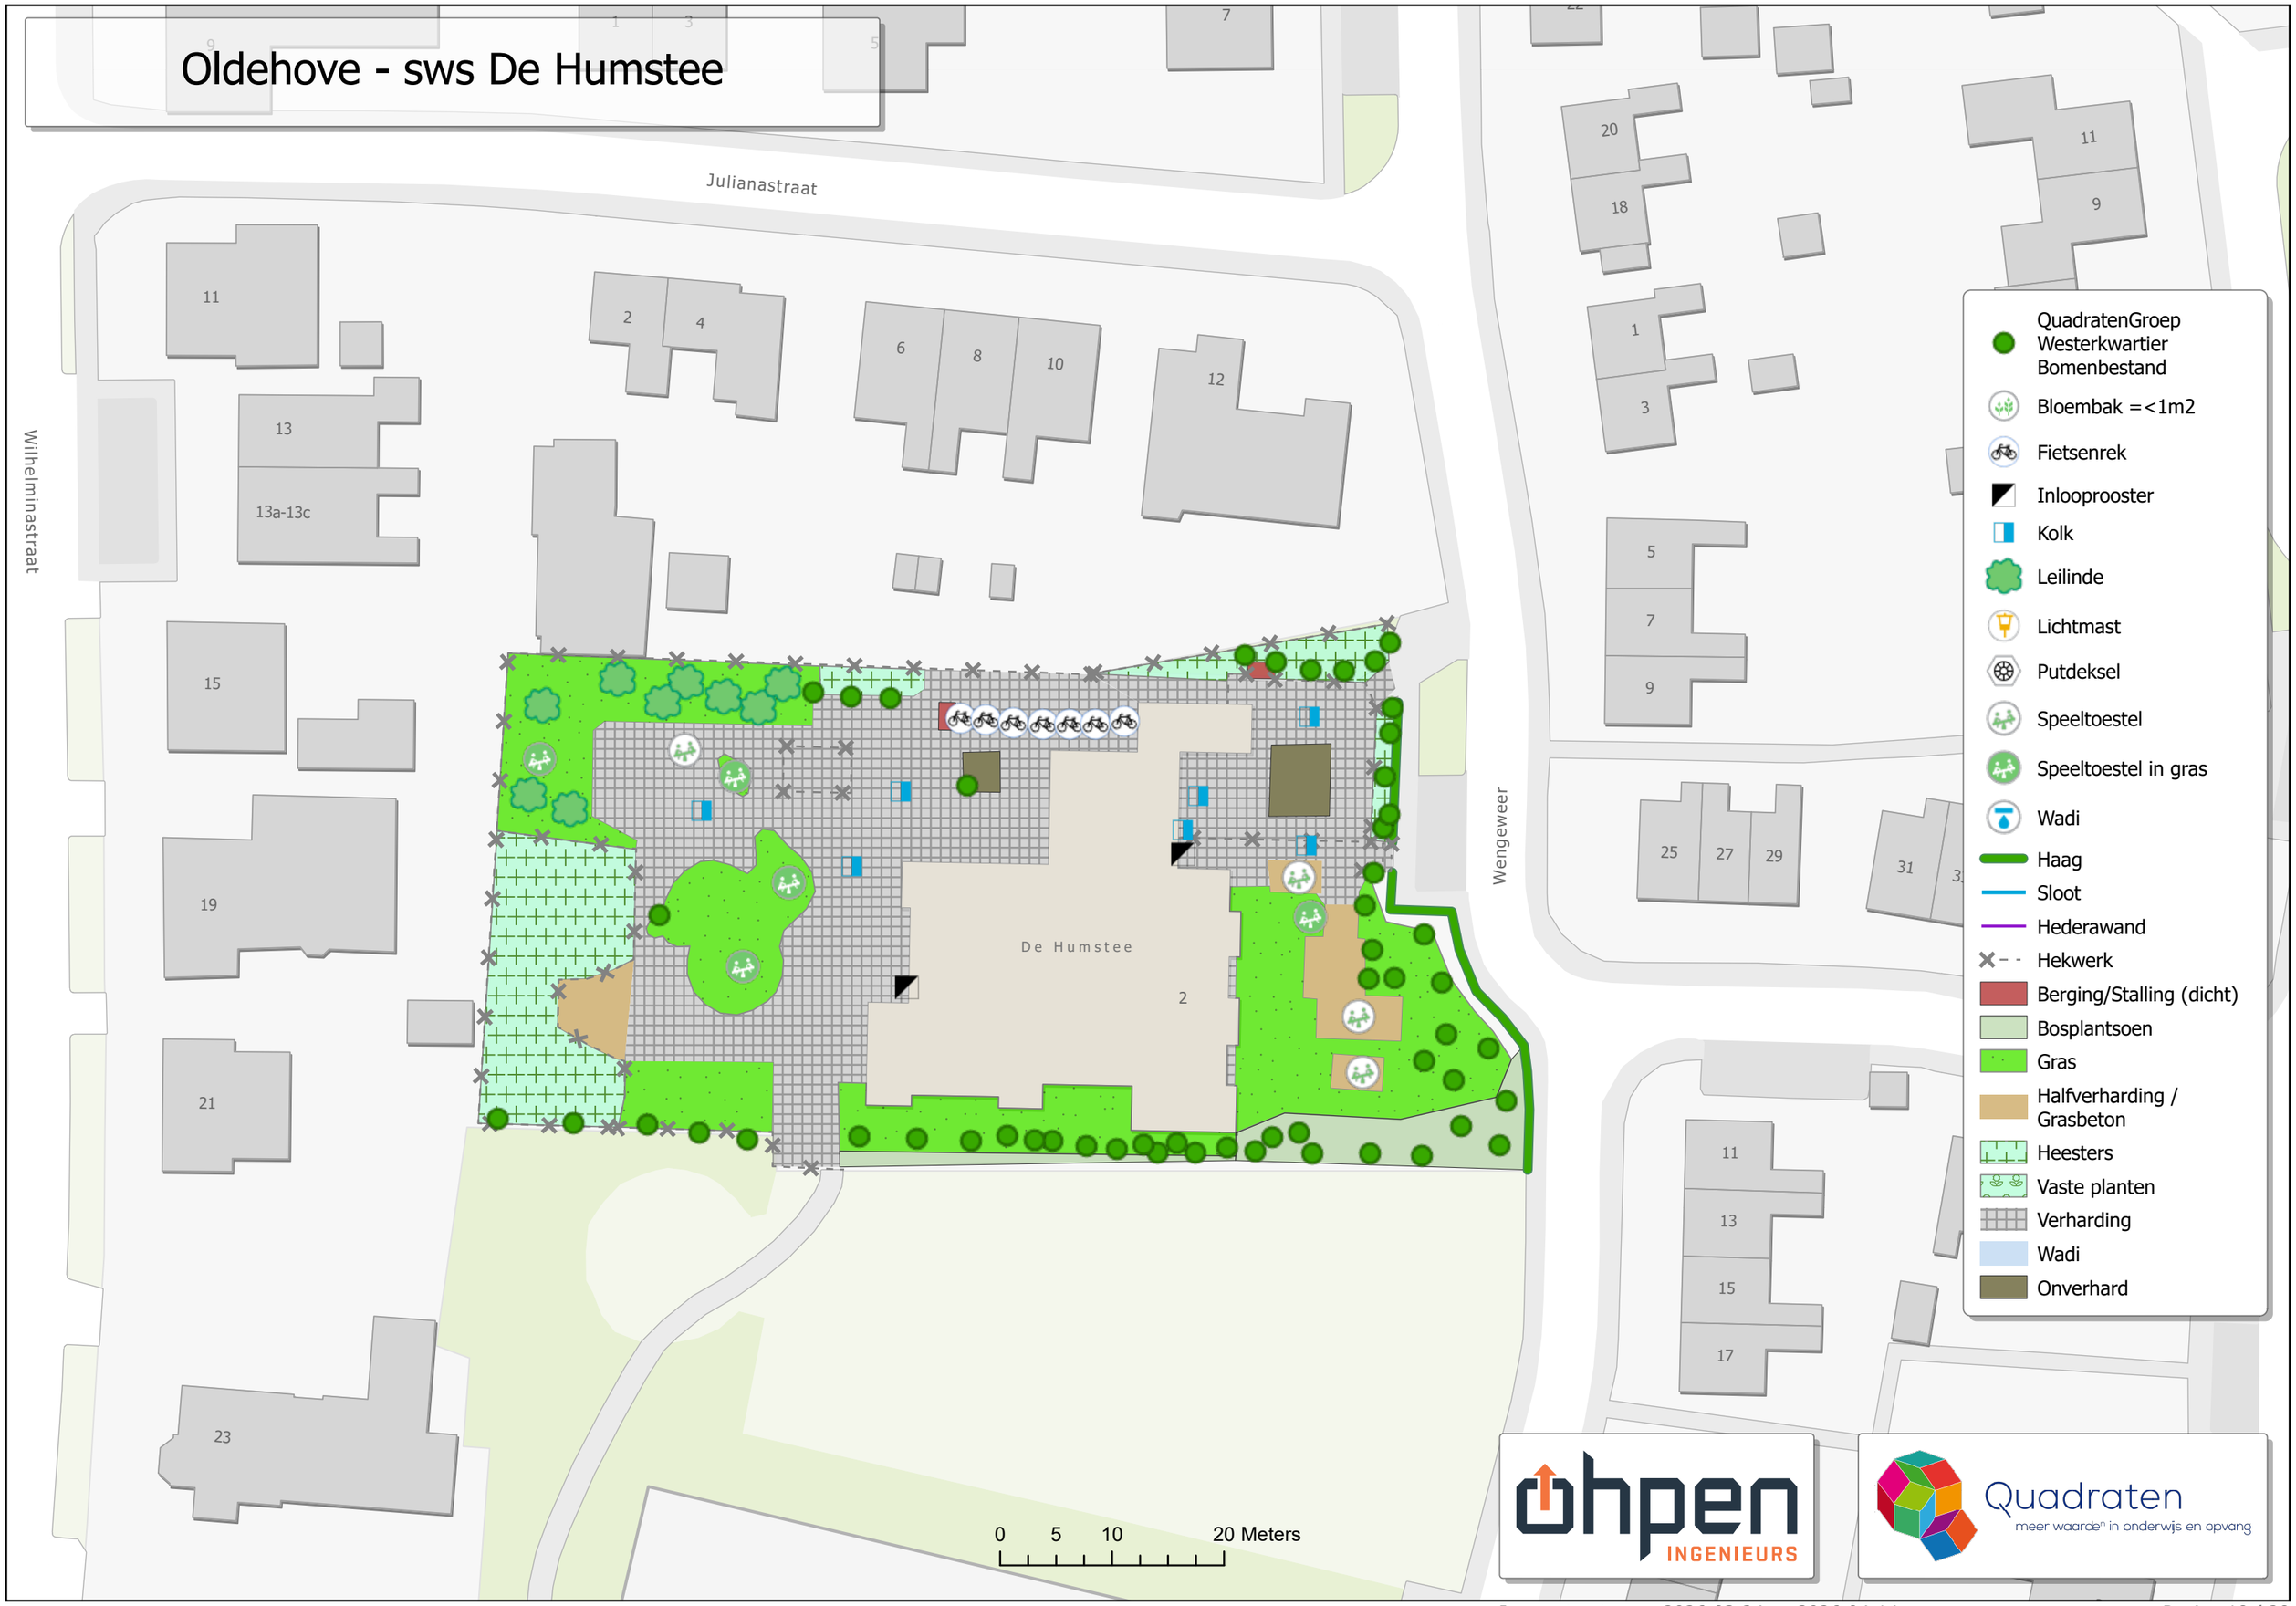

ohpen INGENIEURS

Quadraten meer waarde[n] in onderwijs en opvang

Oldekerk - cbs Rehoboth

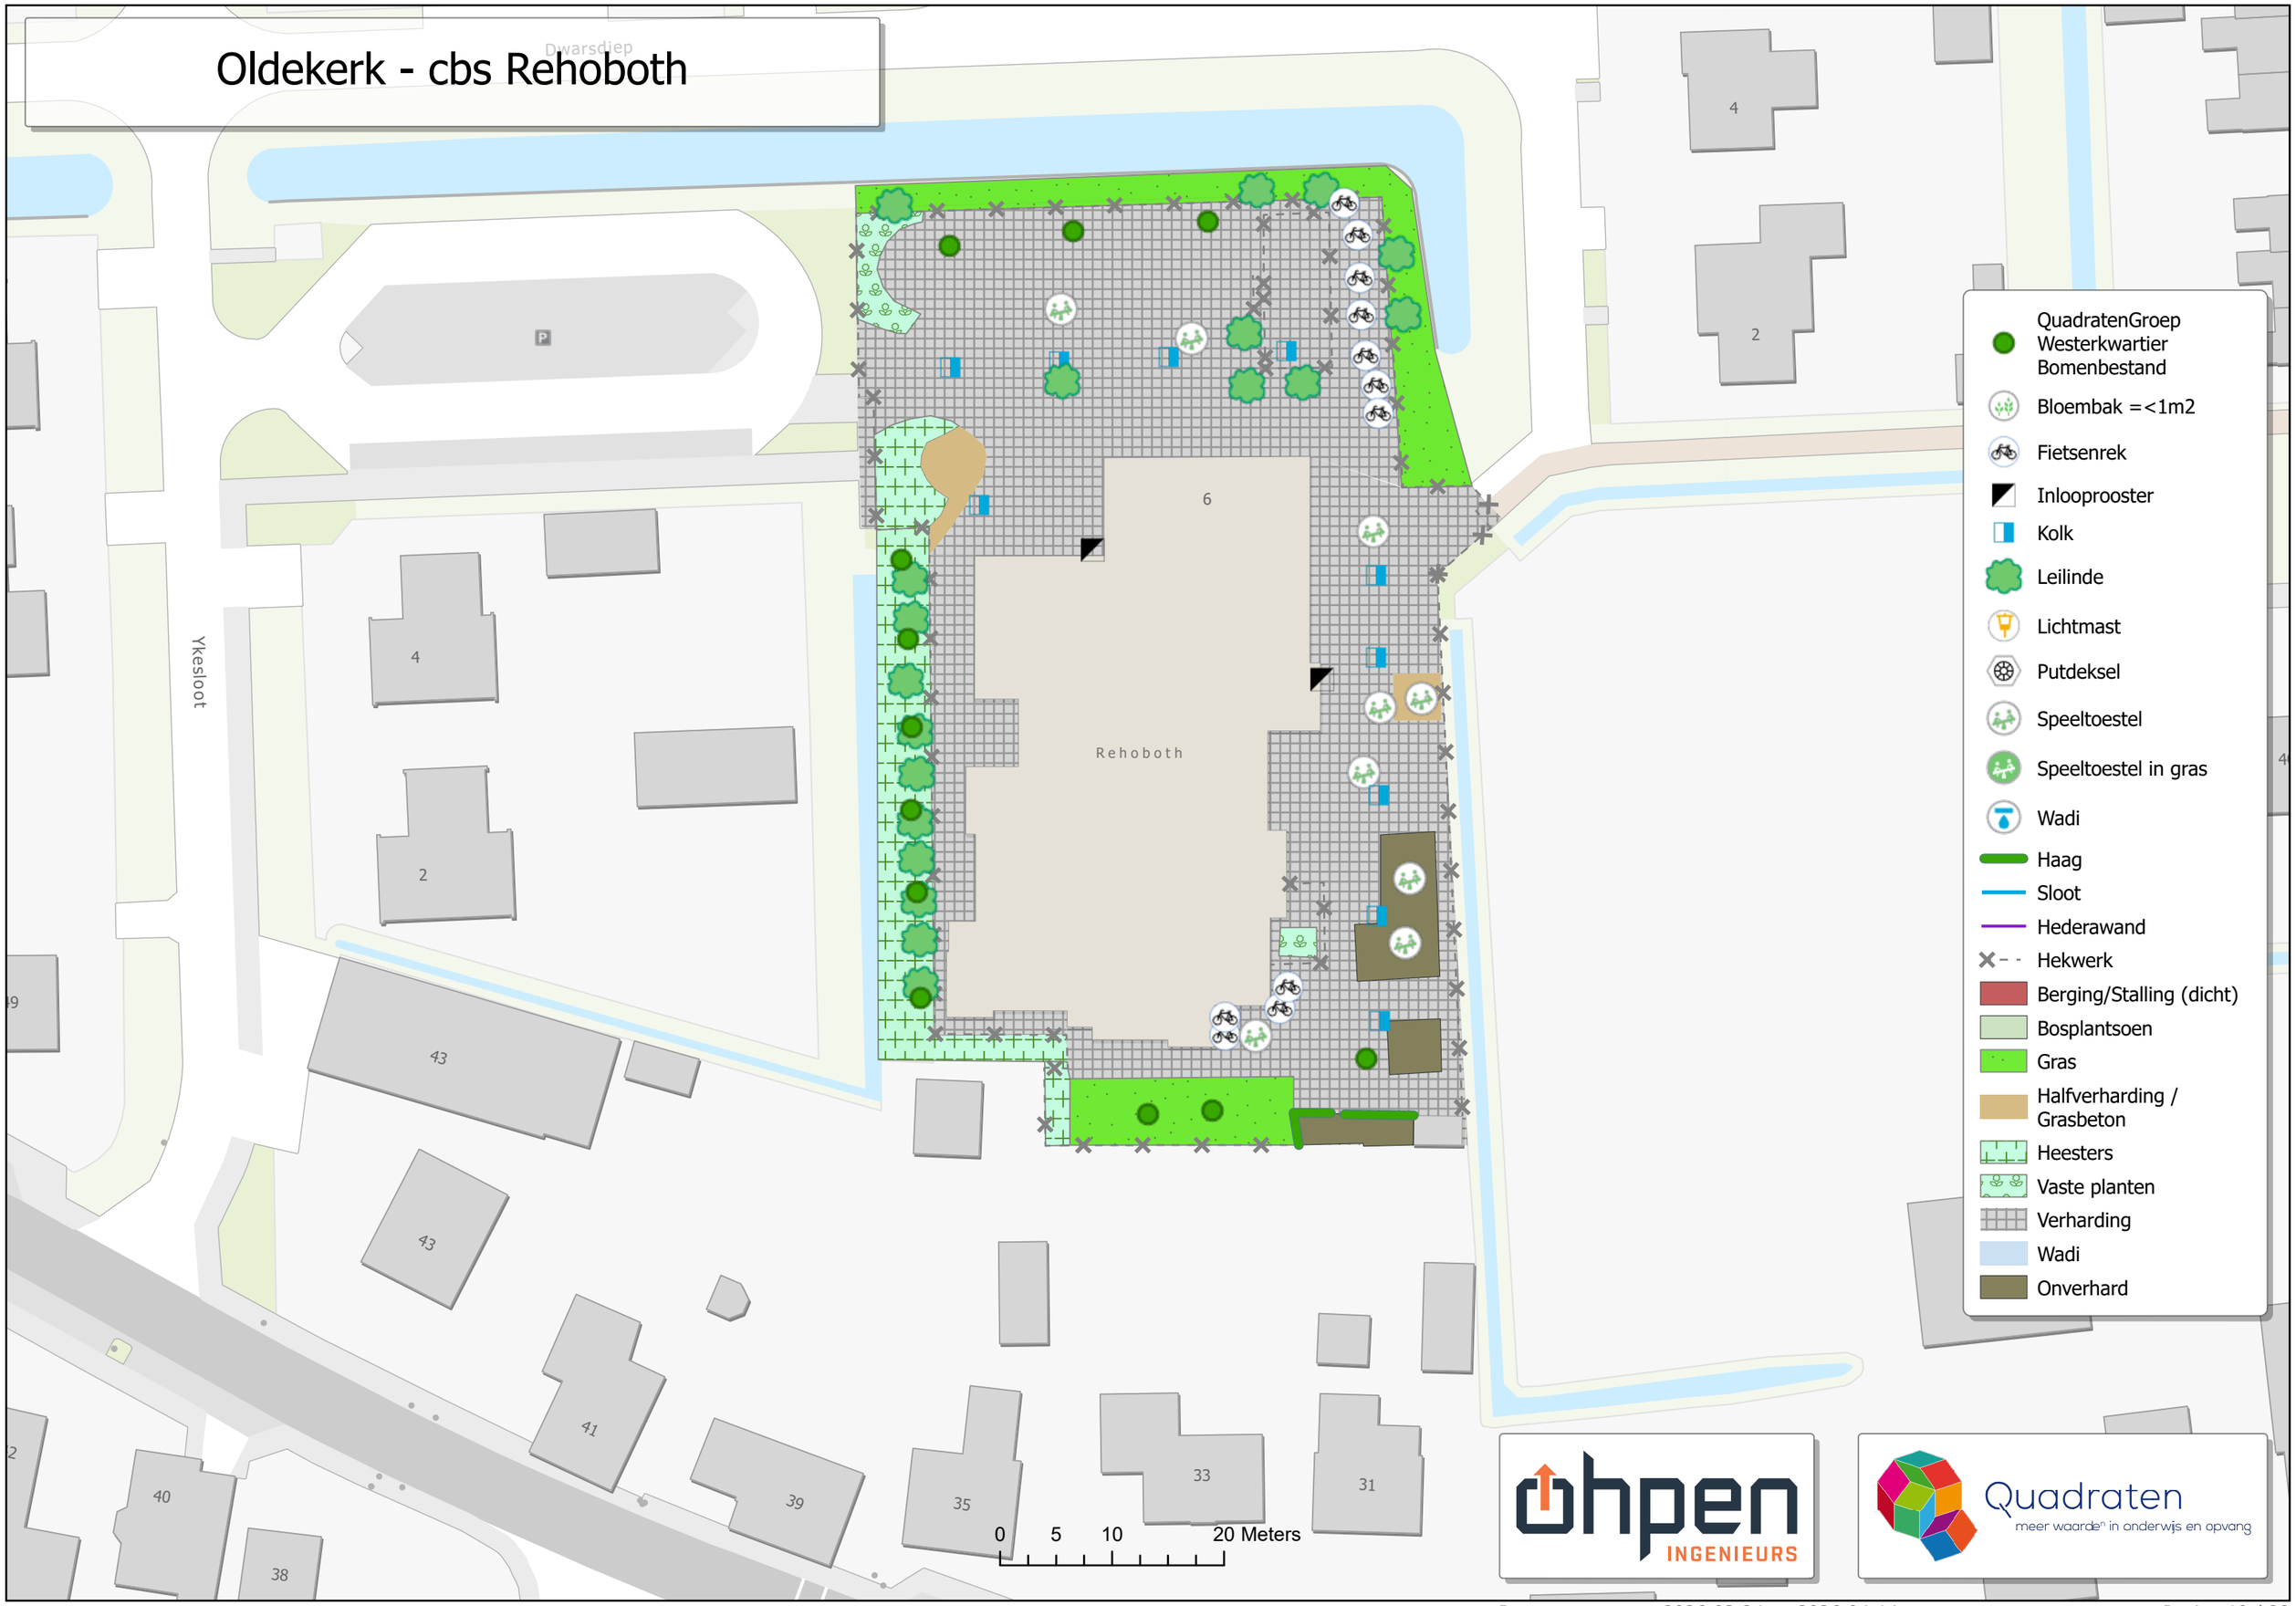

ohpen INGENIEURS

Quadraten meer waarde[n] in onderwijs en opvang

Opende - obs Het Kompas

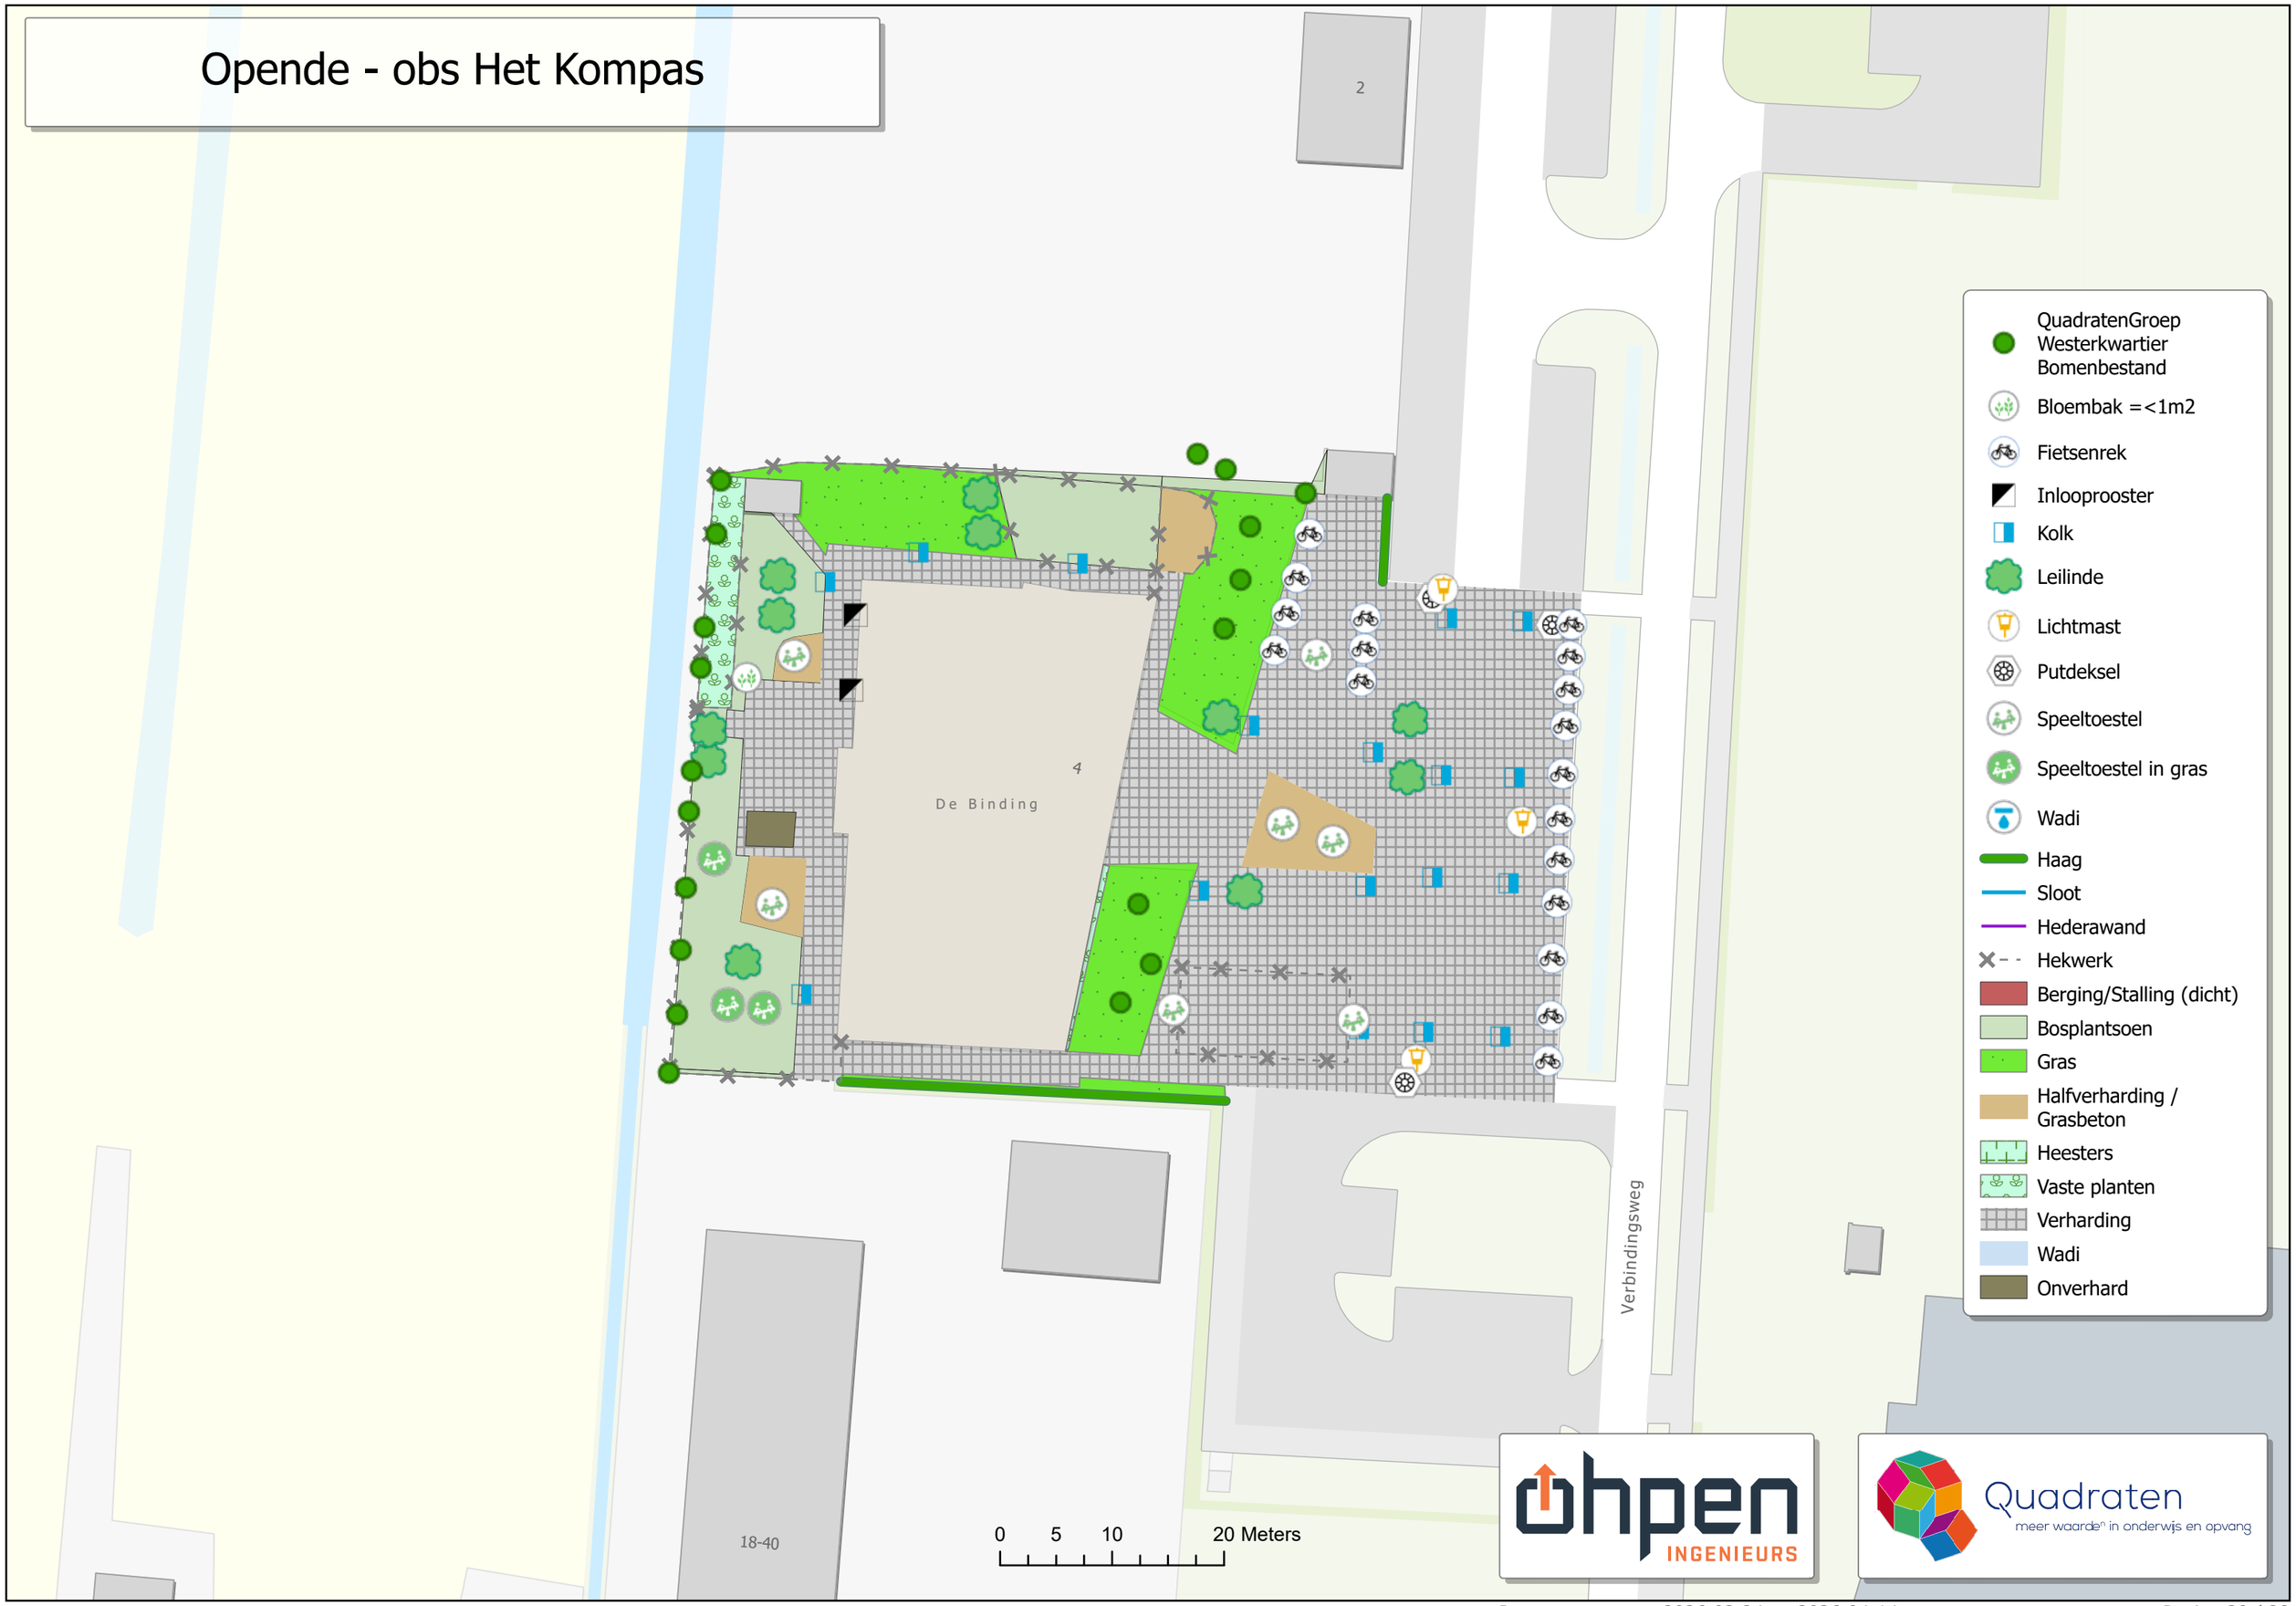

ohpen INGENIEURS

Quadraten meer waarde in onderwijs en opvang

Roden - cbs De Hoeksteen

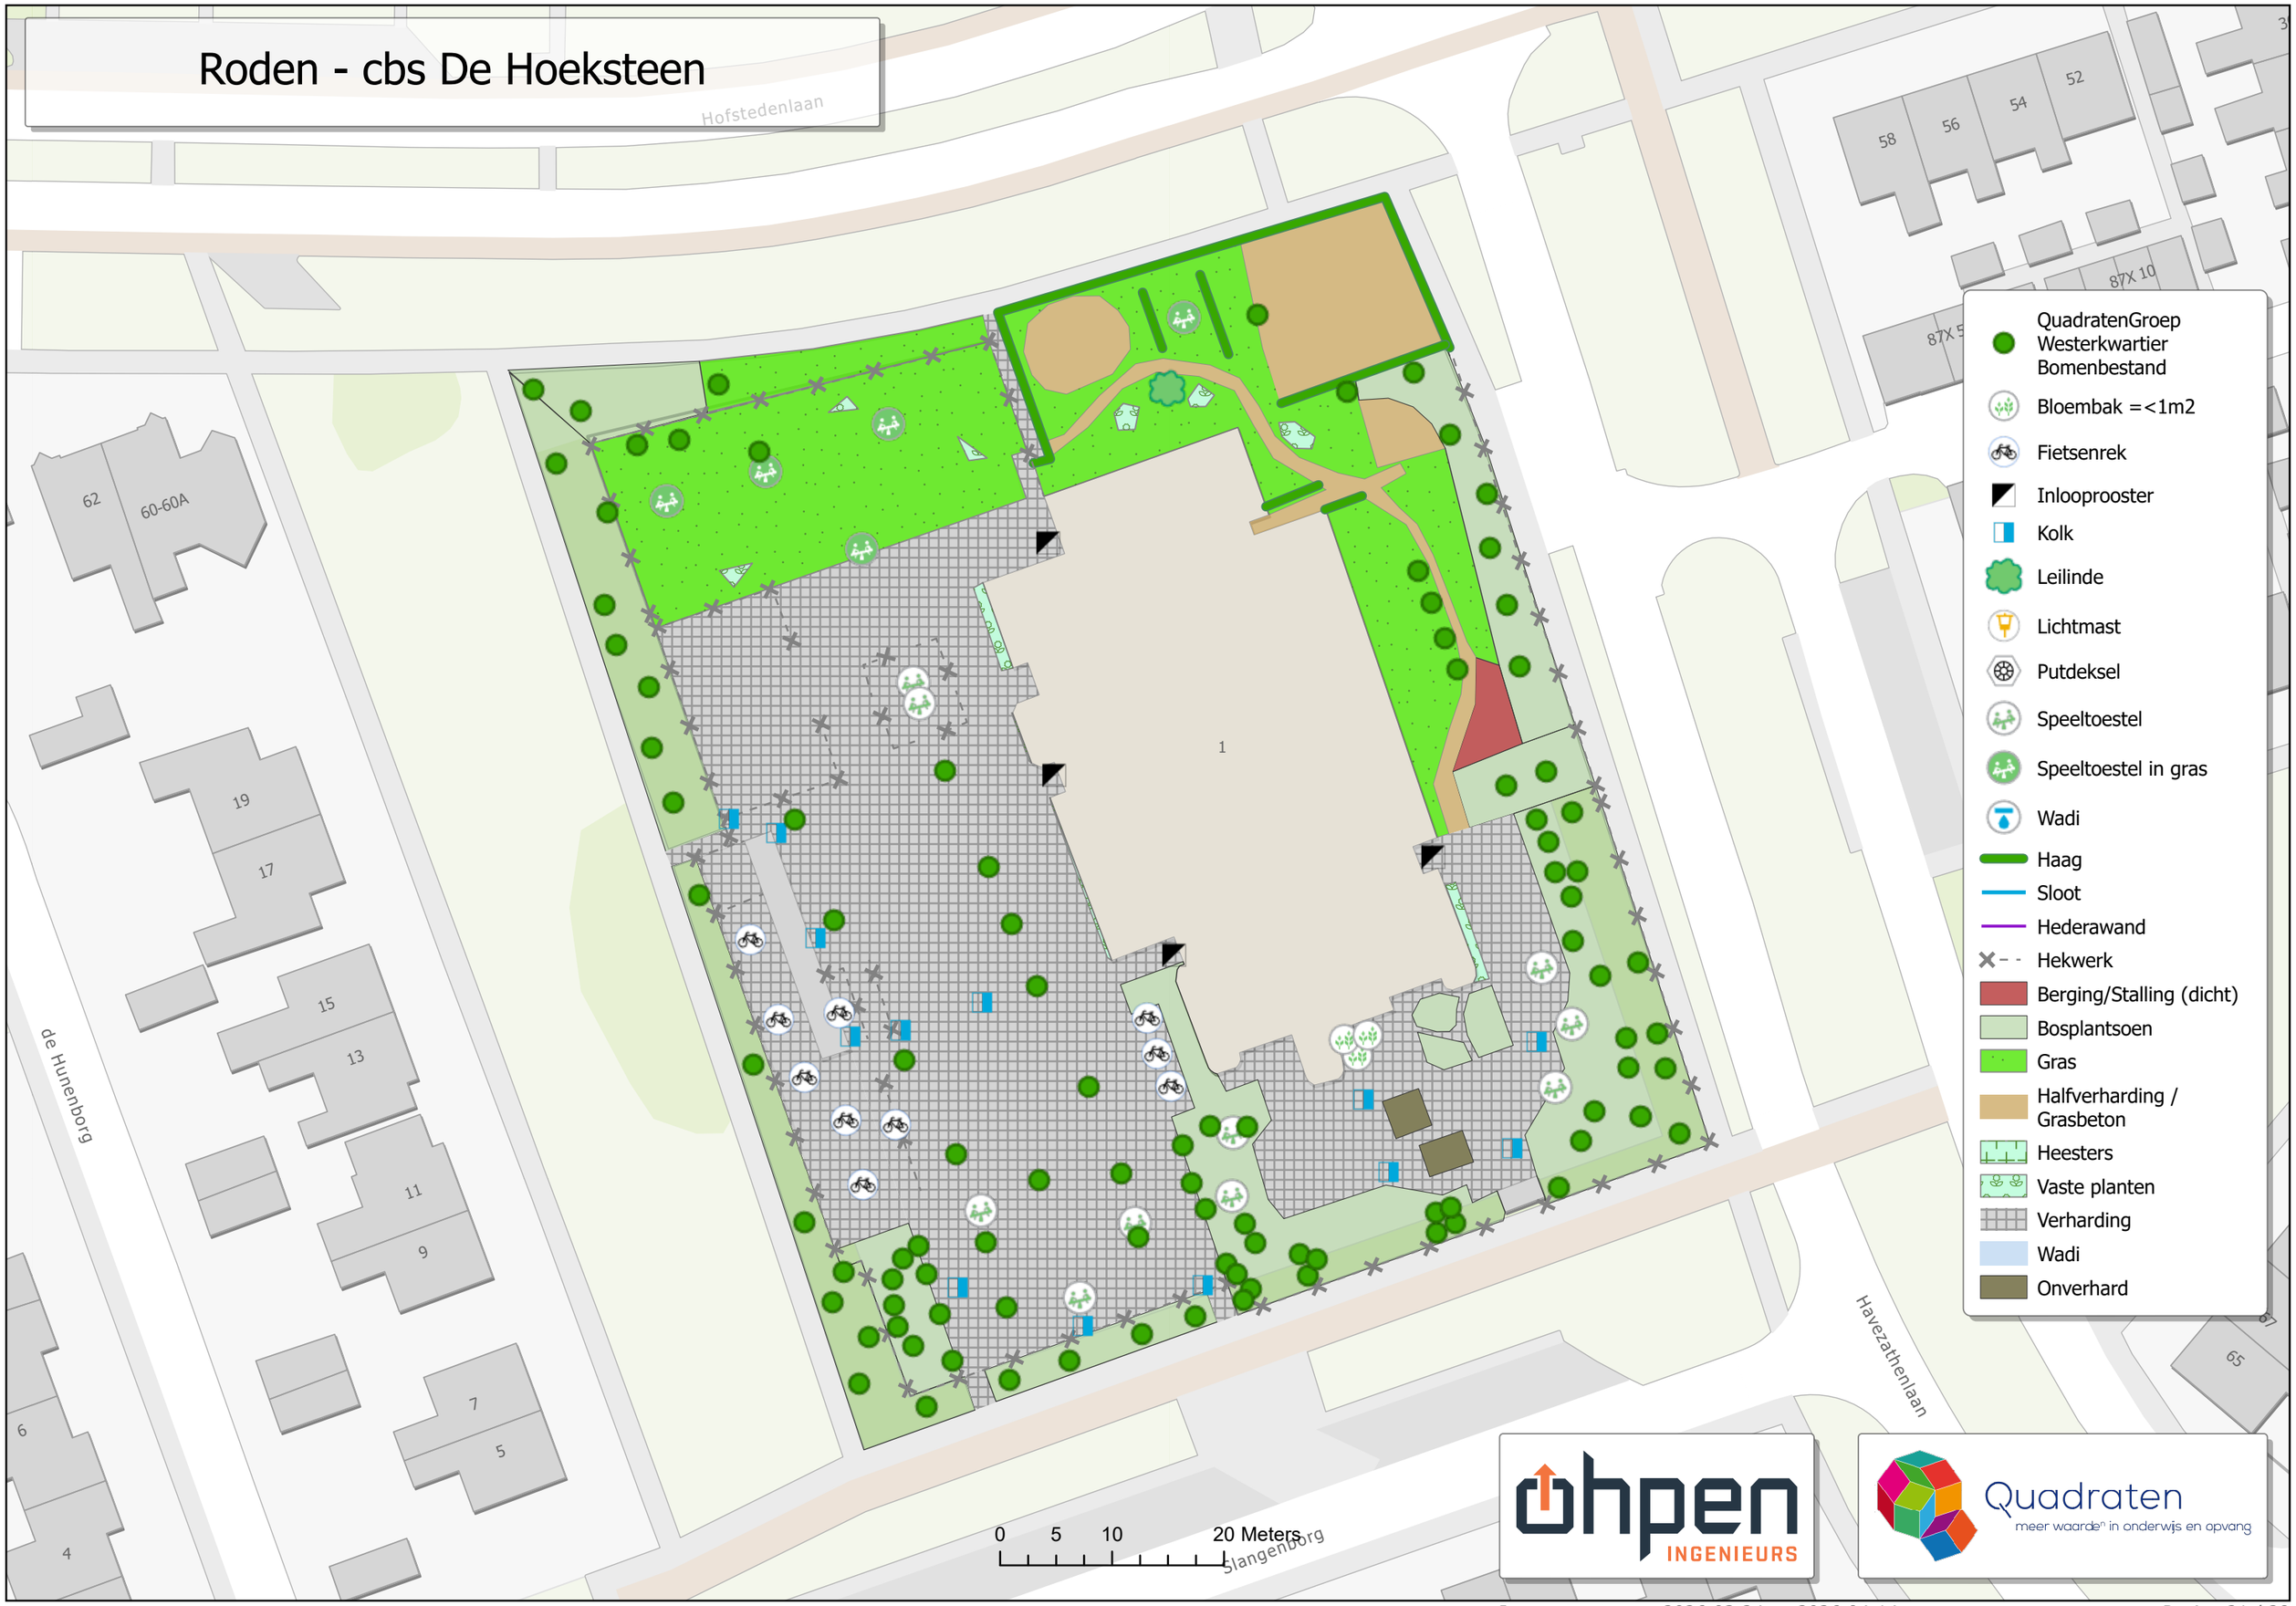

ohpen INGENIEURS

Quadraten meer waarde^n in onderwijs en opvang

Roden - cbs De Parel

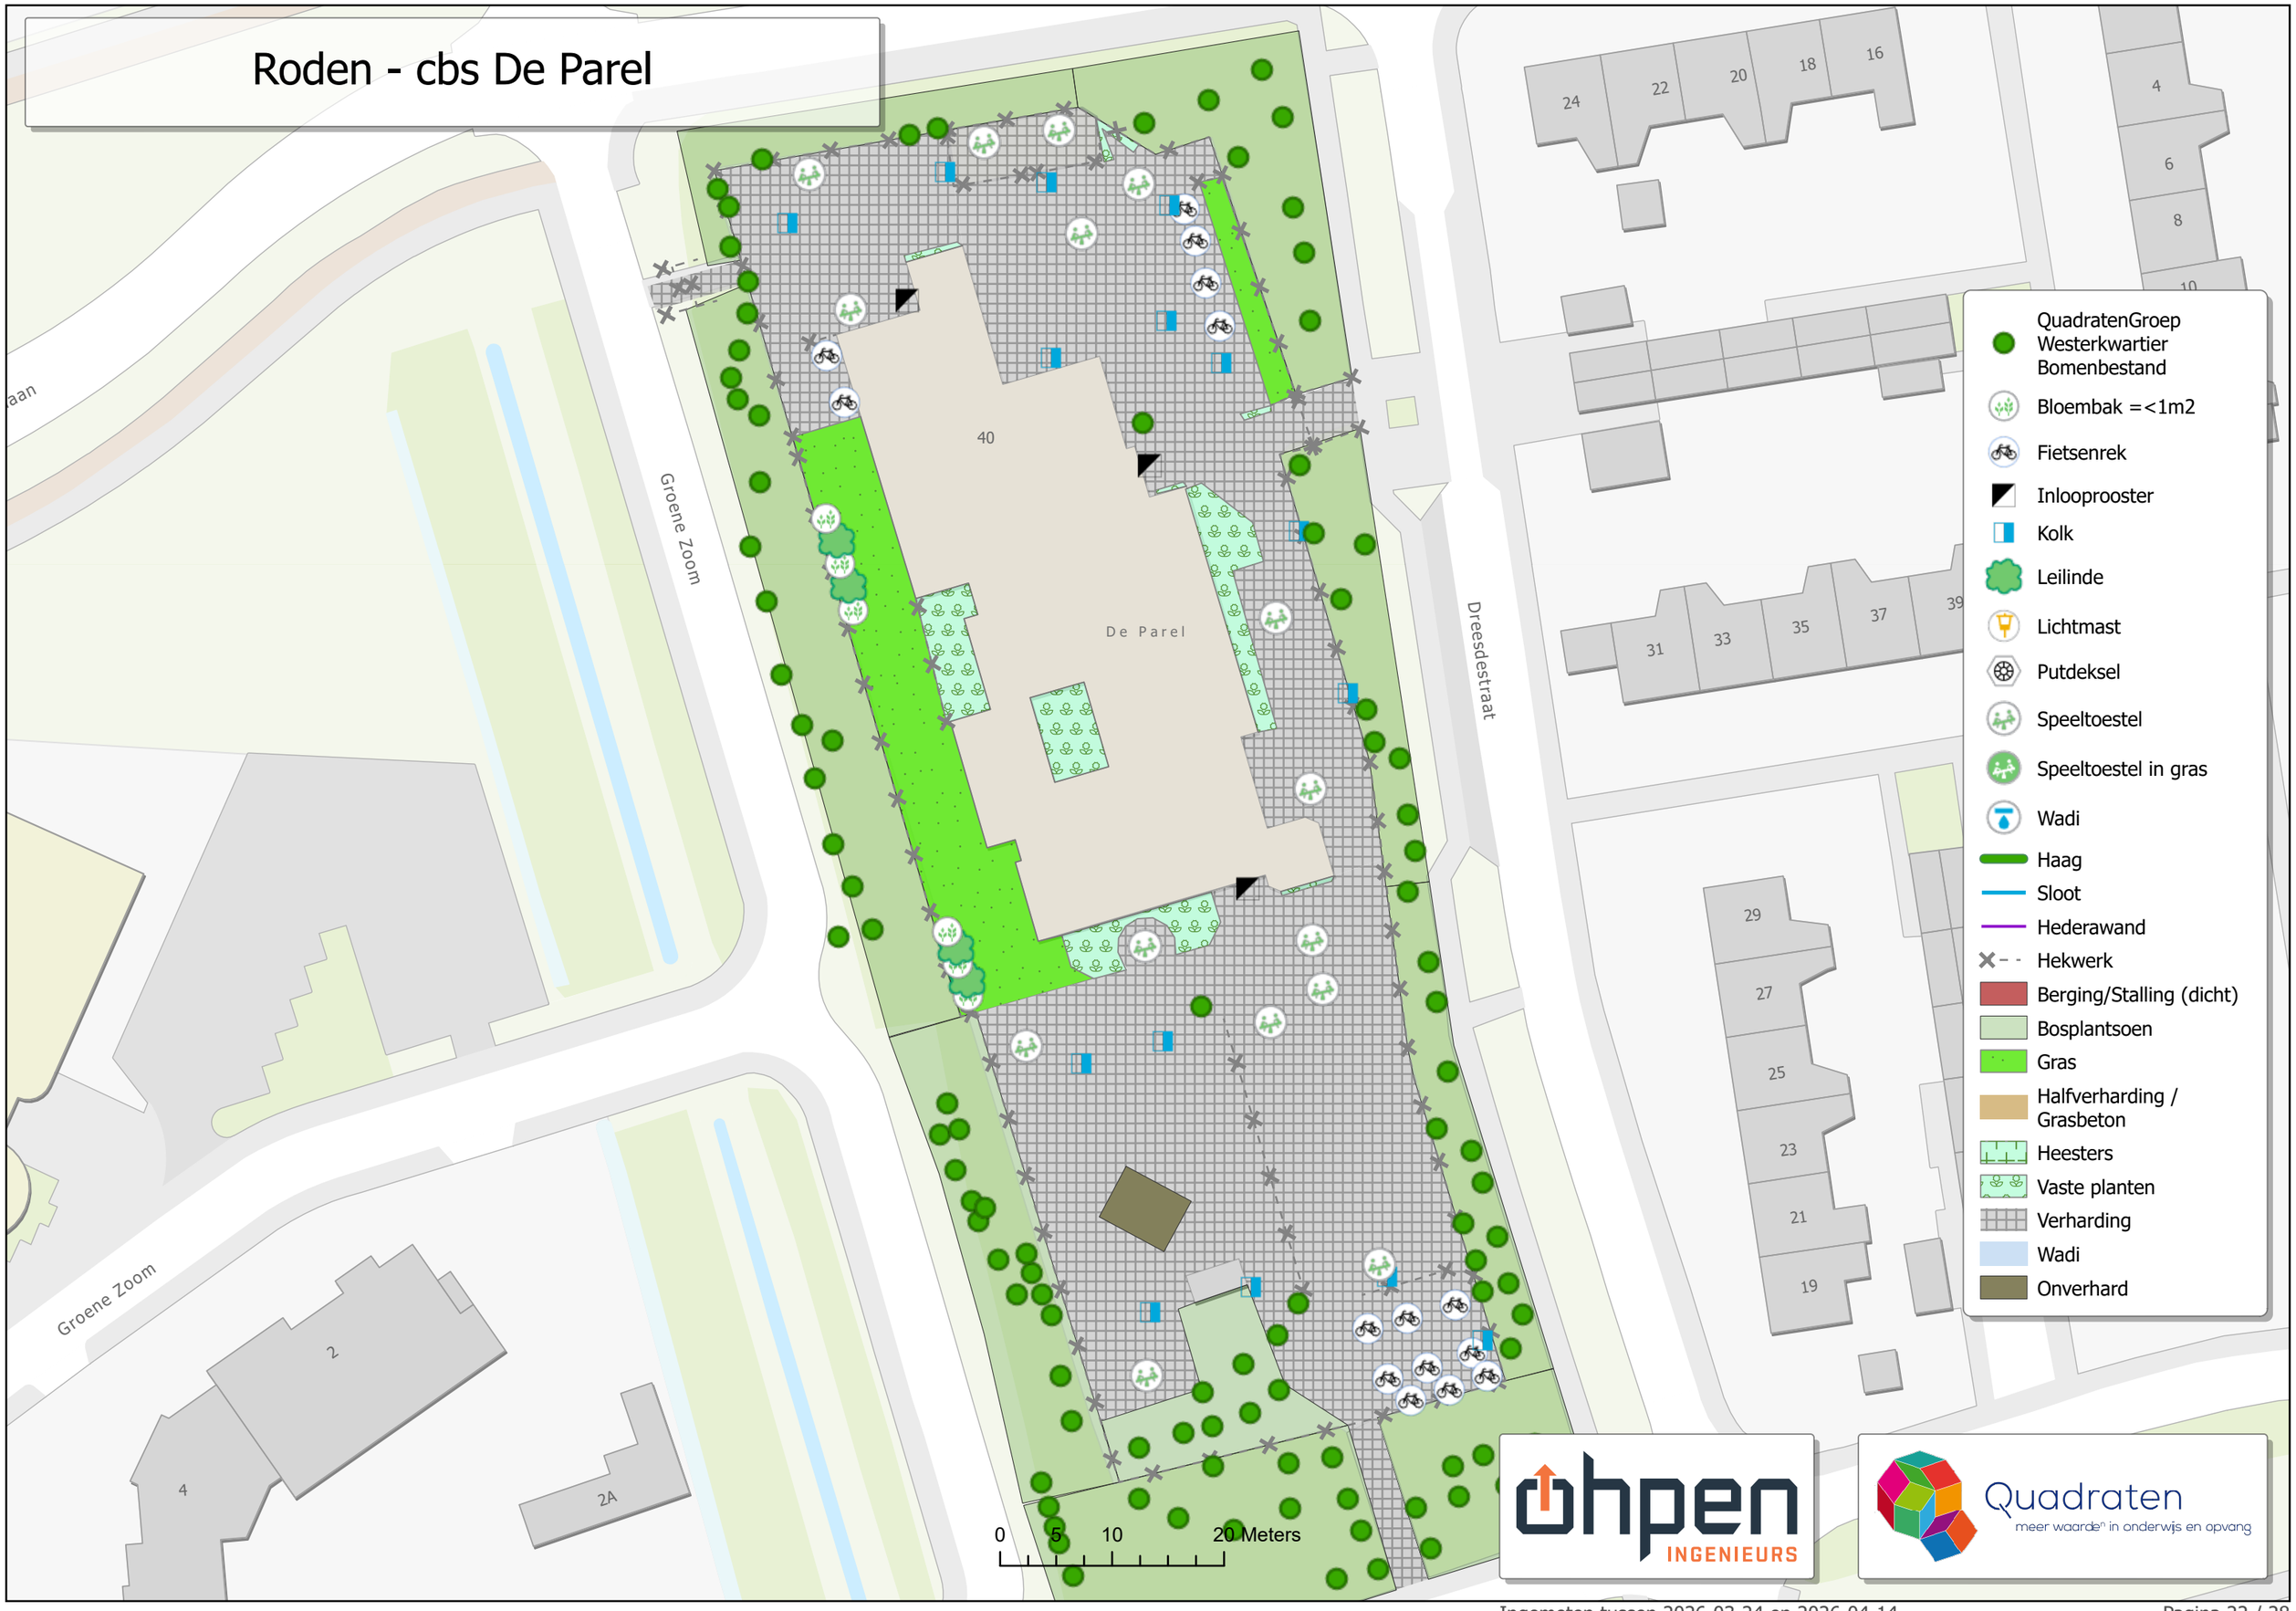

Stafbureau

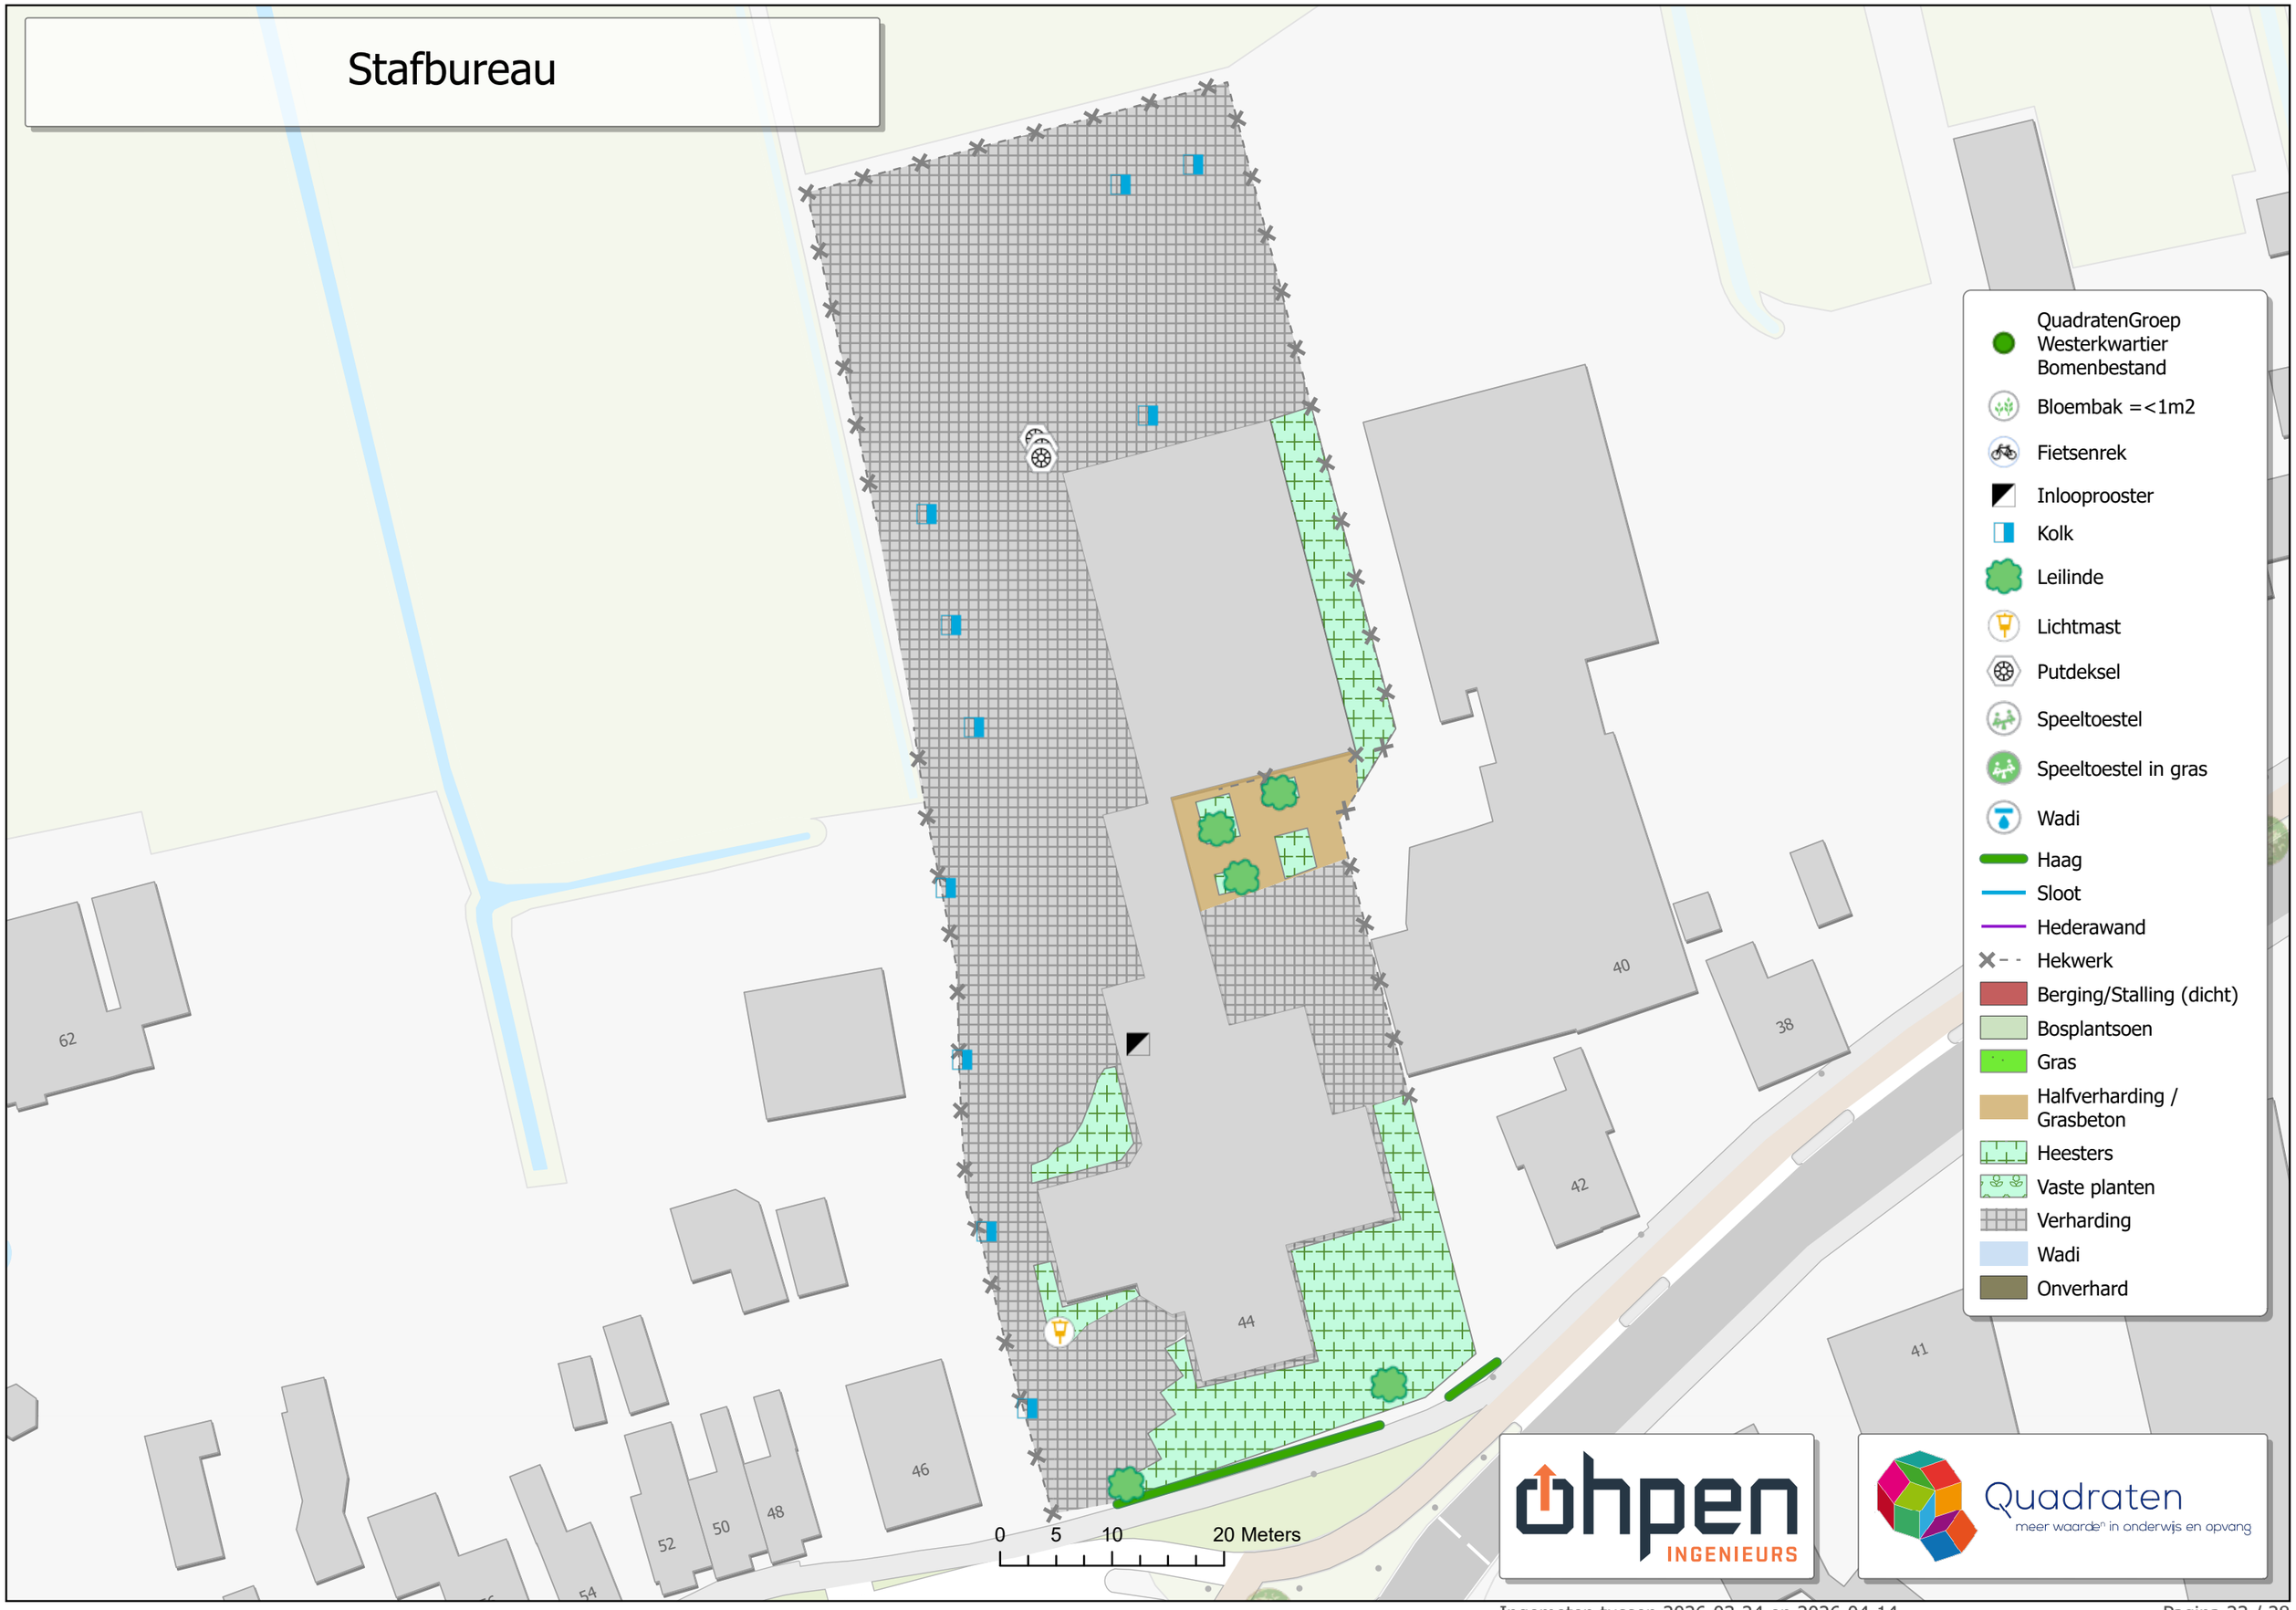

ohpen INGENIEURS

Quadraten
meer waarde(n) in onderwijs en opvang

Tolbert - cbs De Regenboog

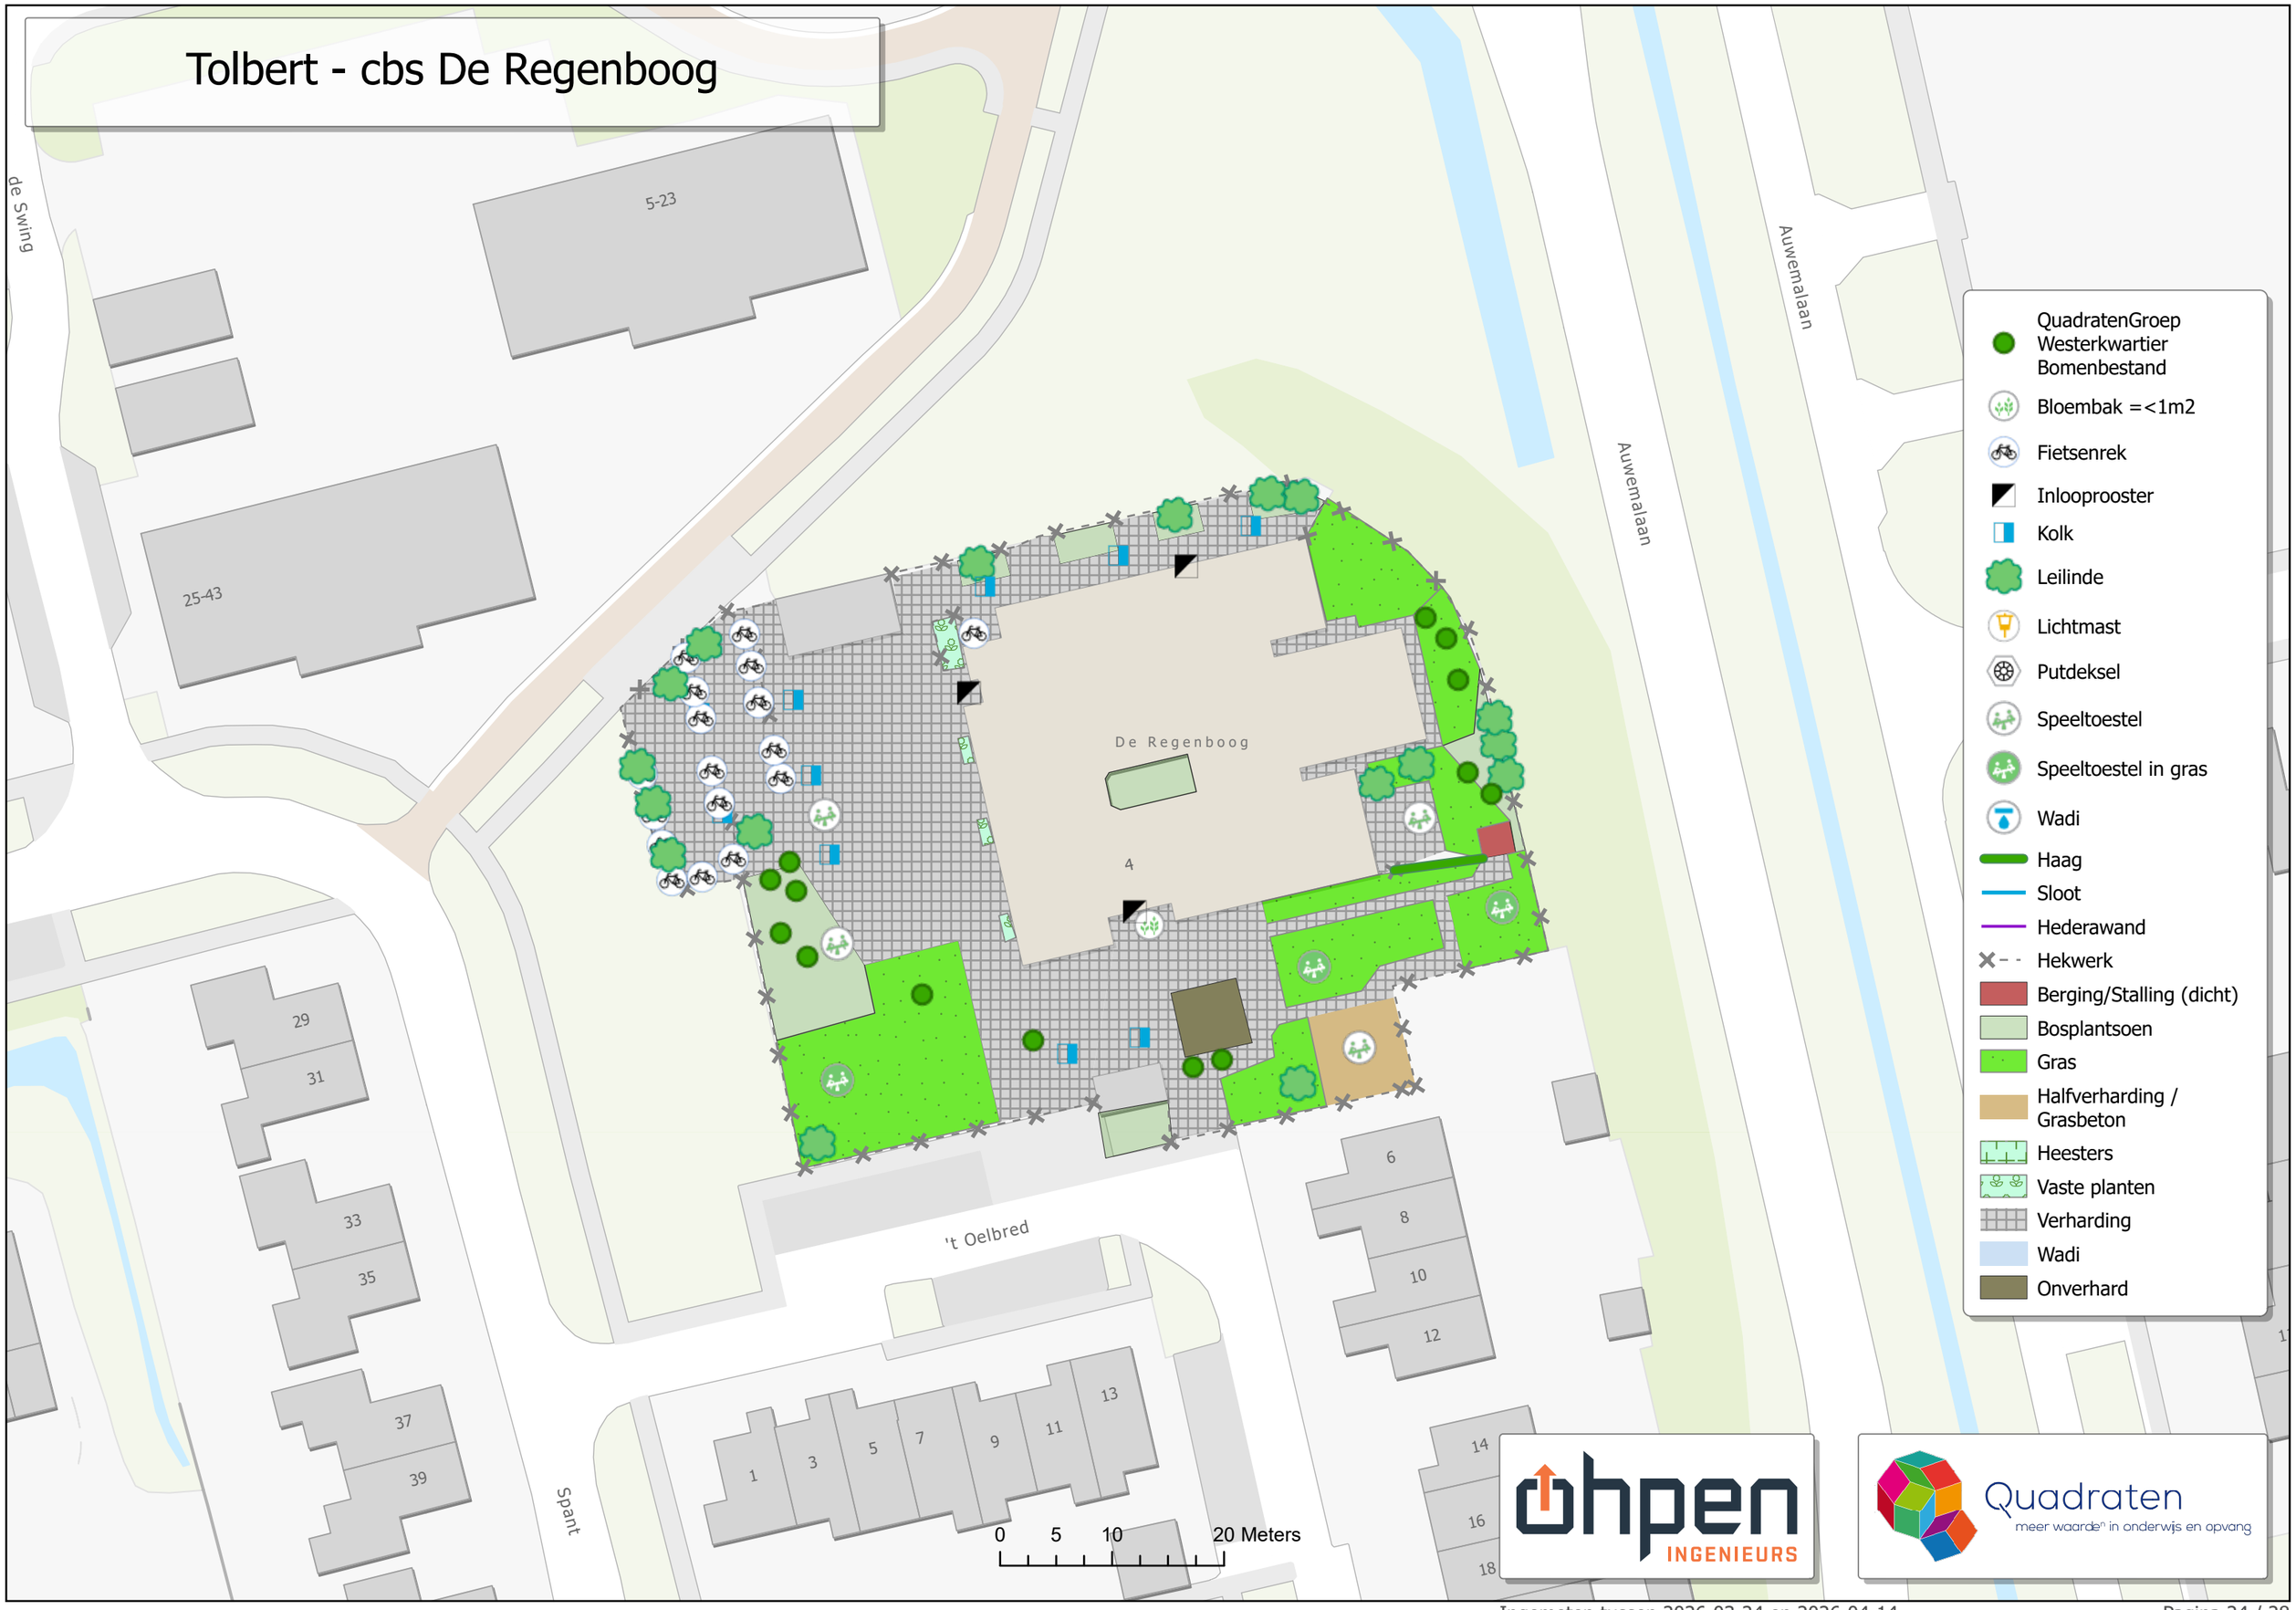

Tolbert - obs De Beelen

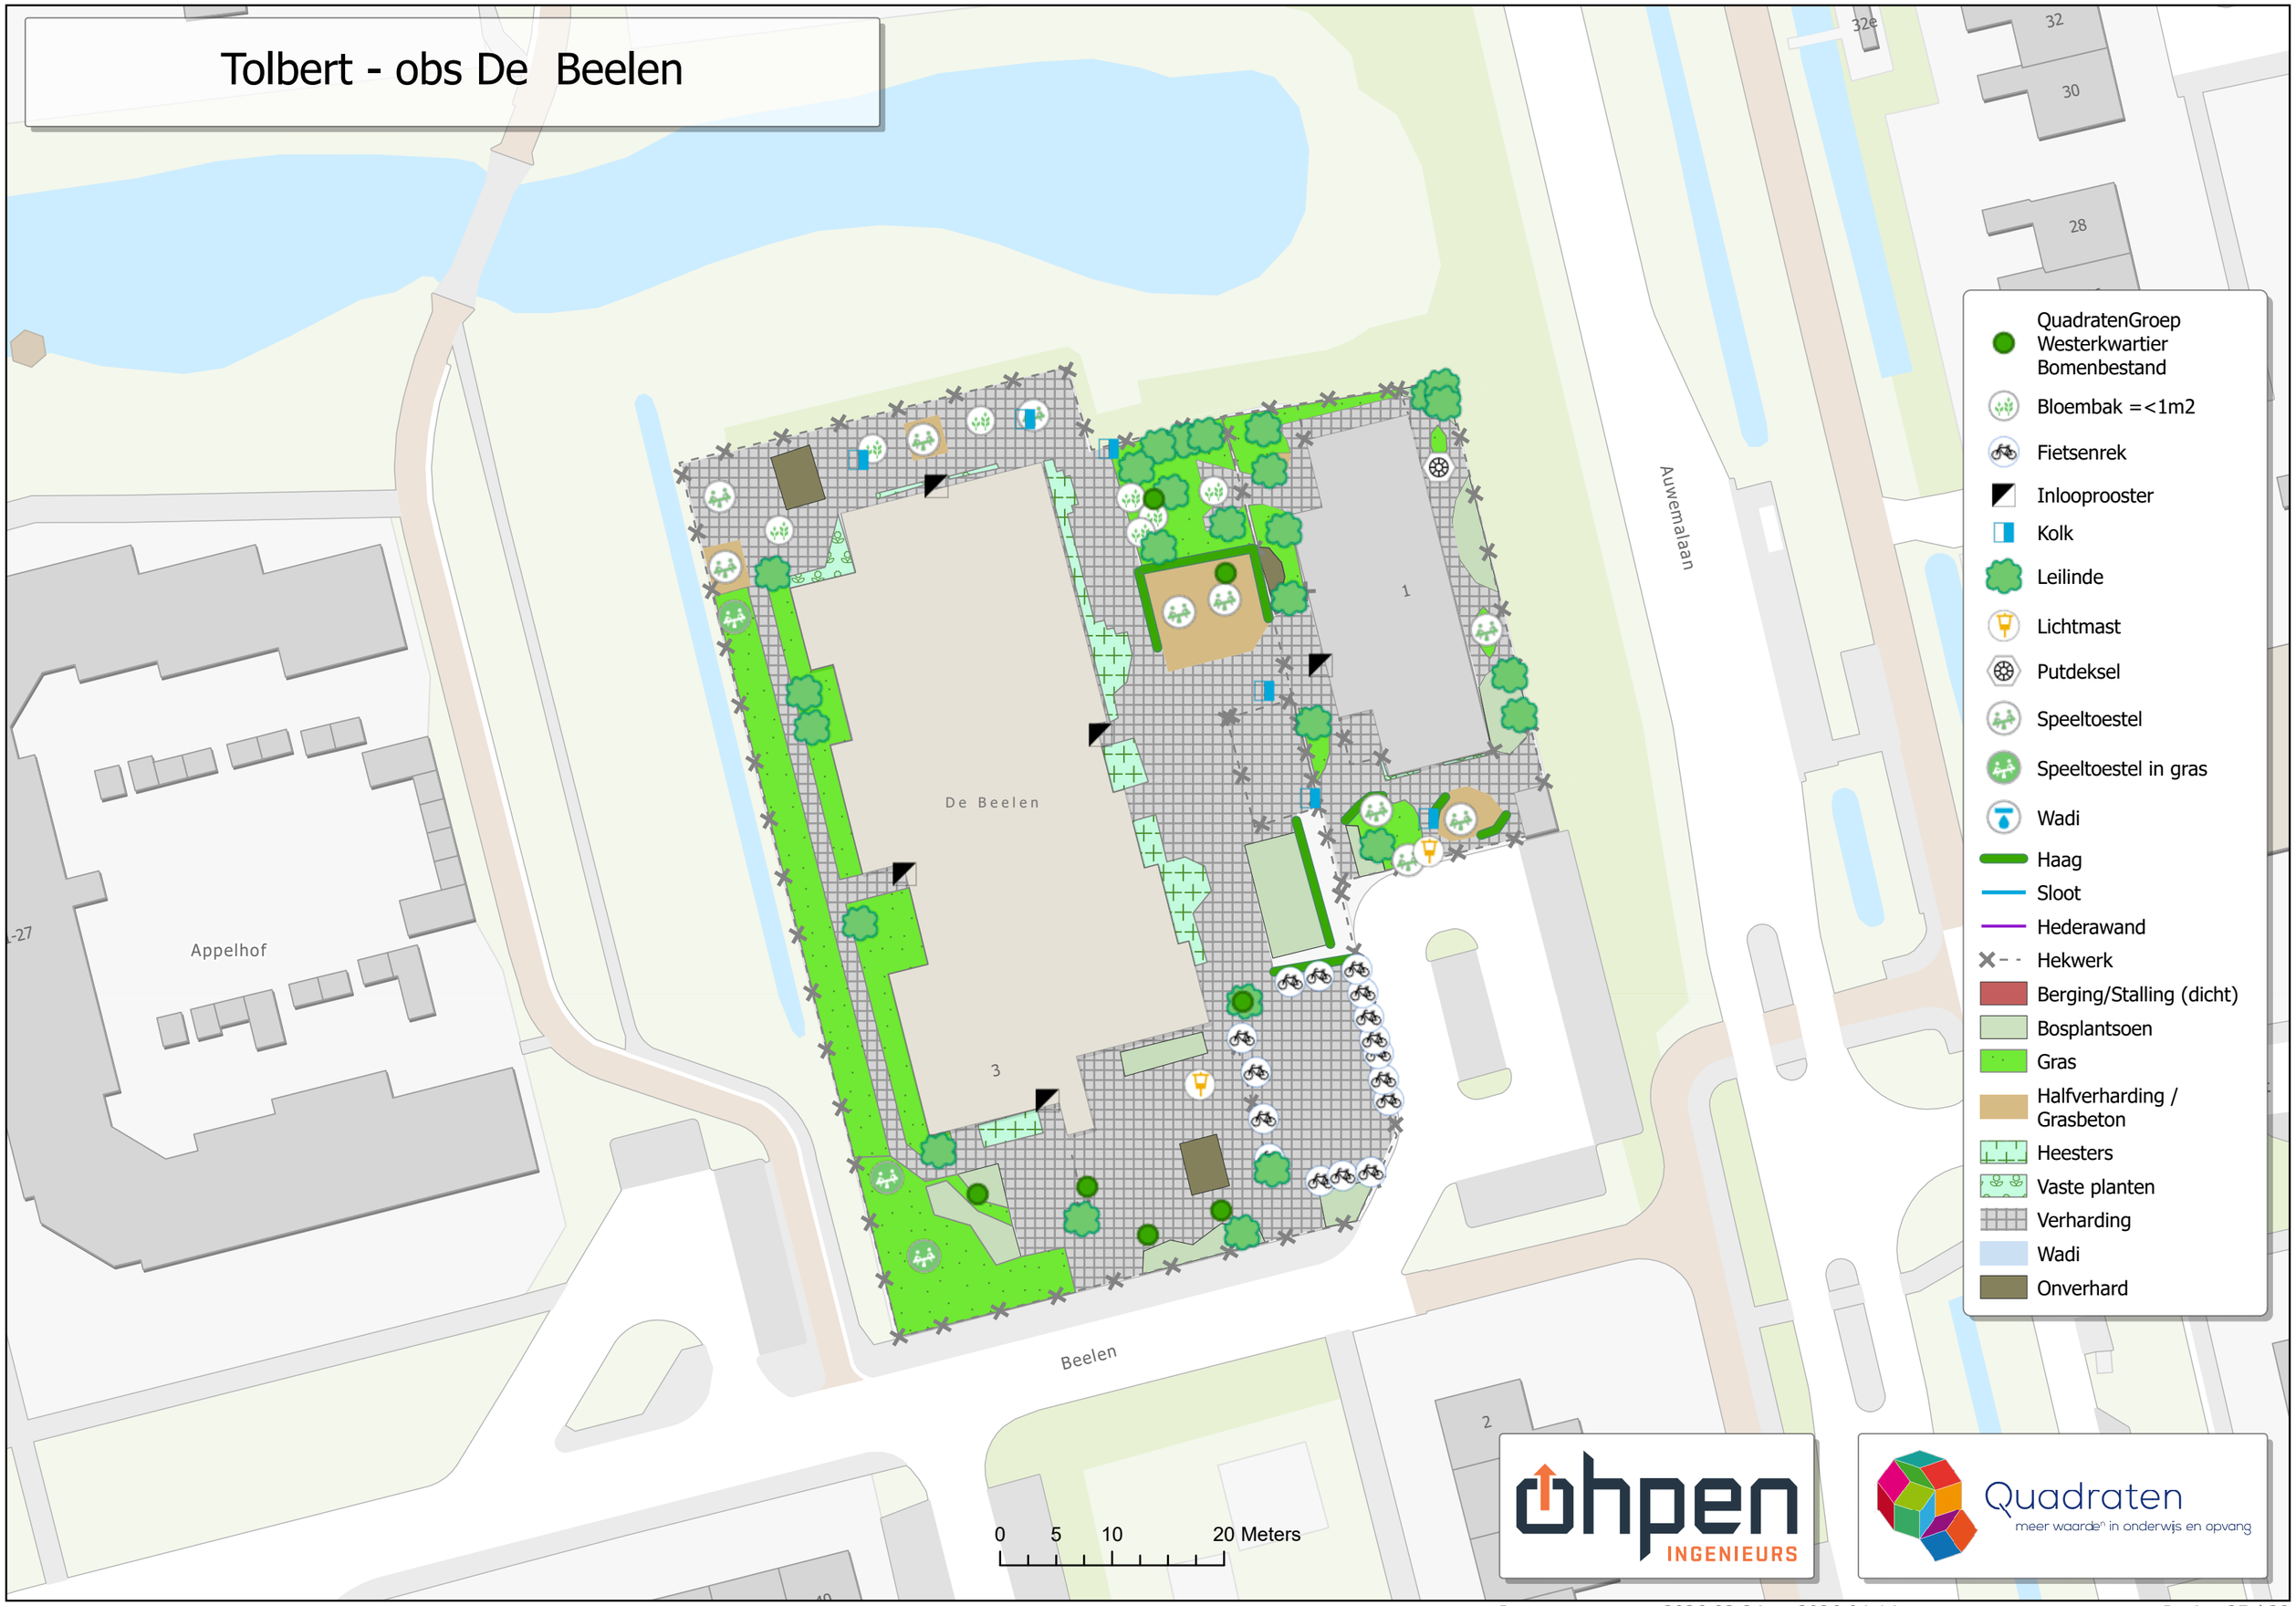

Ingemeten tussen 2026-03-24 en 2026-04-14

Zevenhuizen - obs Het Veenpluis

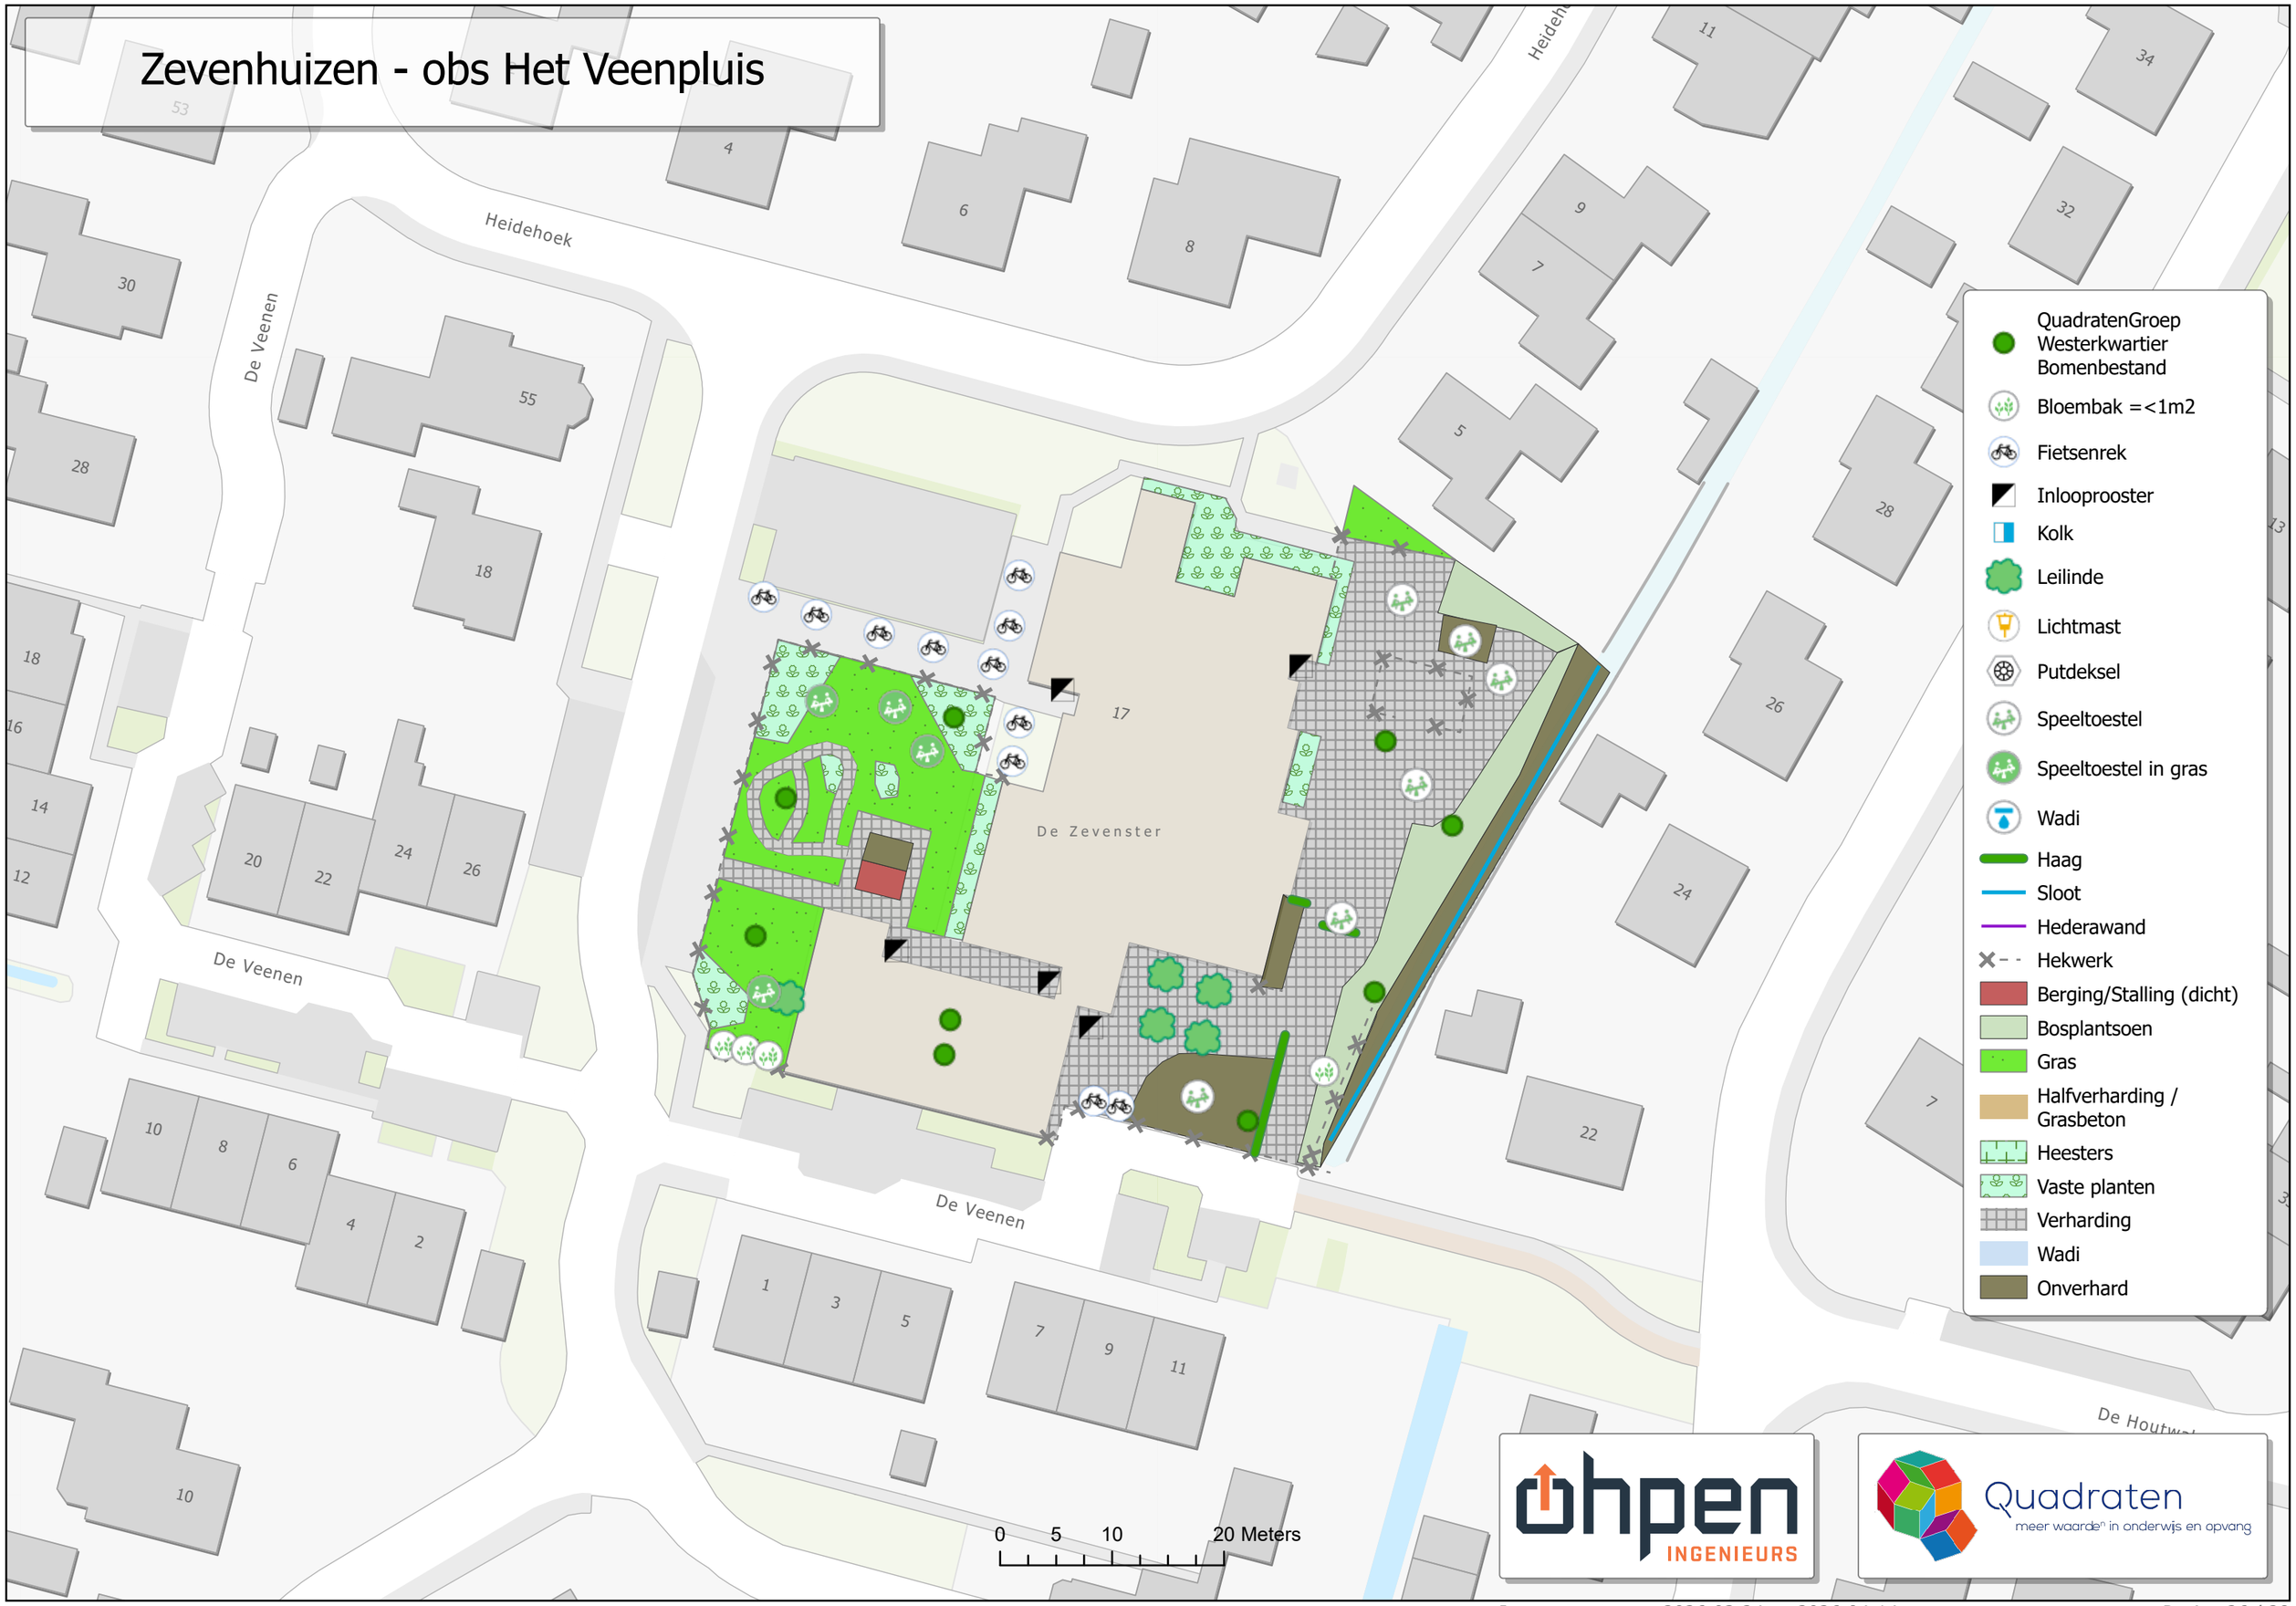

Zuidhorn - cbs De Windroos



Zuidhorn - SLS Het Nautilus



- QuadratenGroep Westerkwartier Bomenbestand
- Bloembak =<1m2
- Fietsenrek
- Inlooprooster
- Kolk
- Leilinde
- Lichtmast
- Putdeksel
- Speeltoestel
- Speeltoestel in gras
- Wadi
- Haag
- Sloot
- Hederawand
- Hekwerk
- Berging/Stalling (dicht)
- Bosplantsoen
- Gras
- Halfverharding / Grasbeton
- Heesters
- Vaste planten
- Verharding
- Wadi
- Onverhard

Ingemeten tussen 2026-03-24 en 2026-04-14