


LK-0

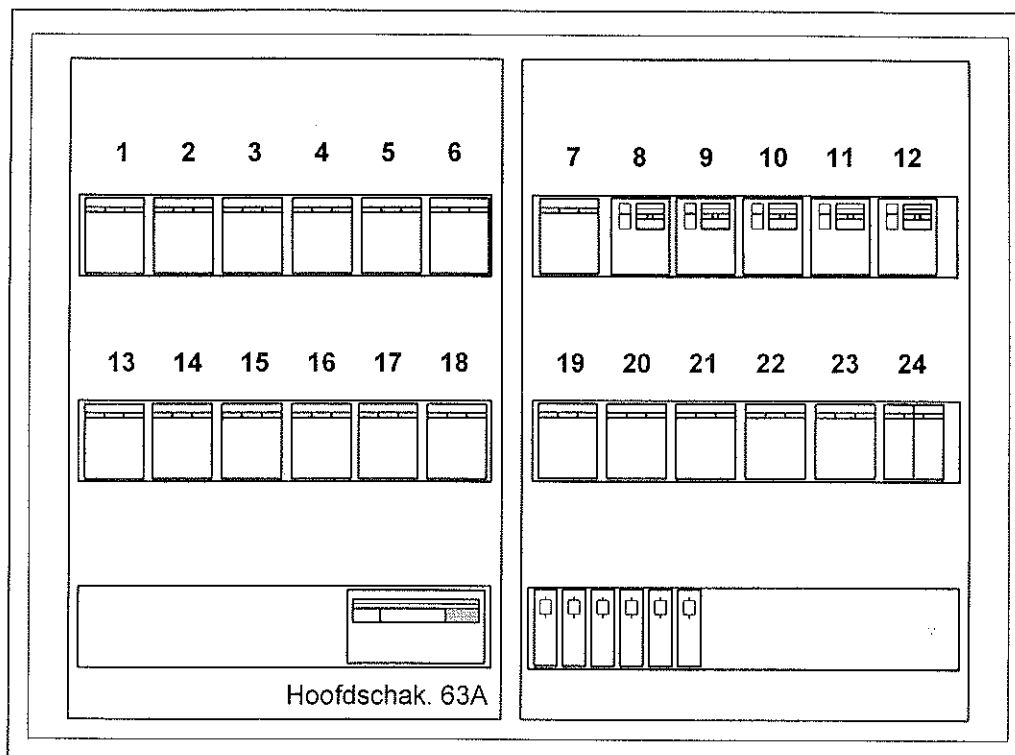

- L1 : Verlichting lokaal
- L2 : Verlichting lokaal
- L3 : Verlichting gang + trappenhuis
- L4 : Verlichting podium
- L5 : Verlichting kantoor + keuken + conciërge
- L6 : Verlichting toilet
- L7 : Verlichting podiumspots
- L8 : Wcd lokaal
- L9 : Wcd lokaal
- L10 : Wcd conciërge + keuken + serverruimte
- L11 : Wcd spreekkamer + podium
- L12 : Wcd gang
- L13 : Wcd boiler berging 1.7
- L14 : Wcd boiler keuken
- L15 : Wcd magnetron
- L16 : Wcd voeding server
- L17 : Ontruimingscentrale (niet uitschakelen).
- L18 : Wcd boiler werkkast
- L19 : Wcd copiermachine
- L20 : Wcd koffiezet apparaat
- L21 : Alarmcentrale (niet uitschakelen).
- L22 : Vaatwasser keuken.
- L23 : Reserve.
- L24 : Fornoisgroep.

Projekt: J.P. Thijsseschool Frederik van Eedenlaan Delft		Disipline: E Fase:	
Omschrijving: Groepenverklaring LK-0		Type:	
Get: Puff		A	
Datum: 17-7-03		D	
Schaal:		B	
Form: A4		E	
Tekening nr:		C	
Blad:		F	
REDO LANDELIJK ERKEND INSTALLATEUR		Industriestraat 42 Tol: 015-2855888 2624 BB DELFT Fax: 016-2855168	
Visio		Visio	