


doorsnede - AA gewijzigd -

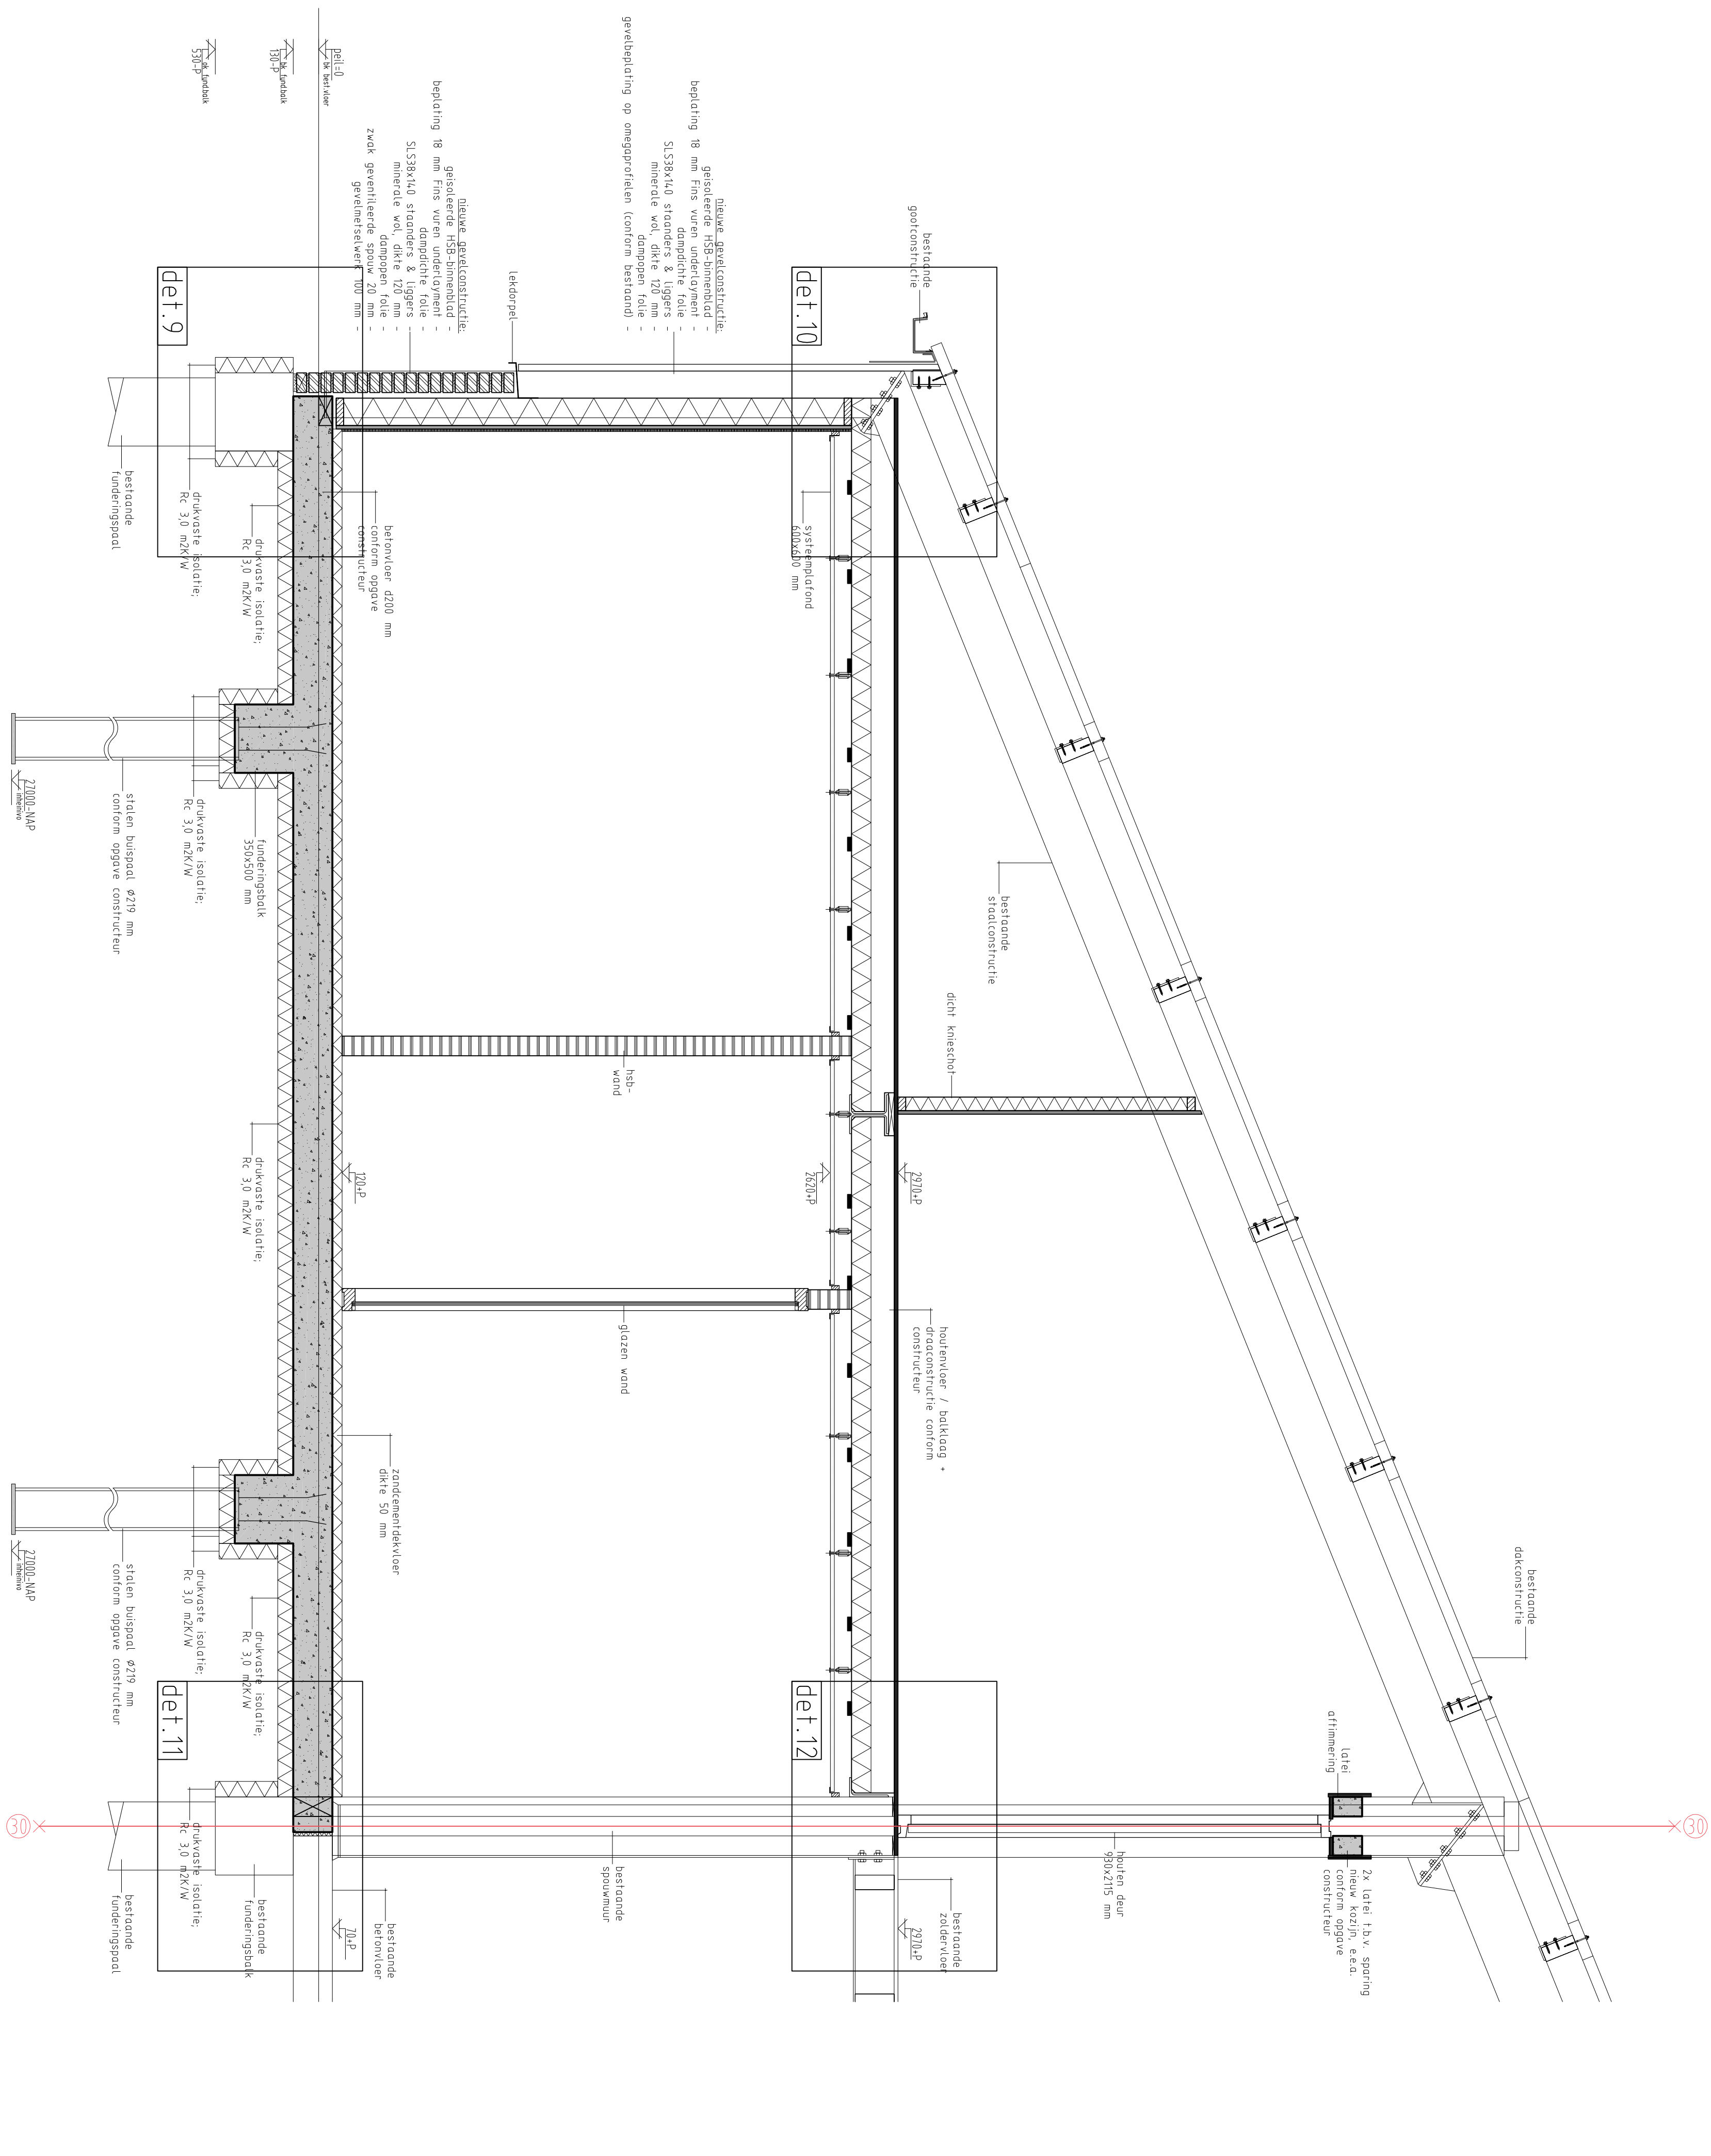

renvoo

[illegible][illegible]

Spaarnwoude
Natuur en recreatie

[illegible]