
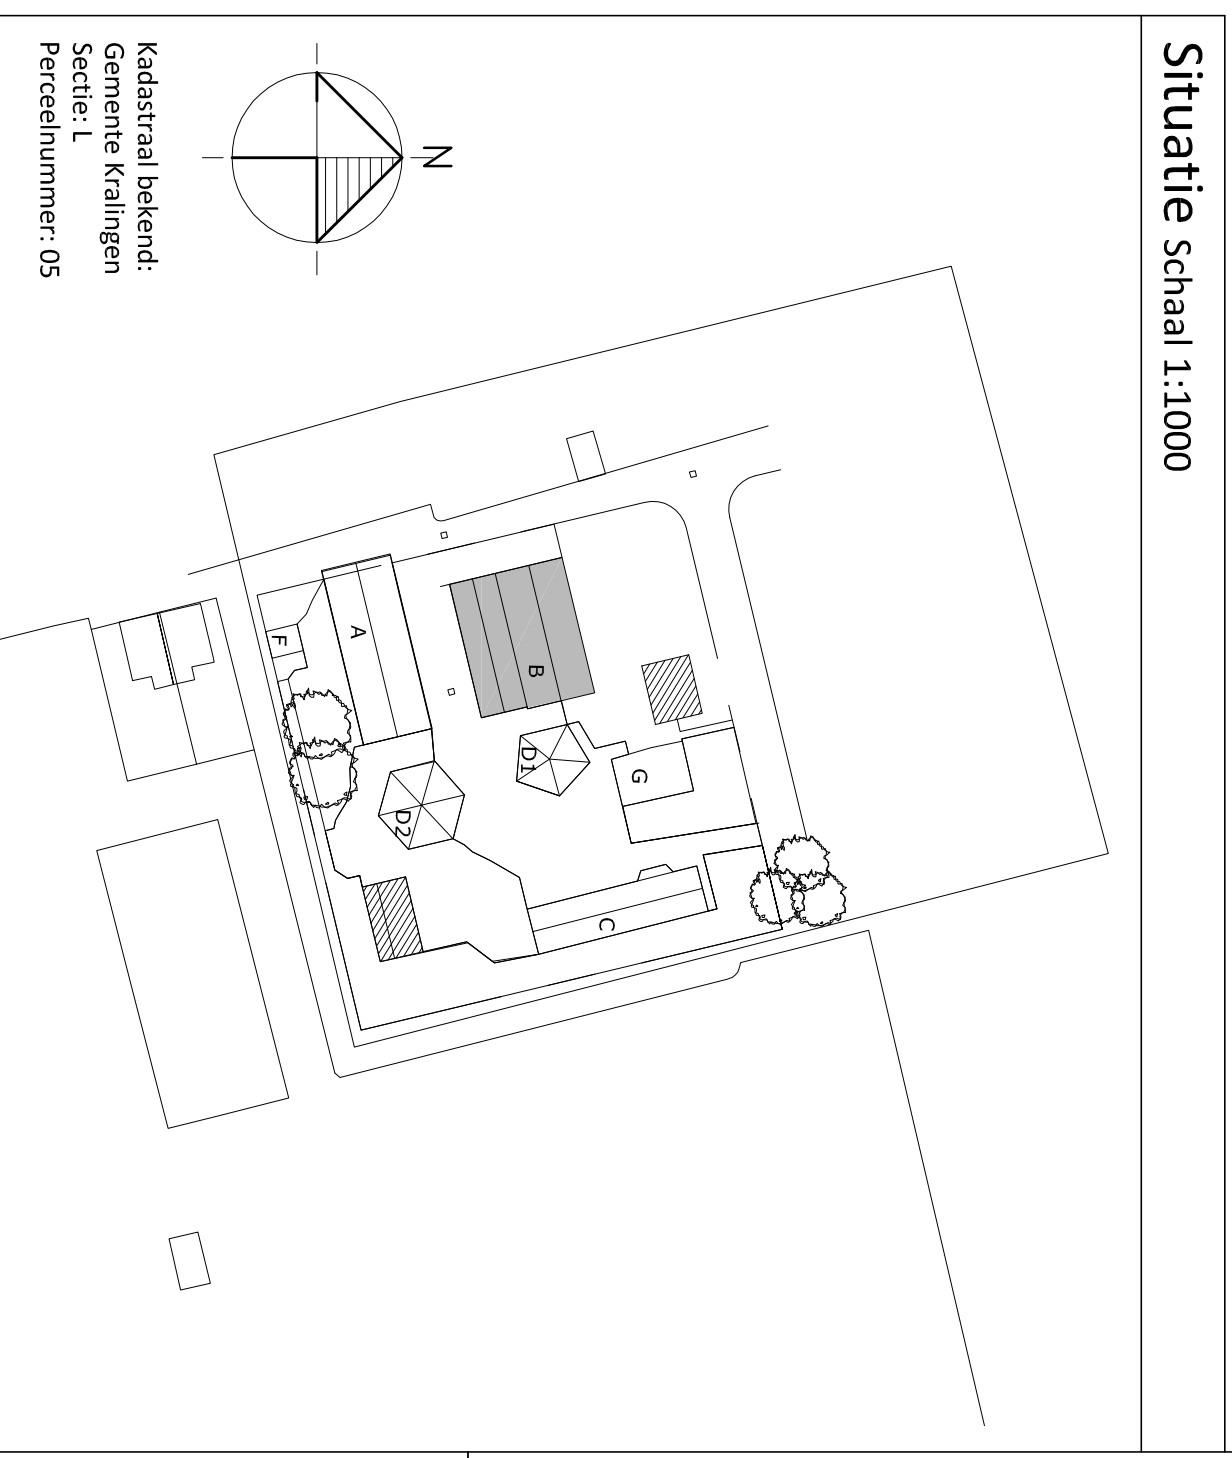
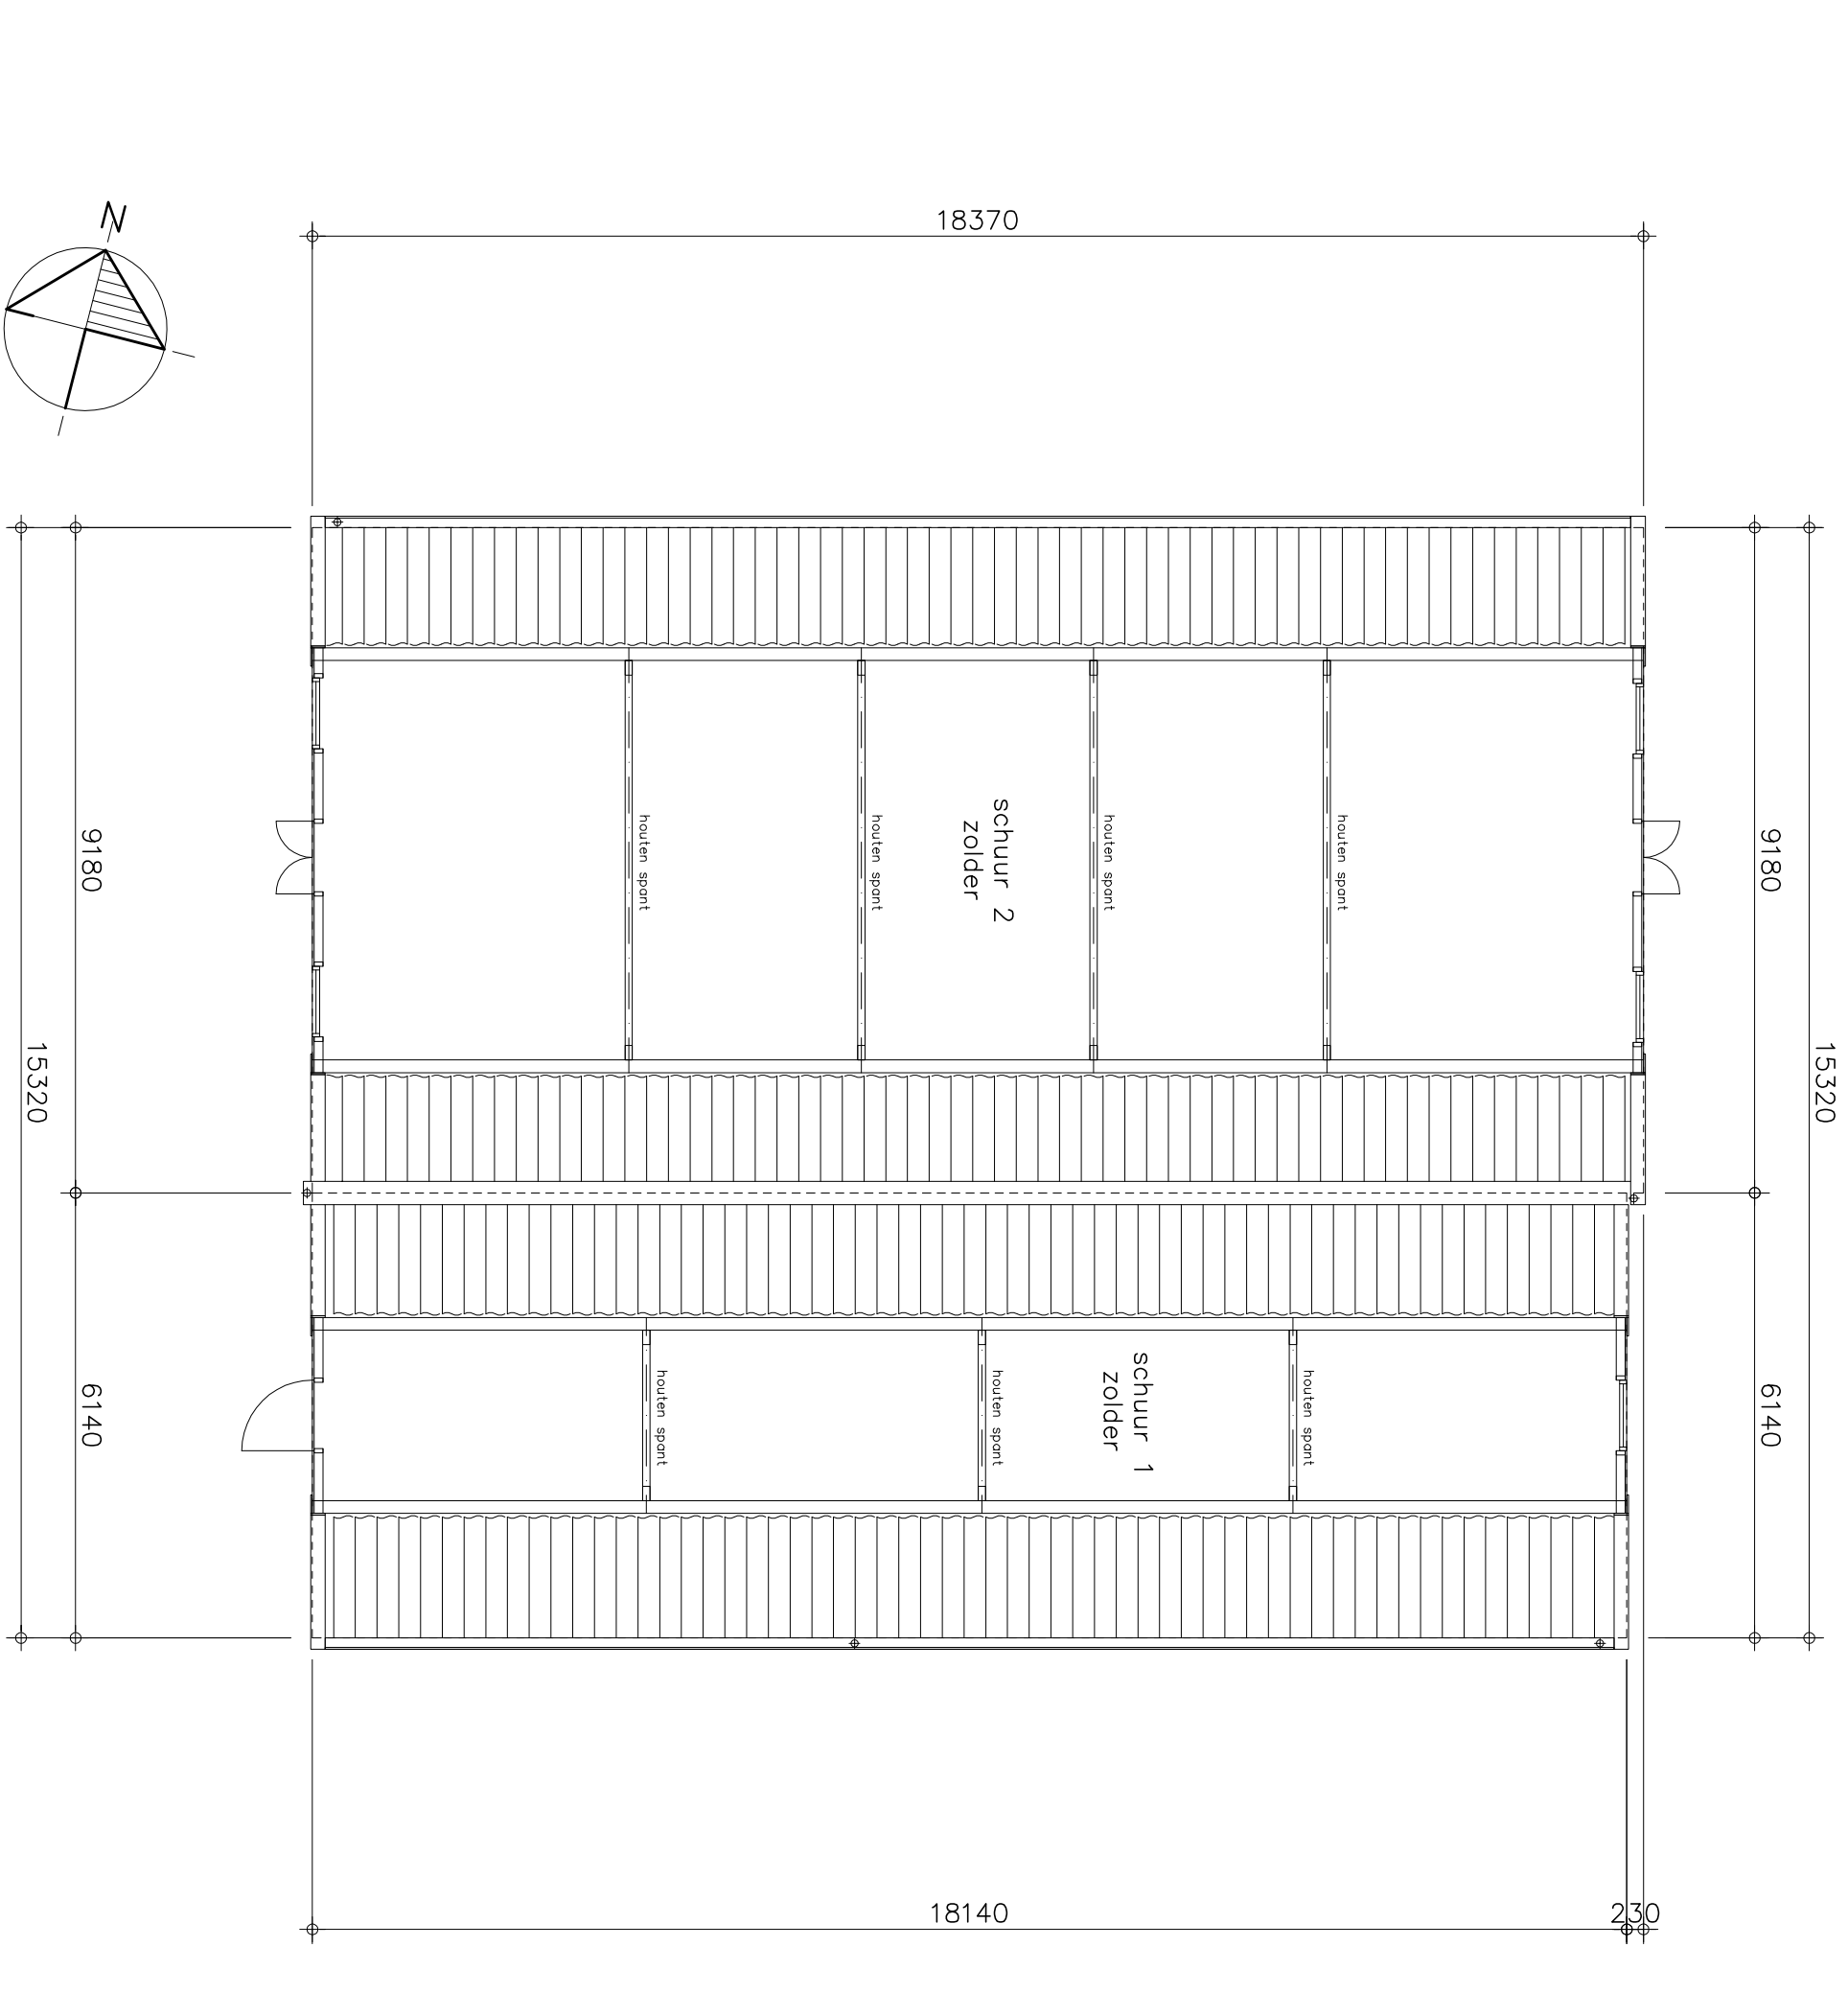
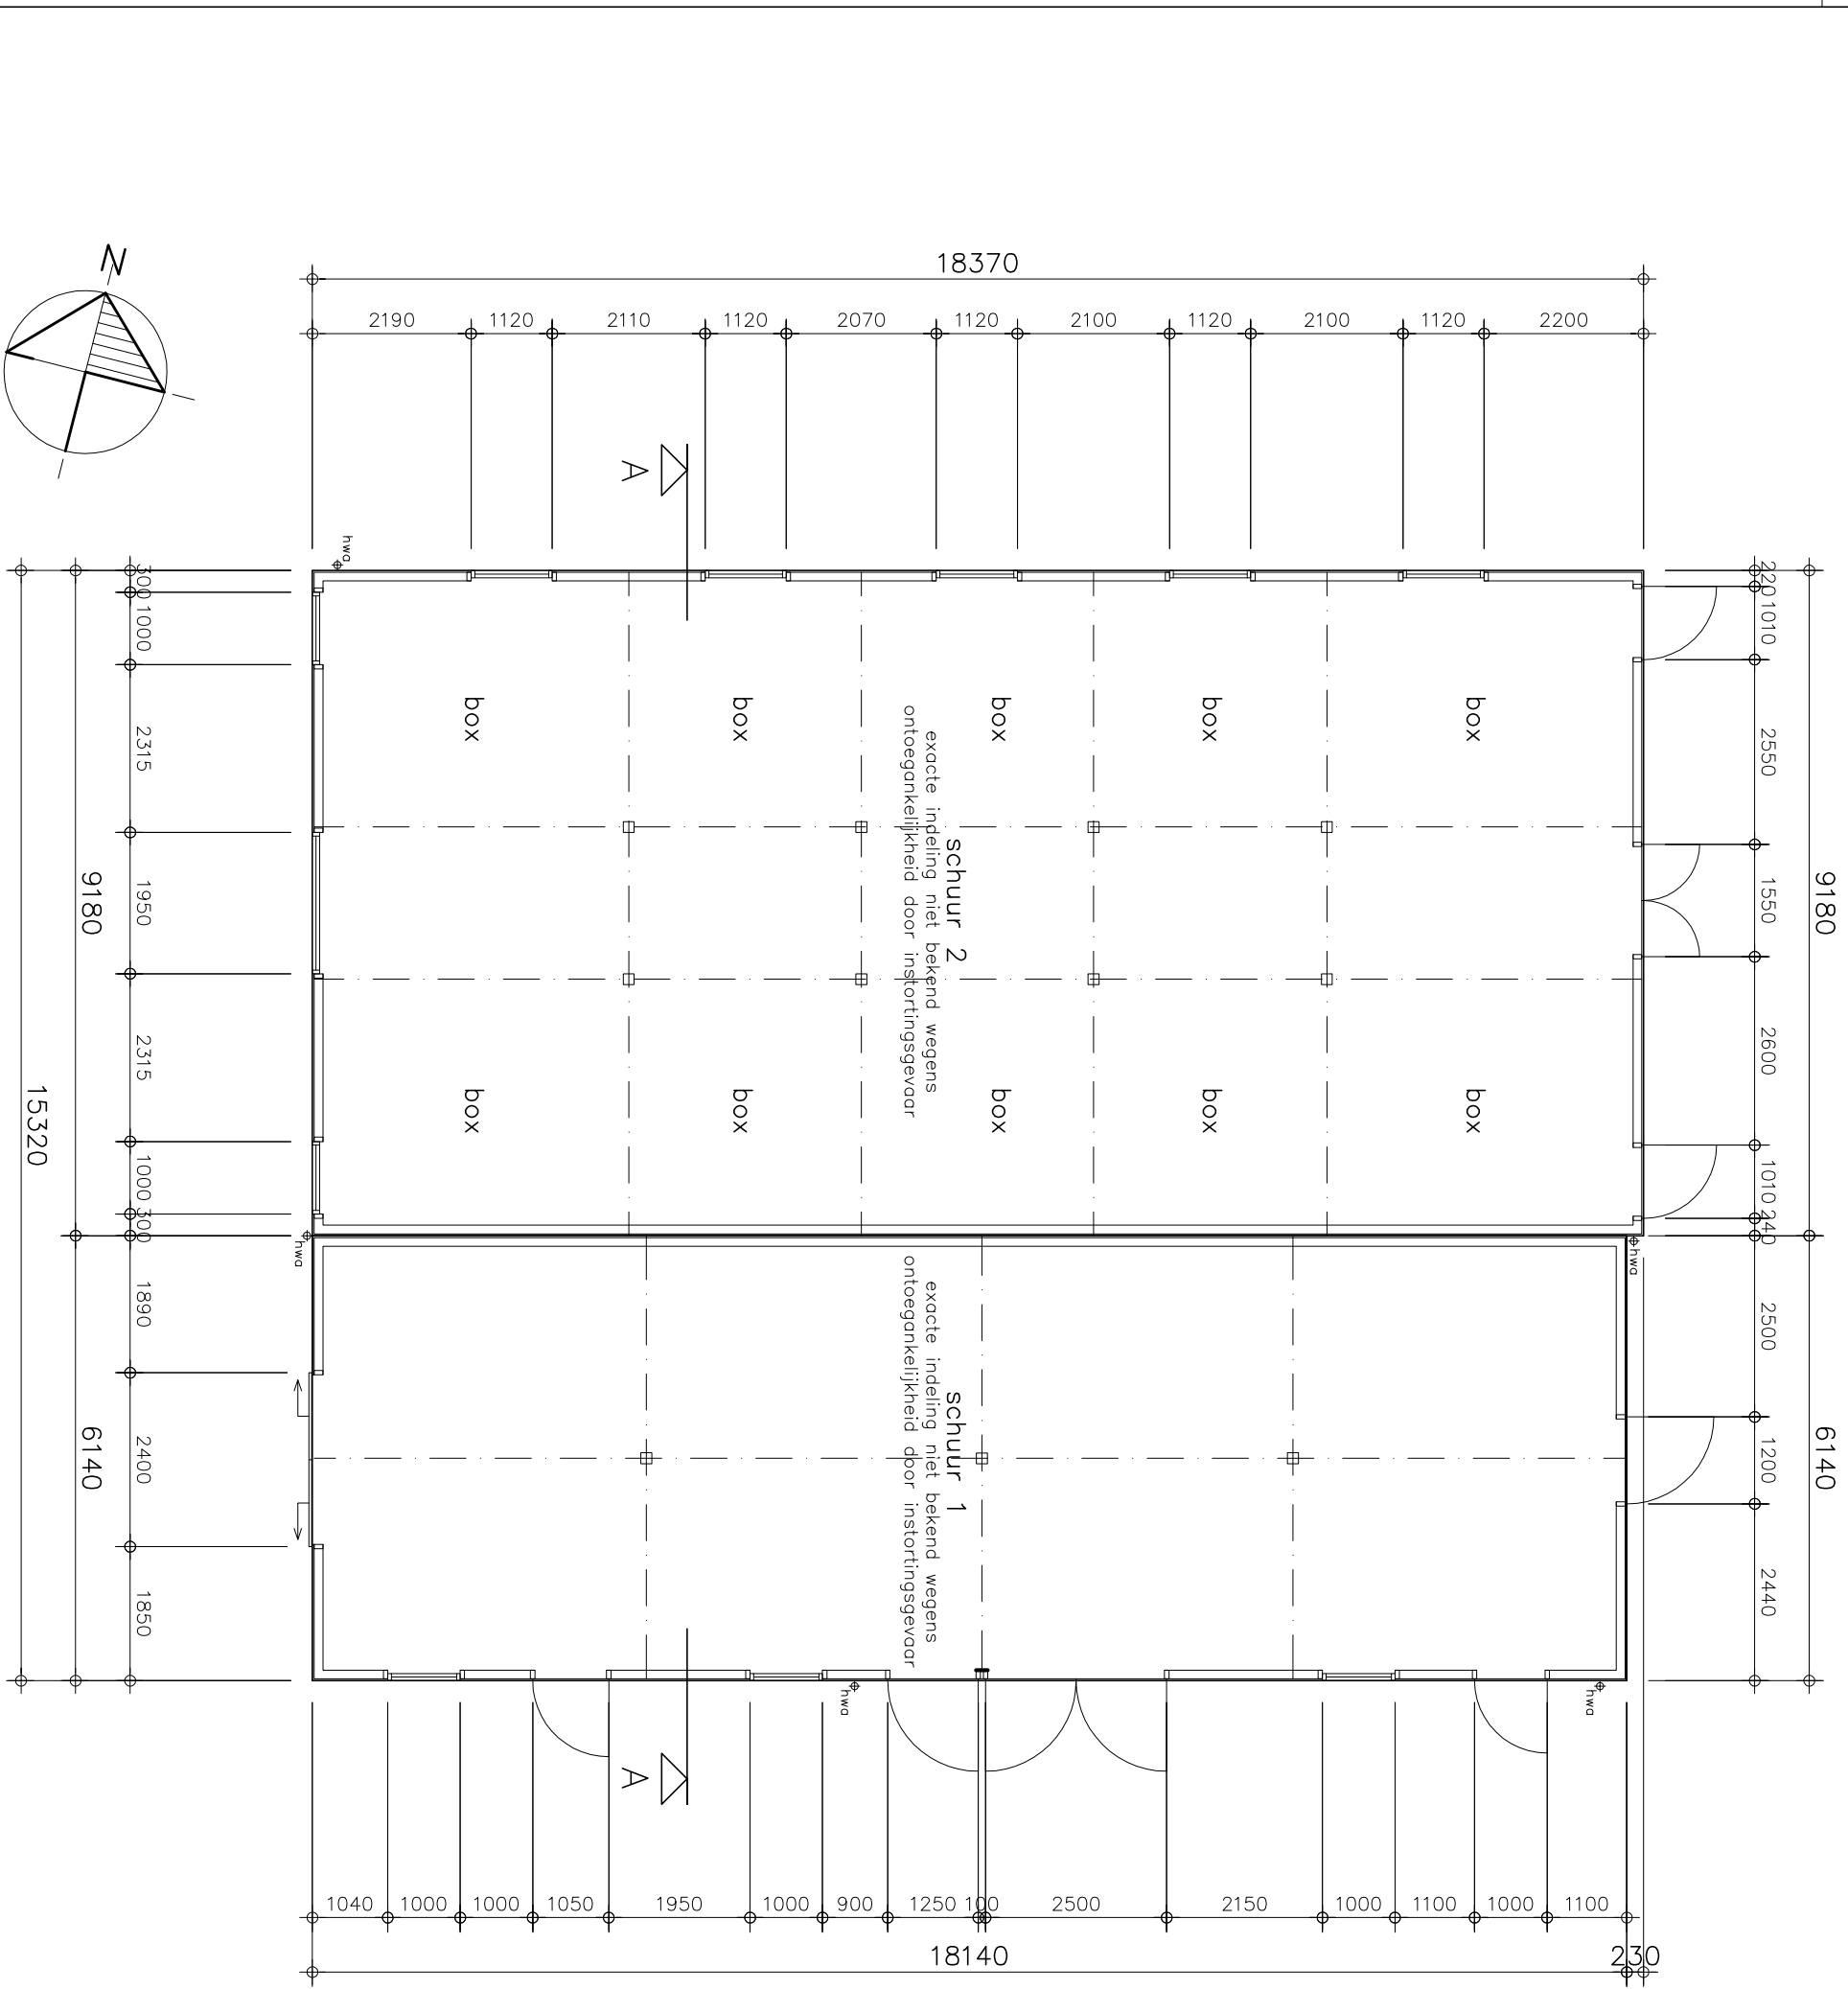
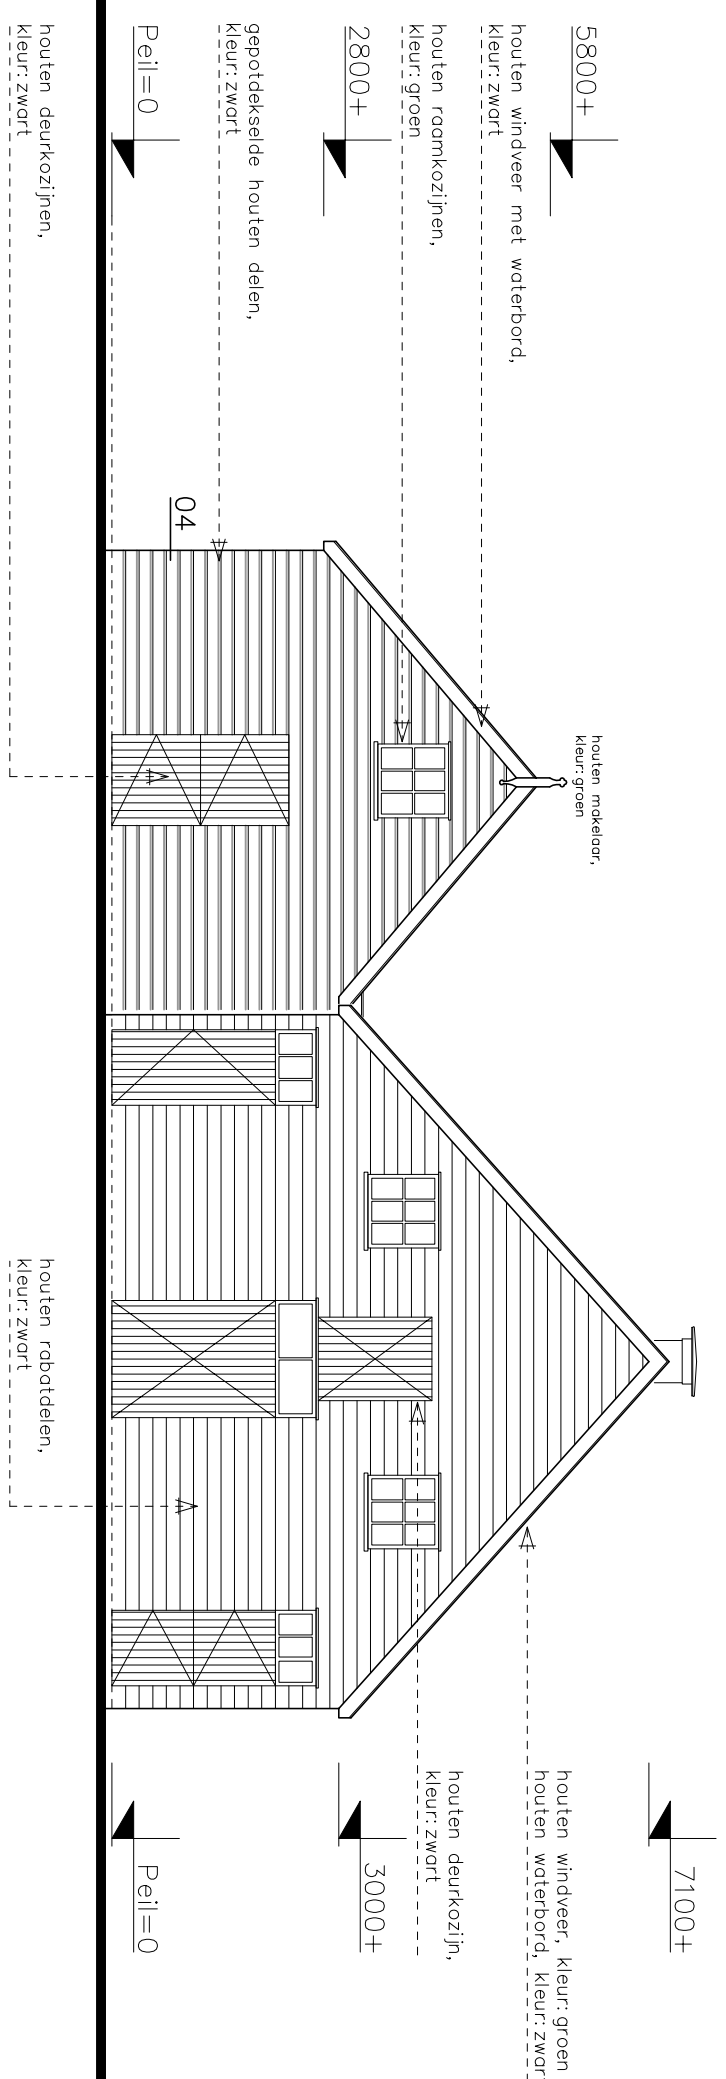
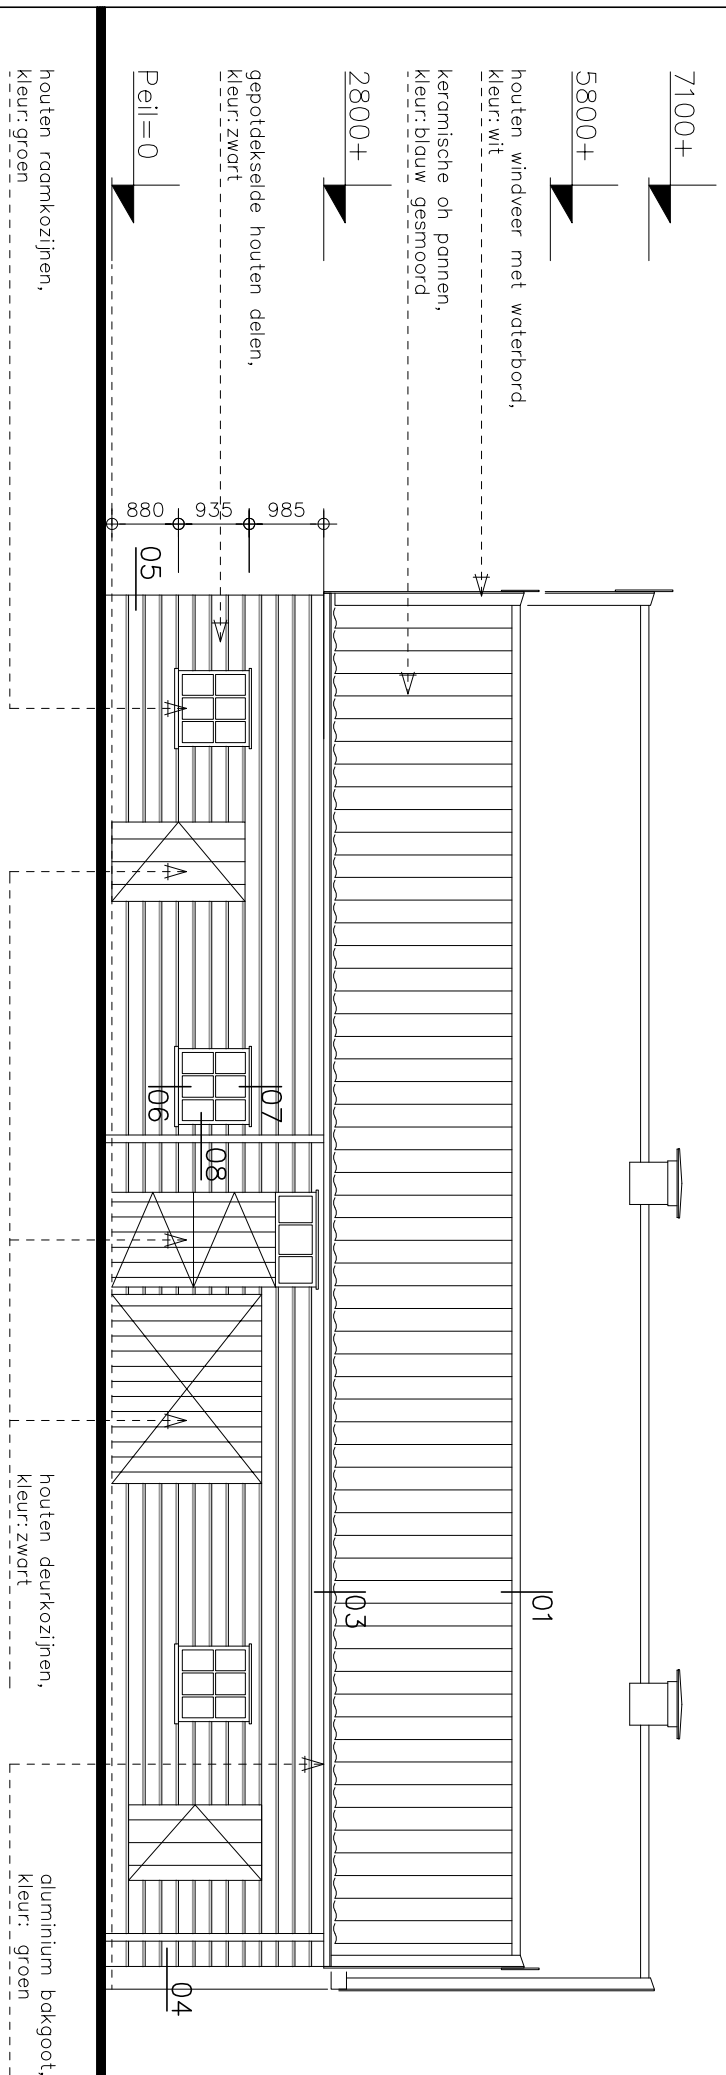
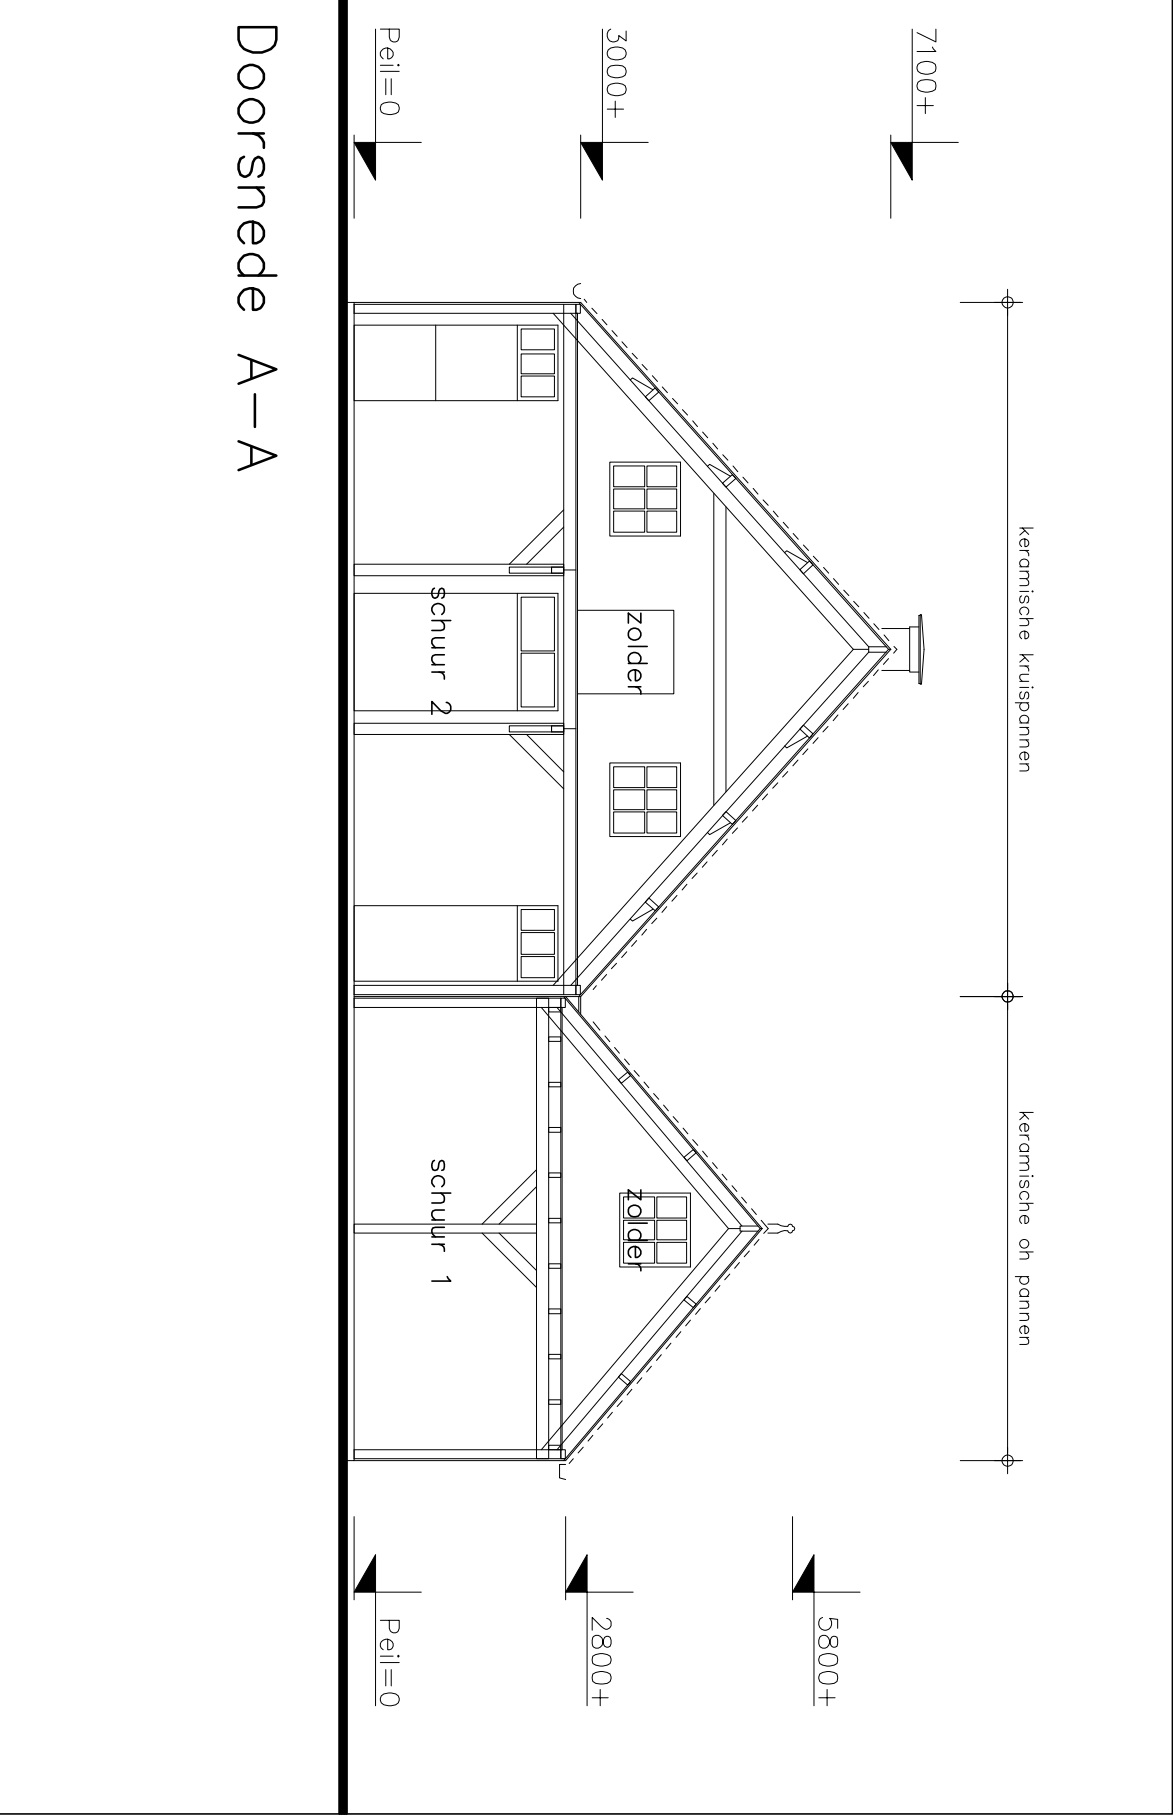
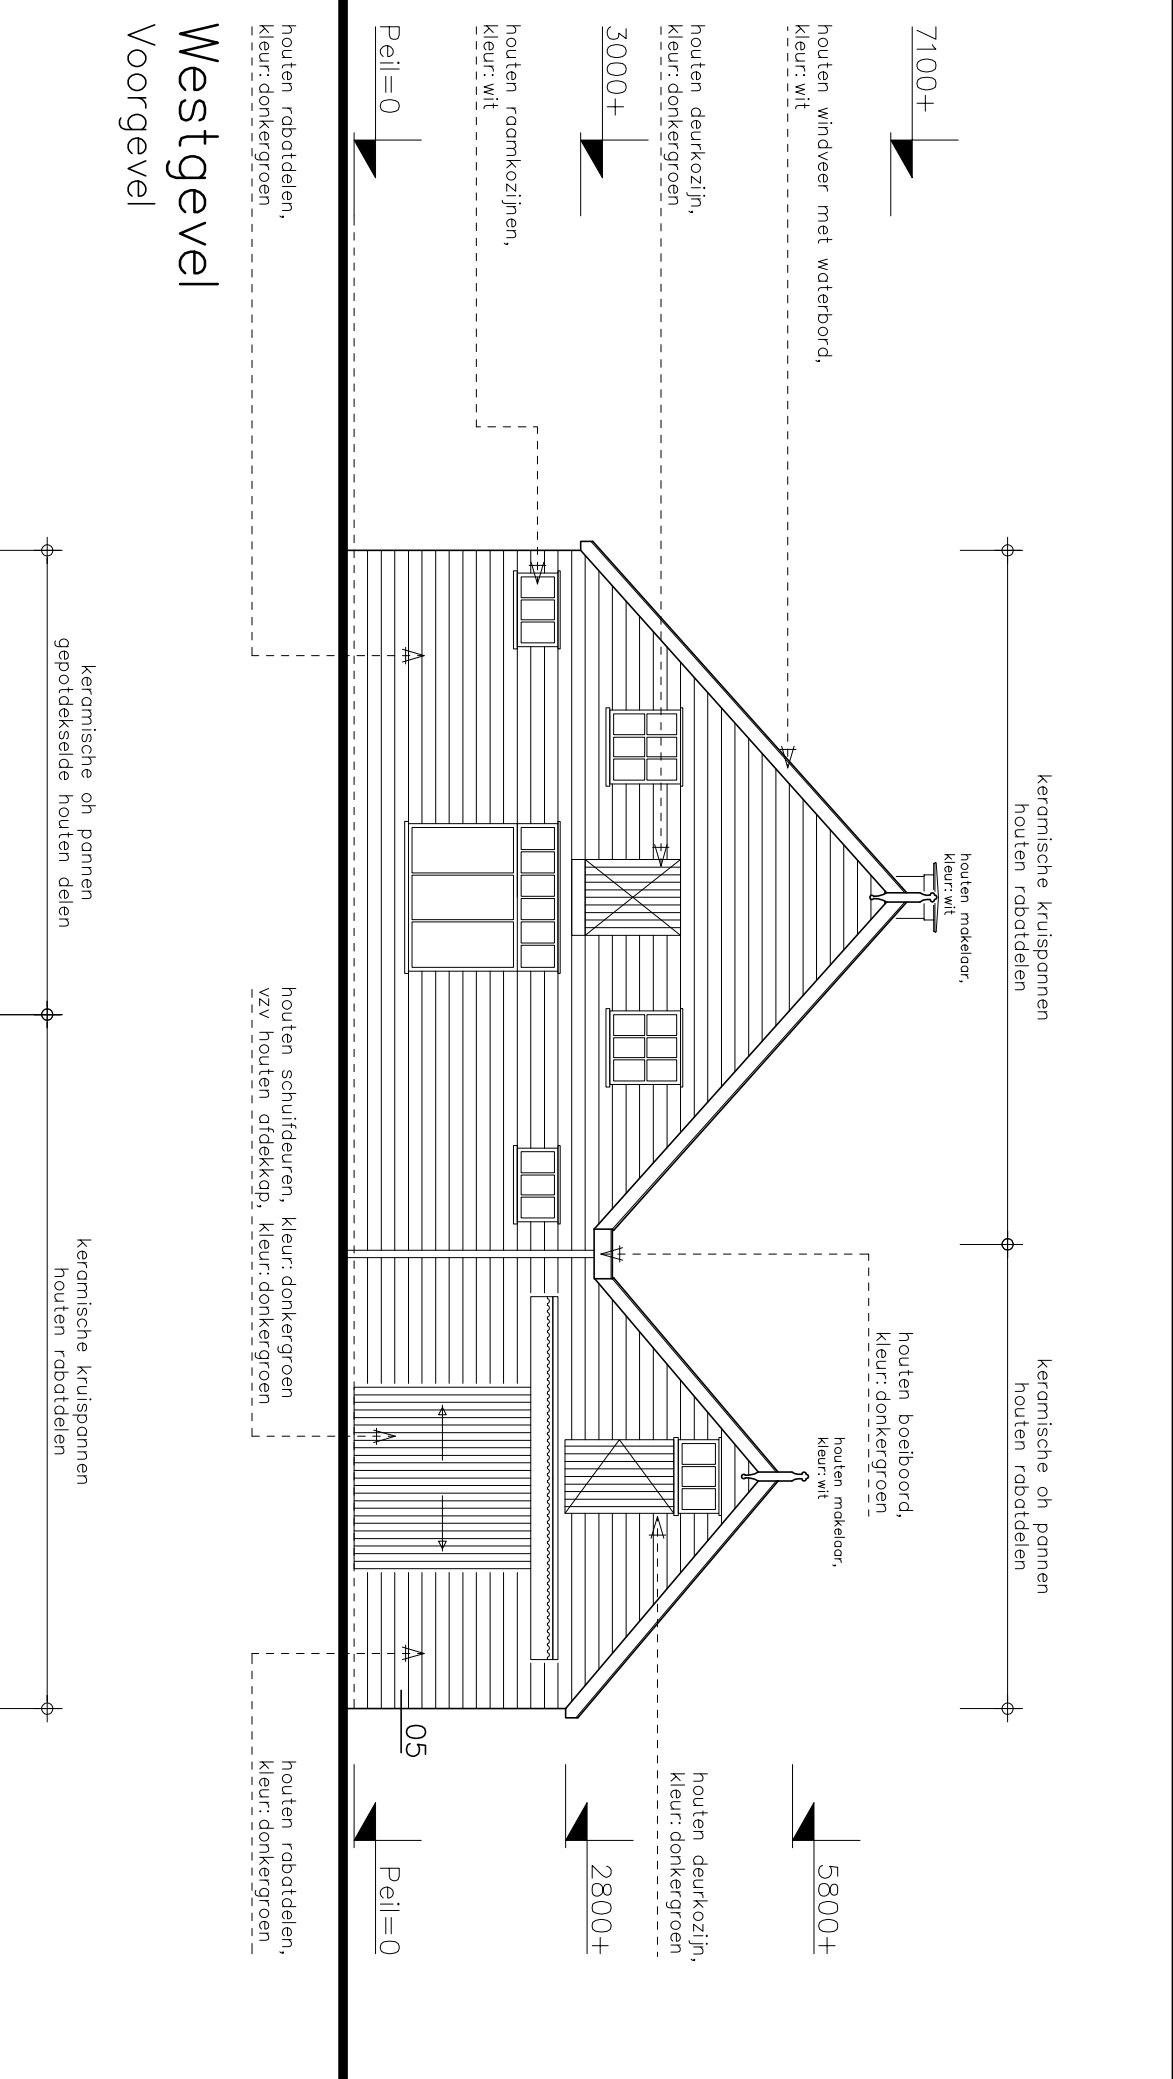


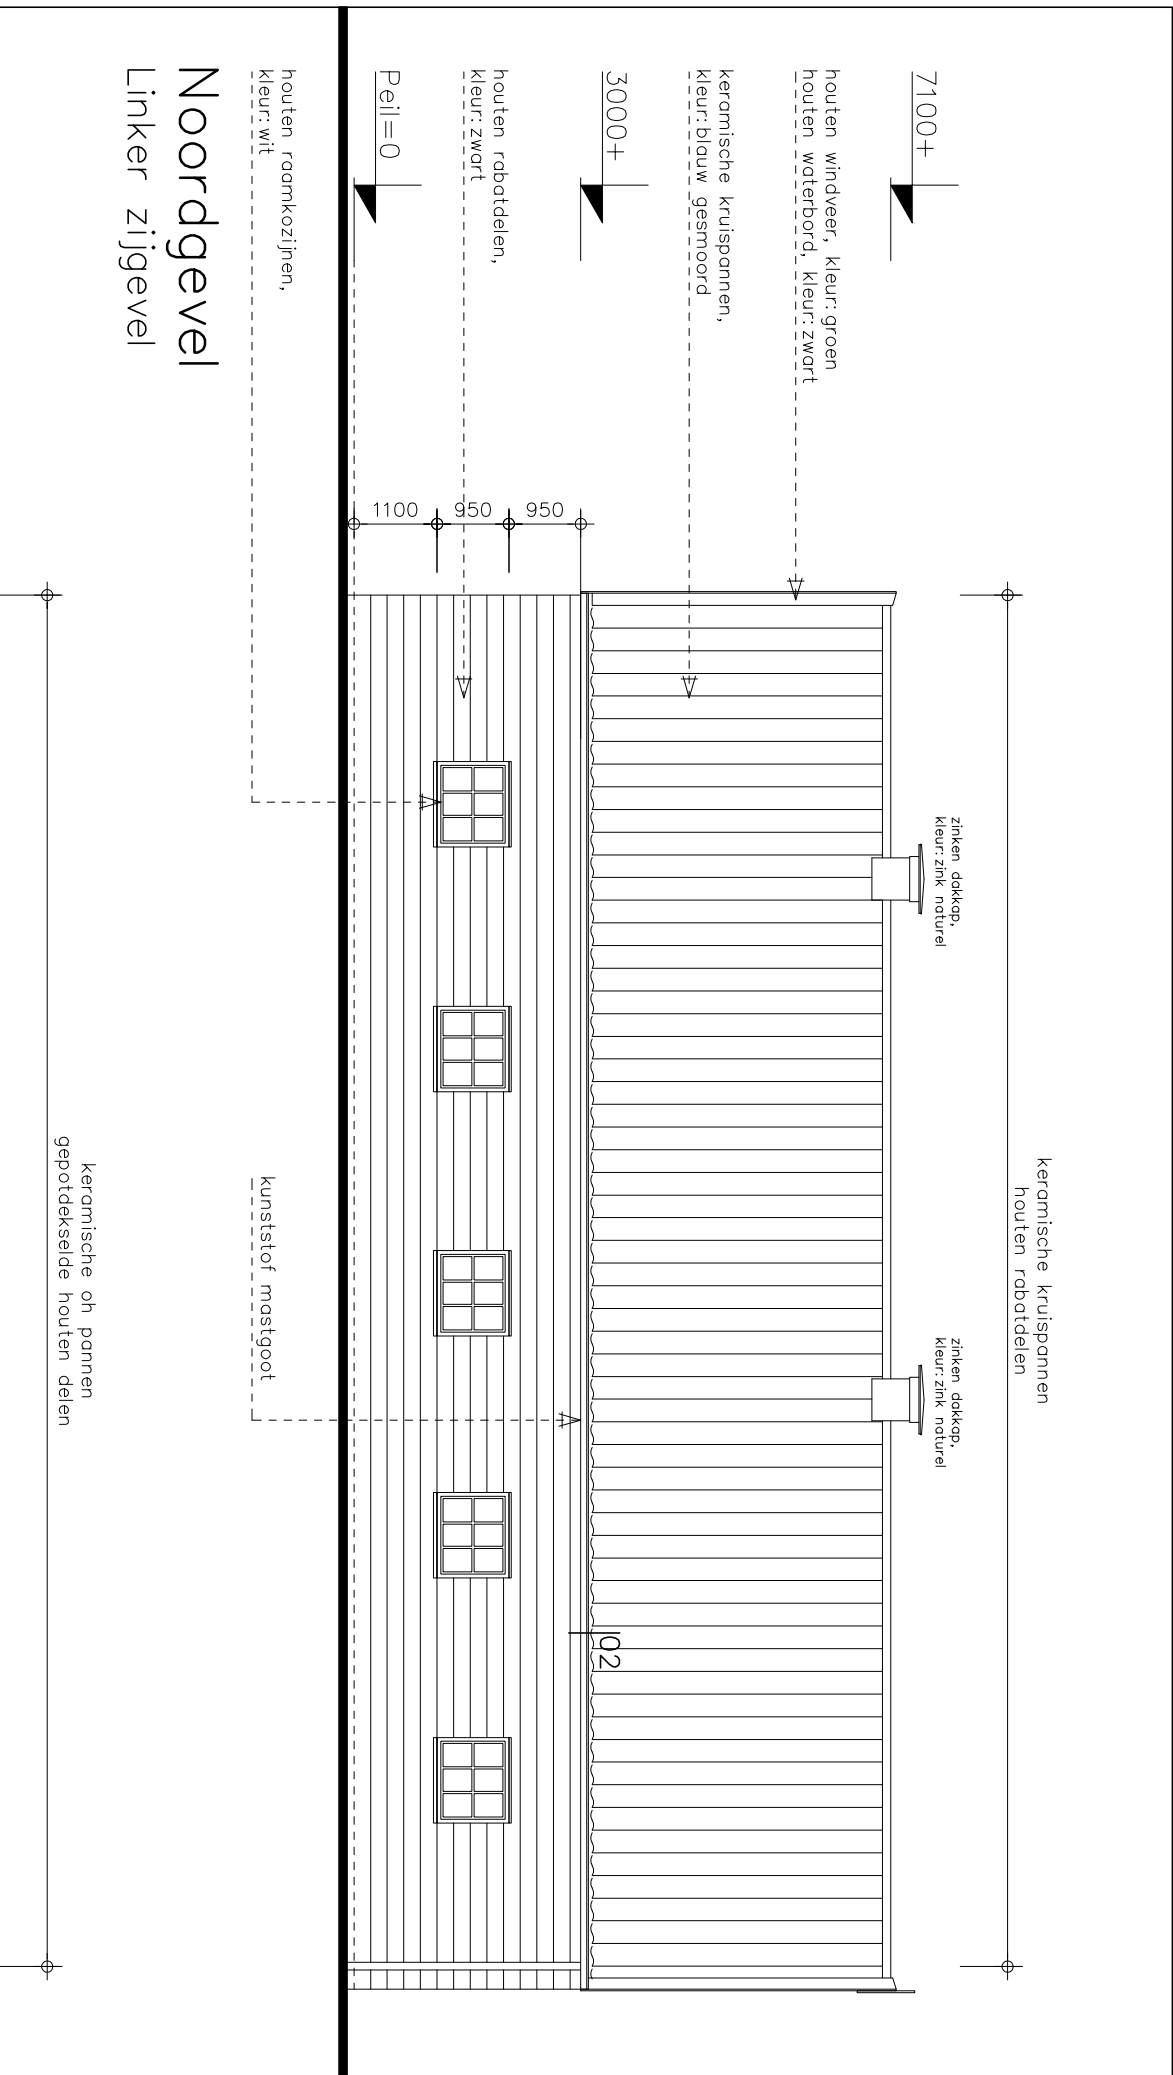

Opmerkingen

- Alle maten in mm.
- Maten in het werk te controleren.
- Ontbrekende maten in het werk te bepalen.
- Voor bijbehorende tekeningen zie IOB documentenlijst 91031D101.

D			
C			
B			
A	01-07-2011	Voor vergunningaanvraag	PS
0	16-06-2011	Voor commentaar	PS
	Nieuw Datum	Omschrijving	TVA PS Get. Profil.

Gemeente Rotterdam, Ontwikkelingsbedrijf
Postbus 6575 3200AN Rotterdam

Restauratie en herbouw monumentale boerderijencomplex
Boszoom 60 3062CB Rotterdam

Schuren - Bestaande toestand
Plattegronden, gevels en doorsnede

Schaal	1:100	Fase	Vergunningsaanvraag(VA)
Formaat	A0	Status	
F 0181 32.1099 E -aligemeen@lob.nl I www.lob.nl			

IOB Project nr.		Blad nr.	
91031	VA B B0001	Reek.	A

Het onderzoek wordt bij IOB, na het van deze tekening mag worden afgeleid en/of gewijzigd op welke wijze dan ook, zonder nadere schriftelijke toestemming van de afgeleverde. Alle archiveringsgegevens.

Begane grond

Gemeten meten zijn buitenwerkse bruto meten tot smijlgen buitenkant dakbeshot en bovenkant voor Binnenzijde niet opgenomen wegens ontoegeveelbaarheid door instortingsgevar.

Verdieping

Gemeten meten zijn buitenwerkse bruto maten tot smijlgen buitenkant dakbeslot en bovenkant voor binnenzijde niet opgenomen wegens ontoegankelijkheid door instortingsgevar.