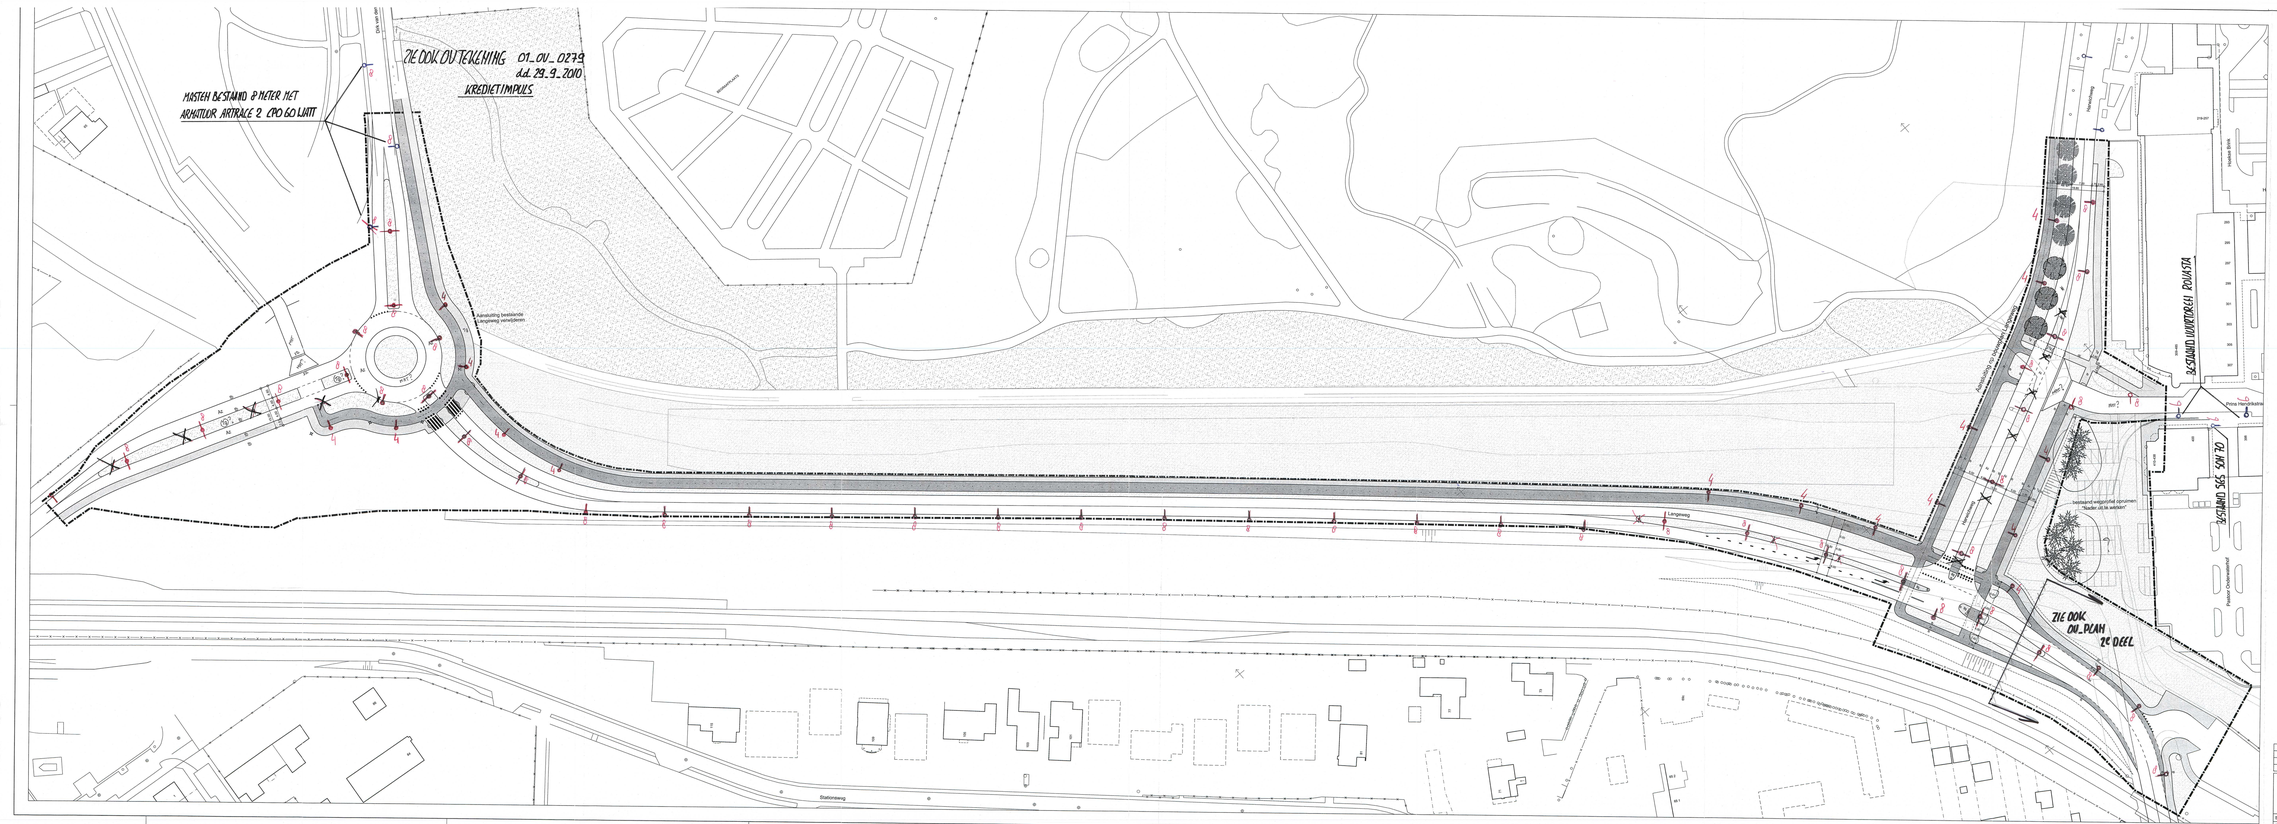
ZIE OOK OV TEKENING 01_OV_0279
d.d. 29-9-2010
KREDIETIMPULS
Stationsweg
Langeweg
BESTAAND WOONBOOT ROUSTA
Aansluiting op bestaande weg verwijderen
Pinksterbloemstraat
