

---

---


OPMERKINGEN

---

---



## SITUATIE

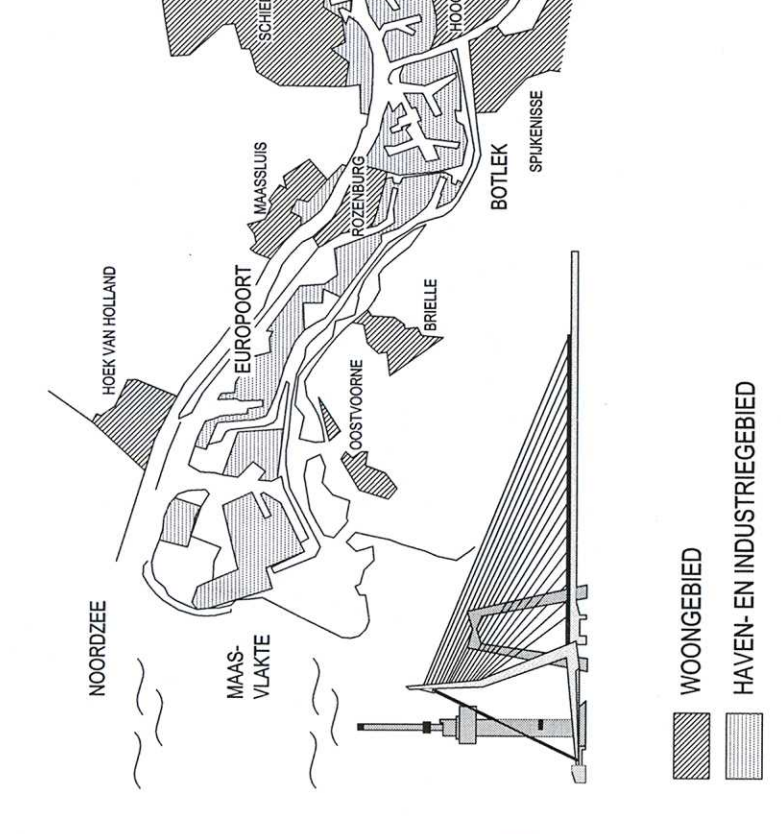

VERSIE

f	
e	
d	
c	Belekkering (Bandenlipj auto's die Binnenrichte gewijzig)
b	Definitief
a	Concept
	Omschrijving
	Werk
Standstaam: MEENT WEGENBOUW 10/12/2016	
Projectcode:	

 **Gemeente Rotterdam**  
Gemeentewerken  
Ingenieursbureau  
Galvanistraat 15  
Postbus 6633  
3002 AP ROTTERDAM  
Telefoon : 010 489 7892

## CENTRUM


<b>STADSDRIEHOEK</b> <b>MEENT - RECONSTRUCTIE</b> <b>MEENT MIDDEN EN OOST</b>	Beoordeling: _____	Nummer: _____
	Geografische code: 01-10-20	
	Formaat: 1040 x 594	Blad van _____

S. Bouhaloul	Gedirecteerd:	R. van der Pluijm
03-03-2009	Peraat	



# BESTAANDE SITUATIE

SCHAAL 1:500

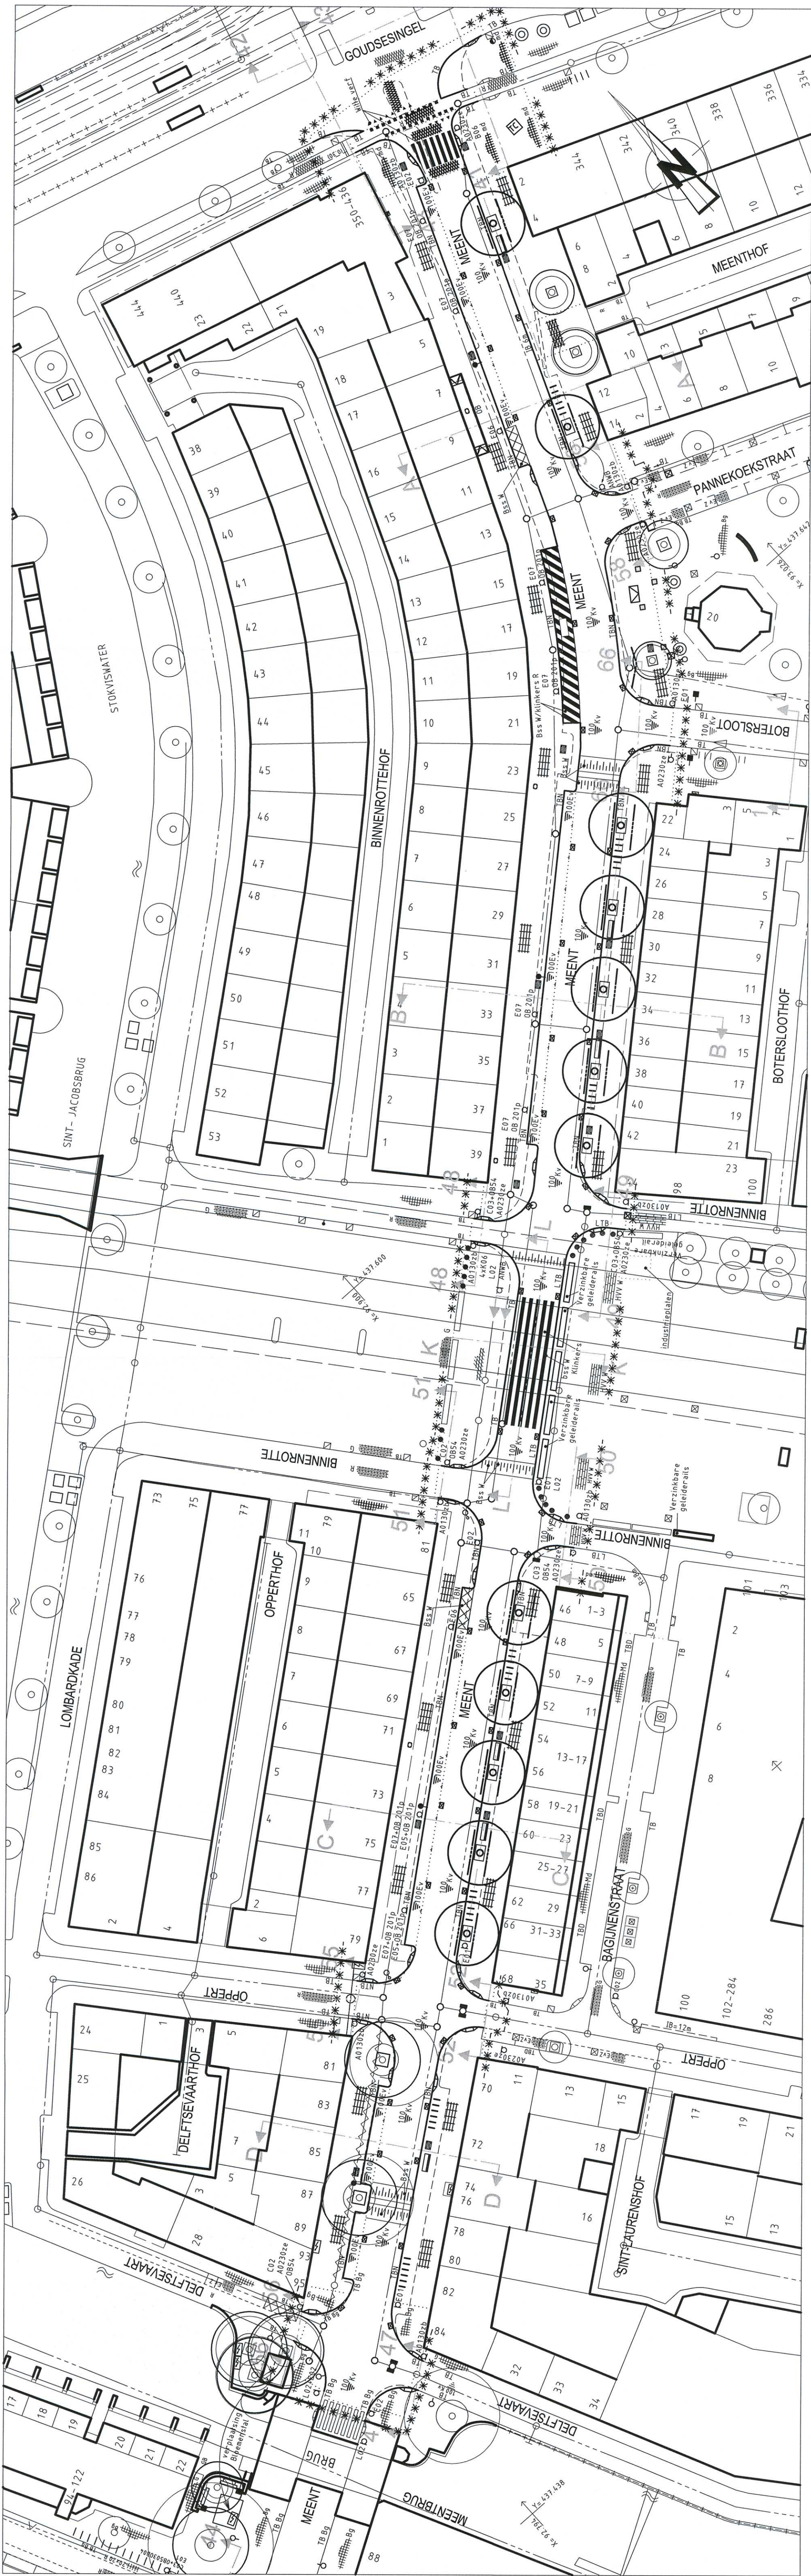

## NIEUWE SITUATIE

SCHAAL 1:500