


Bijlage Locatie Tijdelijke Bemaling



Figuur 1: Locatie gemaal Achillesstraat

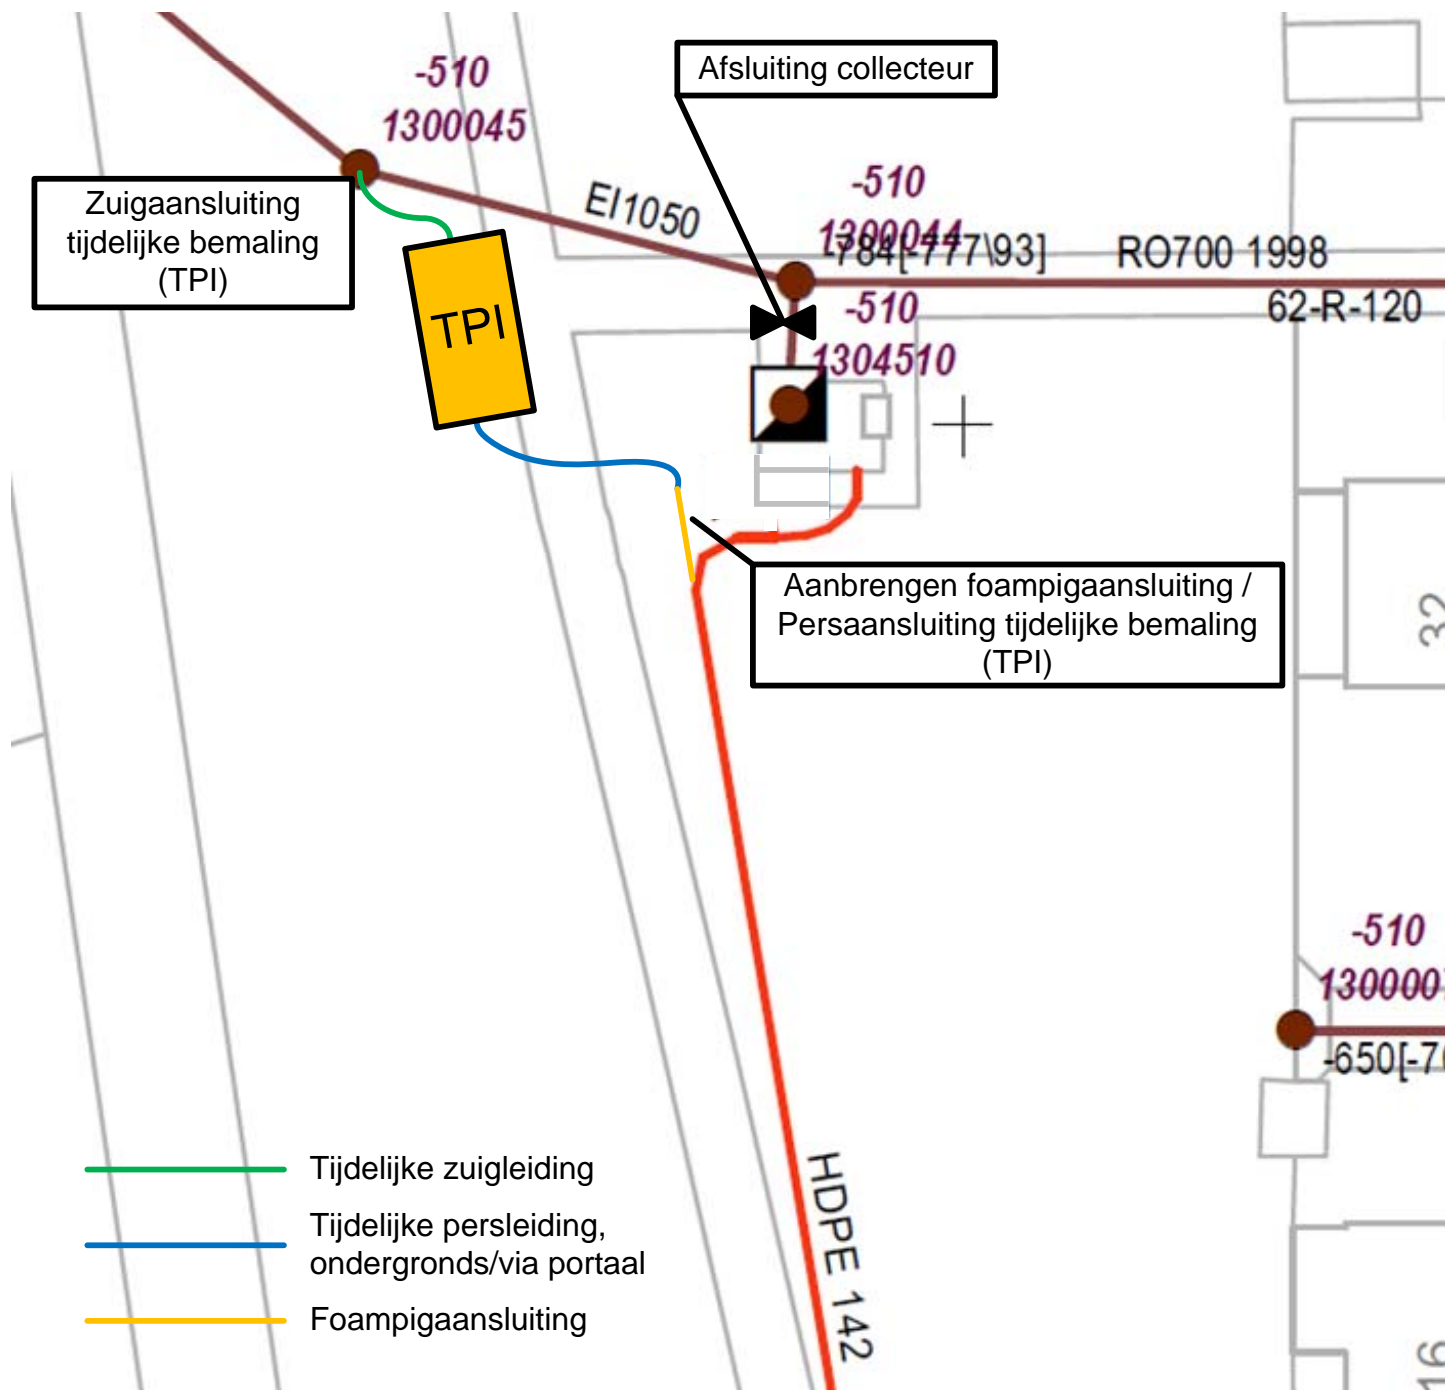

Figuur 2: Principeschets Tijdelijke bemaling