

Cgb-nummer	UTS	Woonplaats	Straatnaam	Postcode	Huisnr	Lasnr
001000	RT-C	ROTTERDAM	DELFTSEPLN	3013AA	27-30	
Lasmof	BK21	Firma naam	VWNB	Bestrating	<del>Vast</del> (asfalt, betonplaat etc)	Opmerkingen
Lasbehuizing		Lasser(RAV)	V.EIJK		<del>Los</del> (tegels, klinkers etc)	LAS IN NOODSTROOM
Lastechniek	Wurg <del>Module</del> <del>Fusie</del>	Datum	09-12-2009		<del>Geen</del> (zand, aarde etc)	RUIJTE

30x4x0.5 GPVC mb 309240 —●— 30x4x0.5 GPVC mb 309240  
1-60 — 1-60

Cgb-nummer	UTS	Woonplaats	Straatnaam	Postcode	Huisnr	Lasnr
001000	RT-C	ROTTERDAM	DELFTSEPLN	3013AA	27-30	
Lasmof	BK21	Firma naam	VWNB	Bestrating	<del>Vast</del> (asfalt, betonplaat etc)	Opmerkingen
Lasbehuizing		Lasser(RAV)	WALRAVEN		<del>Los</del> (tegels, klinkers etc)	LAS OP 1e VERD IN GOOT
Lastechniek	Wurg <del>Module</del> <del>Fusie</del>	Datum	09-12-2009		<del>Geen</del> (zand, aarde etc)	PARKEER GARAGE


50x4x0.5 GPVC mb 309238 —●— 50x4x0.5 GPVC mb 309238  
1-100 — 1-100

Cgb-nummer	UTS	Woonplaats	Straatnaam	Postcode	Huisnr	Lasnr
001000	RT-C	ROTTERDAM	DELFTSEPLN	3013AA	<del>27-30</del>	
Lasmof	BK21	Firma naam	VWNB	Bestrating	<del>Vast</del> (asfalt, betonplaat etc)	Opmerkingen
Lasbehuizing		Lasser(RAV)	V.EIJK		<del>Los</del> (tegels, klinkers etc)	LAS OP 1e VERD IN GOOT
Lastechniek	<del>Wurg</del> <del>Module</del> <del>Fusie</del>	Datum	09-12-2009		<del>Geen</del> (zand, aarde etc)	PARKEER GARAGE

30x4x0.5 GPVC mb 309234      30x4x0.5 GPVC mb 309234


1-60      1-60

Cgb-nummer	UTS	Woonplaats	Straatnaam	Postcode	Huisnr	Lasnr
001000	RT-C	ROTTERDAM	DELFTSEPLN	3013AA	27 J	2222
Lasmof	BK21	Firma naam	VWNB	Bestrating	<del>Vast</del> (asfalt, betonplaat etc.)	Opmerkingen
Lasbehuizing		Lasser(RAV)	WALRAVEN		<del>Los</del> (tegels, klinkers etc.)	
Lastechniek	<del>Wurg</del> <del>Module</del> <del>Fusie</del>	Datum	09-12-2009		<del>Geen</del> (Zand, aarde etc.)	

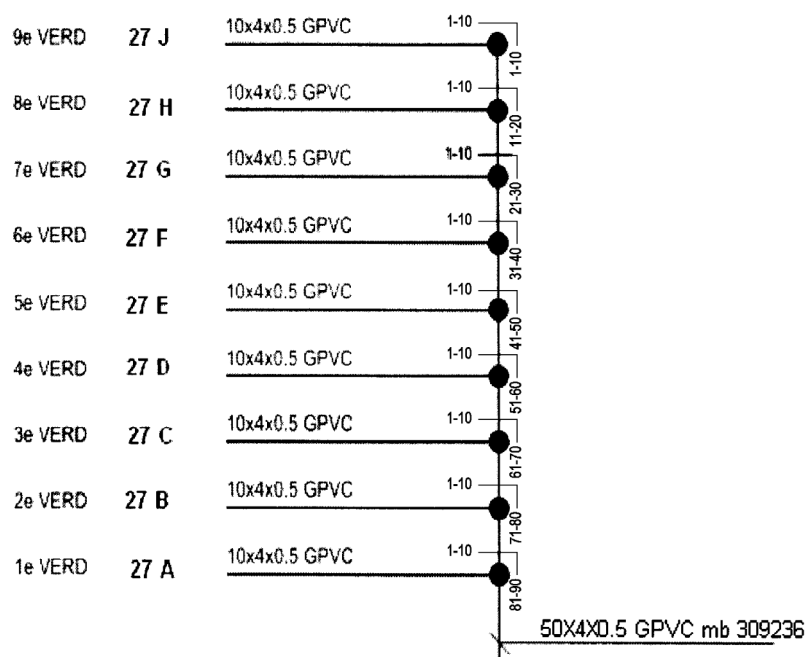


Cgb-nummer	UTS	Woonplaats	Straatnaam	Postcode	Huisnr	Lasnr
001000	RT-C	ROTTERDAM	DELFTSEPLN	3013AA	27 G	2222

Lasmof	BK21	Firmaam	VWNB	Bestrating	<del>Vast</del> (asfalt, betonplaat etc.)	Opmerkingen
Lasbehuizing		Lasser(RAV)	WALRAVEN		<del>Los</del> (tegels, klinkers etc.)	
Lastechniek	<del>Wurg</del> <del>Module</del> <del>Frame</del>	Datum	09-12-2009		<del>Geen</del> (Zand, aarde etc.)	

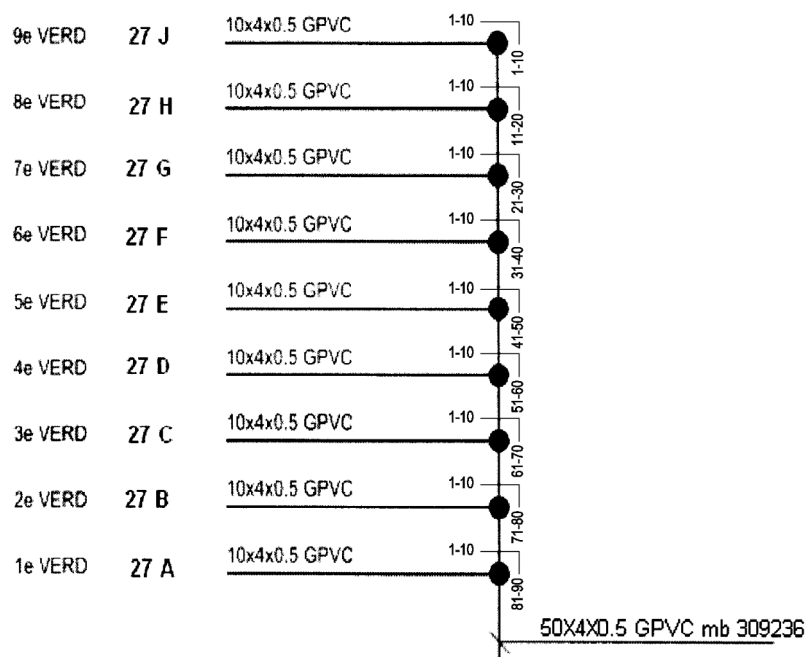


Cgb-nummer	UTS	Woonplaats	Straatnaam	Postcode	Huisnr	Lasnr
001000	RT-C	ROTTERDAM	DELFTSEPLN	3013AA	27 F	2222

Lasmof	BK21	Firmaam	VWNB	Bestrating	<del>Vast</del> (asfalt, betonplaat etc.)	Opmerkingen
Lasbehuizing		Lasser(RAV)	WALRAVEN		<del>Los</del> (tegels, klinkers etc.)	
Lastechniek	<del>Wurg</del> <del>Module</del> <del>Frame</del>	Datum	09-12-2009		<del>Geen</del> (Zand, aarde etc.)	

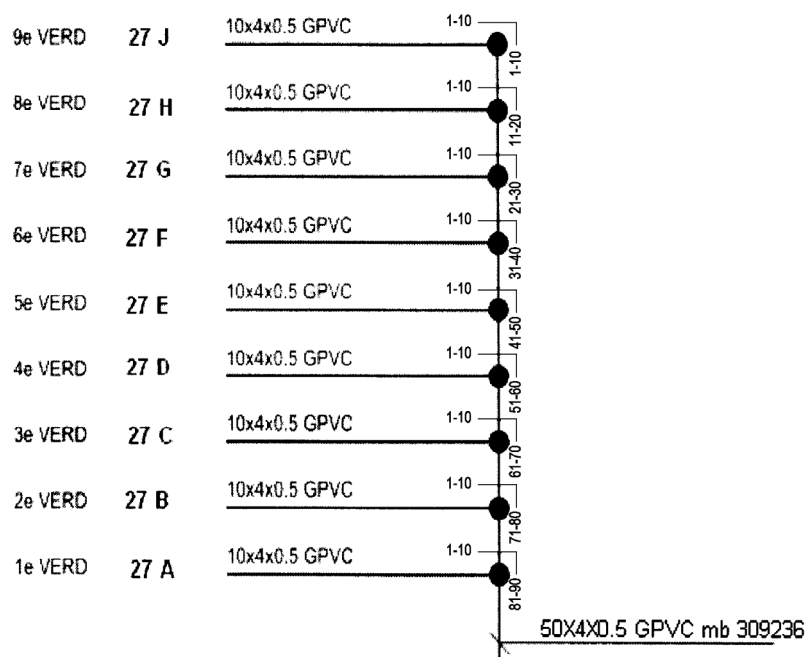


Cgb-nummer	UTS	Woonplaats	Straatnaam	Postcode	Huisnr	Lasnr
001000	RT-C	ROTTERDAM	DELFTSEPLN	3013AA	27 E	2222

Lasmof	BK21	Firmaam	VWNB	Bestrating	<del>Vast</del> (asfalt, betonplaat etc.)	Opmerkingen
Lasbehuizing		Lasser(RAV)	WALRAVEN		<del>Los</del> (tegels, klinkers etc.)	
Lastechniek	<del>Wurg</del> <del>Module</del> <del>Frame</del>	Datum	09-12-2009		<del>Geen</del> (Zand, aarde etc.)	

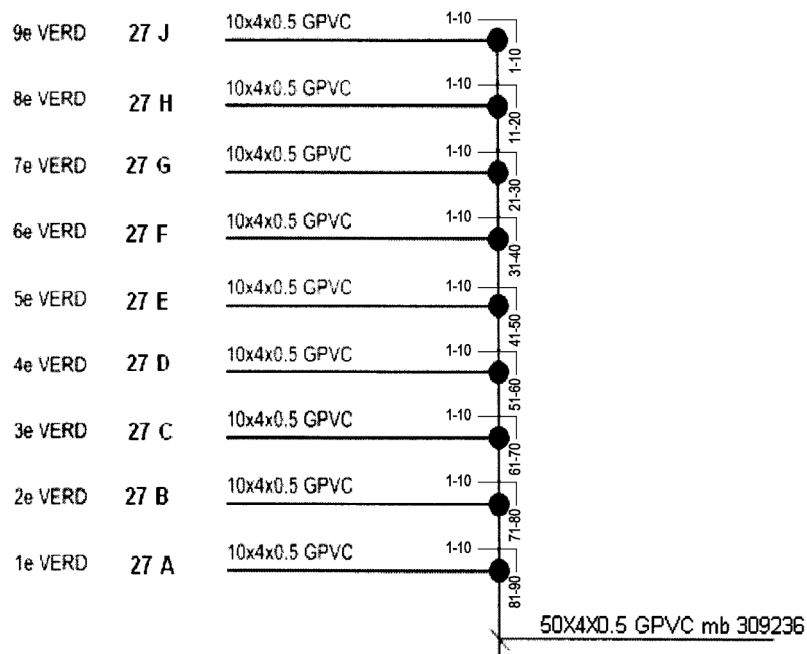


Cgb-nummer	UTS	Woonplaats	Straatnaam	Postcode	Huisnr	Lasnr
001000	RT-C	ROTTERDAM	DELFTSEPLN	3013AA	27 D	2222

Lasmof	BK21	Firmaam	VWNB	Bestrating	<del>Vast</del> (asfalt, betonplaat etc.)	Opmerkingen
Lasbehuizing		Lasser(RAV)	WALRAVEN		<del>Los</del> (tegels, klinkers etc.)	
Lastechniek	<del>Wurg</del> <del>Module</del> <del>Frame</del>	Datum	09-12-2009		<del>Geen</del> (Zand, aarde etc.)	

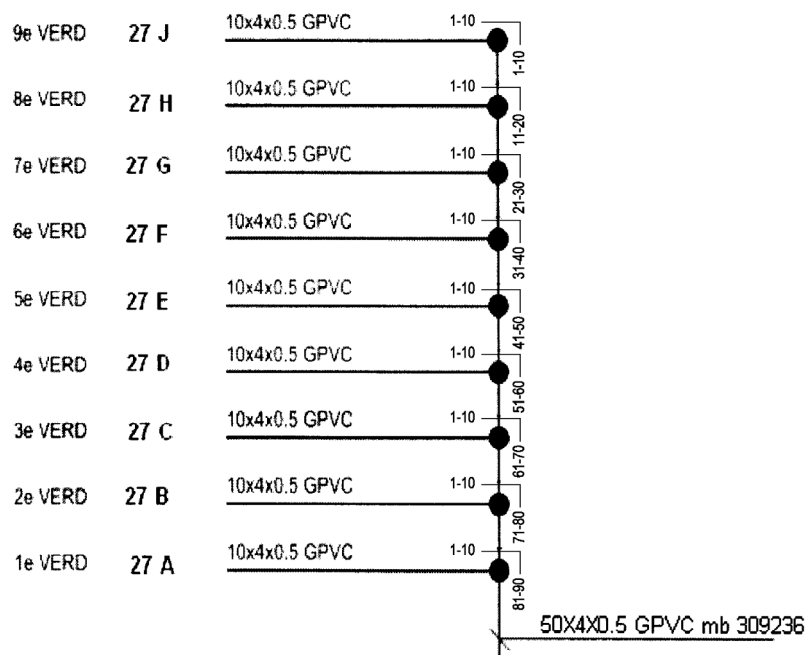


Cgb-nummer	UTS	Woonplaats	Straatnaam	Postcode	Huisnr	Lasnr
001000	RT-C	ROTTERDAM	<b>DELFTSEPLN</b>	<b>3013AA</b>	<b>27 C</b>	<b>2222</b>

Lasmof	BK21	Firmaam	VWNB	Bestrating	<del>Vast</del> (asfalt, betonplaat etc.)	Opmerkingen
Lasbehuizing		Lasser(RAV)	WALRAVEN		<del>Los</del> (tegels, klinkers etc.)	
Lastechniek	<del>Wurg</del> <del>Module</del> <del>Staple</del>	Datum	09-12-2009		<del>Geen</del> (Zand, aarde etc.)	

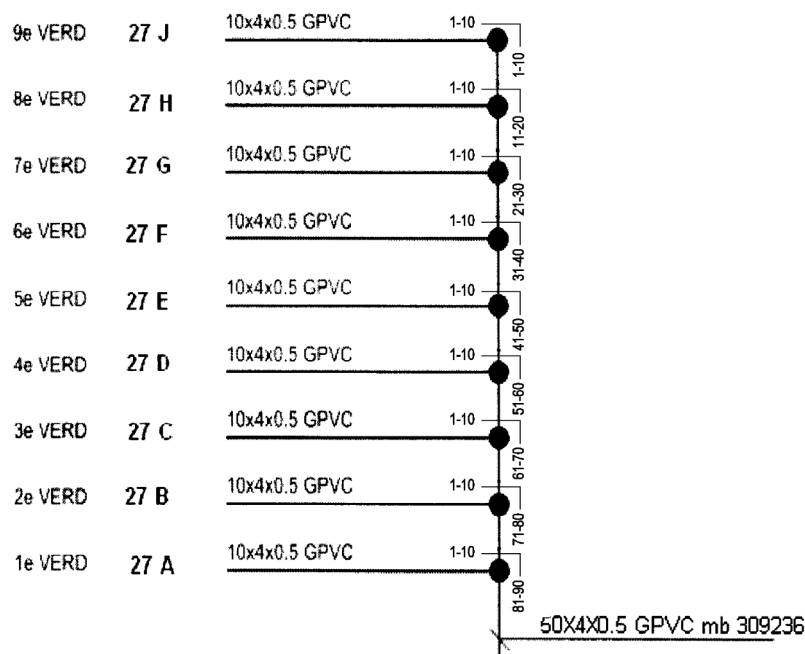


Cgb-nummer	UTS	Woonplaats	Straatnaam	Postcode	Huisnr	Lasnr
001000	RT-C	ROTTERDAM	<b>DELFTSEPLN</b>	<b>3013AA</b>	<b>27 B</b>	<b>2222</b>

Lasmof	BK21	Firmaam	VWNB	Bestrating	<del>Vast</del> (asfalt, betonplaat etc.)	Opmerkingen
Lasbehuizing		Lasser(RAV)	WALRAVEN		<del>Los</del> (tegels, klinkers etc.)	
Lastechniek	<del>Wurg</del> <del>Module</del> <del>Staple</del>	Datum	09-12-2009		<del>Geen</del> (Zand, aarde etc.)	

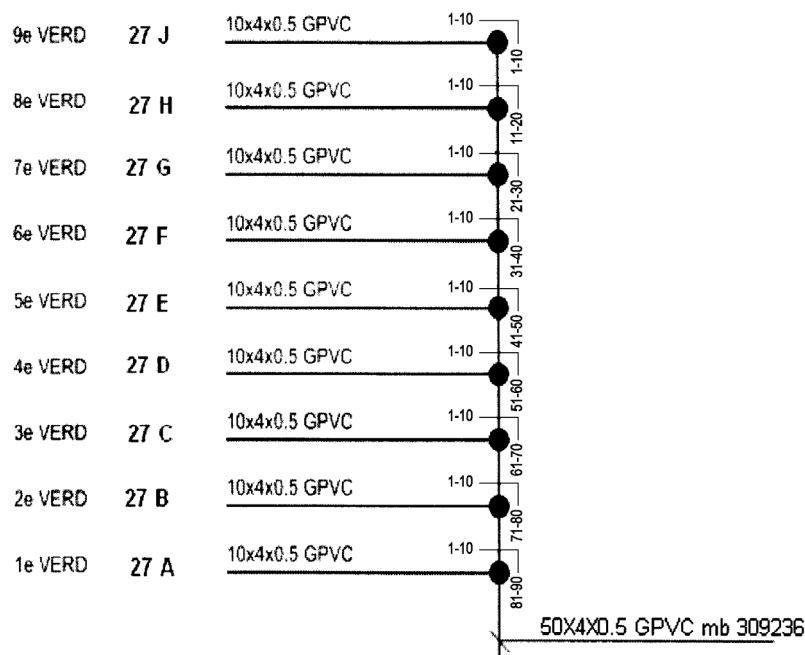


Cgb-nummer	UTS	Woonplaats	Straatnaam	Postcode	Huisnr	Lasnr
001000	RT-C	ROTTERDAM	DELFTSEPLN	3013AA	27 A	2222

Lasmof	BK21	Firma naam	VWNB	Bestrating	<del>Vast</del> (asfalt, betonplaat etc.)	Opmerkingen
Lasbehuizing		Lasser(RAV)	WALRAVEN		<del>Los</del> (tegels, klinkers etc.)	
Lastechniek	<del>Wurg</del> <del>Module</del> <del>Stulp</del>	Datum	09-12-2009		<del>Geen</del> (Zand, aarde etc.)	

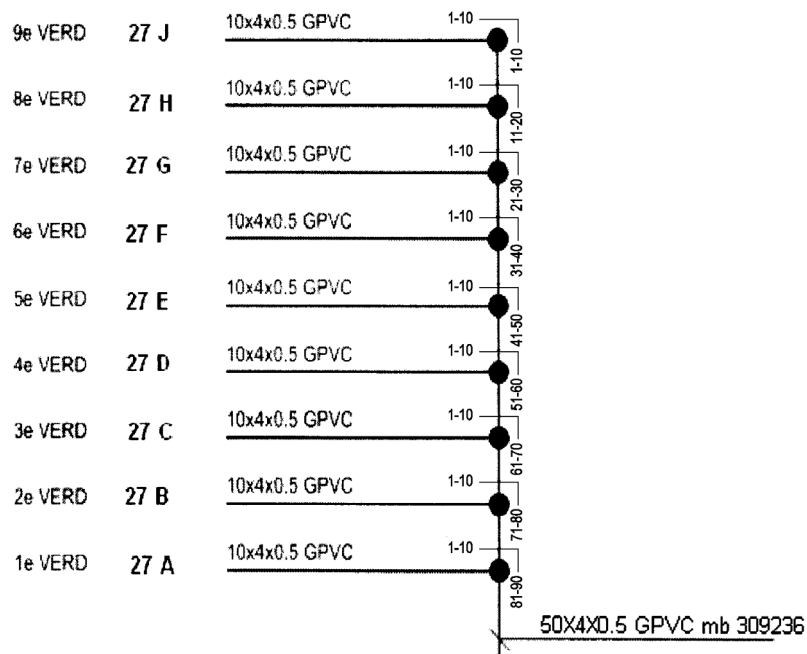


Cgb-nummer	UTS	Woonplaats	Straatnaam	Postcode	Huisnr	Lasnr
001000	RT-C	ROTTERDAM	DELFTSEPLN	3013AA	27 P	2220


Lasmof	BK21	Firma naam	VWNB	Bestrating	<del>Vast</del> (asfalt, betonplaat etc.)	Opmerkingen
Lasbehuizing		Lasser(RAV)	WALRAVEN		<del>Los</del> (tegels, klinkers etc.)	
Lastechniek	<del>Wurg</del> <del>Module</del> <del>Stulp</del>	Datum	09-12-2009		<del>Geen</del> (Zand, aarde etc.)	

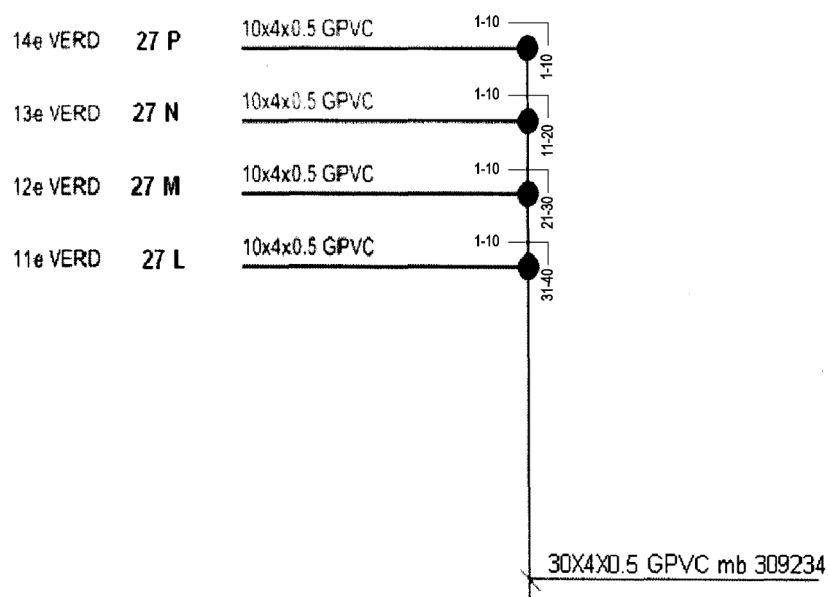


Cgb-nummer	UTS	Woonplaats	Straatnaam	Postcode	Huisnr	Lasnr
001000	RT-C	ROTTERDAM	DELFTSEPLN	3013AA	27 N	2220
Lasstof	BK21	Firmaaam	VWNB	Bestrating	Vast (asfalt, betonplaat etc.)	Opmerkingen
Lasbehuizing		Lasser(RAV)	WALRAVEN	Los	(tegels, klinkers etc.)	
Lasstechniek	Wurg Module Fume	Datum	09-12-2009	Geen	(Zand, aarde etc.)	

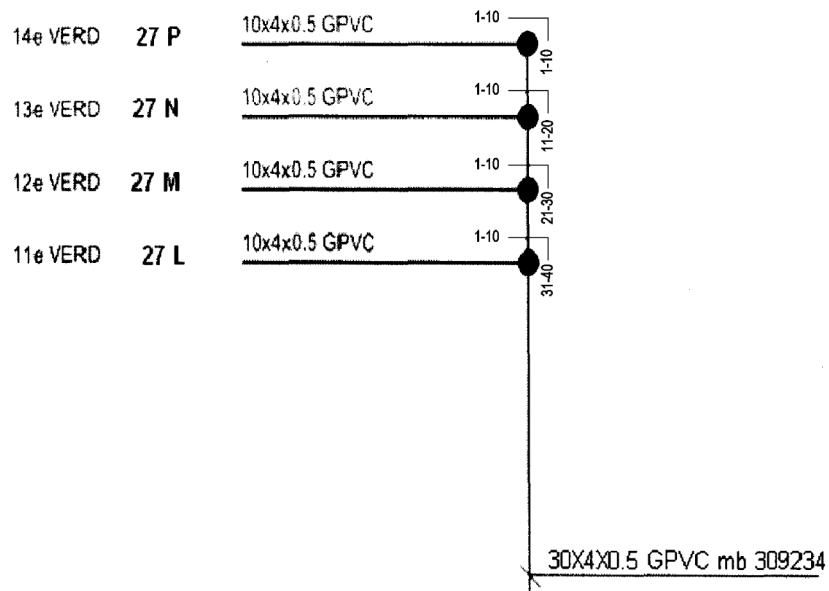

Cgb-nummer	UTS	Woonplaats	Straatnaam	Postcode	Huisnr	Lasnr
001000	RT-C	ROTTERDAM	DELFTSEPLN	3013AA	27 M	2220
Lasstof	BK21	Firmaaam	VWNB	Bestrating	Vast (asfalt, betonplaat etc.)	Opmerkingen
Lasbehuizing		Lasser(RAV)	WALRAVEN	Los	(tegels, klinkers etc.)	
Lasstechniek	Wurg Module Fume	Datum	09-12-2009	Geen	(Zand, aarde etc.)	

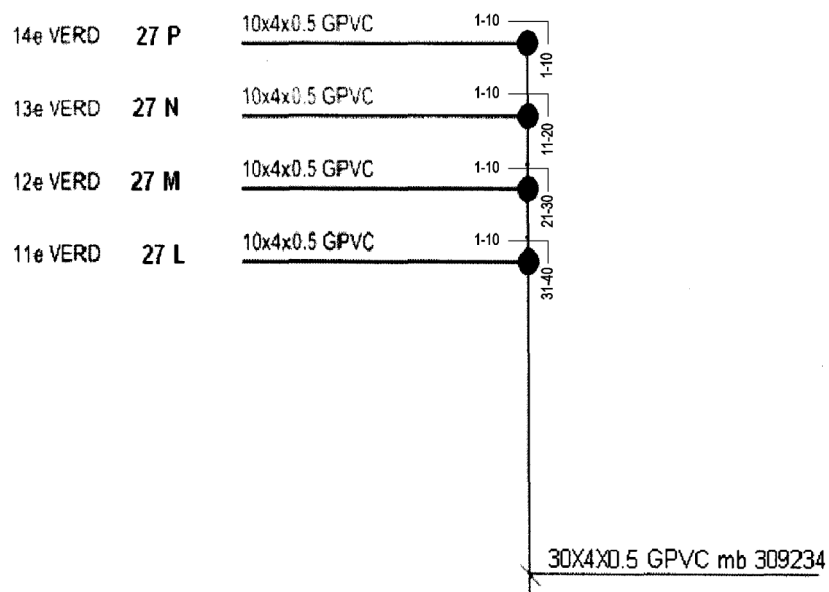

Cgb-nummer	UTS	Woonplaats	Straatnaam	Postcode	Huisnr	Lasnr
001000	RT-C	ROTTERDAM	DELFTSEPLN	3013AA	27 L	2220
Lasmof	BK21	Firma naam	VWNB	Bestrating	Vast (asfalt, betonplaat etc.)	Opmerkingen
Lasbehuizing		Lasser(RAV)	WALRAVEN	Los	(tegels, klinkers etc.)	
Lastechniek	Wurg Module Fusie	Datum	09-12-2009	Geen	(Zand, aarde etc.)	

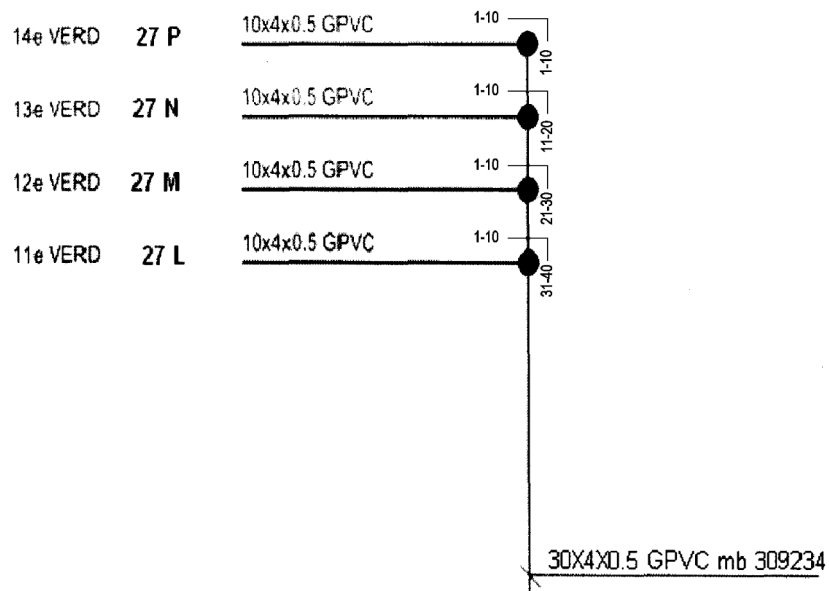

Cgb-nummer	UTS	Woonplaats	Straatnaam	Postcode	Huisnr	Lasnr
001000	RT-C	ROTTERDAM	DELFTSEPLN	3013AA	27 J	2222
Lasmof	BK21	Firma naam	VWNB	Bestrating	Vast (asfalt, betonplaat etc.)	Opmerkingen
Lasbehuizing		Lasser(RAV)	Dvd.TORRE	Los	(tegels, klinkers etc.)	LASSEN IN STIJGSCHACHT
Lastechniek	Wurg Module Fusie	Datum	25-03-2010	Geen	(zand, aarde etc.)	

