
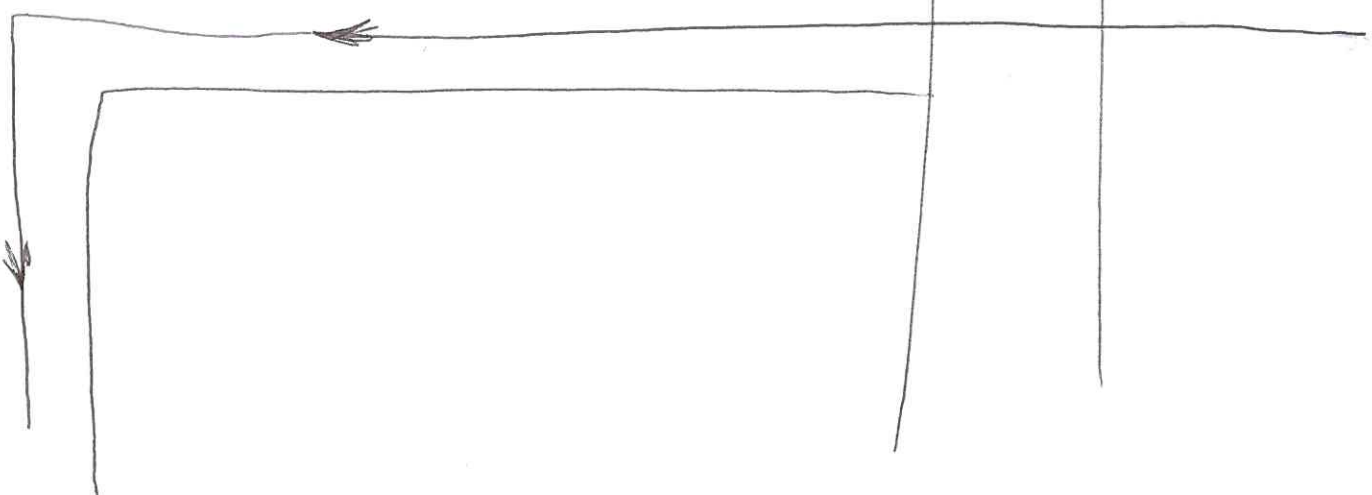
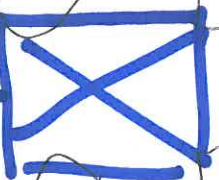
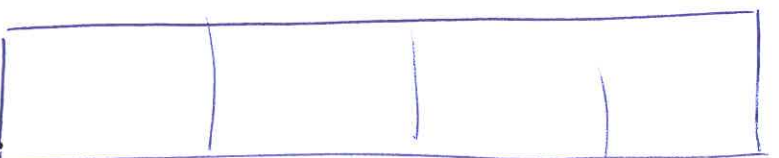


8m.
 $249h. \times 56h.$
 $=$

Tislerwades

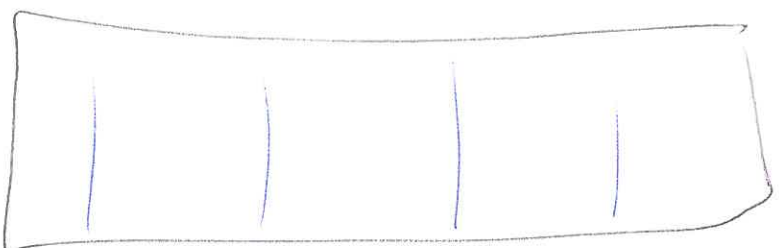

Korrelhuizeplan

① GFB


- GFB

- tijdelijke bouw opp.w.

①

naalderwin 2 m.k.


Handl. opp. water
(put)

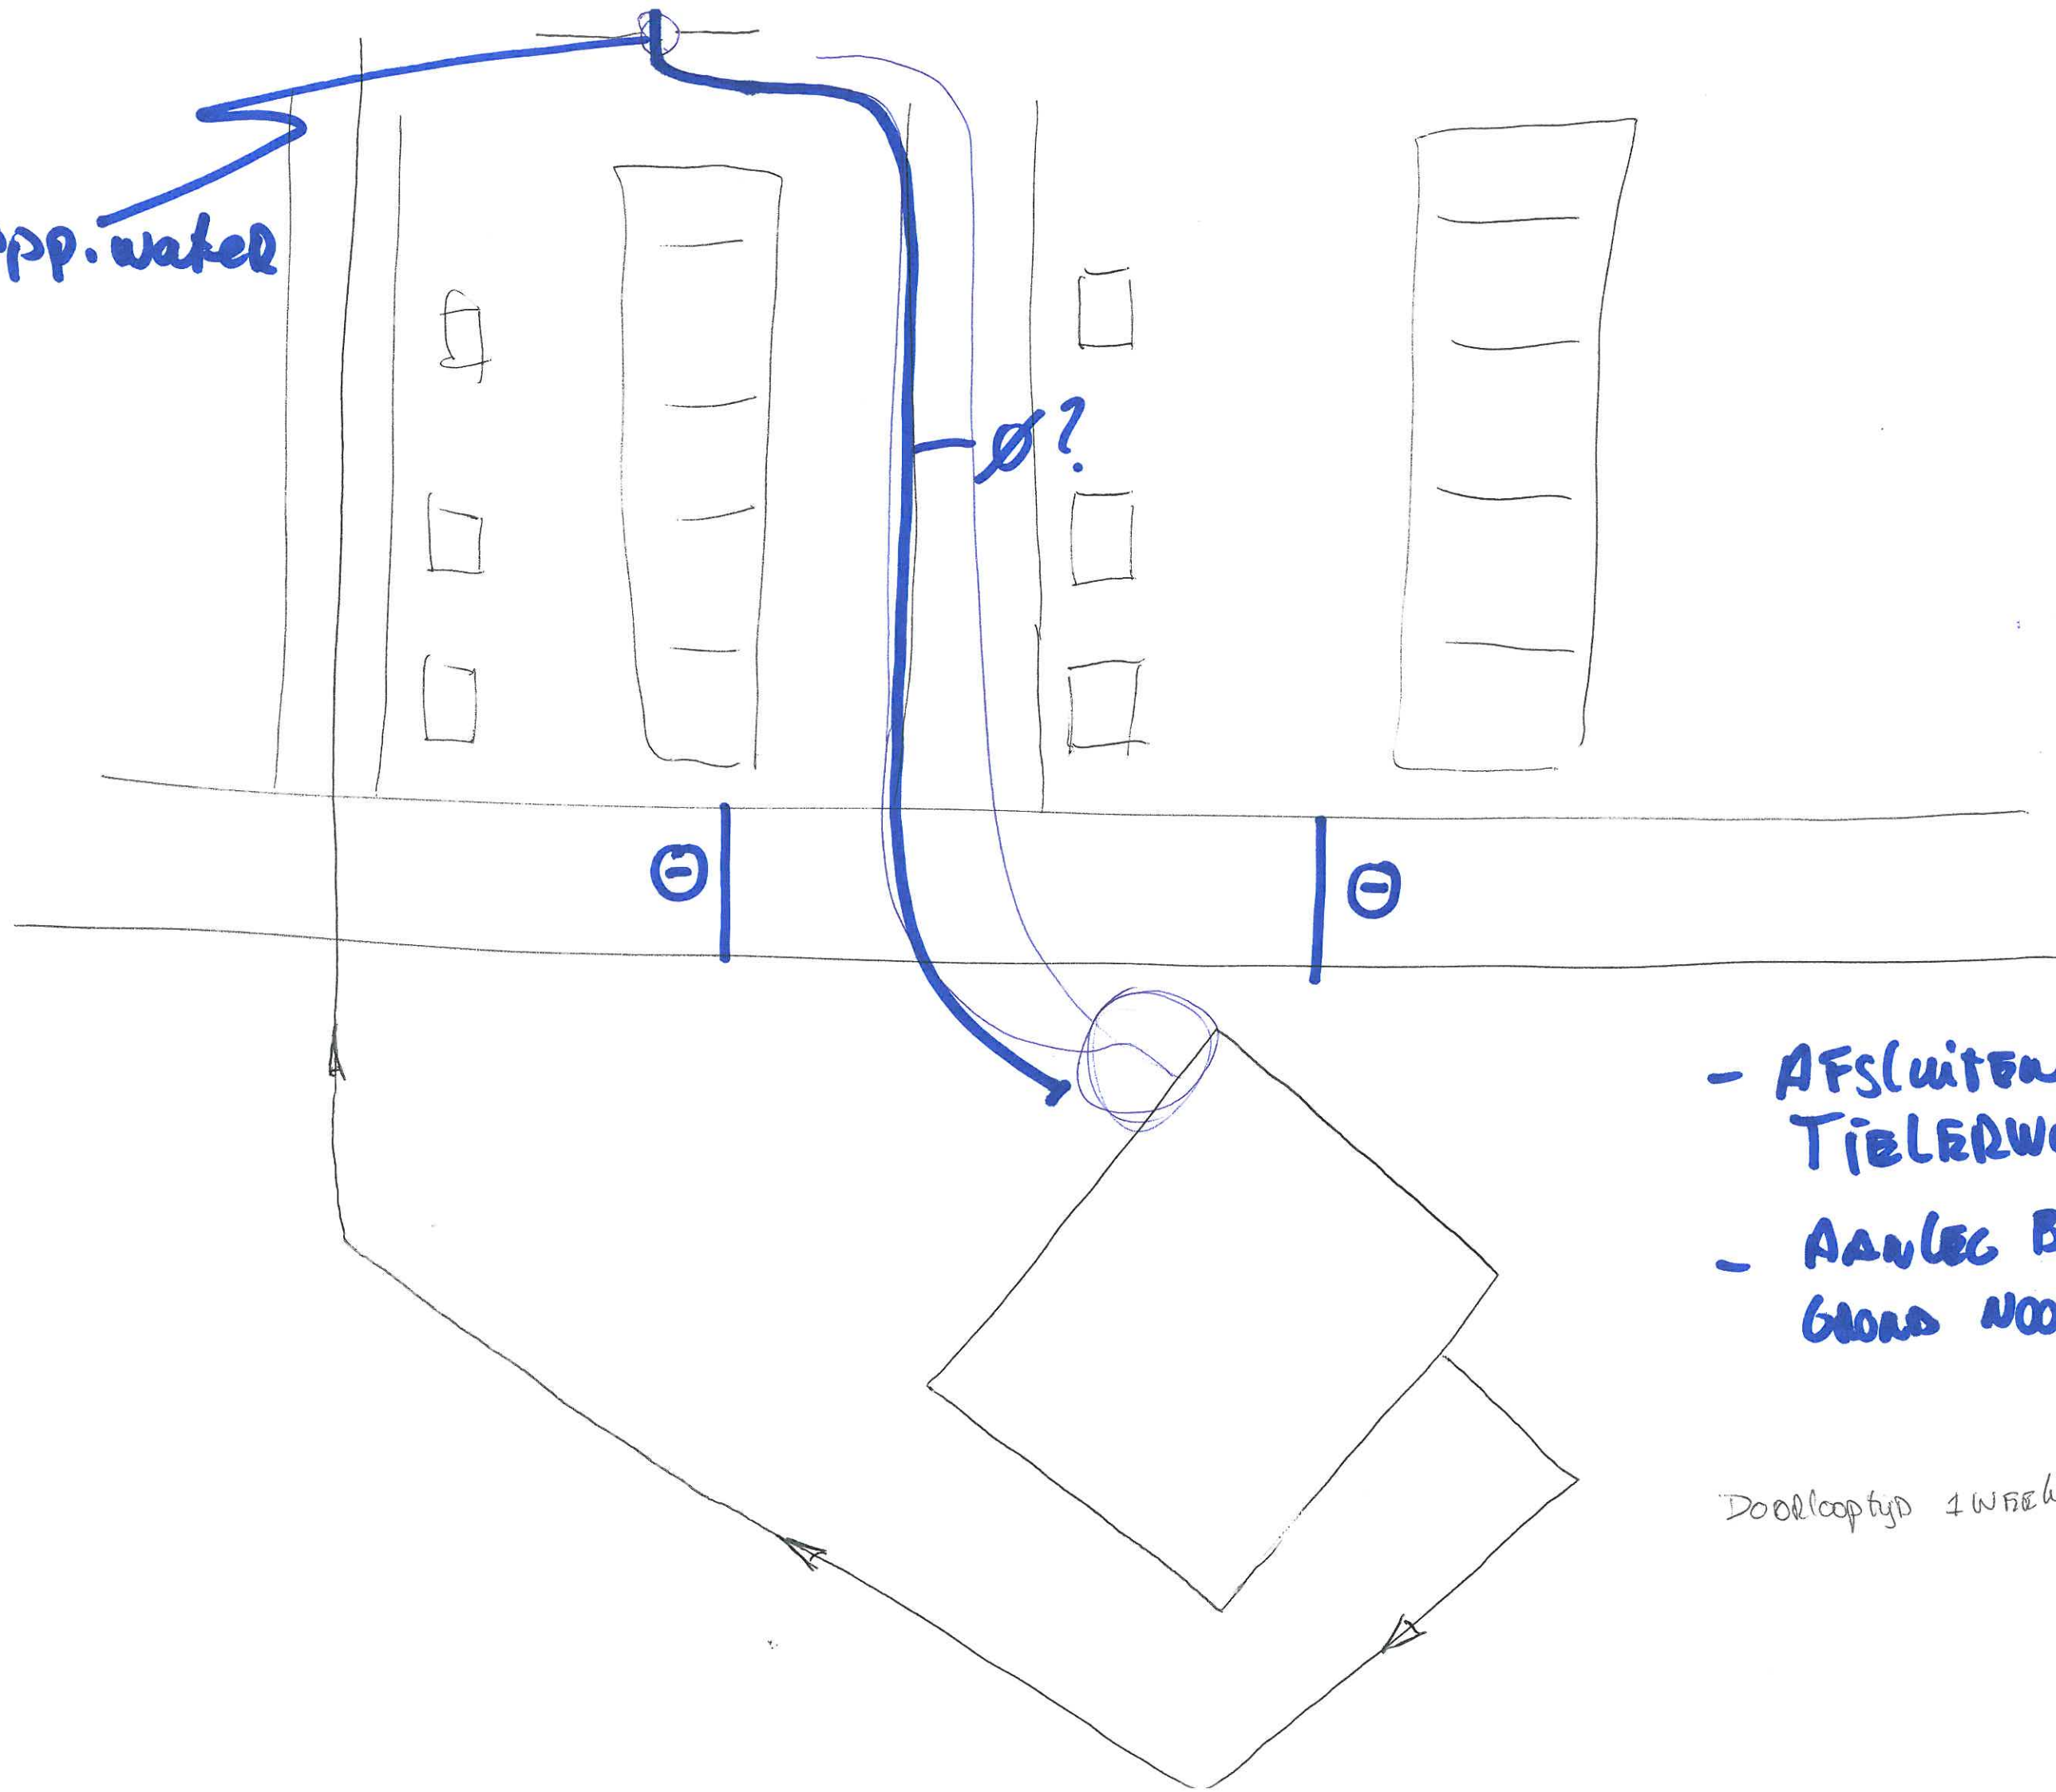


- AFSLUITEN
TIELERWAARD
- AANLEG BOVEN-
GOND NOODLEIDING

Doorlooptijd 4 WEEK

②

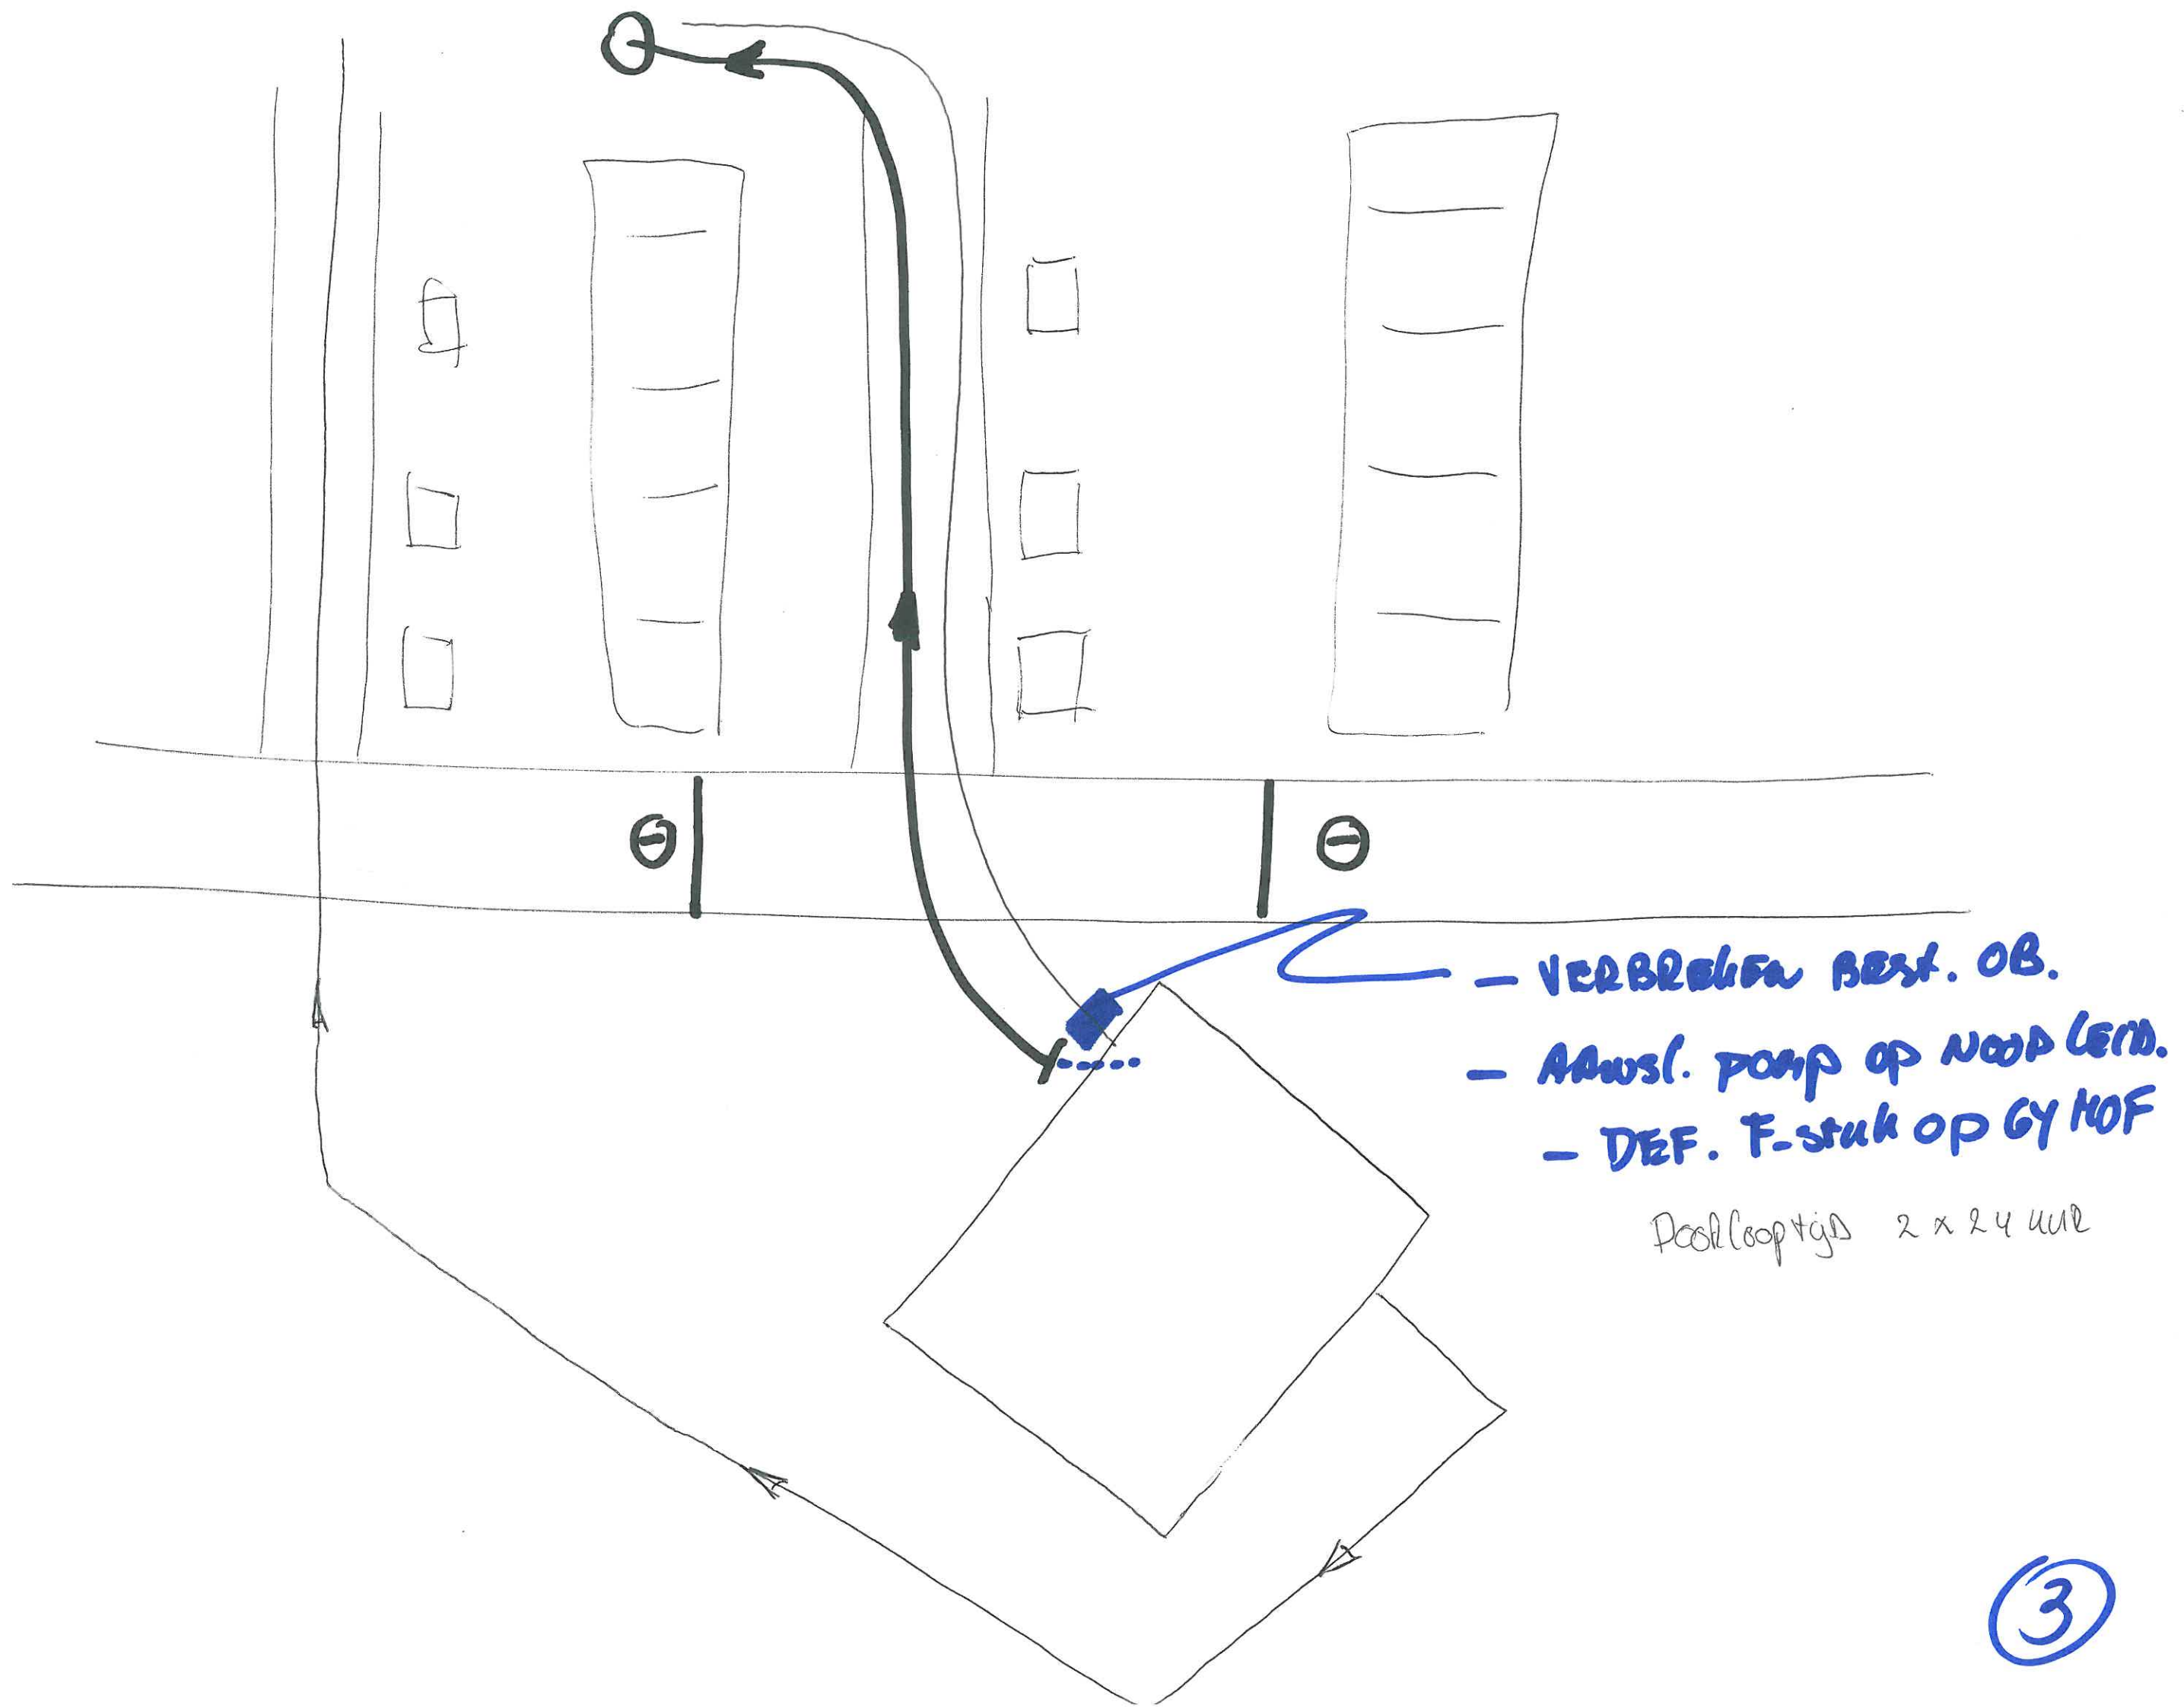

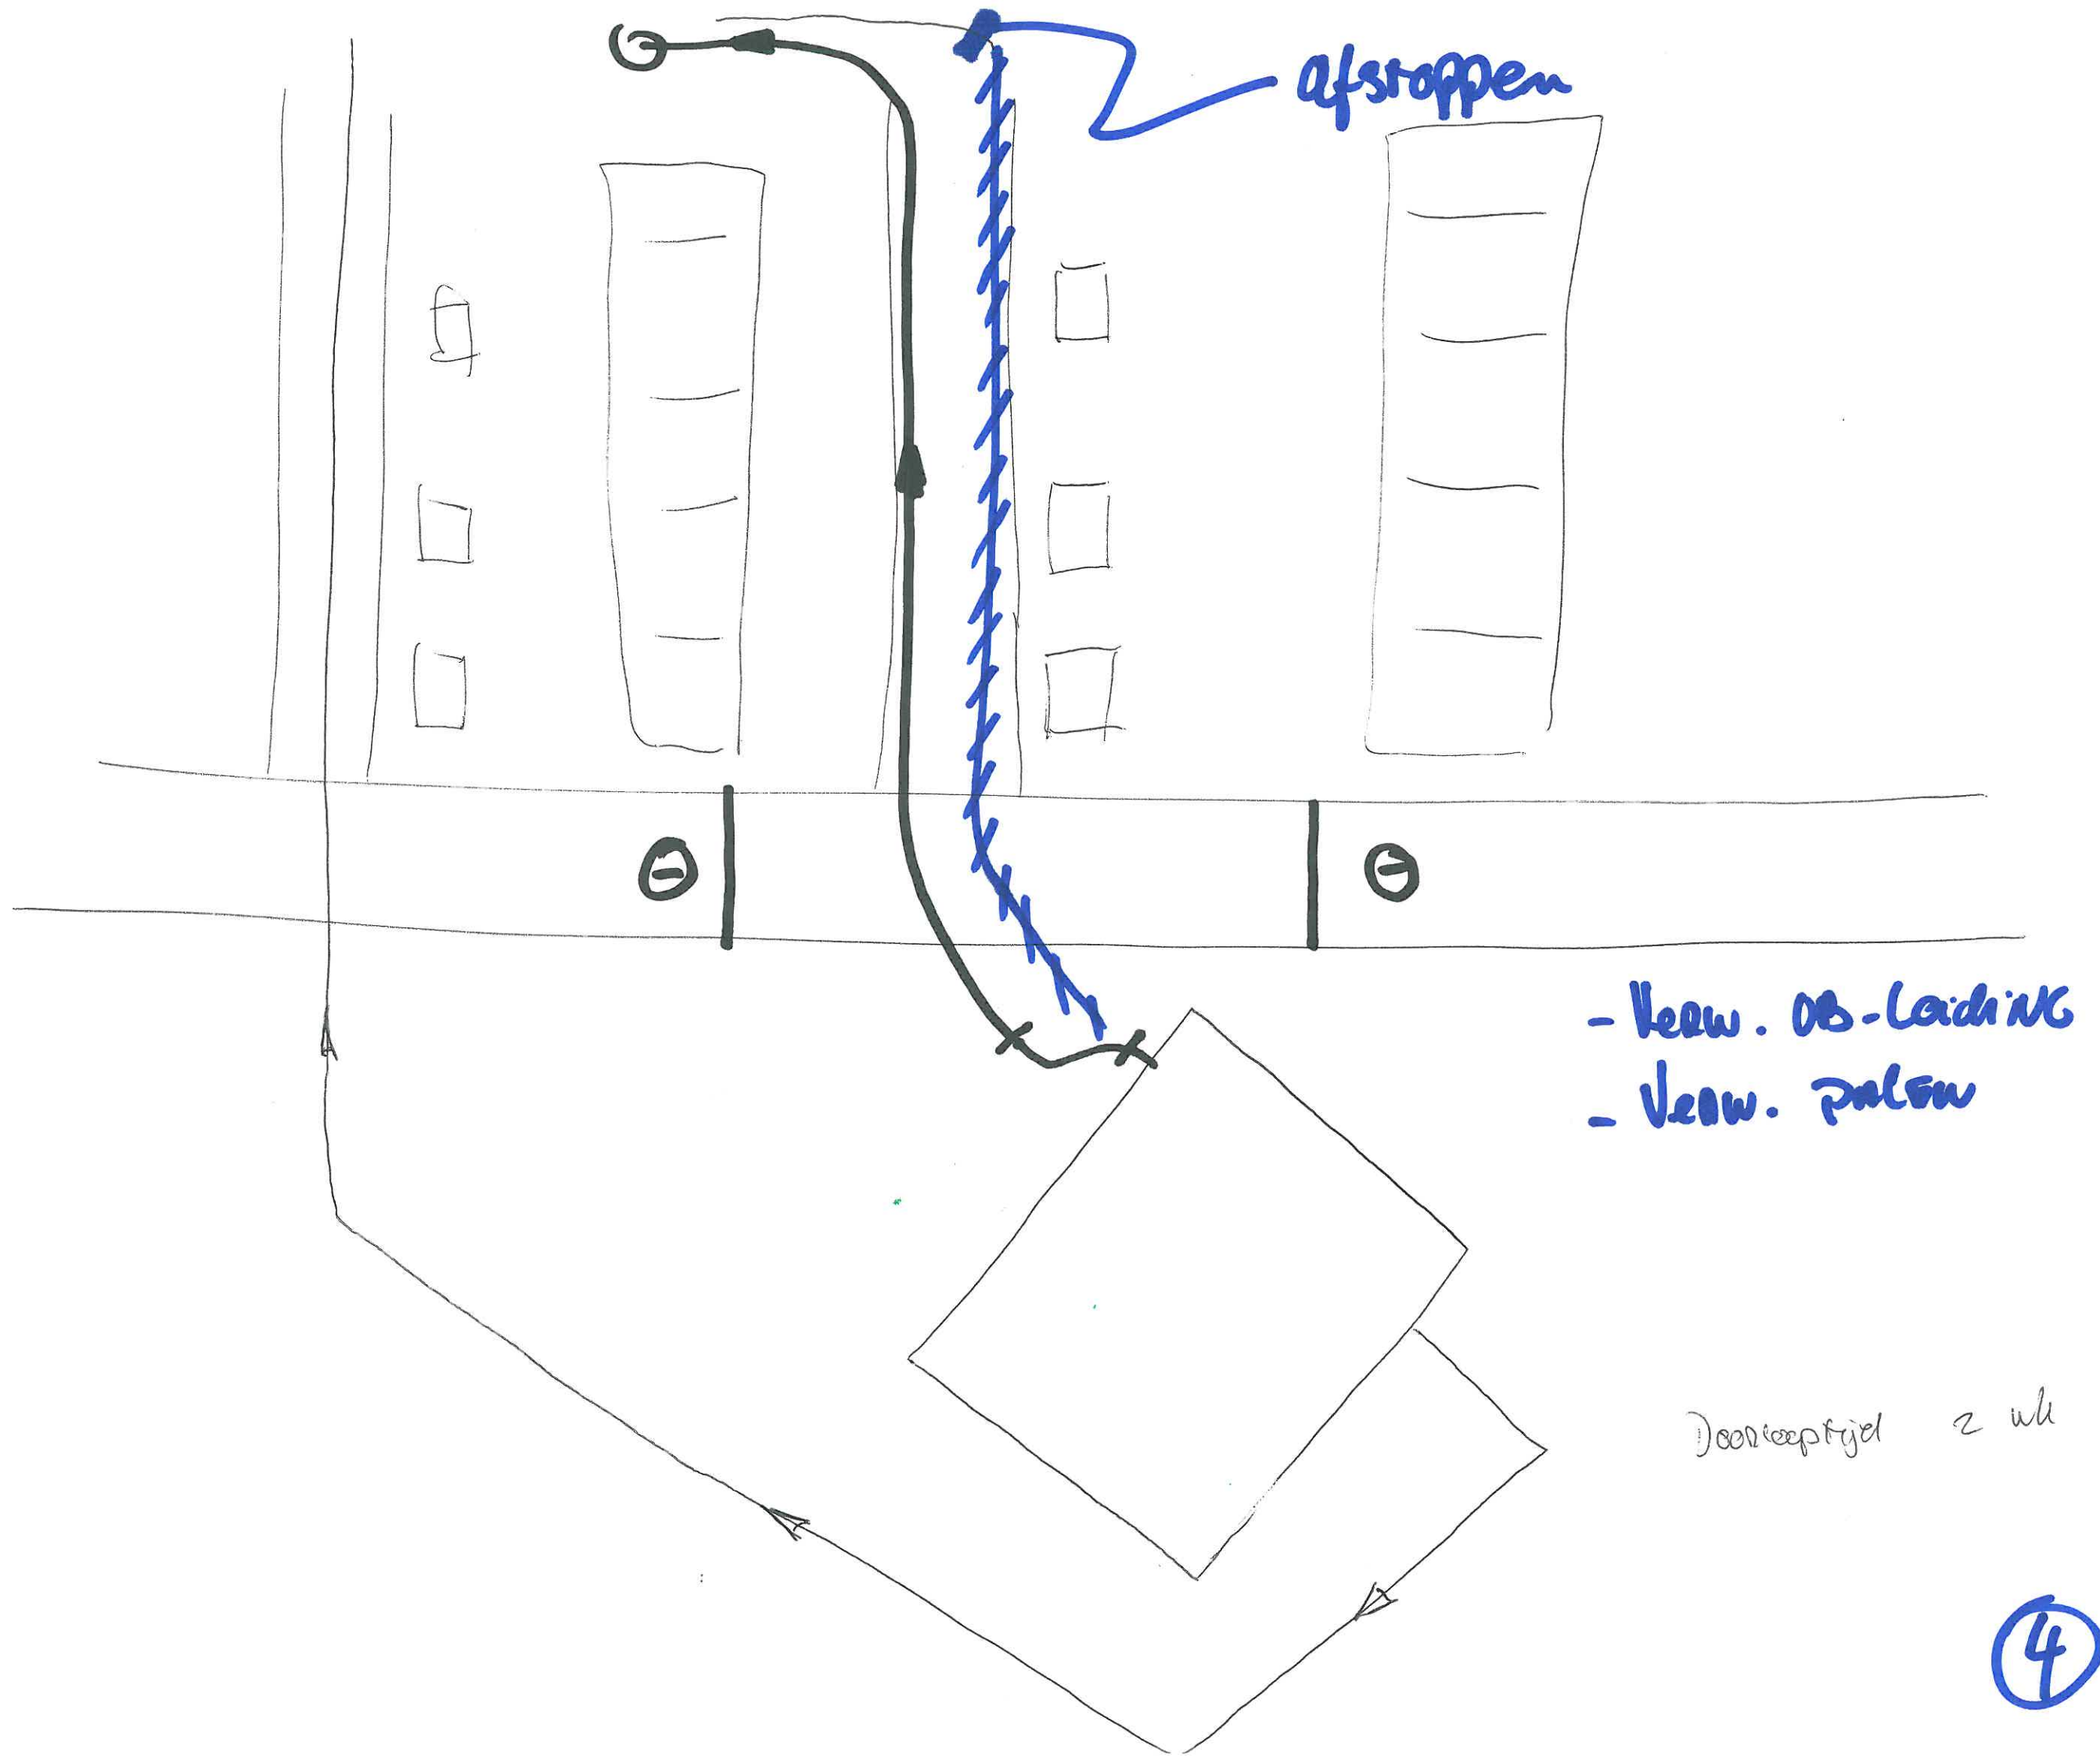



afstappen

- Kew. OS-Leiding

Doorlooptijd 2 wk

4

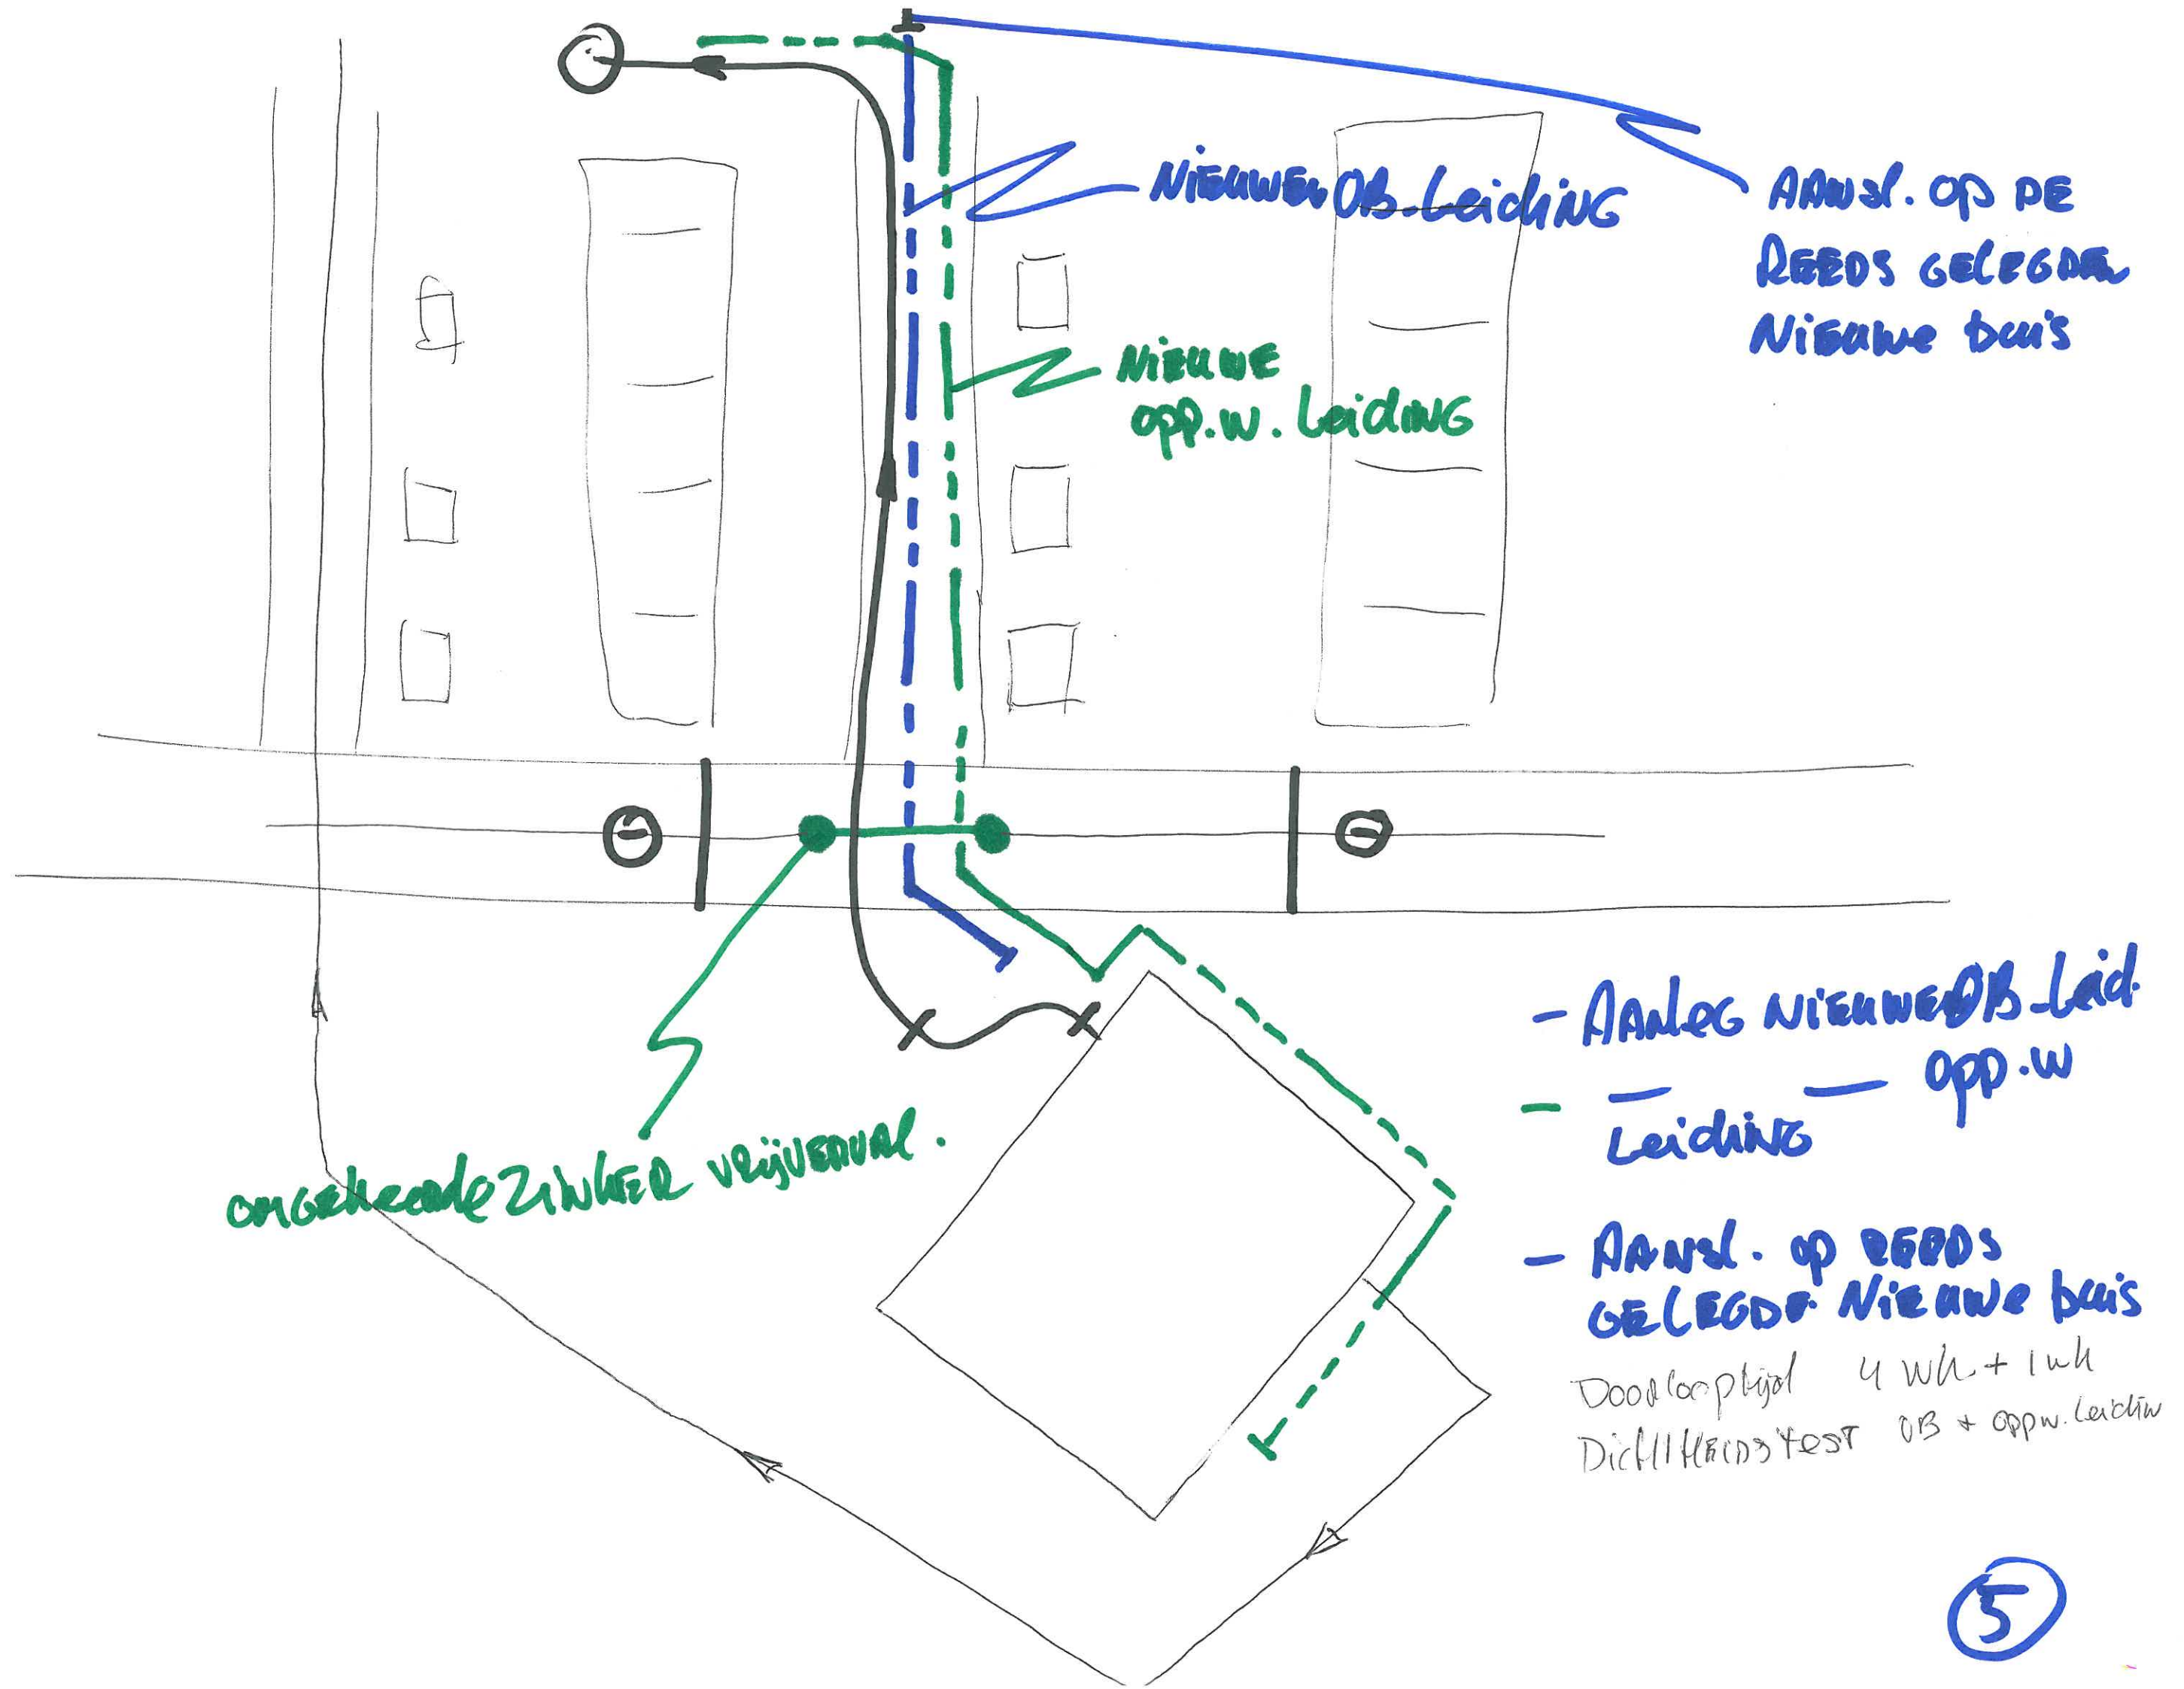

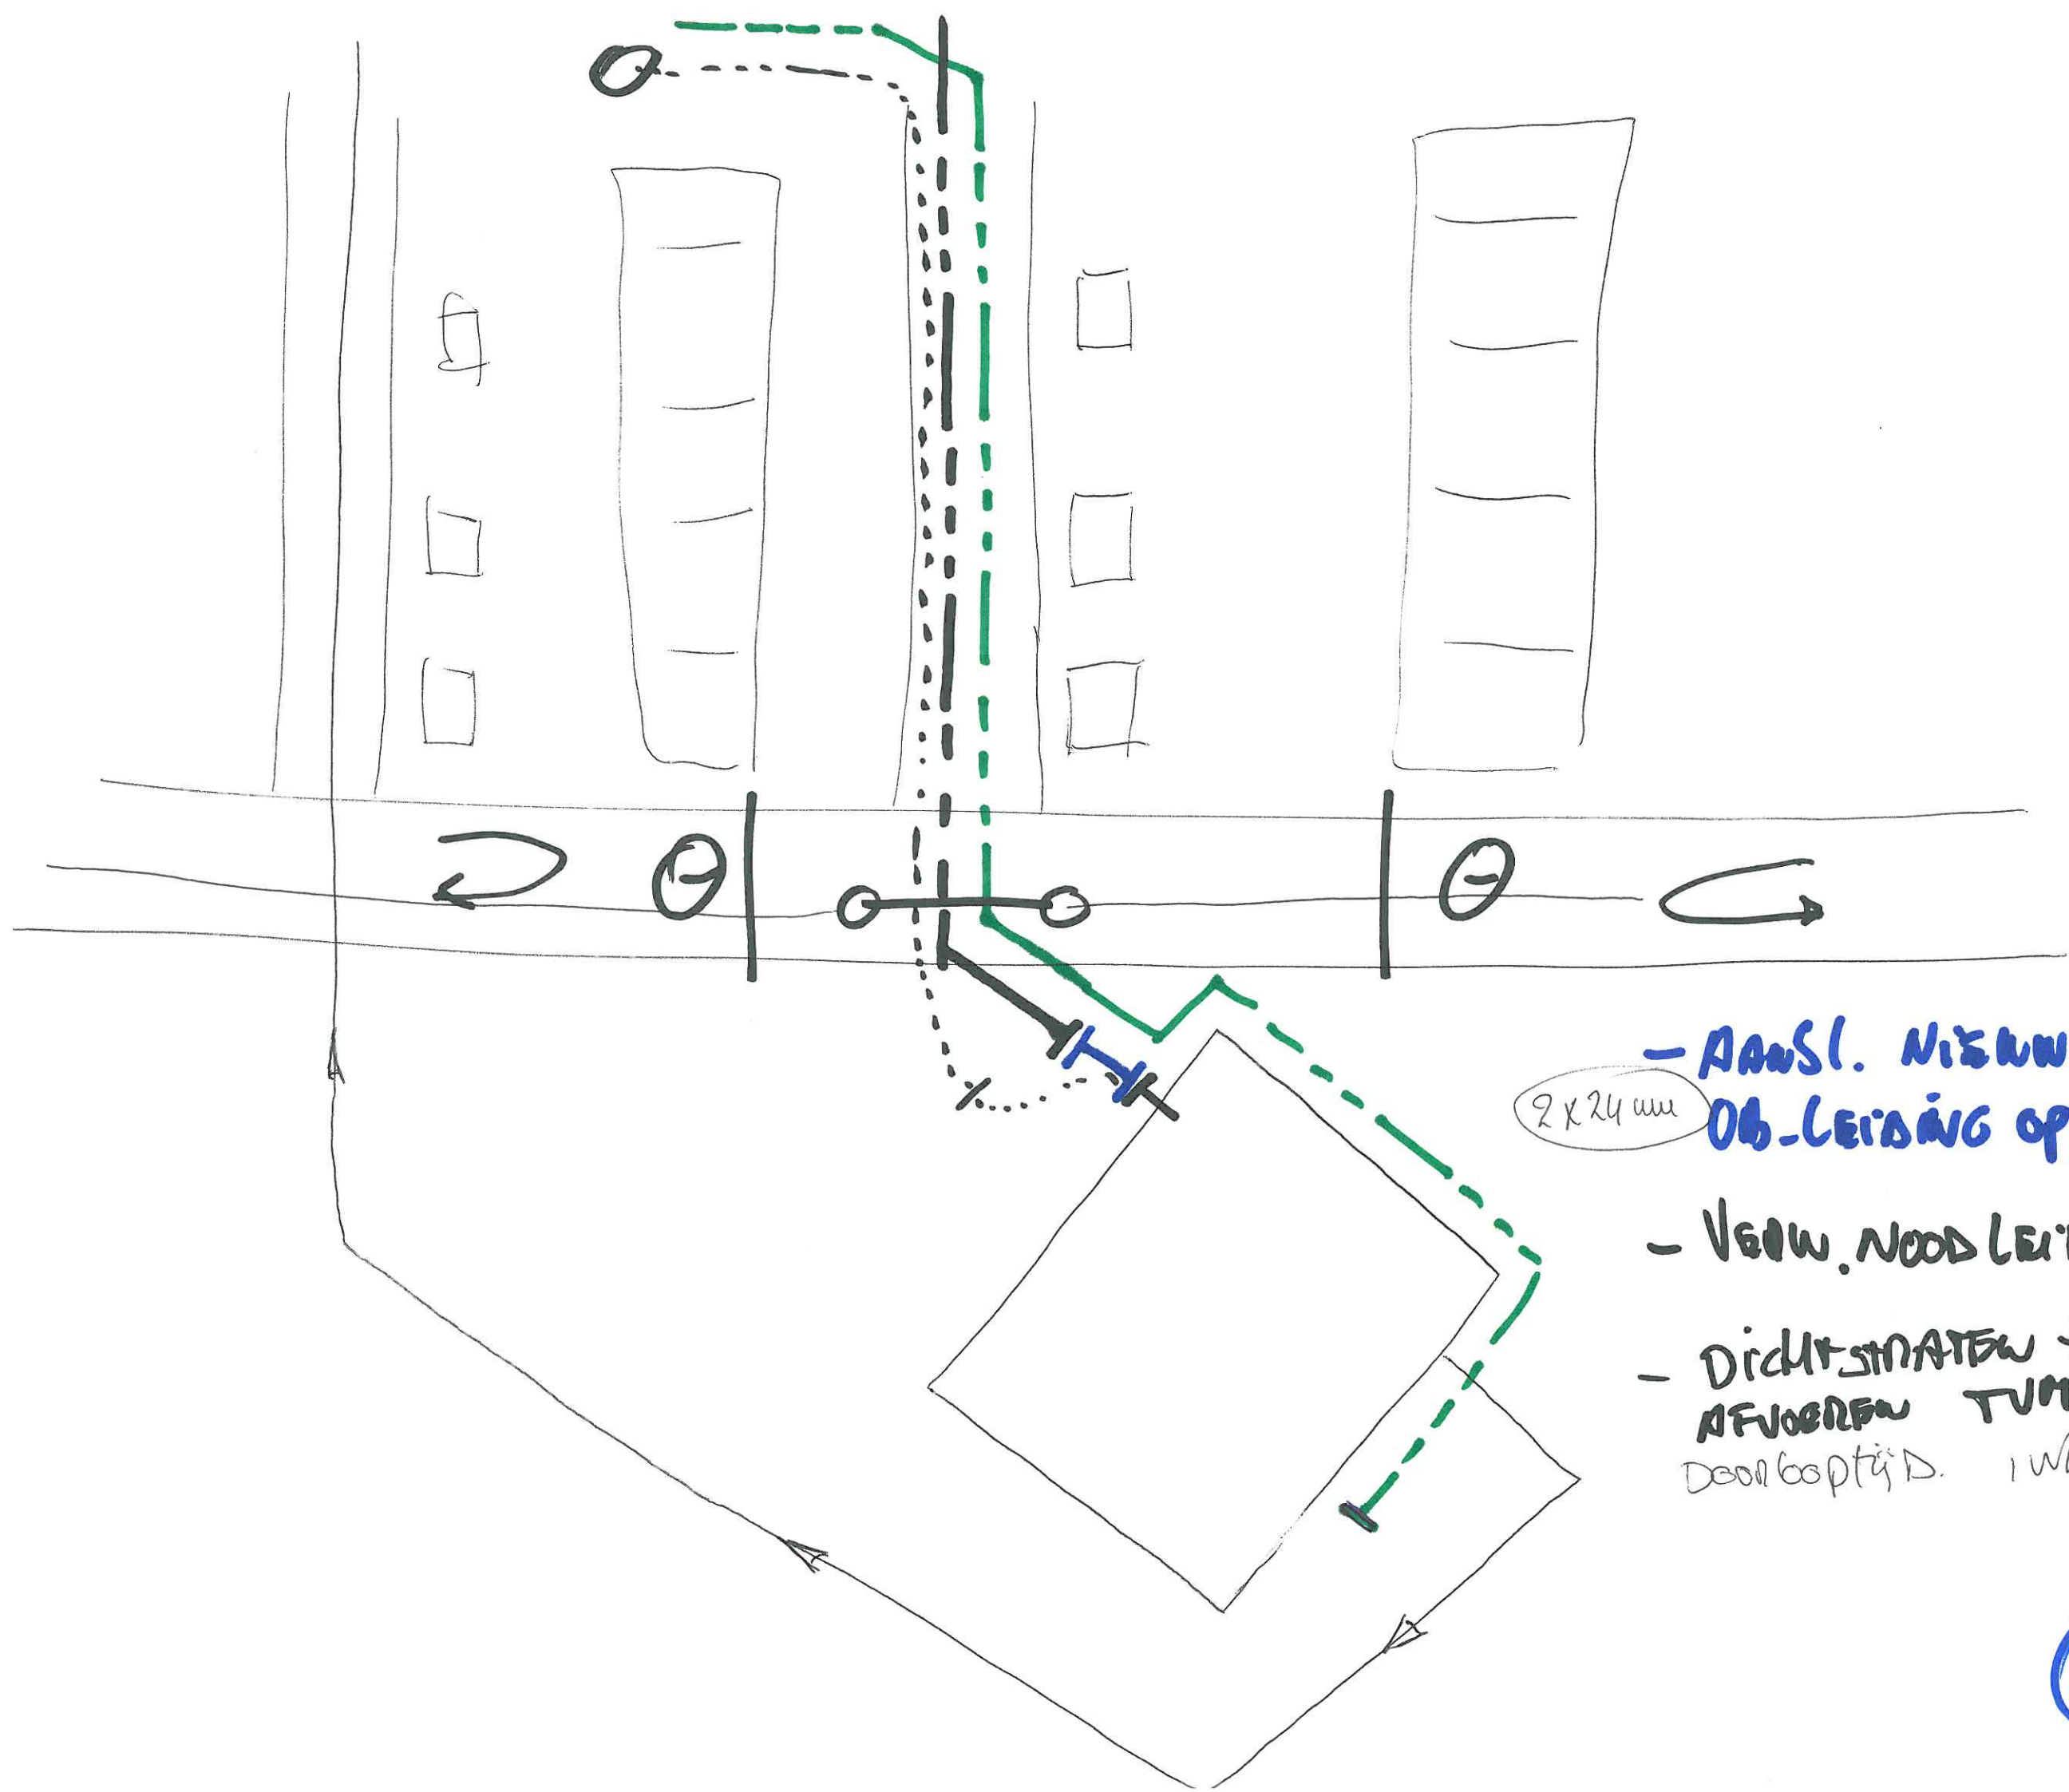

- AANSL. NIEUWE
2x24mm OB-LEIDING OP ESSEL

- VEDW. NOOD LEIDING

- DICHTSMAATW +
AFVOEREN TUM
Door boortg D. 1wh

6