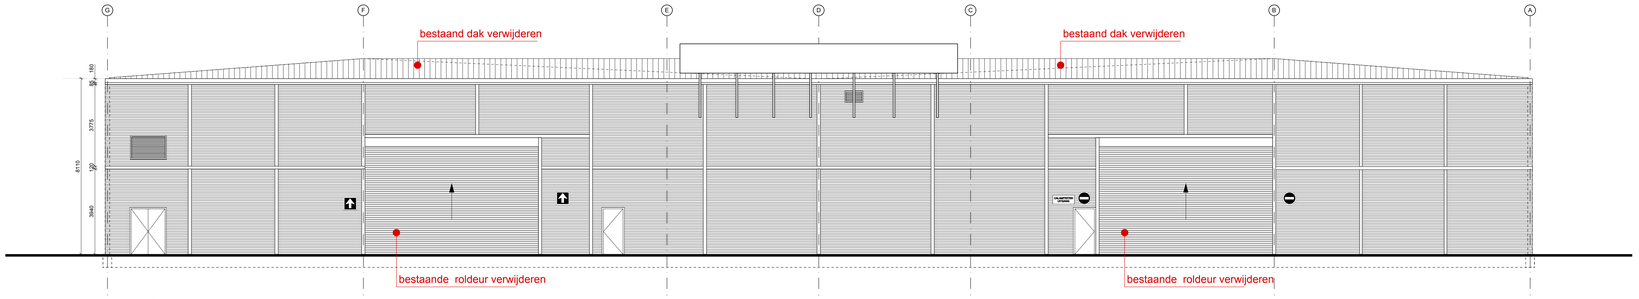

voorgevel

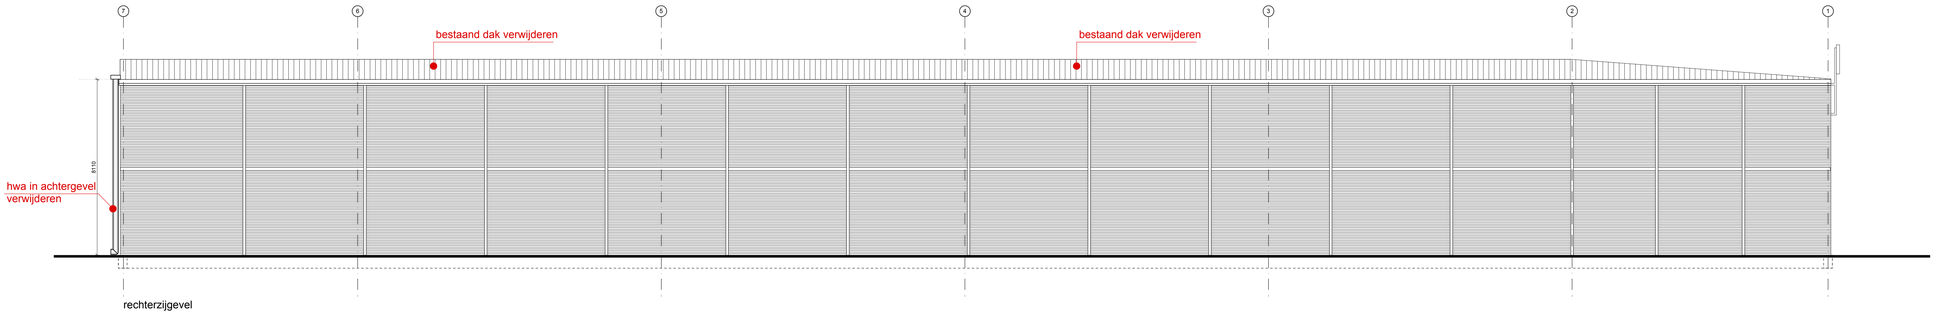

rechterzijgevel

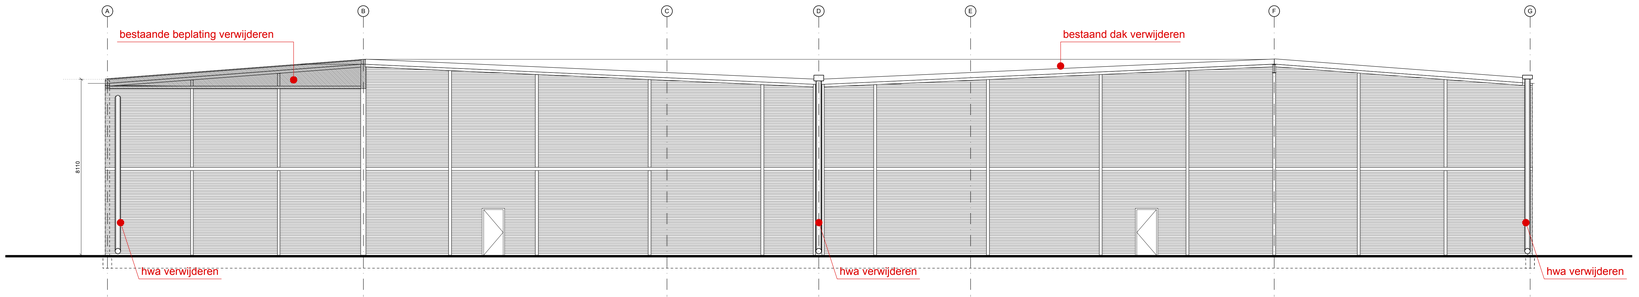

achtergevel

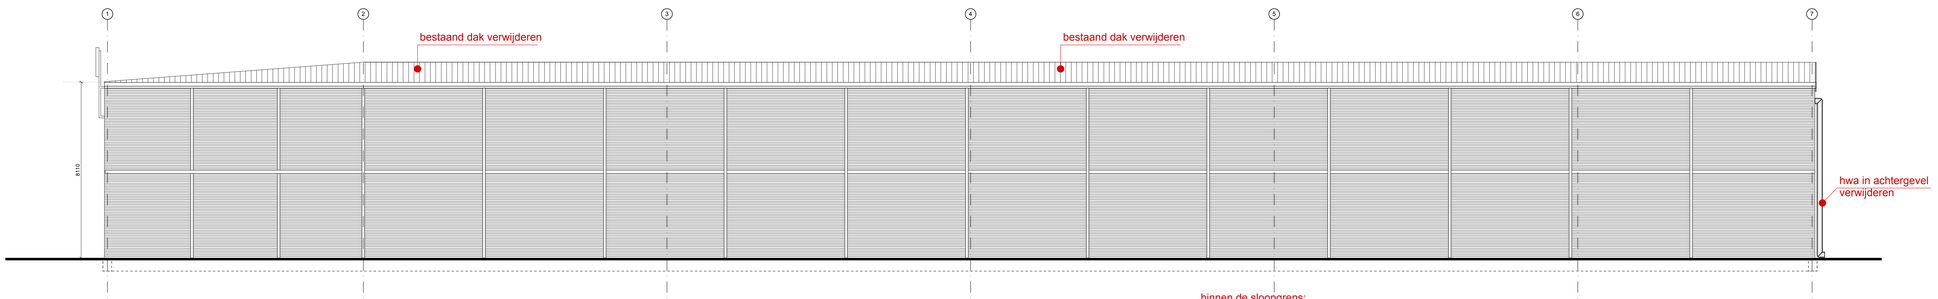

rechterzijgevel

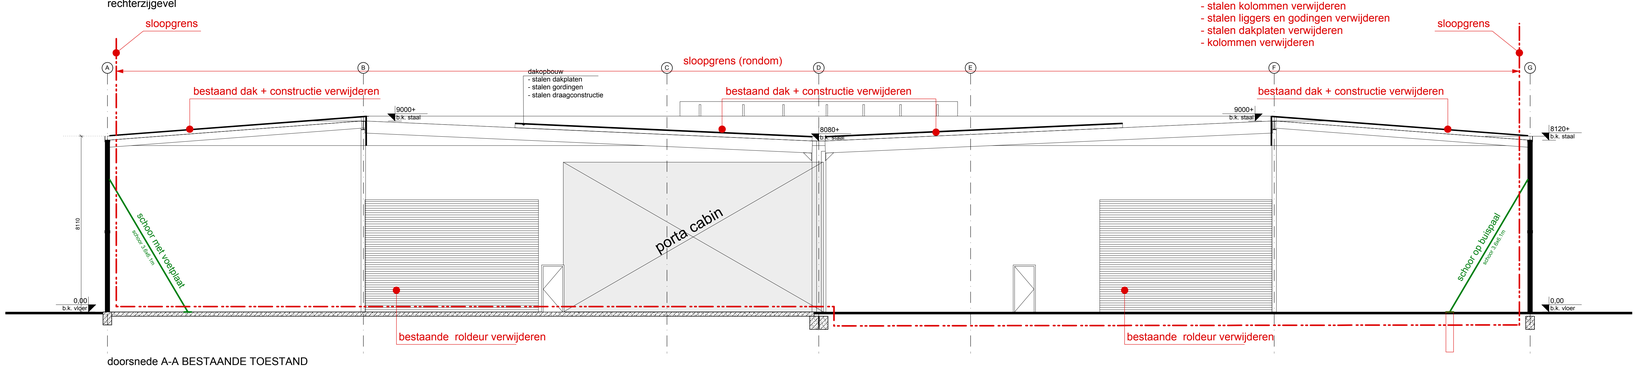

doorsnede A-A BESTAANDE TOESTAND

project	: Winterdienst Steunpunt	wijz. E	:
opdrachtgever	: Gemeente Rotterdam	wijz. D	:
tekening	: SLOOPTEKENING GEVELS en DRS	wijz. C	:
fase	: BOUWVOORBEREIDING	wijz. B	:
		wijz. A	:

weedaarchitecten
schiedamsesingel 181 3012 bb rotterdam t010-4333033 f010-4149245

tekeningnummer 1408-SL-03

datum : 19-01-2015
schaal : 1:100
formaat : A0